




Wijz.		Omschrijving		Datum	Getekend	Gecontroleerd
Rozenstraat		Rosmalen Noord				
Straatnaam- en RVV bebording		Nieuwe, bestaande en te verwijderen bebording				
Documentnaam: REB-TEFO-VK26-BTE-39		Bladnr. 1 van 10				
Versie: 1	Status:	Definitief				
Tek.nr.: 1	Datum:	25-08-2026				
Formaat: A3	Besteknummer:	-				
Schaal: 1:2500	Documenttype:	tekening				
				Getekend:	tefo	
				Gecontroleerd:	jesi	
				Afdeling:	SB/PROJM&VB/VB	



's-Hertogenbosch
Projectmanagement en voorbereiding

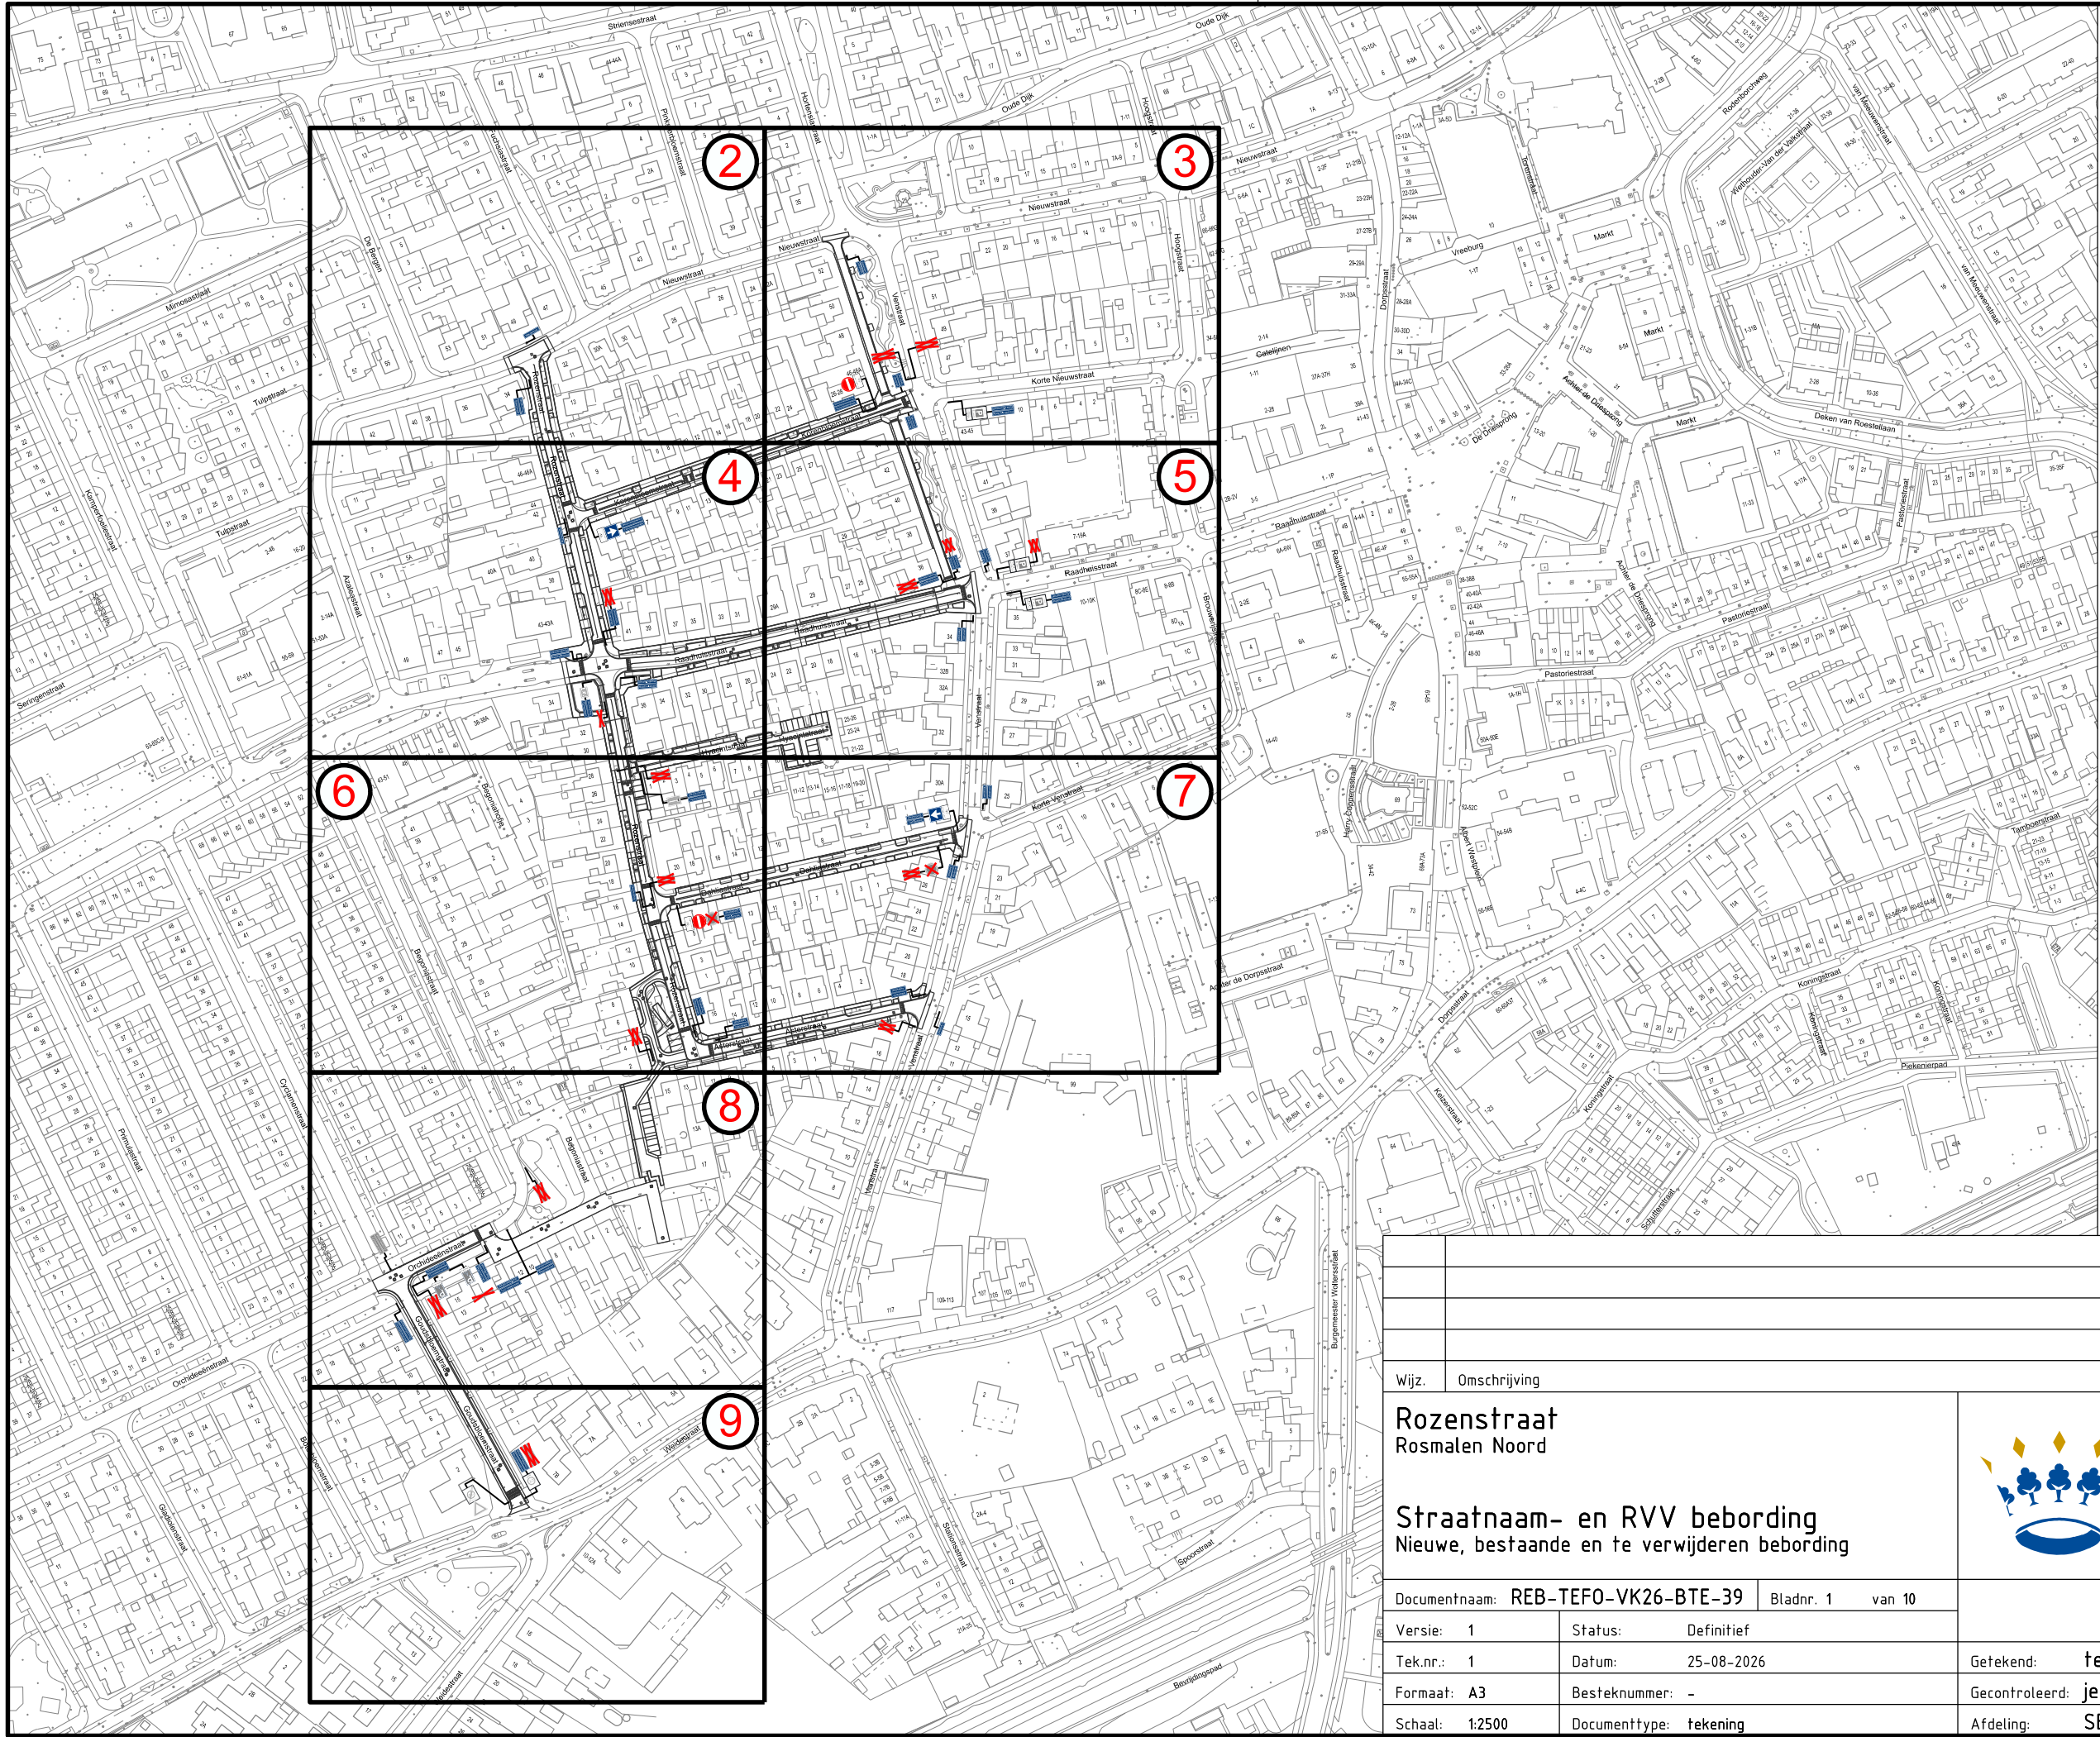

2



3



4



5



6




7



8



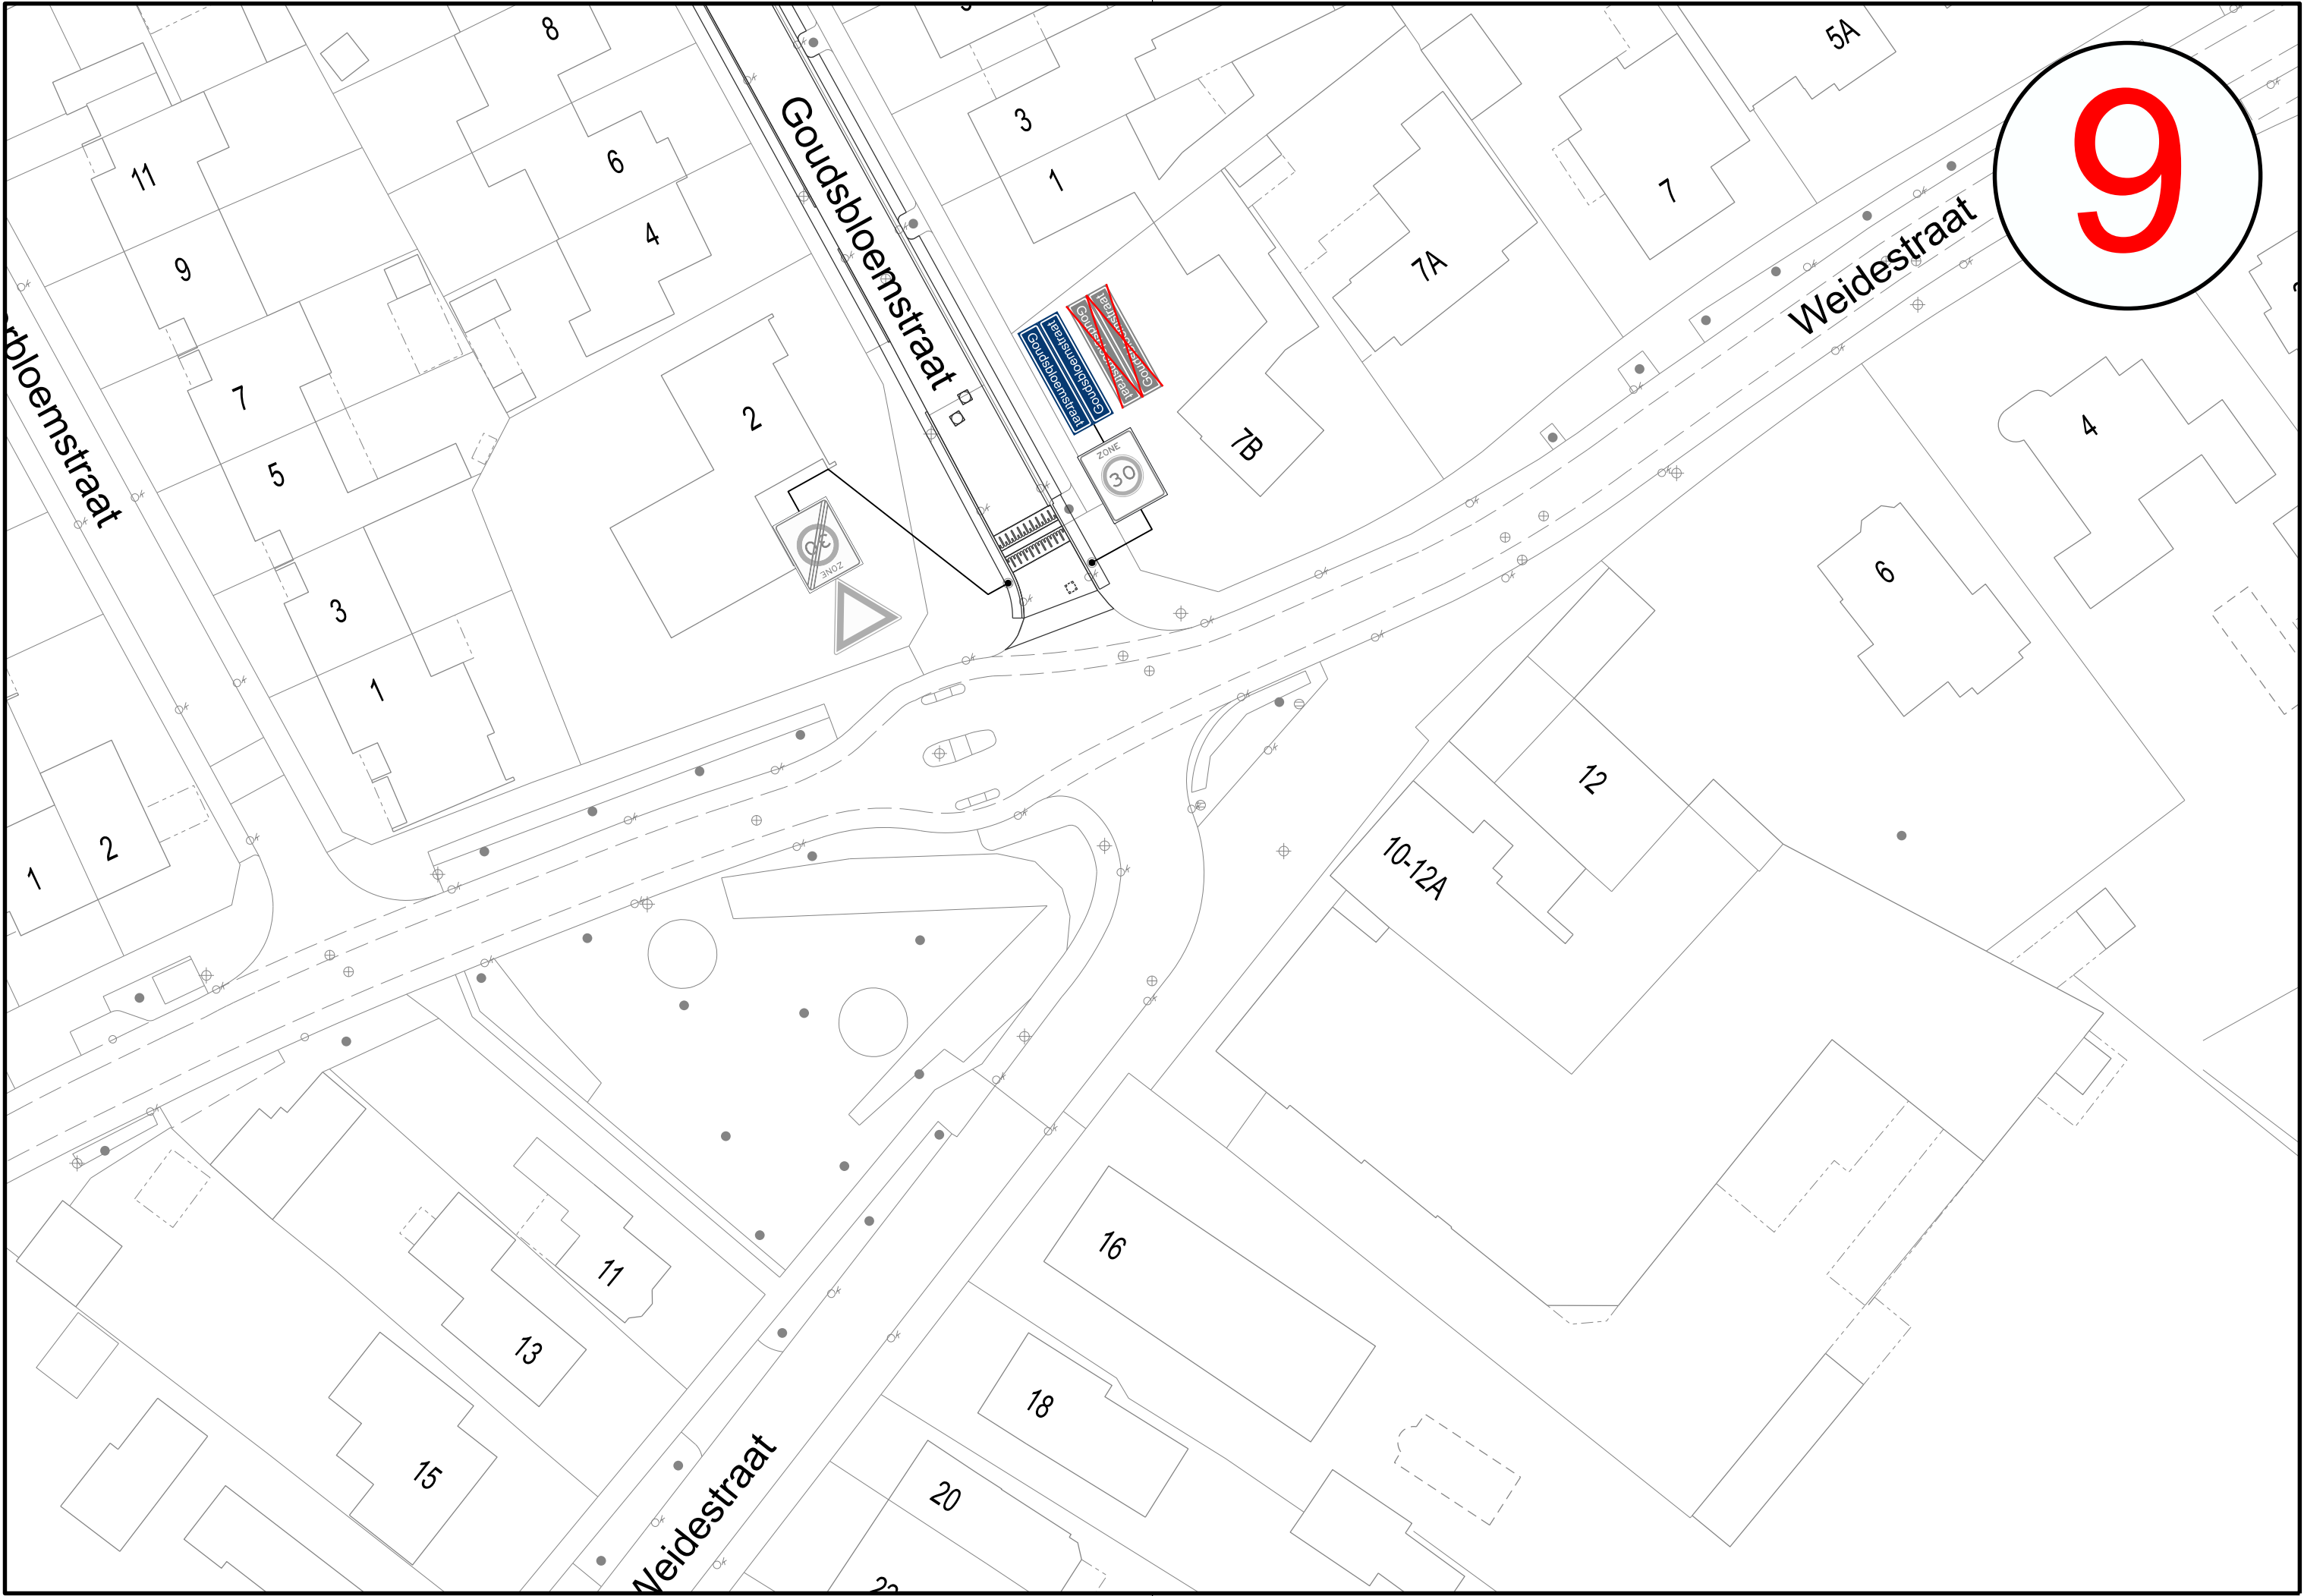

Bordenoverzicht

straatnaamborden

2x 
 2x 
 2x 
 4x 
 4x 
 2x 
 2x 
 2x 
 2x 
 2x 
 2x 
 1x 
 1x 

1x 
 1x 
 4x 
 4x 
 2x 
 2x 
 2x 
 2x 
 8x 
 8x 
 1x 
 1x 
 1x 

2x 
 2x 
 2x 
 2x 

Wijz.	Omschrijving	Datum	Getekend	Gecontroleerd
Rozenstraat Rosmalen Noord		 's-Hertogenbosch Projectmanagement en voorbereiding		
Bordenoverzicht Straatnaam bebording				
Documentnaam: REB-TEFO-VK26-BTE-39		Bladnr. 1		van 1
Versie: 1	Status: Concept	Getekend: tefo		
Tek.nr.: 00	Datum: 24-08-2026			
Formaat: A3	Besteknummer: -	Gecontroleerd: jesi		
Schaal: -	Documenttype: tekening	Afdeling: SB/PROJM&VB/VB		