


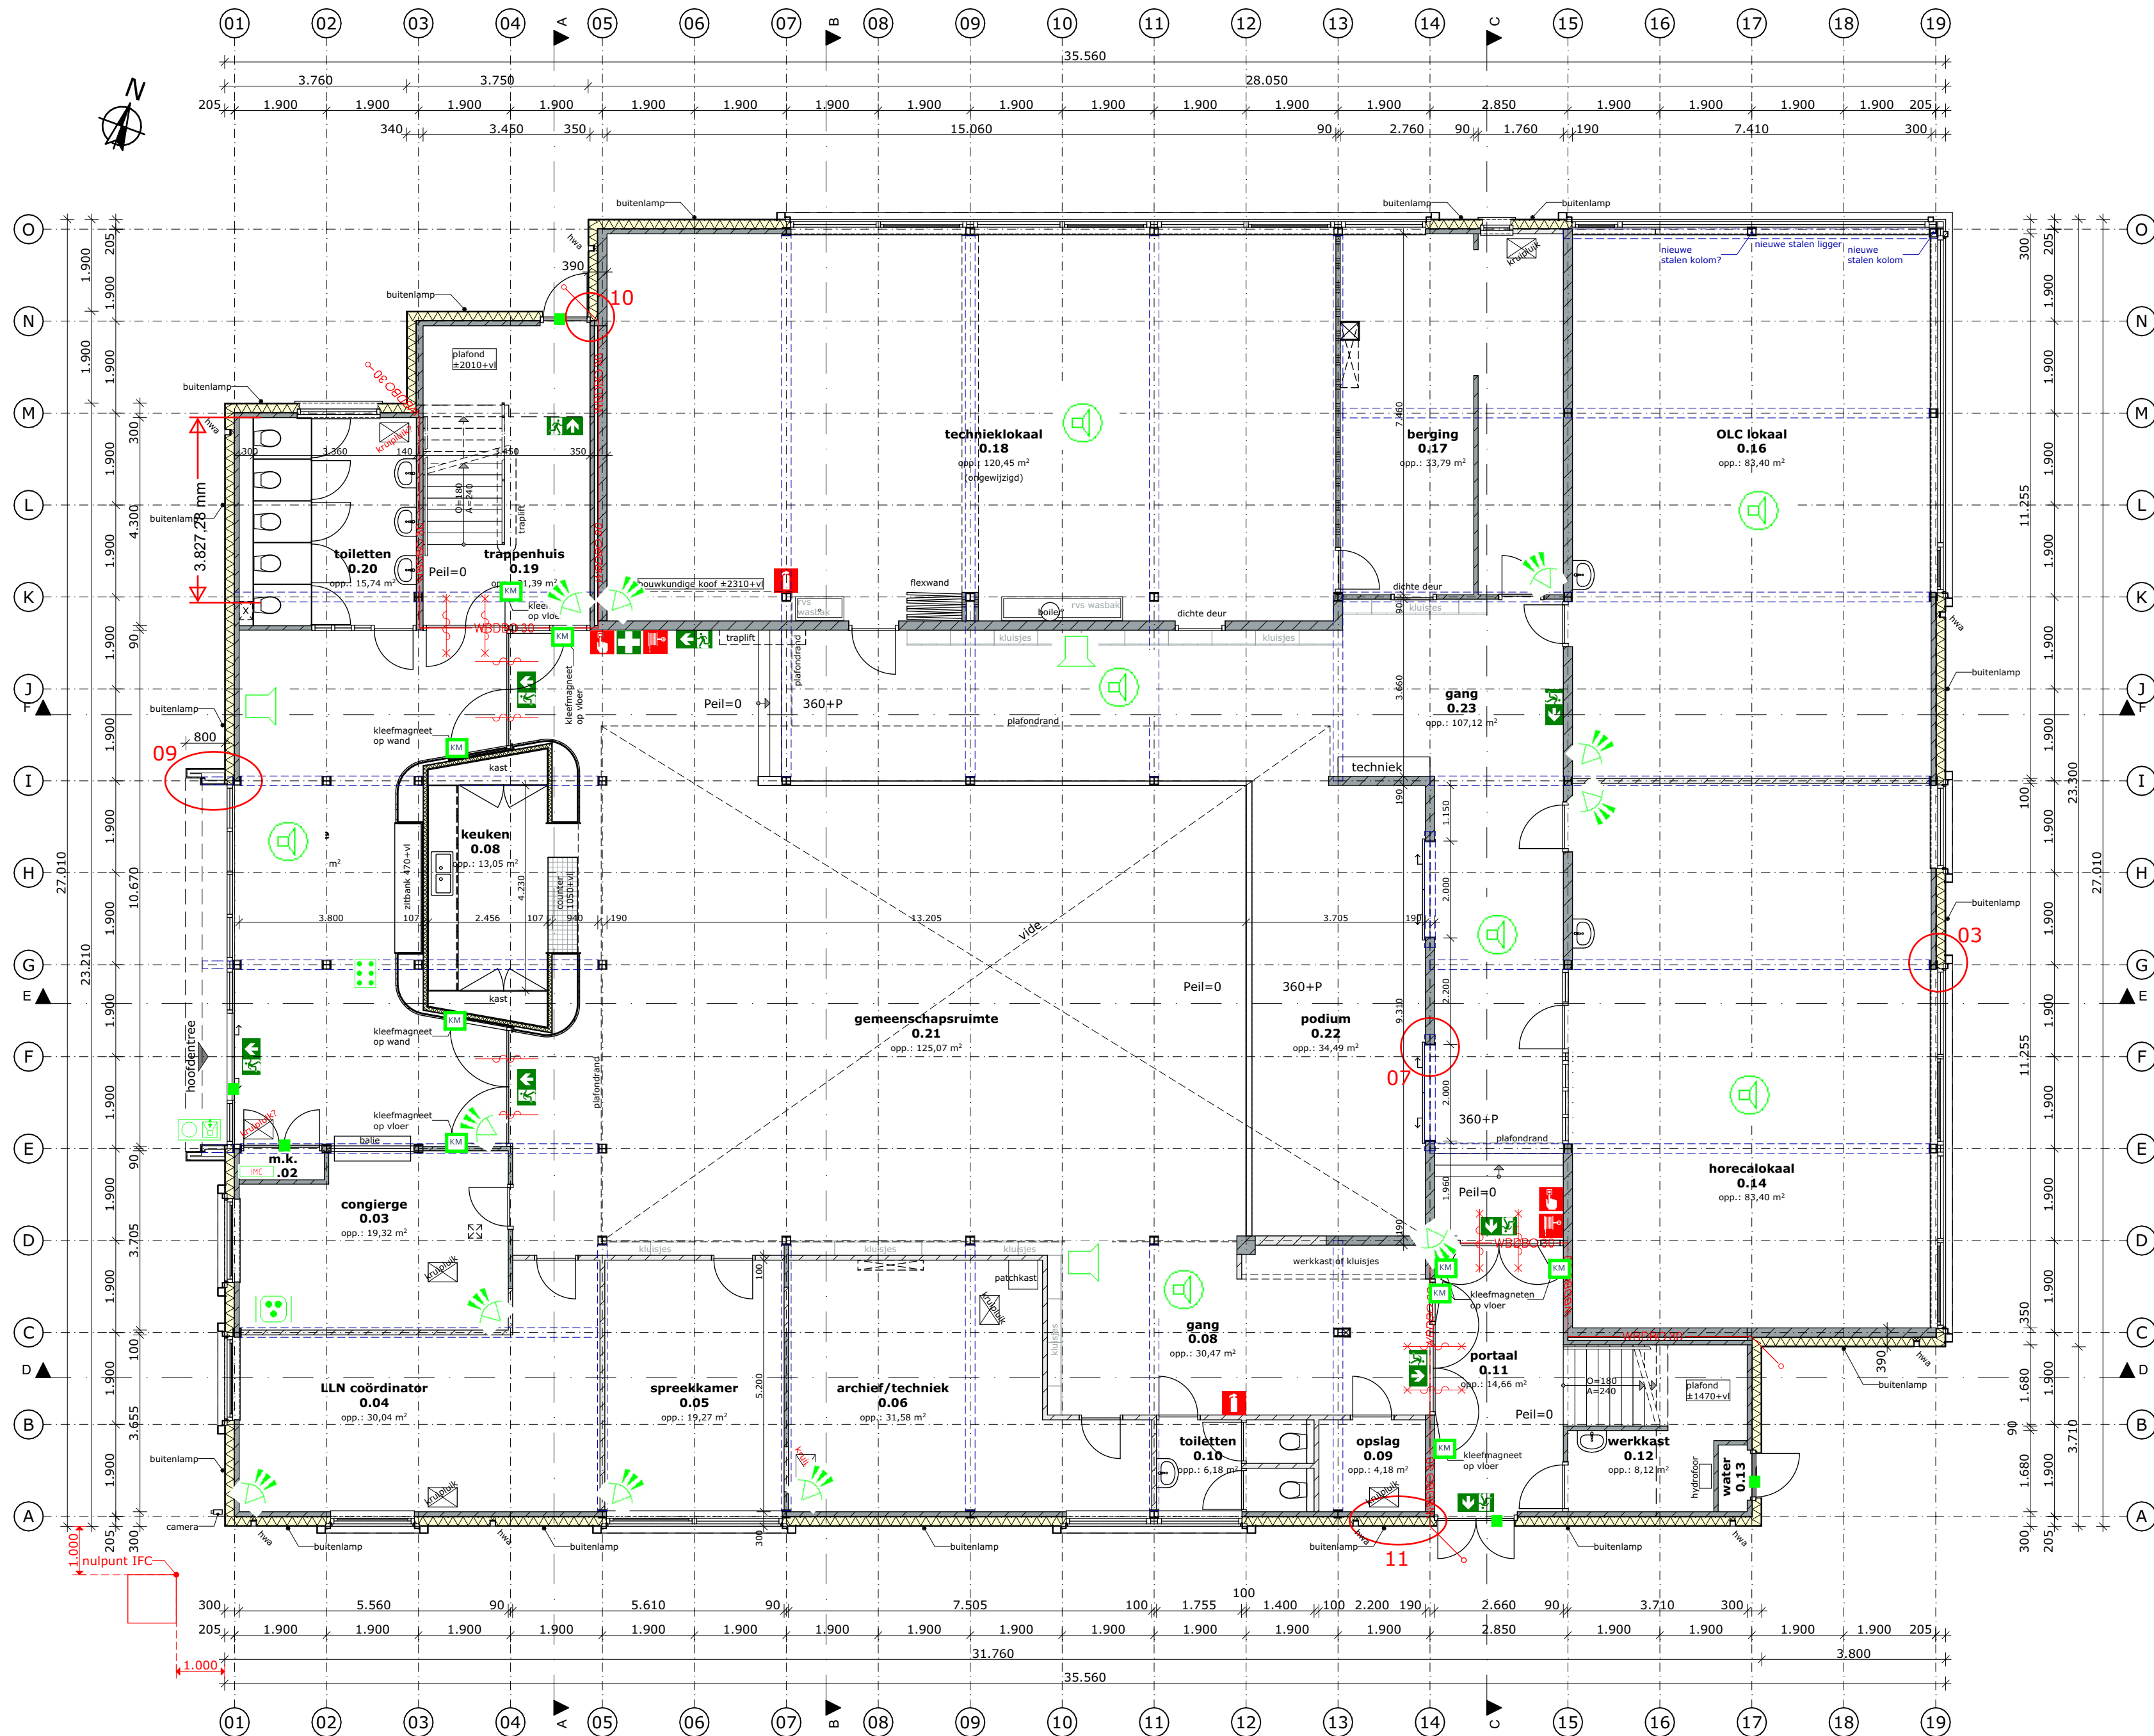

BRUTO VLOEROPPERVLAK		
Verdieping	Nummer	Opp.
Begane grond	BO.01	924,97
1e verdieping	BO.02	746,32
2e verdieping	BO.03	22,50
		1.693,79 m²

GEBRUIKSOPPERVLAK		
Verdieping	Nummer	Opp.
Begane grond	GO.01	872,98
1e verdieping	GO.02	664,61
2e verdieping	GO.03	16,76
		1.554,35 m²

VERBLIJFSGEBIED				
Verdieping	Nummer	Zone Naam	Opp.	
Begane grond	VG.01	VG beg.gr.	69,84	
	VG.02	VG beg.gr.	167,54	
	VG.03	VG beg.gr.	120,45	
	VG.04	VG beg.gr.	13,05	370,88 m²
1e verdieping	VG.05	VG 1e verd.	22,51	
	VG.06	VG 1e verd.	111,22	
	VG.07	VG 1e verd.	167,54	
	VG.08	VG 1e verd.	160,68	461,95 m²
			832,84 m²	

- Kleefmagneet
- Schoolbel
- PIR
- Magneet
- Bedienpaneel inbraak
- Intercom binnenpost
- Intercom buitenpost
- Signaalgever inbraak

Wp:		Ontwerp:	Deure:	Datum:
Project:		Projectnummer:	26-079	
Geuzencollege		Architect:	Lentiz	
Onderwerp:		Opdrachtgever:	Lentiz	
Zwakstroom BG		Telefoonnummer:	1:100	
Datum:		Schaal:	Document:	
18-06-2025		Tekening:	1:100	
Teken:		Telefoonnummer:	E-VO-10-Z	
18-06-2025		Telefoonnummer:	E-VO-10-Z	

Renovatie Geuzencollege, Willem de Zwijgerlaan 230 te Vlaardingen		Opdrachtgever:	Lentiz
Plattegrond begane grond nieuw		Opdrachtgever:	Lentiz
Onderwerp:		Tek. nr.:	DO-16
rijking.		Proj.nr.:	P192-10
bouwkundig advies		Schaal:	1:100
Nieuwstraat 18		Datum:	15-06-2026
3628 AC Kockengen		Getekend:	S.K.
T: 0346 27 55 27		Formaat:	A2
E: info@rijking.nl			
W: www.rijking.nl			