


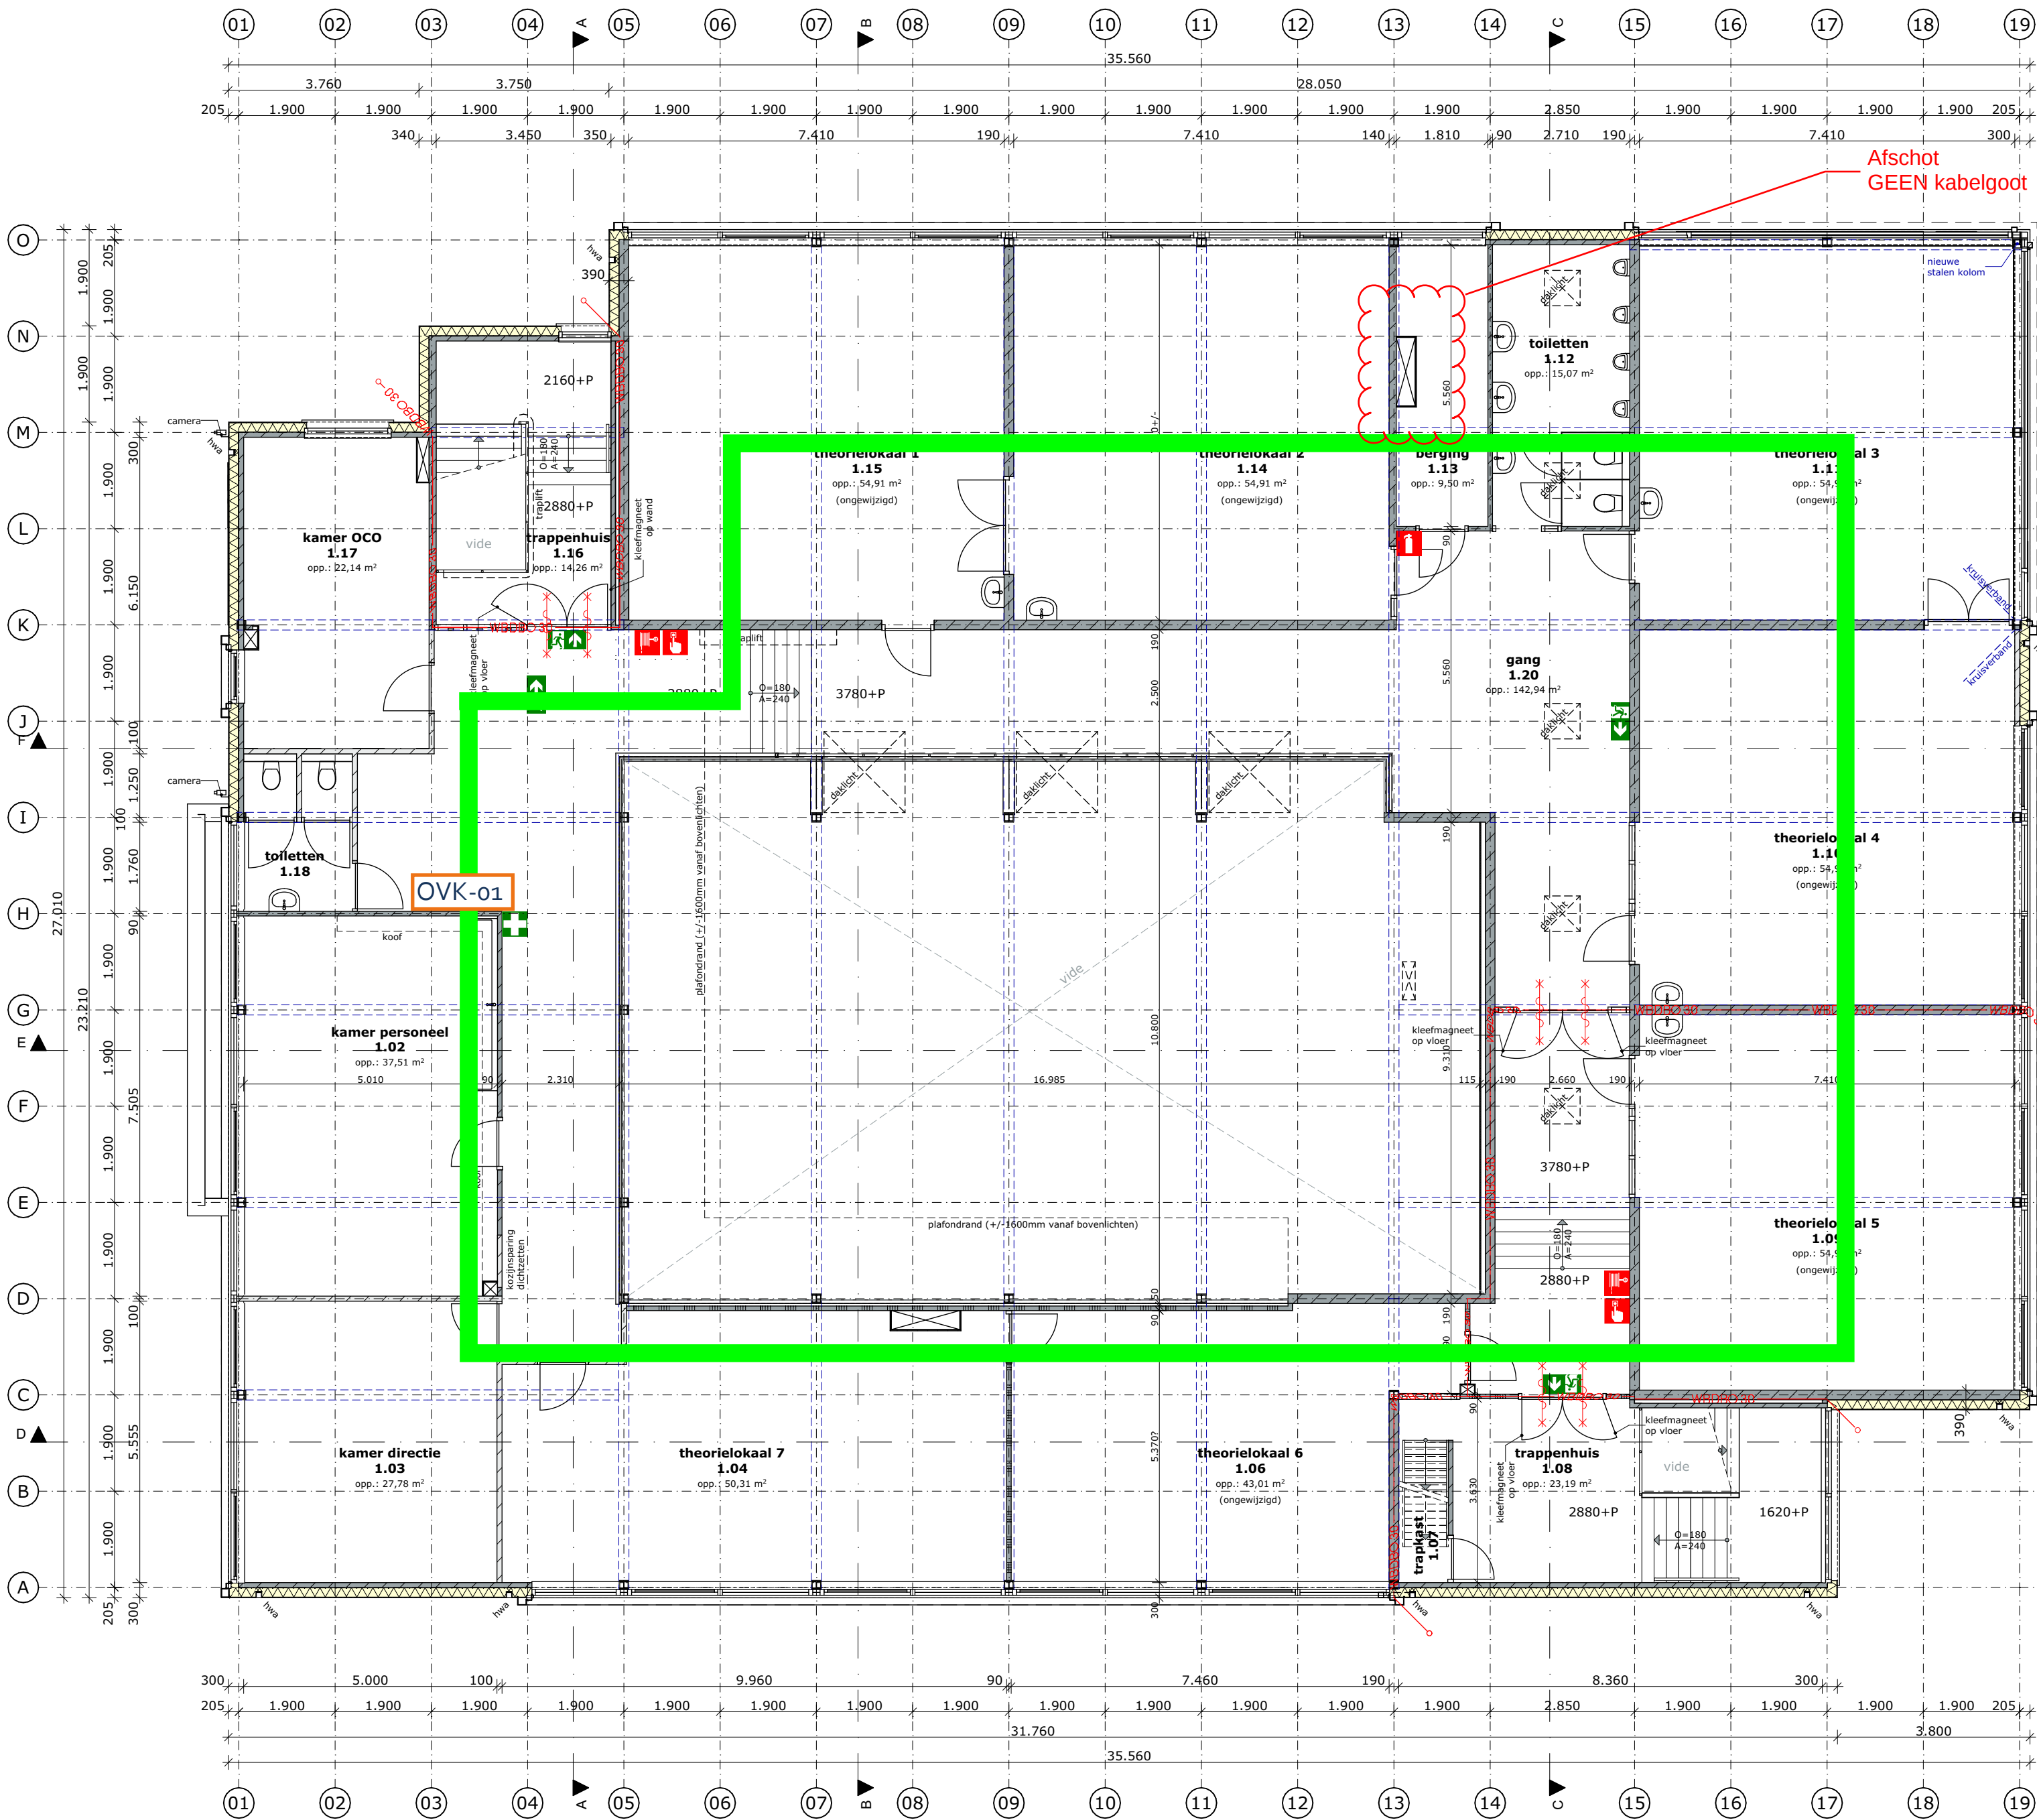

1e verdieping nieuw

RUIMTEBENAMINGEN			
Nummer	Type	Zone Categorie	Opp.
Begane grond			
0.01	entree	Verkeersruimte - e	46,44
0.02	m.k.	Technische ruimte	1,06
0.03	conginge	Verblijfsruimte	19,32
0.04	LLN coördinator	Verblijfsruimte	30,04
0.05	spreekkamer	Verblijfsruimte	19,27
0.06	archief/techniek	Bergruimte n	31,58
0.08	gang	Verkeersruimte	30,47
0.08	keuken	Verblijfsruimte - k	13,05
0.09	opslag	Bergruimte	4,18
0.10	toiletten	Toiletruimte	6,18
0.11	portaal	Verkeersruimte	14,66
0.12	werkkast	Bergruimte	8,12
0.13	water	Technische ruimte	0,83
0.14	horecalokaal	Verblijfsruimte	89,04
0.16	OLC lokaal	Verblijfsruimte - l	89,97
0.17	berging	Bergruimte	33,79
0.18	technieklokaal	Verblijfsruimte - l	120,45
0.19	trappenhuis	Verkeersruimte	21,39
0.20	toiletten	Toiletruimte b	15,74
0.21	gemeenschapsruimte	Verblijfsruimte - l	125,07
0.22	podium	Verkeersruimte	34,49
0.23	gang	Verkeersruimte	107,08
			862,22 m²
1e verdieping			
1.02	kamer personeel	Verblijfsruimte	37,51
1.03	kamer directie	Verblijfsruimte	27,77
1.04	theorielokaal 7	Verblijfsruimte - l	50,31
1.06	theorielokaal 6	Verblijfsruimte - l	43,01
1.07	trapkast	Bergruimte b	1,81
1.08	trappenhuis	Verkeersruimte	23,19
1.09	theorielokaal 5	Verblijfsruimte - l	54,90
1.10	theorielokaal 4	Verblijfsruimte - l	54,90
1.11	theorielokaal 3	Verblijfsruimte - l	54,90
1.12	toiletten	Toiletruimte b	15,07
1.13	berging	Bergruimte b	9,50
1.14	theorielokaal 2	Verblijfsruimte - l	54,90
1.15	theorielokaal 1	Verblijfsruimte - l	54,90
1.16	trappenhuis	Verkeersruimte	14,26
1.17	kamer OCO	Verblijfsruimte	22,14
1.18	toiletten	Toiletruimte	6,18
1.20	gang	Verkeersruimte	142,94
			668,70 m²
2e verdieping			
2.01	trap	Verkeersruimte	0,68
2.02	techniek	Technische ruimte	13,88
			14,57 m²
			1.545,48 m²

Kabelgoot met scheidingsschot

DVI				

- Renvooi brandwerendheid
- brandmelder
 - brandslanghaspel
 - brandblusser
 - EHBO
 - zelfsluitend
 - zelfsluitend
 - 30min brandwerend, zelfsluitend
 - uitgang
 - WBDBO 20-0
 - WBDBO 20-0
 - WBDBO 30-0
 - WBDBO 30-0

Project: Renovatie Geuzencollege, Willem de Zwijgerlaan 230 te Vlaardingen		Opdrachtgever: Lentz
Onderwerp: Plattegrond 1e verdieping nieuw		Tek. nr.: DO-17
rijking		Proj.nr.: P192-10
Nieuwstraat 18 3628 AC Kockengen T: 0346 27 55 27 E: info@rijking.nl W: www.rijking.nl		Schaal: 1:100 Datum: 15-06-2026 Getekend: S.K. Formaat: A2

© Alle rechten voorbehouden. Zonder schriftelijke toestemming van RIJING mag niets uit deze tekening worden gereproduceerd of openbaar gemaakt worden.