


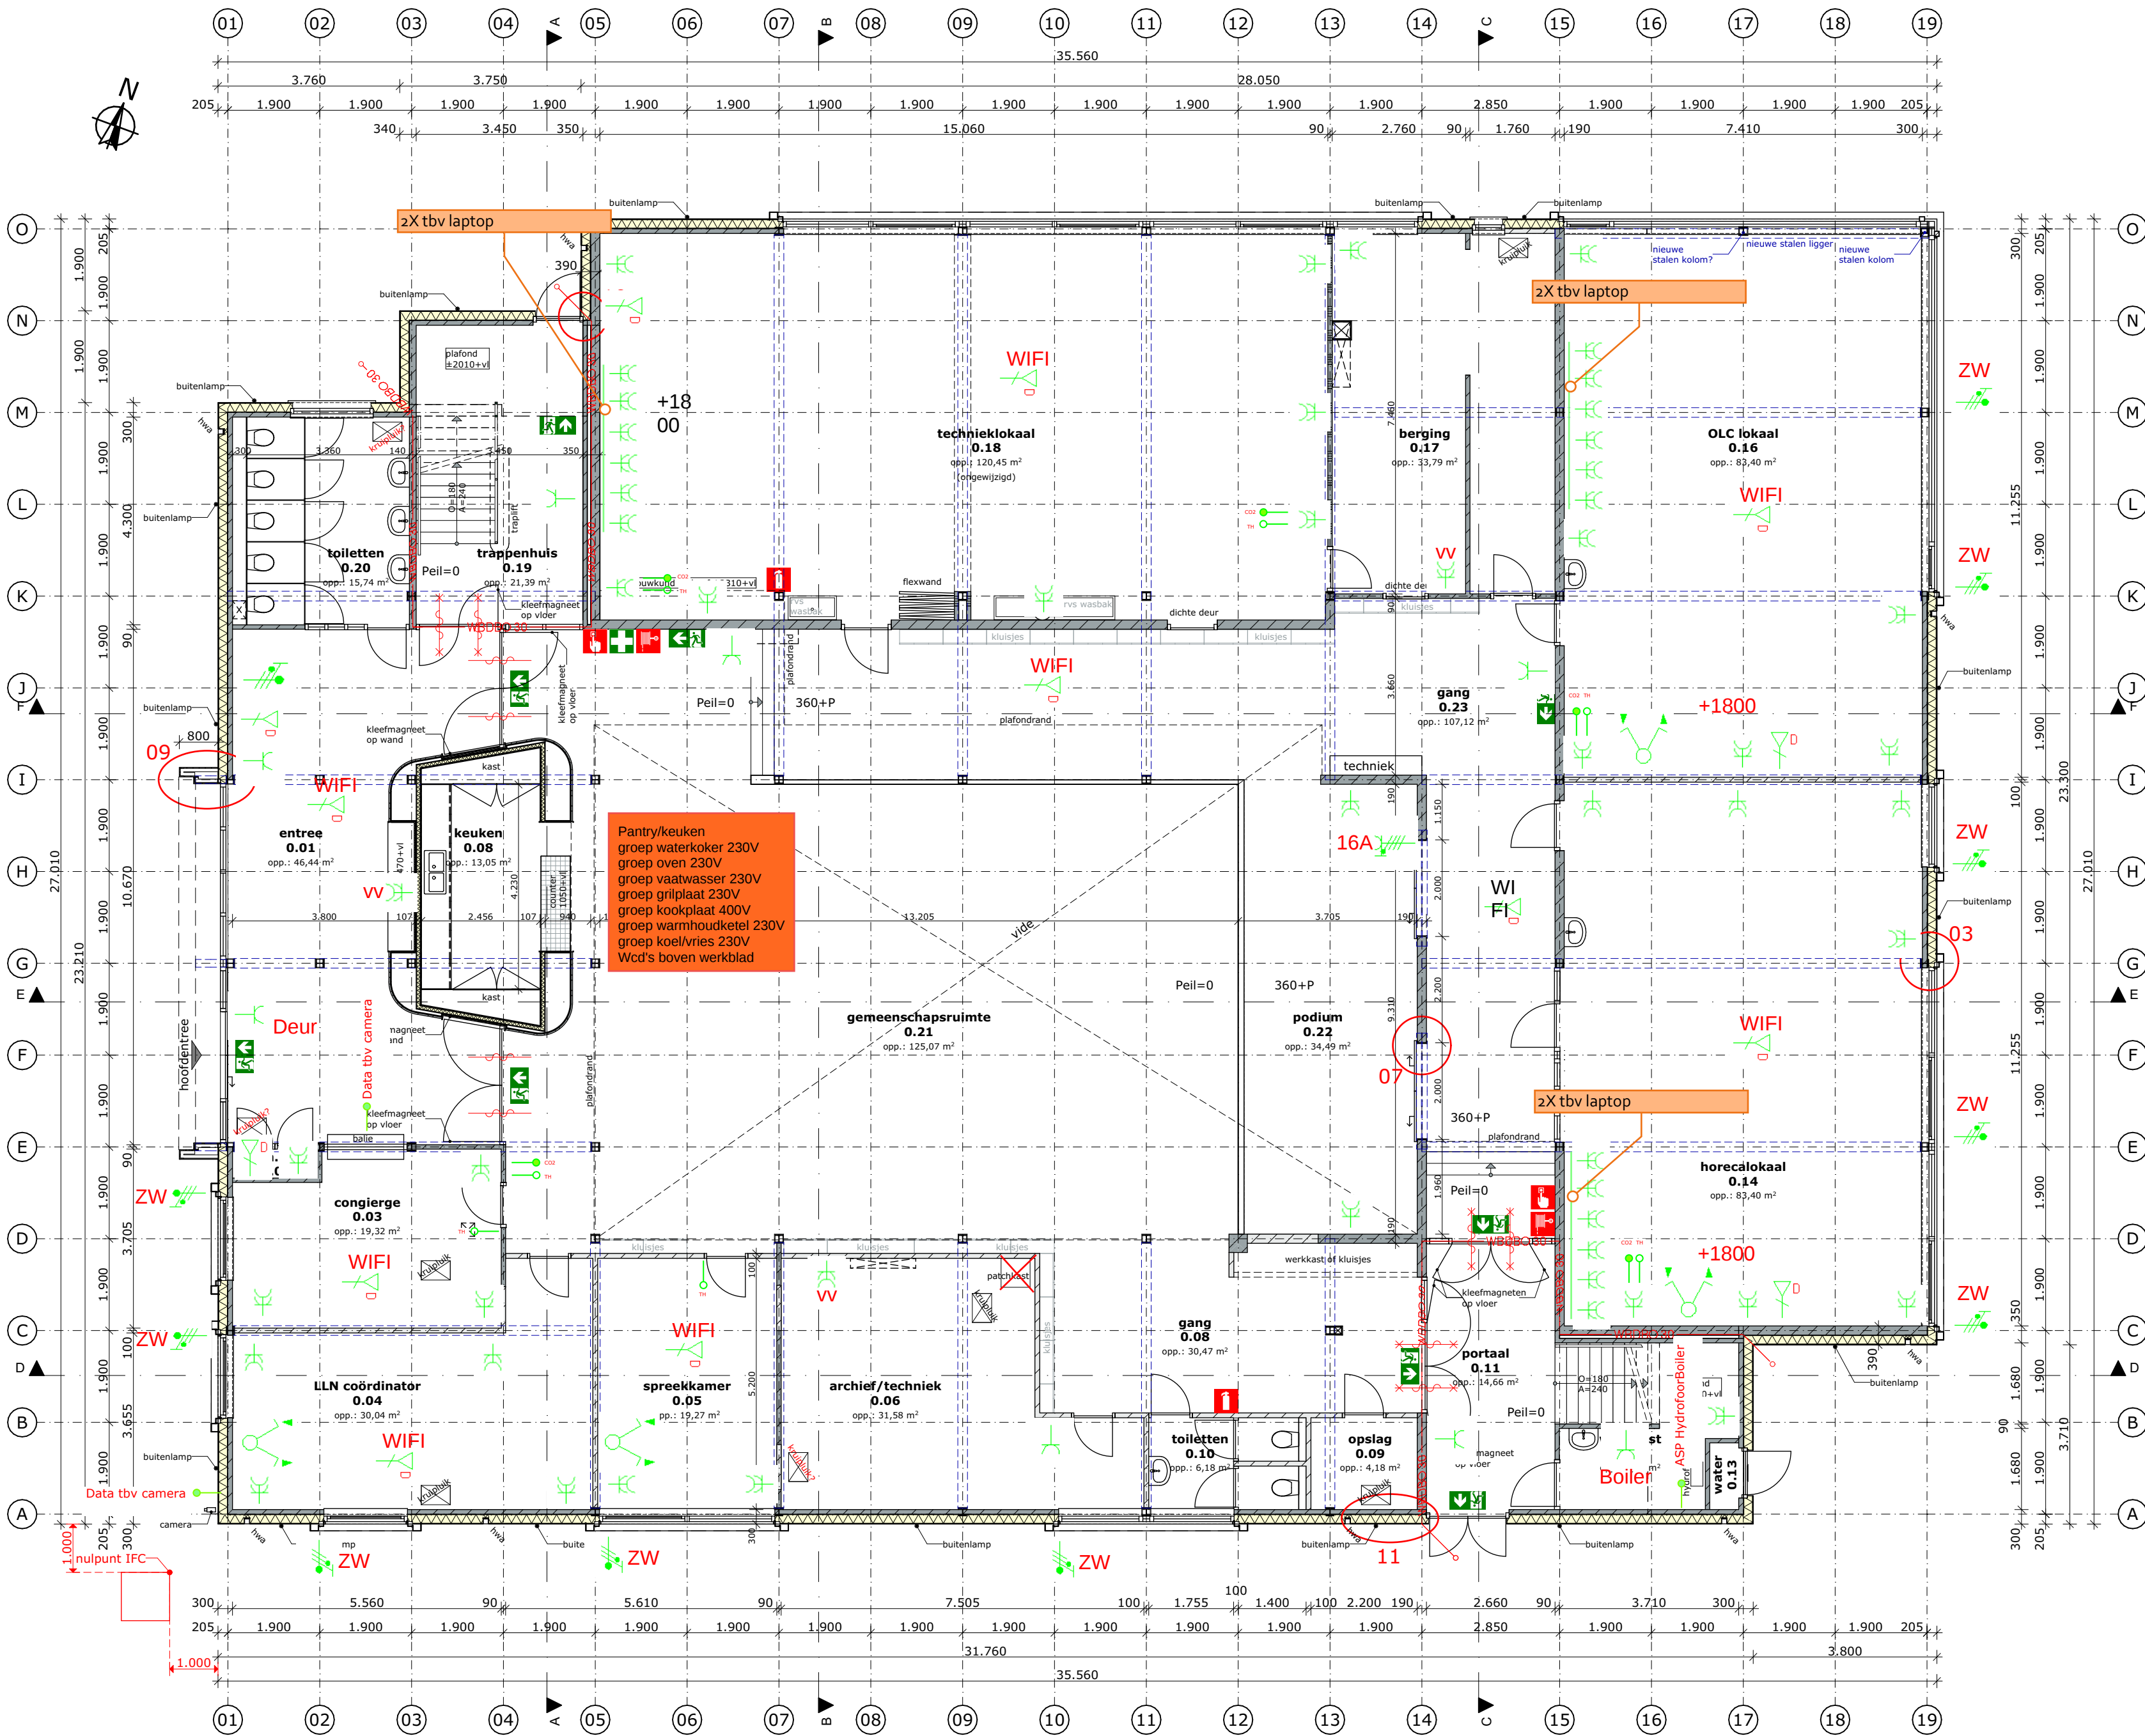

Begane grond nieuw

BRUTO VLOEROPPERVLAK		
Verdieping	Nummer	Opp.
Begane grond	BO.01	924,97
1e verdieping	BO.02	746,32
2e verdieping	BO.03	22,50
		1.693,79 m²

GEBRUIKSOPPERVLAK		
Verdieping	Nummer	Opp.
Begane grond	GO.01	872,98
1e verdieping	GO.02	664,61
2e verdieping	GO.03	16,76
		1.554,35 m²

VERBLIJFSGEBIED			
Verdieping	Nummer	Zone Naam	Opp.
Begane grond	VG.01	VG beg.gr.	69,84
	VG.02	VG beg.gr.	167,54
	VG.03	VG beg.gr.	120,45
	VG.04	VG beg.gr.	13,05
			370,88 m²
1e verdieping	VG.05	VG 1e verd.	22,51
	VG.06	VG 1e verd.	111,22
	VG.07	VG 1e verd.	167,54
	VG.08	VG 1e verd.	160,68
			461,95 m²
			832,84 m²

- WCD RA 2V
- WCD RA 1V
- Zonwering
- Data aansluitpunt
- Aansluitpunt zonwering
- 230V voeding CO2 melder
- Loze leiding thermostaat

Renvooi brandwerendheid	
	brandmelder
	brandslanghaspel
	brandblusser
	EHBO
	zelfsluitend
	zelfsluitend
	30min brandwerend, zelfsluitend
	uitgang
	WBDBO 20-0
	20min. WBDBO
	WBDBO 30-0
	30min. WBDBO

alle maten in het werk te controleren

Project:	Renovatie Geuzencollege, Willem de Zwijgerlaan 230 te Vlaardingen	Opdrachtgever:	Lentiz
Onderwerp:	Plattegrond begane grond nieuw	Tek. nr.:	DO-16
		Proj.nr.:	P192-10
		Schaal:	1:100
		Datum:	15-06-2026
		Getekend:	S.K.
		Formaat:	A2

rijking bouwkundig advies
Nieuwstraat 18
3628 AC Kockengen
T : 0346 27 55 27
E : info@rijking.nl
W : www.rijking.nl