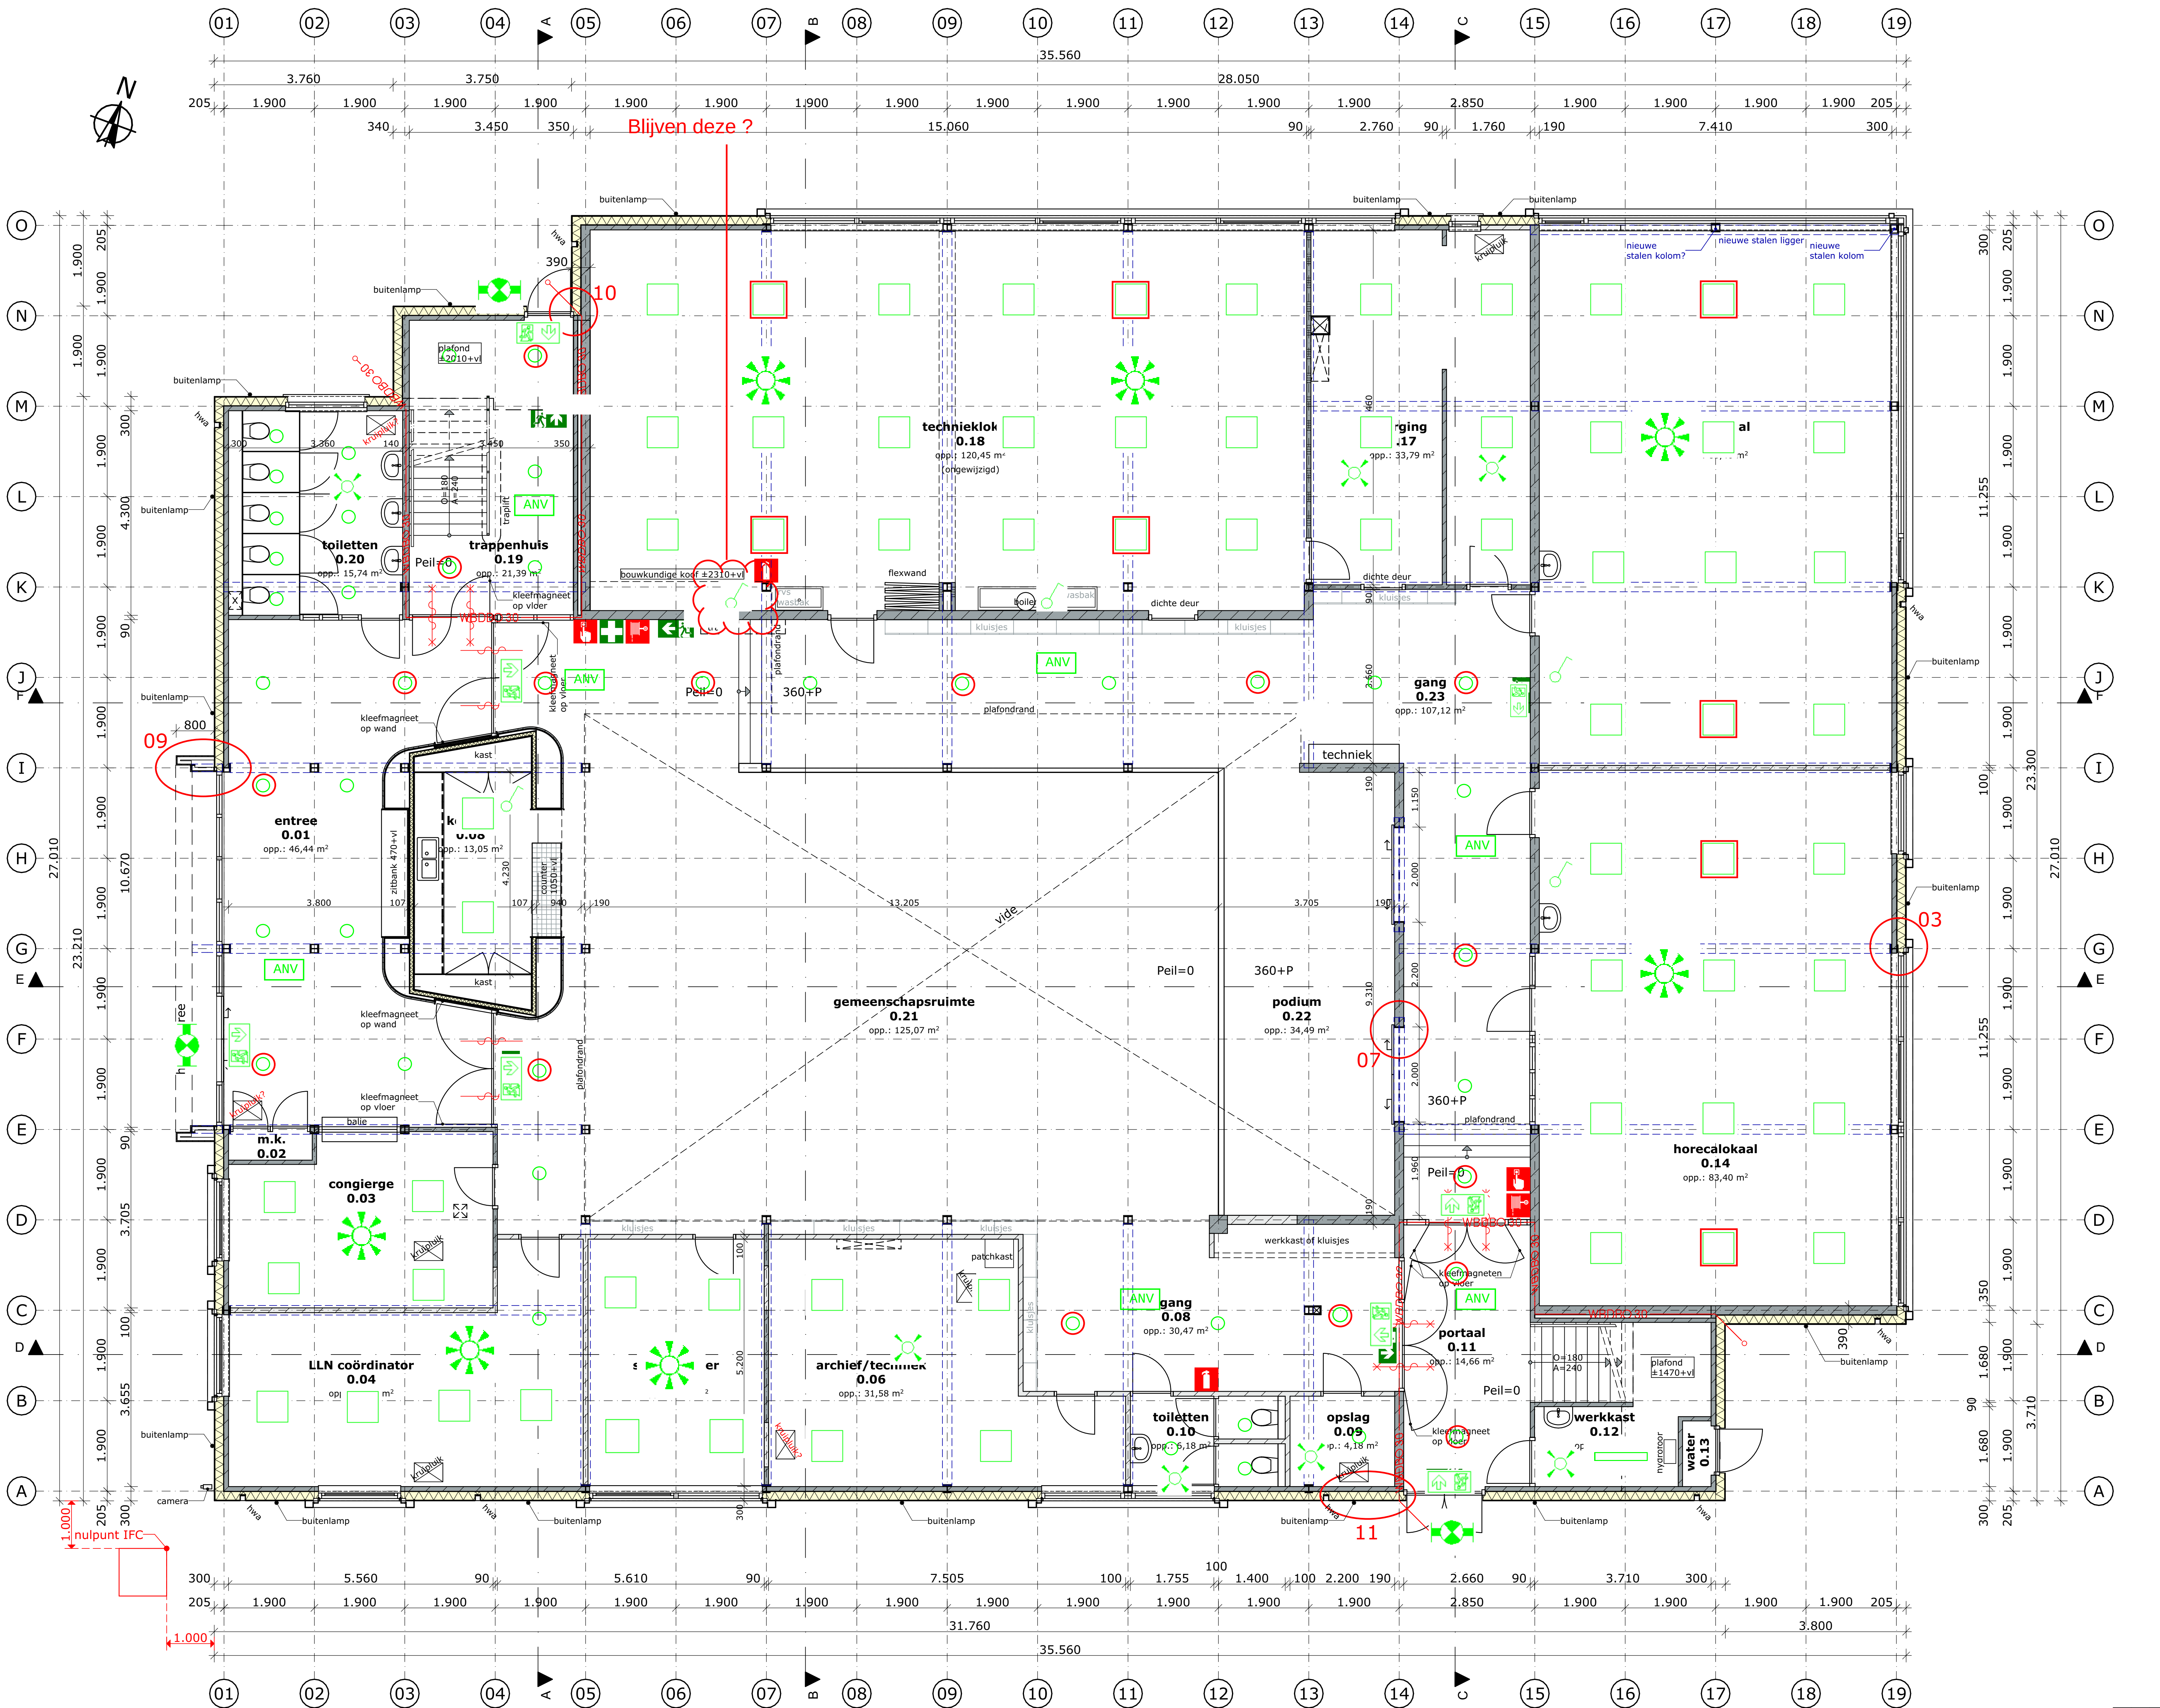

Begane grond nieuw

BRUTO VLOEROPPERVLAK

Verdieping	Nummer	Opp.
Begane grond		
	BO.01	924,97
1e verdieping		
	BO.02	746,32
2e verdieping		
	BO.03	22,50
		1.693,79 m²

GEBRUIKSOPPERVLAK

Verdieping	Nummer	Opp.
Begane grond		
	GO.01	872,98
1e verdieping		
	GO.02	664,61
2e verdieping		
	GO.03	16,76
		1.554,35 m²

VERBLIJFSGEBIED

Verdieping	Nummer	Zone Naam	Opp.
Begane grond			
	VG.01	VG beg.gr.	69,84
	VG.02	VG beg.gr.	167,54
	VG.03	VG beg.gr.	120,45
	VG.04	VG beg.gr.	13,05
			370,88 m²
1e verdieping			
	VG.05	VG 1e verd.	22,51
	VG.06	VG 1e verd.	111,22
	VG.07	VG 1e verd.	167,54
	VG.08	VG 1e verd.	160,68
			461,95 m²
			832,84 m²

Aanwezigheid met DLR

Aanwezigheid

Schakelaar

Àlgemeen noodverlichting

Picto noodverlichting

Noodverlichting

armatuur met Noodverlichting

Armatuur met Noodverlichting

Renvooi brandwerendheid

- brandmelder
- brandslanghaspel

Wijz.		Getekend	Gecontr.	Datum

Project : Geuzencollege

Onderwerp : Verlichting BG

Datum : 27-05-2026 Tekenaar : TK Gec. :

Stadionweg 43B
3077AS Rotterdam
T: +31 (0)10 260 03 01
E: info@drietech-verhoef.nl
W: www.drietech-verhoef.nl

Projectnummer : 26-079
Architect :
Opdrachtgever : Lentiz
Tekeningtype :
Schaal : 1:100
Documentnaam :
Xref file naam :
Xref datum :
Tekeningnummer : E-VO-03-V

Deze tekening is uitgegeven door DRIETECH & VERHOEF Ingenieursbureau B.V. te Rotterdam, Nederland. Deze is vertrouwelijk en heeft een gelimiteerde geldigheid. Geen enkel deel van dit rapport mag aan derden openbaar gemaakt worden zonder schriftelijke toestemming van DRIETECH & VERHOEF Ingenieursbureau B.V. en van de opdrachtgever.

alle maten in het werk te controleren

Project: Renovatie Geuzencollege, Willem de Zwijgerlaan 230 te Vlaardingen

Opdrachtgever: Lentiz

Onderwerp: Plattegrond begane grond nieuw

Tek. nr. : DO-16

rijking. bouwkundig advies
Nieuwstraat 18
3628 AC Kockengen
T : 0346 27 55 27
E : info@rijking.nl
W : www.rijking.nl

Proj.nr. : P192-10
Schaal : 1:100
Datum : 15-06-2026
Getekend : S.K.
Formaat : A2

© Alle rechten voorbehouden. Zonder schriftelijke toestemming van RIJKING mag NIETS uit deze tekening vermenigvuldigd en/of openbaar gemaakt worden.