


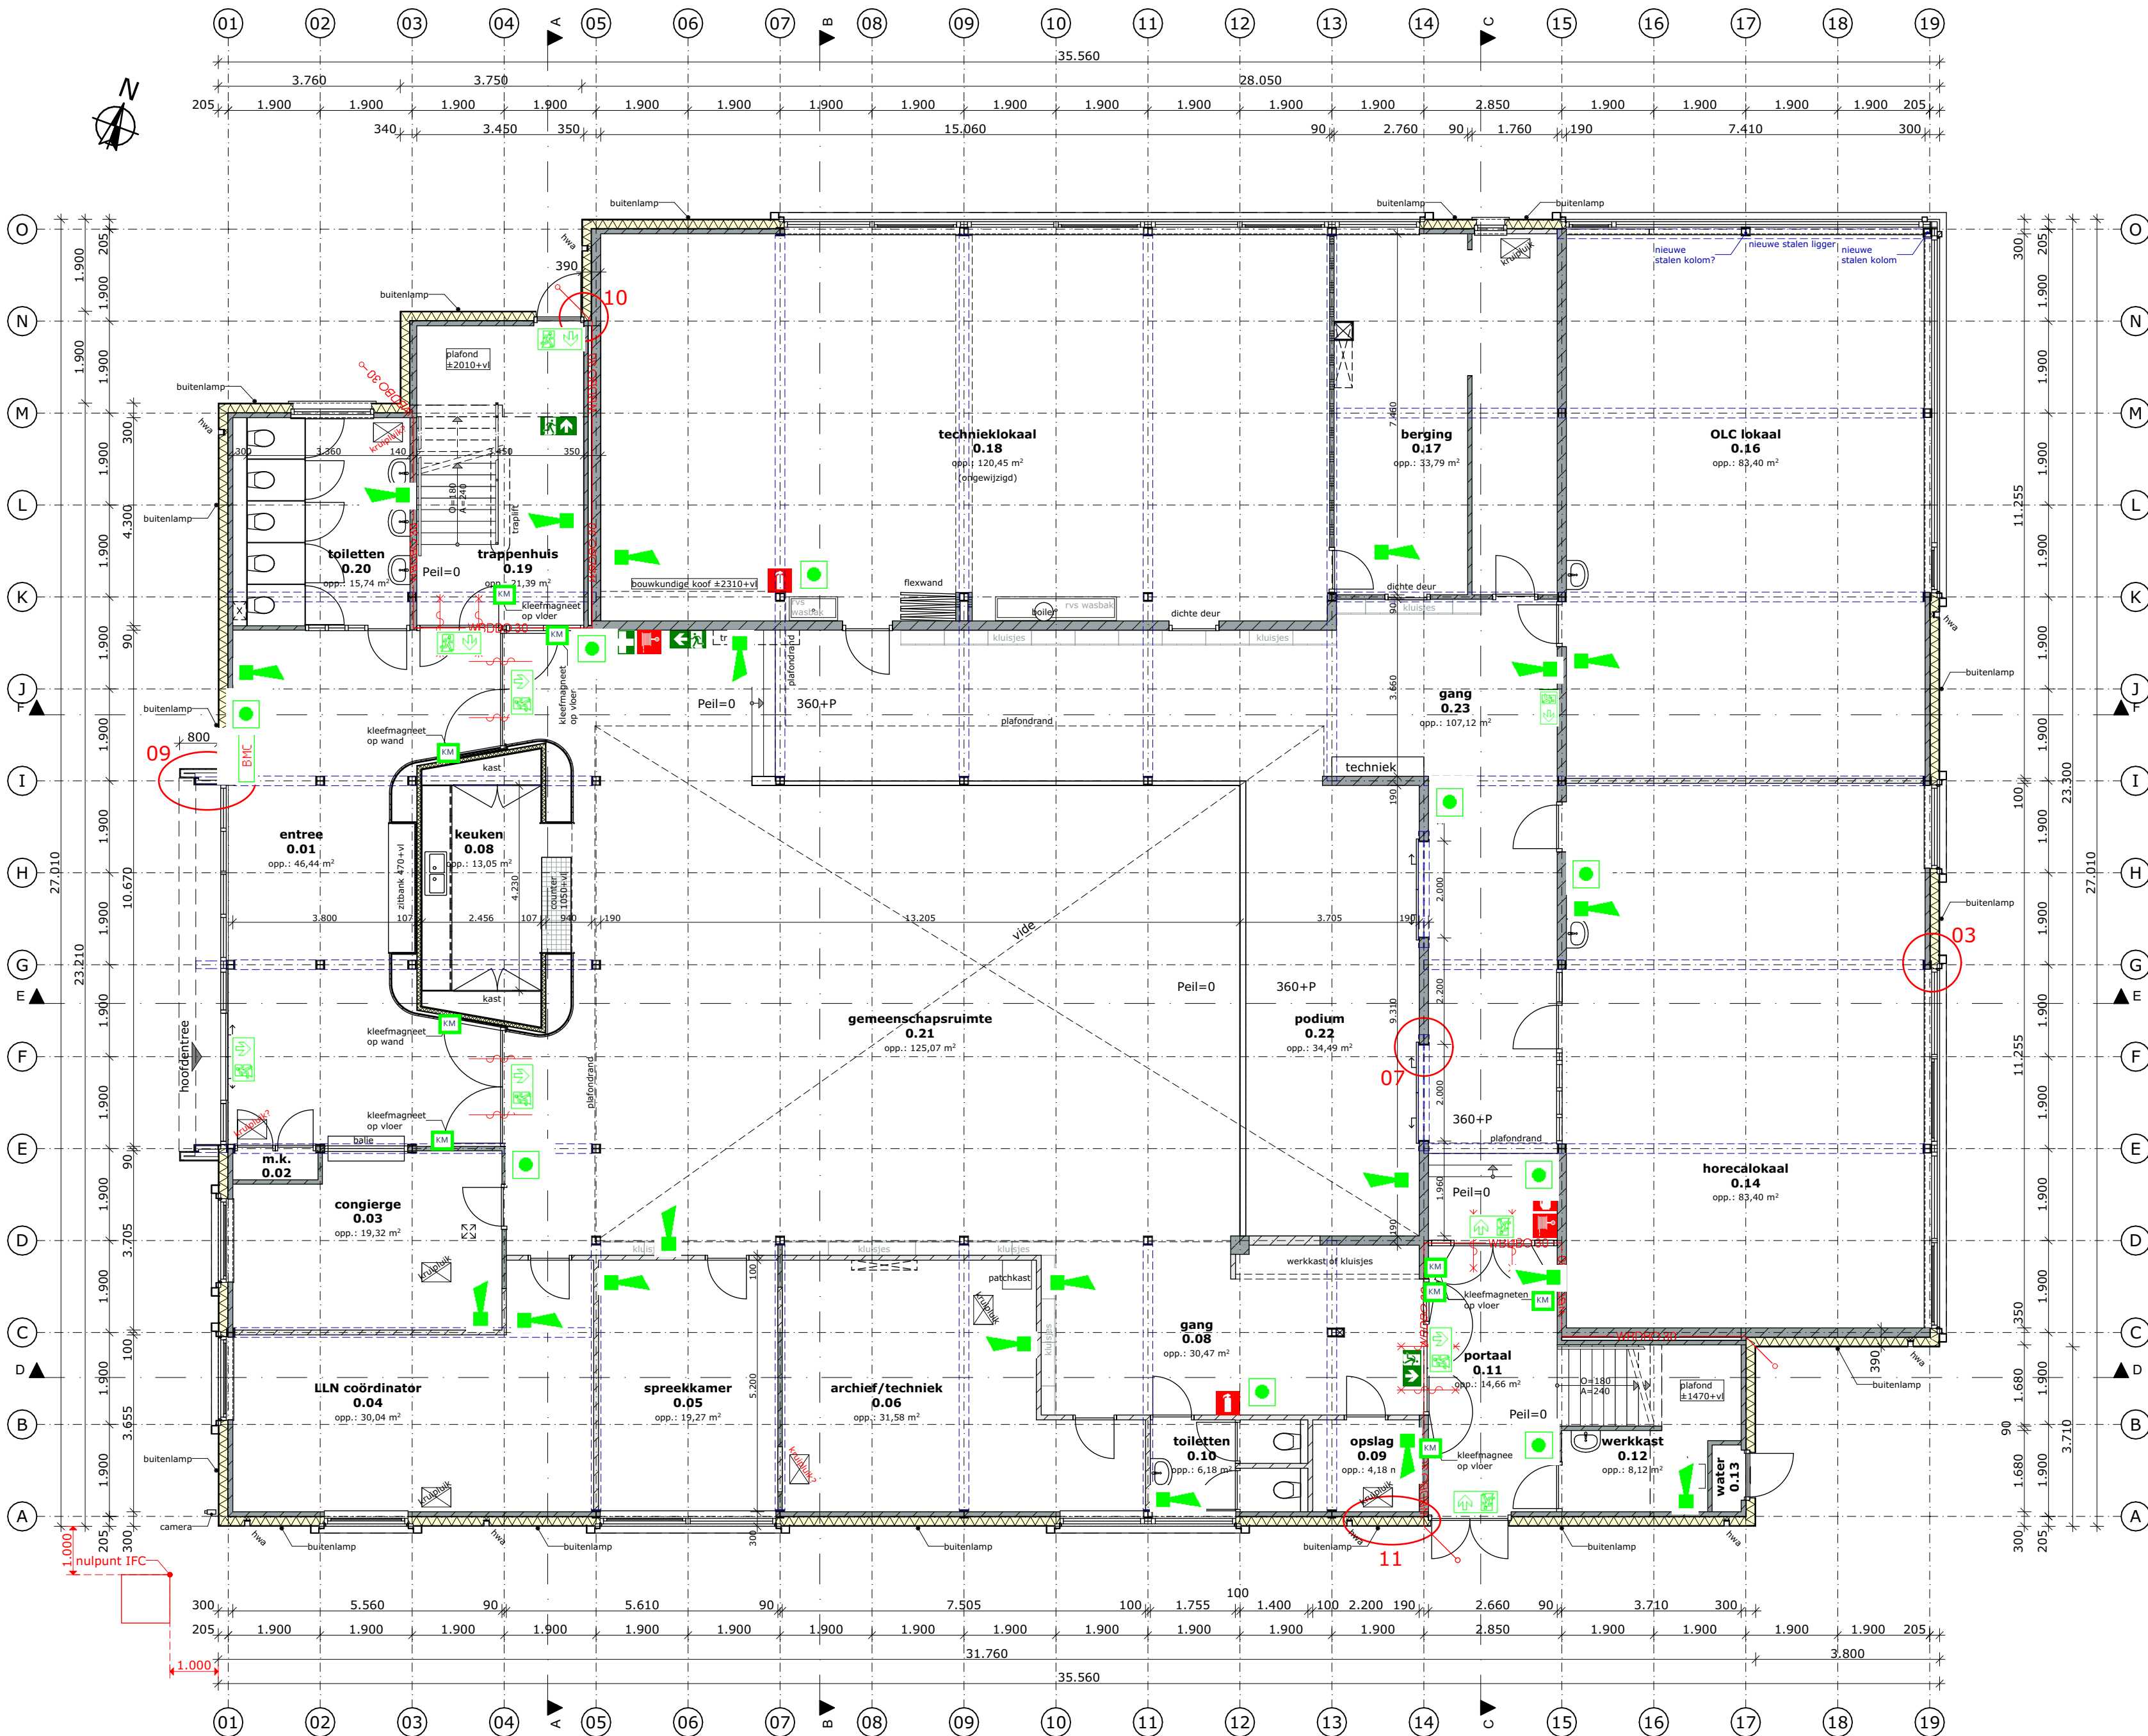

Begane grond nieuw

BRUTO VLOEROPPERVLAK		
Verdieping	Nummer	Opp.
Begane grond	BO.01	924,97
1e verdieping	BO.02	746,32
2e verdieping	BO.03	22,50
		1.693,79 m²

GEBRUIKSOPPERVLAK		
Verdieping	Nummer	Opp.
Begane grond	GO.01	872,98
1e verdieping	GO.02	664,61
2e verdieping	GO.03	16,76
		1.554,35 m²

VERBLIJFSGEBIED			
Verdieping	Nummer	Zone Naam	Opp.
Begane grond	VG.01	VG beg.gr.	69,84
	VG.02	VG beg.gr.	167,54
	VG.03	VG beg.gr.	120,45
	VG.04	VG beg.gr.	13,05
			370,88 m²
1e verdieping	VG.05	VG 1e verd.	22,51
	VG.06	VG 1e verd.	111,22
	VG.07	VG 1e verd.	167,54
	VG.08	VG 1e verd.	160,68
			461,95 m²
			832,84 m²

- Kleef magneet
- Slow-Whoop
- Handmelder

Project: Geuzencollege		Gebruik: 26-079	Datum:
Onderwerp: Ontruiming BG		Ontwerper: Lentz	Datum:
Datum: 27-06-2026		Tekenaar: TK	Oec:
DVI		Tekeningnummer: E-VO-07-0	

Renvooi brandwerendheid	
	brandmelder
	brandslanghaspel
	brandblusser
	EHBO
	zelfsluitend
	zelfsluitend
	30min brandwerend, zelfsluitend
	uitgang
	WBDBO 20-0
	20min. WBDBO
	WBDBO 30-0
	30min. WBDBO

alle maten in het werk te controleren

Project: Renovatie Geuzencollege, Willem de Zwijgerlaan 230 te Vlaardingen	Opdrachtgever: Lentz
Onderwerp: Plattegrond begane grond nieuw	Tek. nr.: DO-16
rijking. Nieuwstraat 18, 3628 AC Kockengen, T: 0346 27 55 27, E: info@rijking.nl, W: www.rijking.nl	
Proj.nr.: P192-10, Schaal: 1:100, Datum: 15-06-2026, Getekend: S.K., Formaat: A2	

© Alle rechten voorbehouden. Zonder schriftelijke toestemming van RIJING mag niets uit deze tekening verspreid of openbaar gemaakt worden.