


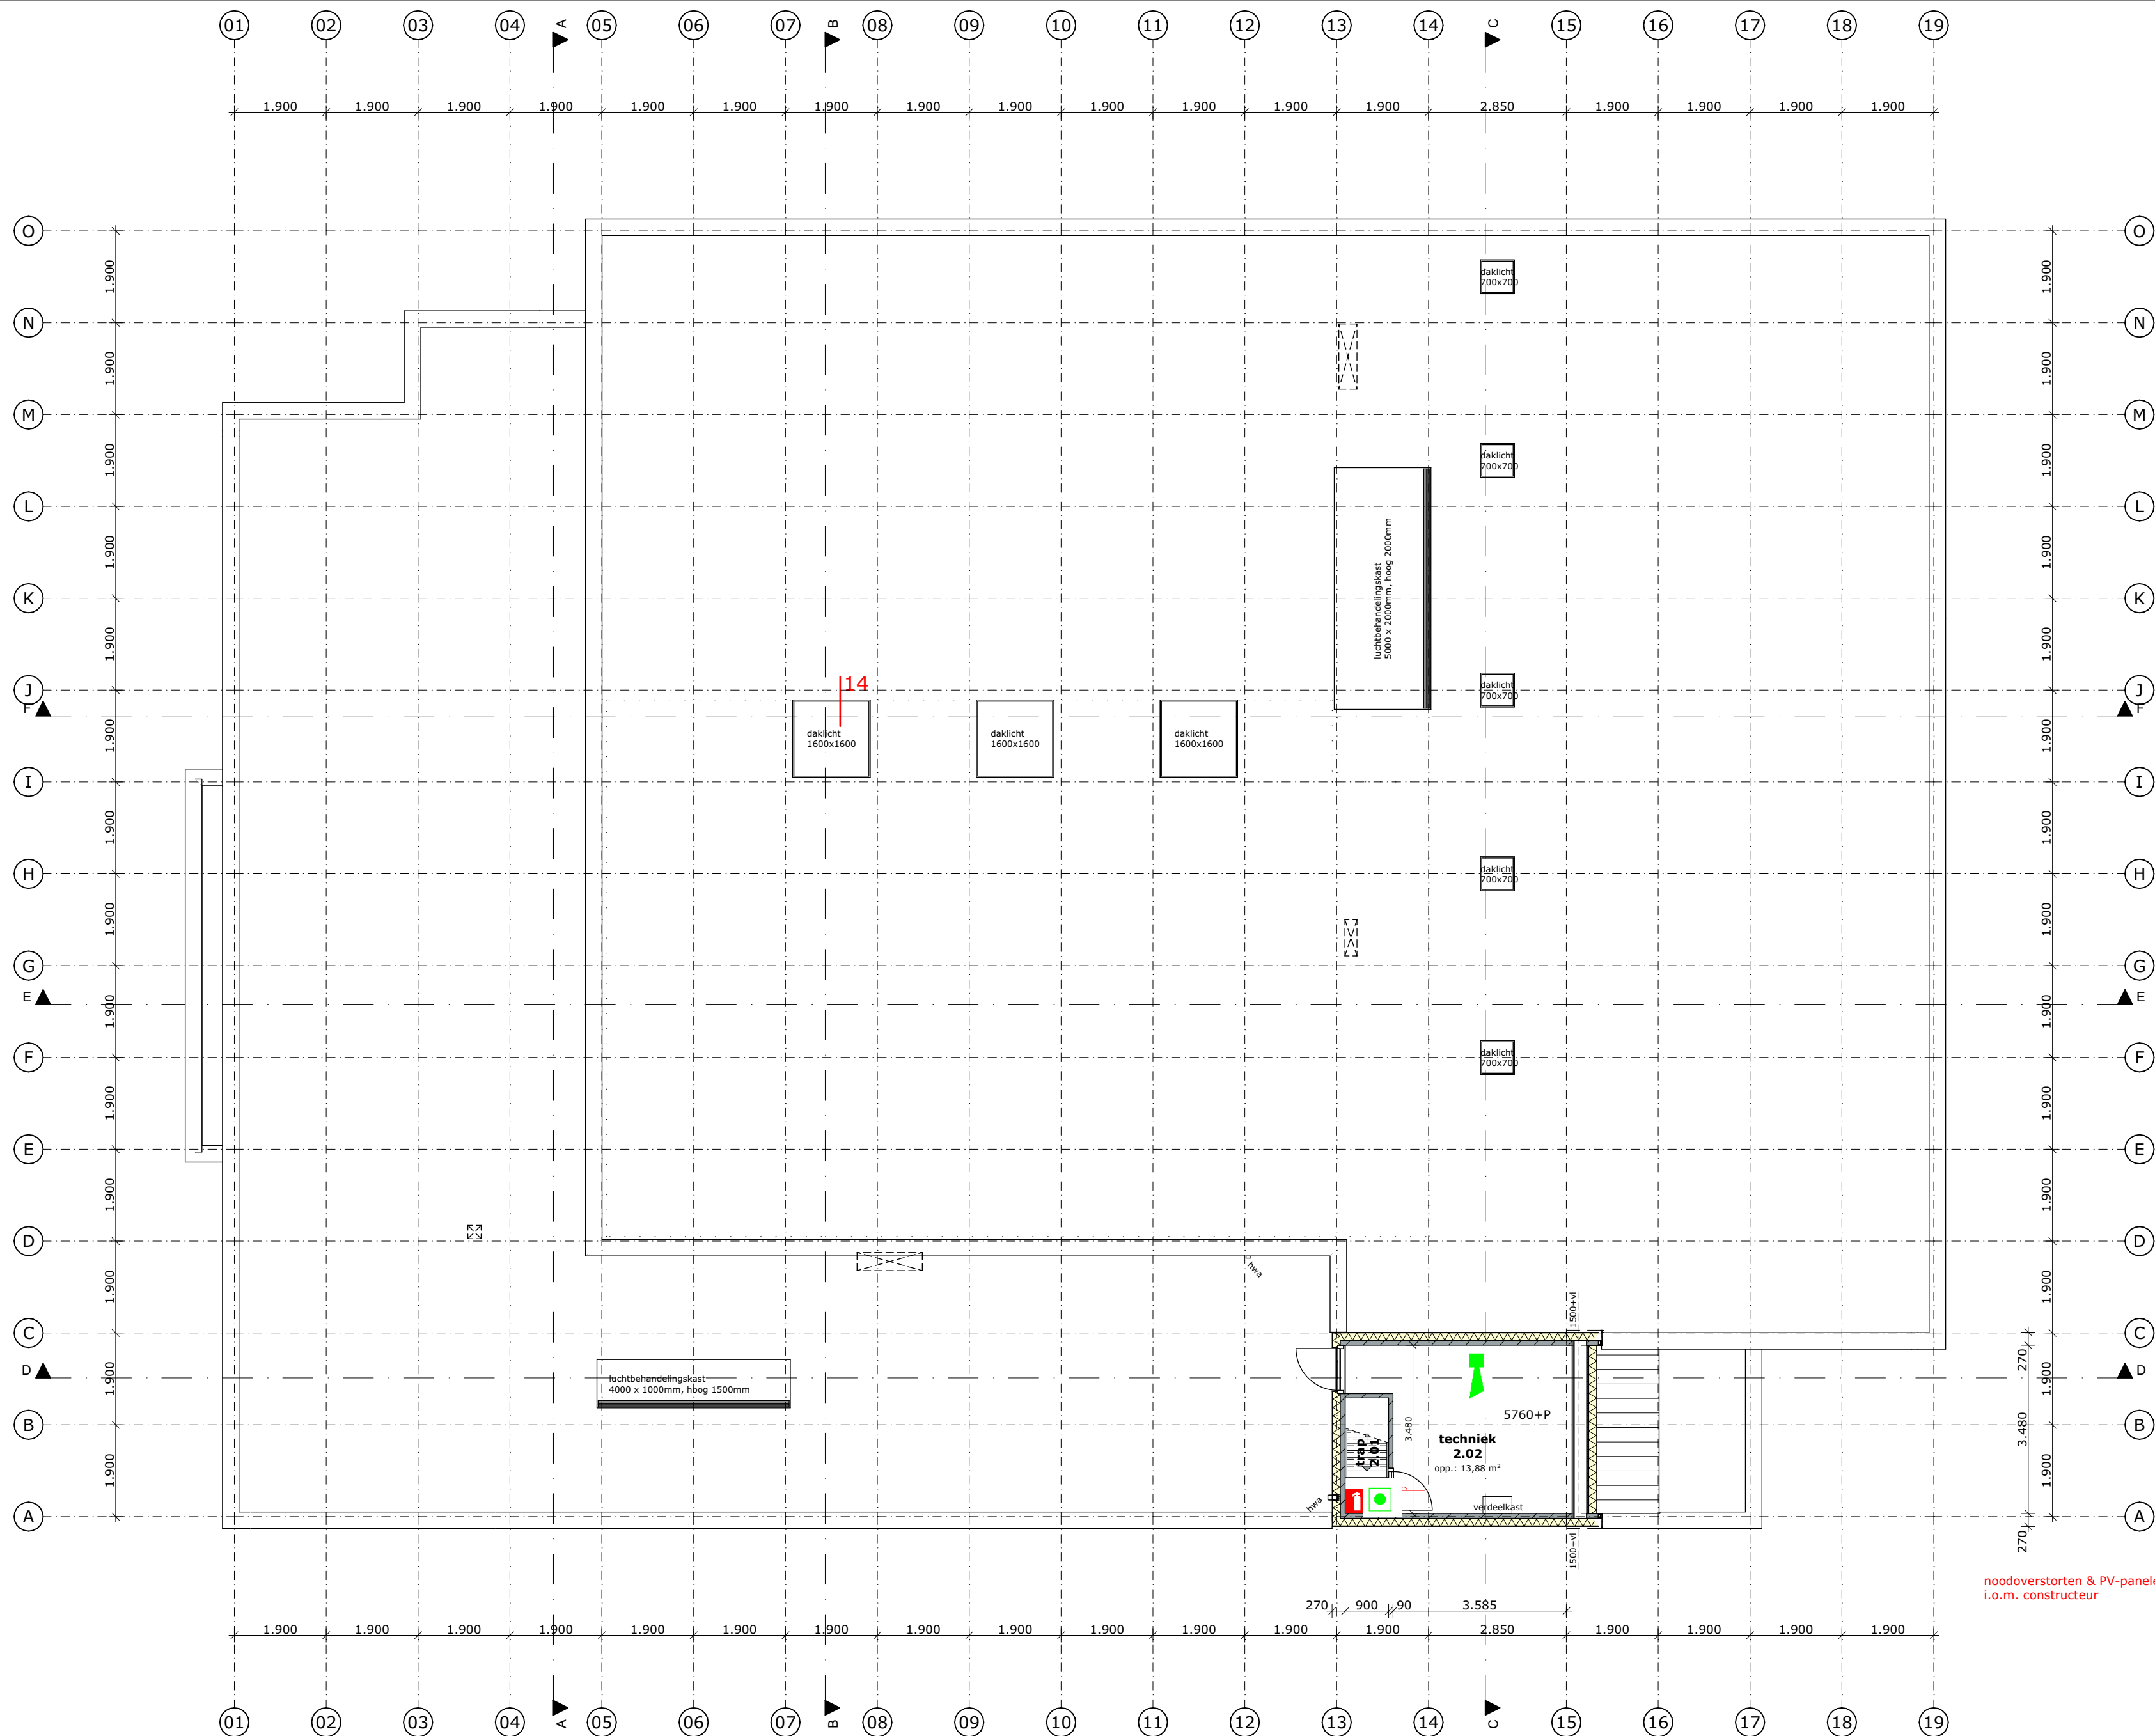

- Slow-Whoop
- Handmelder

Wit				
Project:	Geuzencollege	Projectnummer:	26-079	
Orderwep:	Ontruiming 2e+Dak	Architect:	Lentiz	
Datum:	27-08-2025	Opdrachtgever:	Lentiz	
		Tekeningtype:	Schiet	1:100
		Doorschaarsen:	Schiet	1:100
		Verf. datum:		
		Verf. datum:		
		Tekeningnummer:	E-VO-09-0	

- ### Renvooi brandwerendheid
- brandmelder
 - brandslanghaspel
 - brandblusser
 - EHBO
 - zelfsluitend
 - zelfsluitend
 - 30min brandwerend, zelfsluitend
 - uitgang
 - WBDBO 20-0 20min. WBDBO
 - WBDBO 30-0 30min. WBDBO

Project:	Renovatie Geuzencollege, Willem de Zwijgerlaan 230 te Vlaardingen	Opdrachtgever:	Lentiz
Onderwerp:	Plattegrond 2e verdieping nieuw	Tek. nr.:	DO-18
		Proj.nr.:	P192-10
		Schaal:	1:100
		Datum:	15-06-2026
		Getekend:	S.K.
		Formaat:	A2

© Alle rechten voorbehouden. Zonder schriftelijke toestemming van RIJKING mag NIETS uit deze tekening verspreid of openbaar gemaakt worden.