


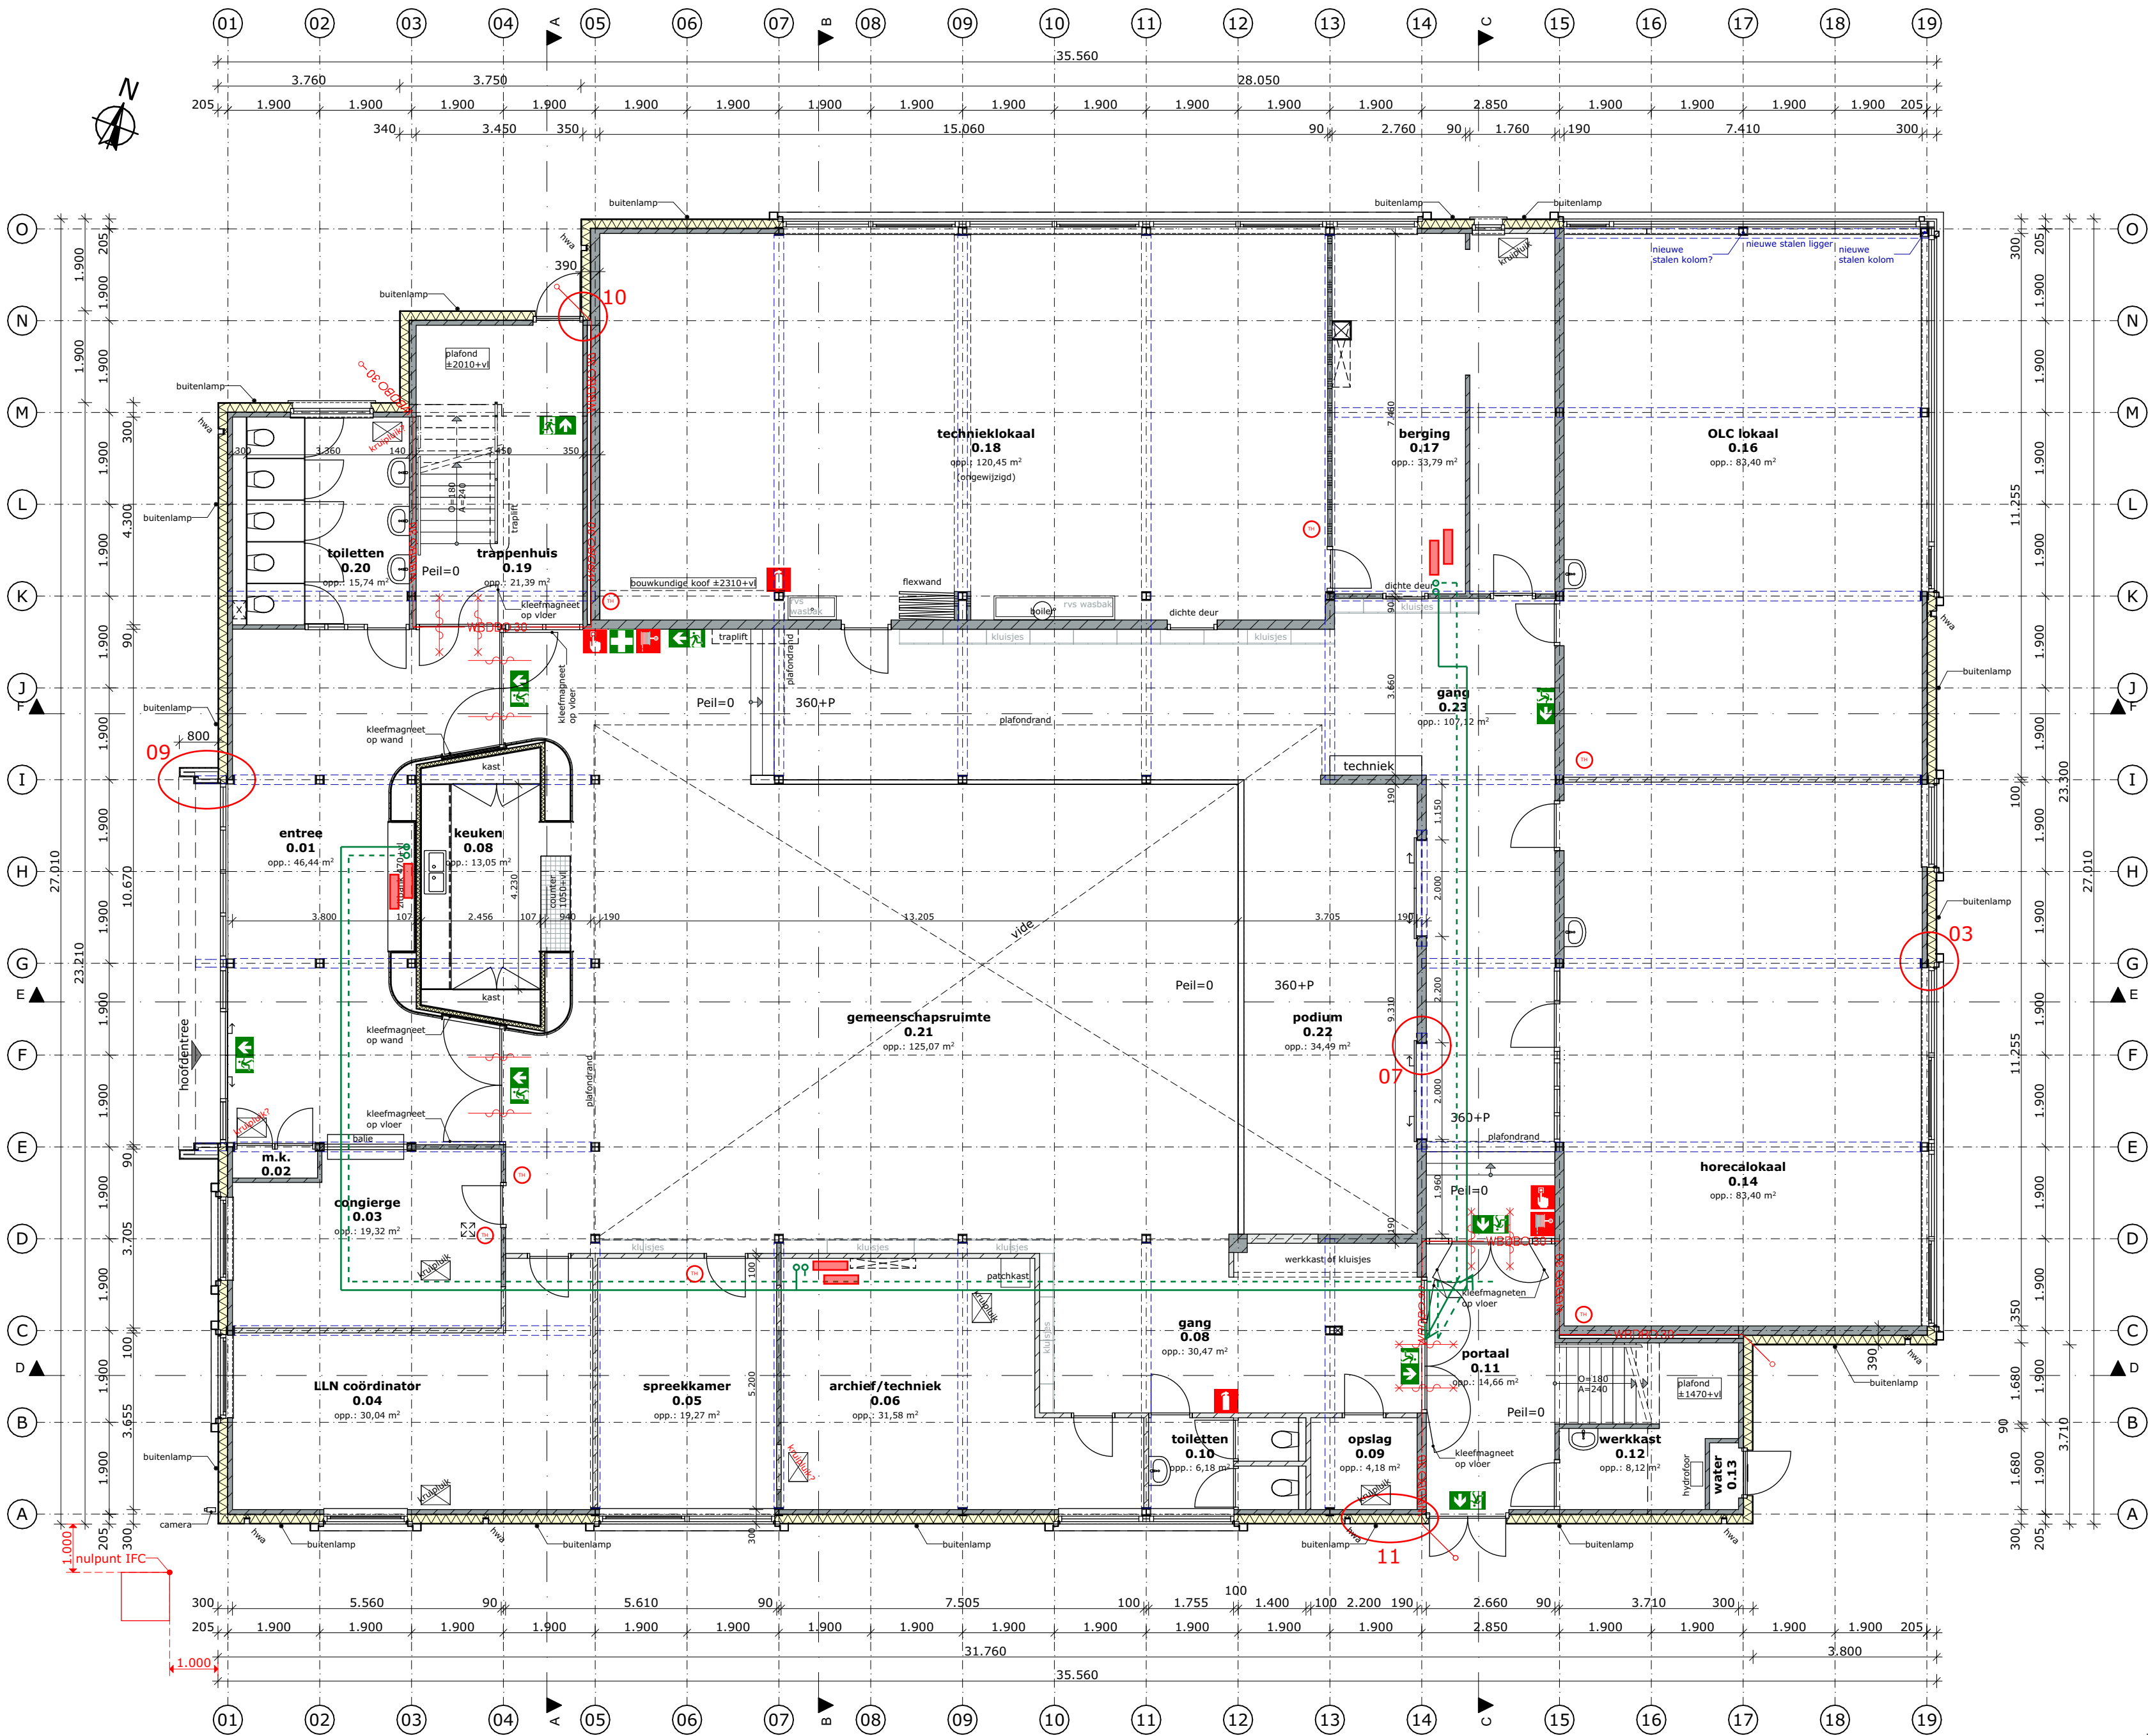

BRUTO VLOEROPPERVLAK		
Verdieping	Nummer	Opp.
Begane grond	BO.01	924,97
1e verdieping	BO.02	746,32
2e verdieping	BO.03	22,50
		1.693,79 m²

GEBRUIKSOPPERVLAK		
Verdieping	Nummer	Opp.
Begane grond	GO.01	872,98
1e verdieping	GO.02	664,61
2e verdieping	GO.03	16,76
		1.554,35 m²

VERBLIJFSGEBIED			
Verdieping	Nummer	Zone Naam	Opp.
Begane grond	VG.01	VG beg.gr.	69,84
	VG.02	VG beg.gr.	167,54
	VG.03	VG beg.gr.	120,45
	VG.04	VG beg.gr.	13,05
			370,88 m²
1e verdieping	VG.05	VG 1e verd.	22,51
	VG.06	VG 1e verd.	111,22
	VG.07	VG 1e verd.	167,54
	VG.08	VG 1e verd.	160,68
			461,95 m²
			832,84 m²

Renvooi

Aanvoer CV / GKW
Retour CV / GKW
Vloer verdeler

Renvooi brandwerendheid

brandmelder
brandslanghaspel


Project: Renovatie Geuzencollege, Willem de Zwijgerlaan 230 te Vlaardingen		Opdrachtgever: Lentiz	
Onderwerp: Plattegrond begane grond nieuw		Tek. nr.: DO-16	
Nieuwstraat 18 3628 AC Kockengen T : 0346 27 55 27 E : info@rijking.nl W : www.rijking.nl		rijking. bouwkundig advies	

© Alle rechten voorbehouden. Zonder schriftelijke toestemming van RIJING mag NIETS uit deze tekening verspreid of openbaar gemaakt worden.