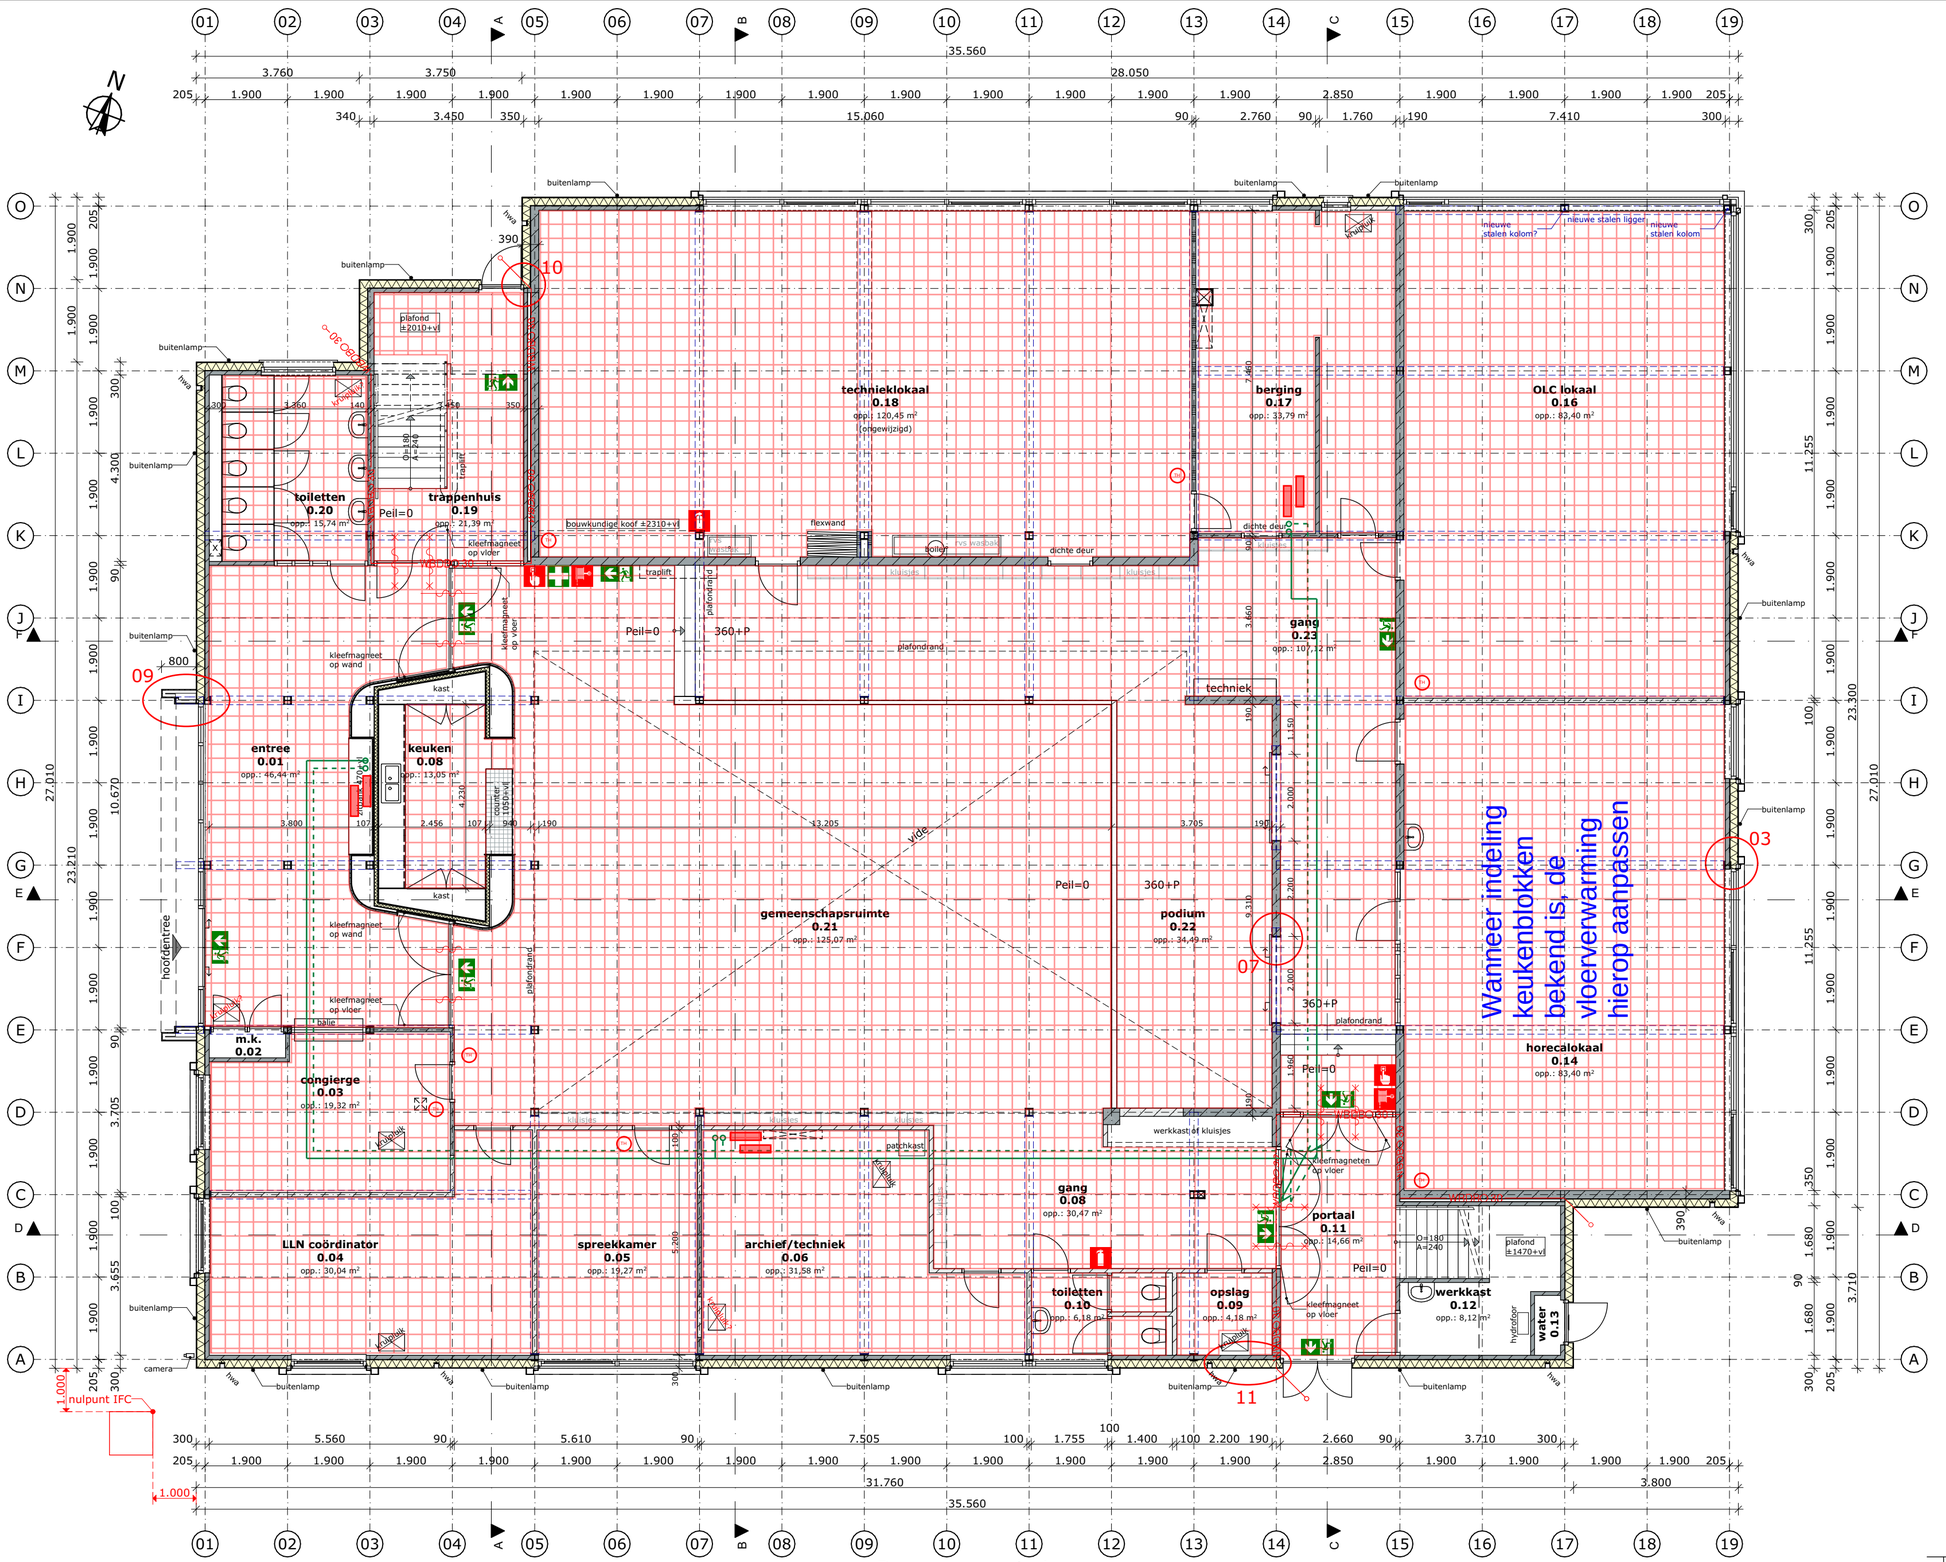


BRUTO VLOEROPPERVLAK

Verdieping	Nummer	Opp.
Begane grond	BO.01	924,97
1e verdieping	BO.02	746,32
2e verdieping	BO.03	22,50
		1.693,79 m²

GEBRUIKSOPPERVLAK

Verdieping	Nummer	Opp.
Begane grond	GO.01	872,98
1e verdieping	GO.02	664,61
2e verdieping	GO.03	16,76
		1.554,35 m²

VERBLIJFSGEBIED

Verdieping	Nummer	Zone Naam	Opp.
Begane grond	VG.01	VG beg.gr.	69,84
	VG.02	VG beg.gr.	167,54
	VG.03	VG beg.gr.	120,45
	VG.04	VG beg.gr.	13,05
			370,88 m²
1e verdieping	VG.05	VG 1e verd.	22,51
	VG.06	VG 1e verd.	111,22
	VG.07	VG 1e verd.	167,54
	VG.08	VG 1e verd.	160,68
			461,95 m²
			832,84 m²

Renvooi

- Aanvoer CV / GKW
- Retour CV / GKW
- Vloer verdeler
- Vloerverwarming

Renvooi brandwerendheid

- brandmelder
- brandslanghaspel

alle maten in het werk te controleren

Project:	Renovatie Geuzencollege, Willem de Zwijgerlaan 230 te Vlaardingen	Opdrachtgever: Lentiz
Onderwerp:	Plattegrond begane grond nieuw	Tek. nr. : DO-16

Proj.nr.	: P192-10
Schaal	: 1:100
Datum	: 15-06-2026
Getekend	: S.K.
Formaat	: A2

rijking. bouwkundig advies
Nieuwstraat 18
3628 AC Kockengen
T : 0346 27 55 27
E : info@rijking.nl
W : www.rijking.nl

© Alle rechten voorbehouden. Zonder schriftelijke toestemming van RIJKING mag NIETS uit deze tekening vermenigvuldigd en/of openbaar gemaakt worden.

28/10/2026

Projectnummer
Architect
Opdrachtgever
Tekeningtype
Schaal
Documentnaam
Xref file naam
Xref datum
Tekeningnummer CV-00

DVI
Stadionweg 43B
3077AG Rotterdam
+31 (0)10 2001315
info@dvitech-verhoef.nl
www.dvitech-verhoef.nl

Deze tekening is uitgevoerd door DVI TECH & VERHOEF. Alle rechten voorbehouden. Niets uit deze tekening mag worden gekopieerd. Deze is vertrouwelijk en het is niet toegestaan deze aan derden te verstrekken. Geen enkel deel van dit rapport mag aan derden openbaar gemaakt worden zonder schriftelijke toestemming van DVI TECH & VERHOEF Ingenieursbureau B.V. en van de opdrachtgever.



RUIMTEBENAMINGEN

Nummer	Type	Zone Categorie	Opp.
Begane grond			
0.01	entree	Verkeersruimte - e	46,44
0.02	m.k.	Technische ruimte	1,06
0.03	congierge	Verblijfsruimte	19,32
0.04	LLN coördinator	Verblijfsruimte	30,04
0.05	spreekkamer	Verblijfsruimte	19,27
0.06	archief/techniek	Bergruimte n	31,58
0.08	gang	Verkeersruimte	30,47
0.08	keuken	Verblijfsruimte - k	13,05
0.09	opslag	Bergruimte	4,18
0.10	toiletten	Toiletruimte	6,18
0.11	portaal	Verkeersruimte	14,66
0.12	werkkast	Bergruimte	8,12
0.13	water	Technische ruimte	0,83
0.14	horecalokaal	Verblijfsruimte	89,04
0.16	OLC lokaal	Verblijfsruimte - l	89,97
0.17	berging	Bergruimte	33,79
0.18	techniekl okaal	Verblijfsruimte - l	120,45
0.19	trappenhuis	Verkeersruimte	21,39
0.20	toiletten	Toiletruimte b	15,74
0.21	gemeenschapsruimte	Verblijfsruimte - l	125,07
0.22	podium	Verkeersruimte	34,49
0.23	gang	Verkeersruimte	107,08
			862,22 m²
1e verdieping			
1.02	kamer personeel	Verblijfsruimte	37,51
1.03	kamer directie	Verblijfsruimte	27,77
1.04	theorielokaal 7	Verblijfsruimte - l	50,31
1.06	theorielokaal 6	Verblijfsruimte - l	43,01
1.07	trapkast	Bergruimte b	1,81
1.08	trappenhuis	Verkeersruimte	23,19
1.09	theorielokaal 5	Verblijfsruimte - l	54,90
1.10	theorielokaal 4	Verblijfsruimte - l	54,90
1.11	theorielokaal 3	Verblijfsruimte - l	54,90
1.12	toiletten	Toiletruimte b	15,07
1.13	berging	Bergruimte b	9,50
1.14	theorielokaal 2	Verblijfsruimte - l	54,90
1.15	theorielokaal 1	Verblijfsruimte - l	54,90
1.16	trappenhuis	Verkeersruimte	14,26
1.17	kamer OCO	Verblijfsruimte	22,14
1.18	toiletten	Toiletruimte	6,67
1.20	gang	Verkeersruimte	142,94
			668,70 m²
2e verdieping			
2.01	trap	Verkeersruimte	0,68
2.02	techniek	Technische ruimte	13,88
			14,57 m²
			1.545,48 m²

Renvooi

- Aanvoer CV / GKW
- Retour CV / GKW
- Vloer verdeler
- Vloerverwarming

Renvooi brandwerendheid

- brandmelder

alle maten in het werk te controleren

Project:	Renovatie Geuzencollege, Willem de Zwijgerlaan 230 te Vlaardingen
Opdrachtgever:	Lentiz
Onderwerp:	Plattegrond 1e verdieping nieuw
Tek. nr.	DO-17
Proj.nr.	P192-10
Schaal	1:100
Datum	15-06-2026
Getekend	S.K.
Formaat	A2

rijking. bouwkundig advies
Nieuwstraat 18
3628 AC Kockengen
T : 0346 27 55 27
E : info@rijking.nl
W : www.rijking.nl

© Alle rechten voorbehouden. Zonder schriftelijke toestemming van RIJKING mag NIETS uit deze tekening vermenigvuldigd en/of openbaar gemaakt worden.

rijking. bouwkundig advies
28/10/2026

Wijz. | Getekend | Gecontr. | Datum

Project: Renovatie Geuzencollege Willem de Zwijgerlaan 230 te Vlaardingen
Onderwerp: CV / GKW installaties 1e verdieping nieuw
Datum 27-07-2026 Tekenaar adg Gec.

Projectnummer :
Architect :
Opdrachtgever :
Tekeningtype :
Schaal :
Documentnaam :
Xref file naam :
Xref datum :
Tekeningnummer : CV-01

DVI
Stadionweg 43B
3077AS Rotterdam
T: +31 (0)10 293 03 01
E: info@dvitech-verhoef.nl
W: www.dvitech-verhoef.nl

Deze tekening is eigendom van DVI TECHNICS VERHOEF Ingenieursbureau B.V. te Rotterdam, Nederland. Deze is verhoudelijk en auteursrechtelijk beschermd. Openbaarmaking, kopiëren of verveelvoudigen van dezelfde gehelijk of gedeeltelijk zonder schriftelijke toestemming van DVI TECHNICS VERHOEF Ingenieursbureau B.V. en van de opdrachtgever.