
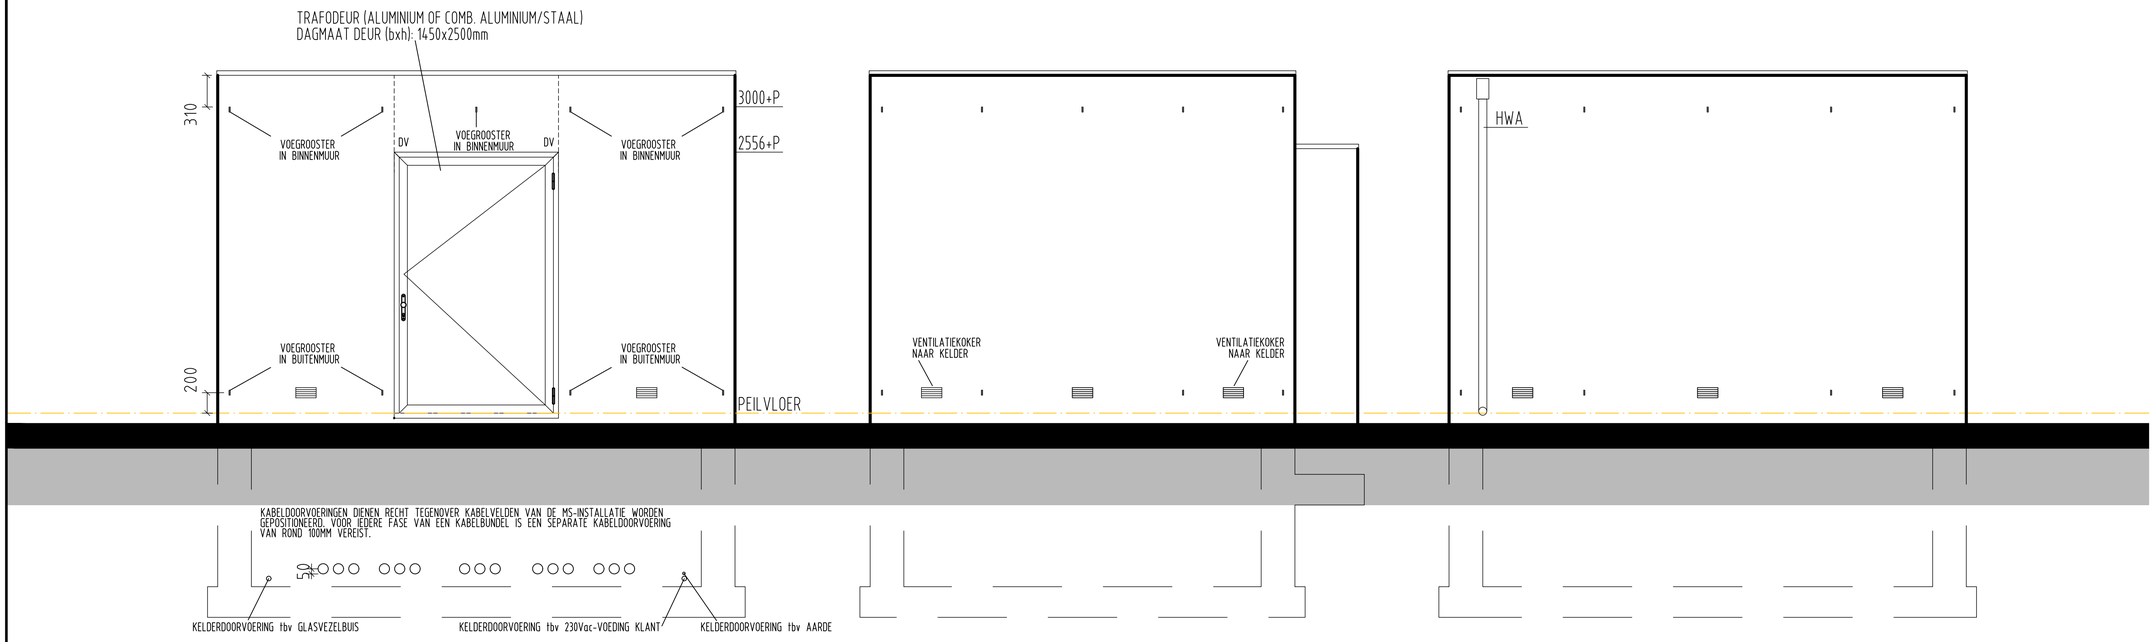


# VOORAANZICHT
DV= DILATATIEVOEG

ZIJ-AANZICHT


ACHTERAANZICHT

LOCATIE EN AFMETINGEN VOOR DE BEHUIZING
VOOR MEETINRICHTING I.O.M. DE MEETVERANTWOORDELIJKE.

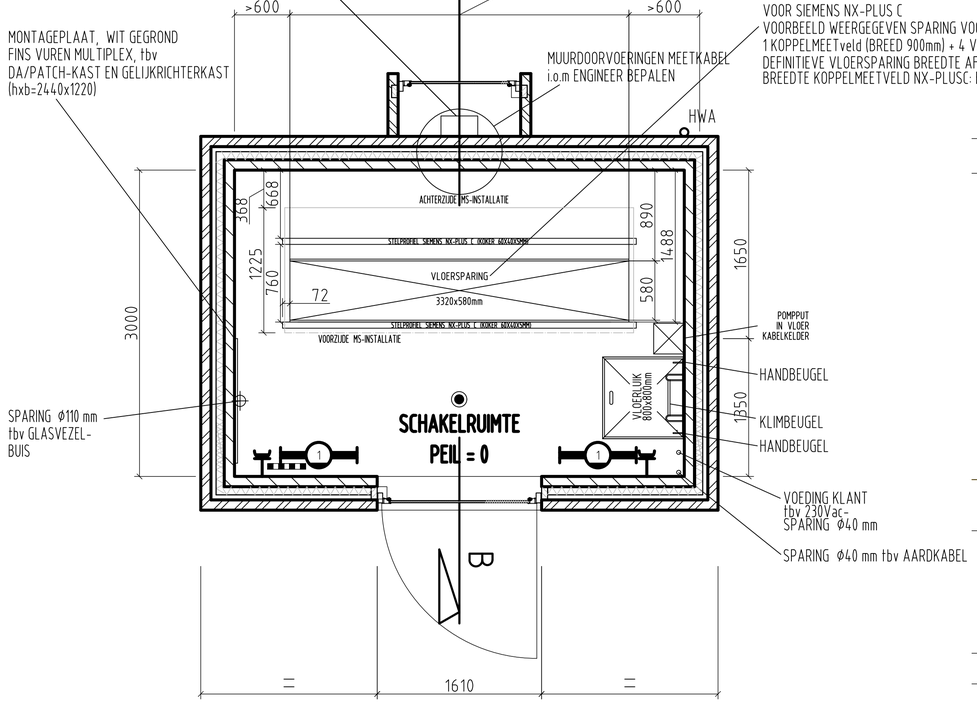

PLATTEGROND


VOOR SIEMENS NX-PLUS C
VOORBEELD WEERGEGEVEN SPARING VOOR 5 VELDEN
1 KOPPELMEETveld (BREED 900mm) + 4 VOEDINGSVELDEN (BREED 4x600mm)
DEFINITIEVE VLOERSPARING BREEDTE AFHANKELIJK VAN TE PLAATSEN CONFIGURATIE
BREEDTE KOPPELMEETVELD NX-PLUSC: BIJ RAIL 2000A; 1800MM

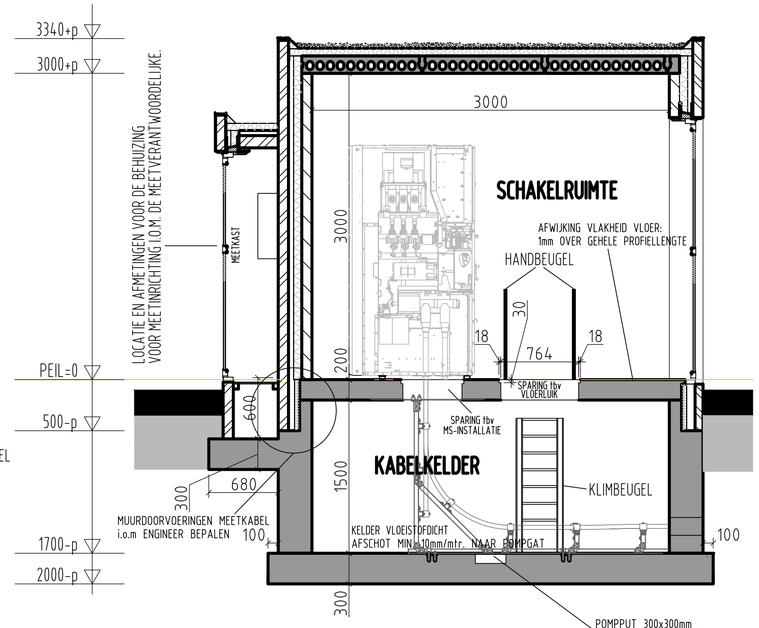

DOORSNEDE A-B

SIEMENS - VERMOGENSSCHAKELAAR 630A & 1250A (BlueGIS)

DETAIL VLOERSPARING + STELPROFIEL

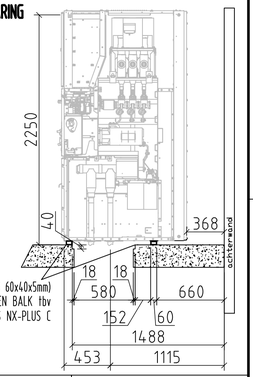

KLANTSTATION DIENT VERDER TE VOLDOEN AAN HET PROGRAMMA VAN EISEN

OPMERKINGEN:

HET STATION MOET DRUKVAST ZIJN BIJ EEN INTERNE VLAMBOOG VAN 25kA/3,0S. DE KLANT DIENT DE DRUKVASTHEID AAN TE TONEN MET EEN BEREKENING DIE IS GEVERIFIEERD DOOR EEN GEACCREDITEERD INSTITUUT. INDIEN BLIJKT DAT EEN EXPANSIELUIK MOET WORDEN TOEGEPAST, DIENT DEZE IN DE BUITENWAND WORDEN GEPLAATST HOGER DAN 2 METER BOVEN HET MAAIVELD. PLAATSING IN HET DAK IS NIET TOEGESTAAN!

RENVOOI ELEKTRA

- = TL-ARMATUUR 2x36W/33
- = ELECTRISCHE KACHEL 500W MET INGEBOUWDE (NIET INSTELBARE) THERMOSTAAT (VAST INGESTELD OP' S CI. (AANTAL KACHELS AFHANKELIJK VAN DE GROOTTE VAN DE RUIMTE).
- = BEWEGINGSMELDER
- = WANDCONTACTDOOS MET R.A.

Status : **DEFINTIEF**

Nr.	Gewijzigd	Datum
J	P.LEMAIRE	19-6-2025
D	R.BECKERS	04-2014
H	F.BAYDAR	10-2022
G	R.BECKERS	01-2020
F	R.BECKERS	09-2019
E	R.BECKERS	11-2015

Project :
TYPE 4B, SCHAKELRUIMTE KLANTSTATION MS-T EN HS/MS

Installatie :
MS-INSTALLATIE SIEMENS TYPE NX-PLUS C BLUE GIS

Datum: 08-2012 | Schaal: 1:30 | Get.: R.BECKERS | Gec.:

auteursrecht voorbehouden

A 1 | Projectnummer : -

Tekeningnummer : **TYPE 4B**


Project naam			Afgel. Van				
Wijz	Naam	Datum	Omschr. wijz	Gec.			
Getekend	Datum	Gec.	Map/Boekjesnr.-Mapregel/Onderwerp				
Patrick Lemaire	19-06-2025						

ENEXIS NETBEHEER | EBS ENGINEERING


Document Codering: = + Blad:

Schaal: 1:30 | Form. A1h | Stat.code: | Orgineel nummer:


0 10 20 30 40 50 60 70 80 90 100 mm

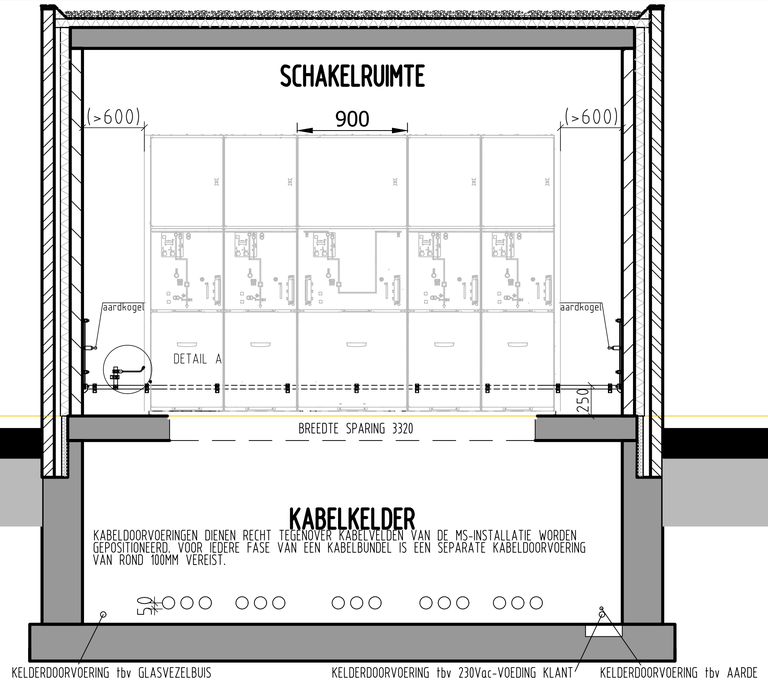

DOORSNEDE A-B

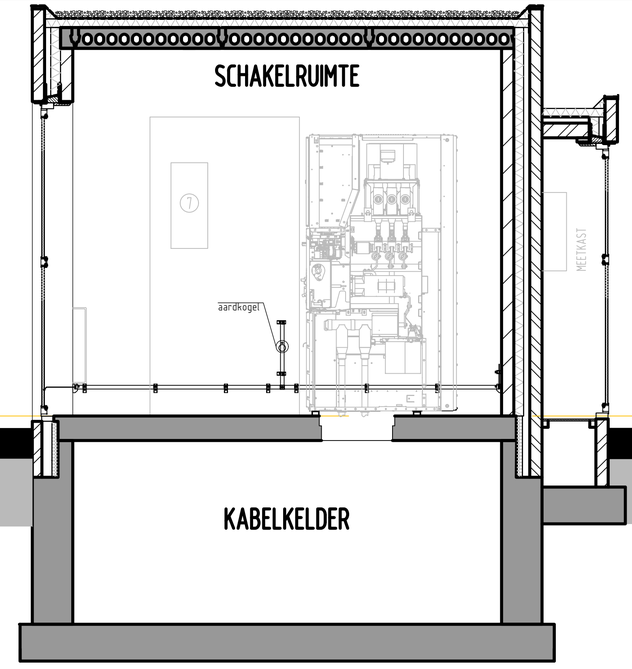


DOORSNEDE C-D

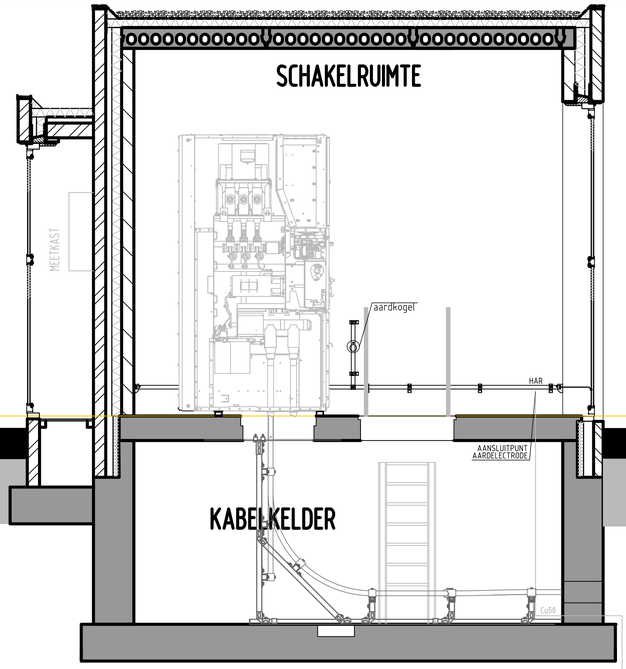


DOORSNEDE E-F

KABELOPVOERREK ZODANIG CONSTRUEREN DAT DE KABELS ONDER ALLE VELDEN DIRECT VERTICAAL UITGELIJND WORDEN GEMONTEERD OP DE BUSHING VAN DE INSTALLATIE EN HET KABELOPVOERREK

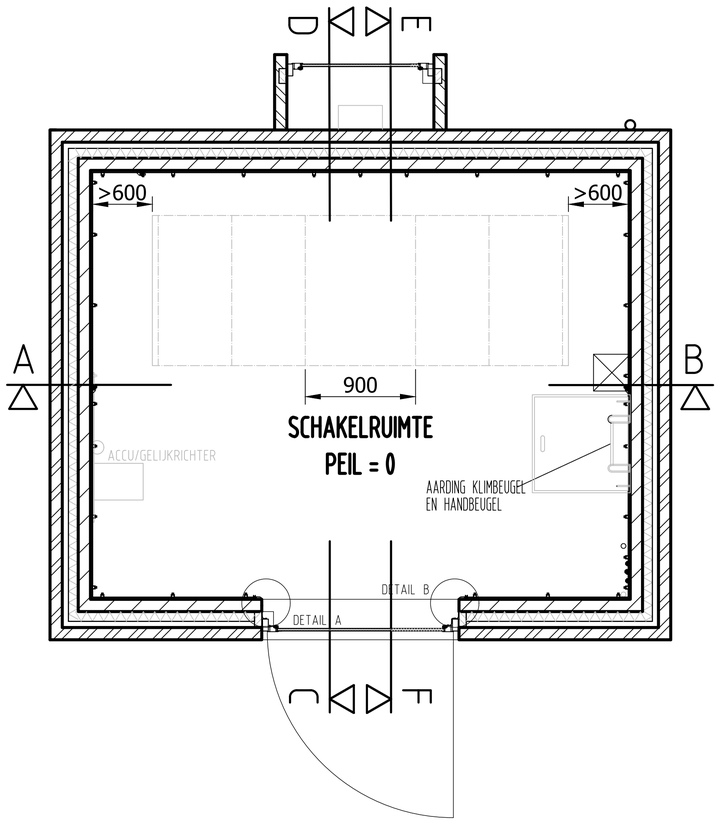


BEGANE GRONDVLOER

DETAIL A

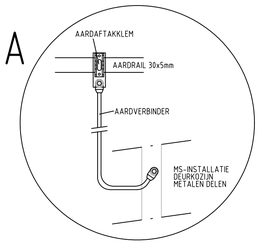


DETAIL B

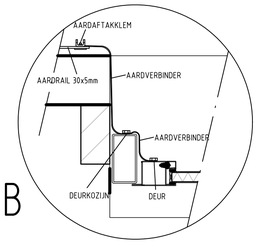

SIEMENS - VERMOGENSSCHAKELAAR 630A & 1250A (BlueGIS)

DETAIL VLOERSPARING + STELPROFIEL

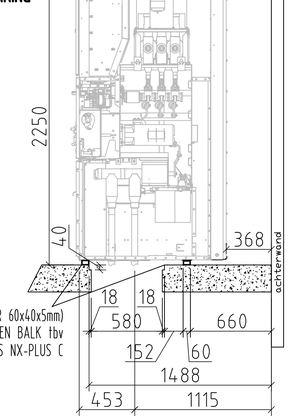

STELPROFIEL (KOKER 60x40x5mm) VOORZIEN VAN HOUTEN BALK tbv VLOERMONTAGE SIEMENS NX-PLUS C

KLANTSTATION DIENT VERDER TE VOLDOEN AAN HET PROGRAMMA VAN EISEN

OPMERKINGEN:

AARDING:
- ALLE METALEN DELEN AARDEN.
- DE AARDLEIDING MOET GE?SOLEERD DOOR DE KELDERWAND WORDEN INGEVOERD. MUURDOORVOER TEVENS VLOEISTOFDICHT AFWERKEN.

RENVOOI

- : AARDRAIL/PEN-RAIL (30x5mm)
- : AFSTANDHOUDER AARDRAIL
- : AFTAK AARDRAIL
- : AARDINGSKOGEL
- : HAR (HOOFDAARDRAIL)

Project :
TYPE 4A, SCHAKELRUIMTE KLANTSTATION MS-T EN HS/MS; SIEMENS NX-PLUS C BLUE GIS

Installatie :
DETAIL AARDING-INSTALLATIE

Datum: 08-2012 | Schaal: 1:25 | Get.: R.BECKERS | Gec.:

Status : **DEFINTIEF**

Nr.	Gewijzigd	Datum
J	P.LEMAIRE	19-6-2025
E	R.BECKERS	04-2014
D	R.BECKERS	12-2013
H	F.BAYDAR	10-2022
G	R.BECKERS	01-2020
F	R.BECKERS	09-2019

auteursrecht voorbehouden

A1

NXPLUS C BLUEGIS


Type 4A , DETAIL AARDING-INSTALLATIE
BlueGIS 630A en 1250A

Project naam		Afgel. Van	
Wijz	Naam	Datum	Omschr. wijz	Gec.
A	P. Lemaire	17-6-2025	As built	
Getekend	Datum	Gec.	Map/Boekjesnr.-Mapregel/Onderwerp
Patrick Lemaire	17-06-2025		


ENEXIS NETBEHEER
EBS ENGINEERING

Document Codering: 4-4A
Schaal: 1:25 | Form. A1h | Stat.code: | Blad:
Orgineel nummer: 4-4


0 10 20 30 40 50 60 70 80 90 100 mm

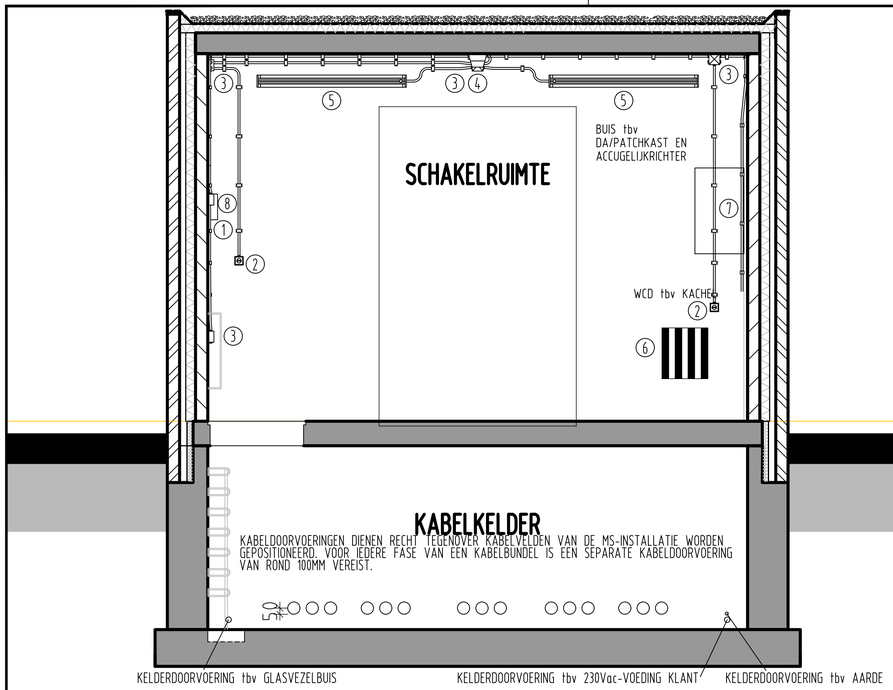


DOORSNEDE A-B

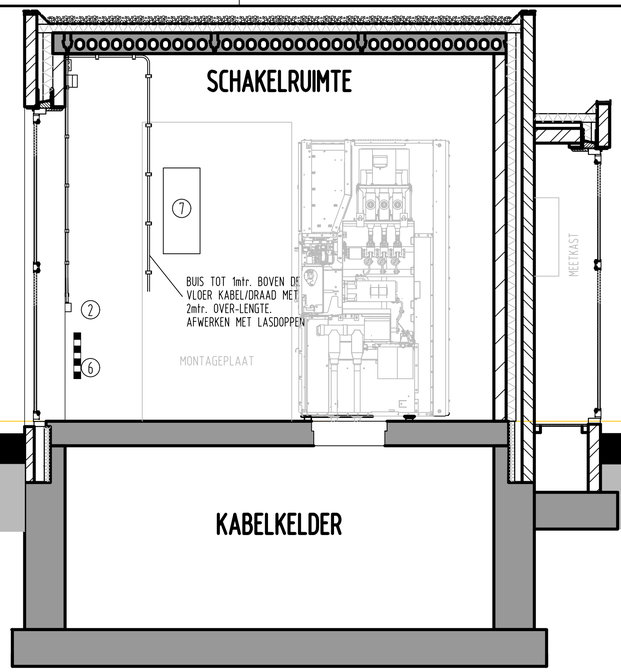

DOORSNEDE C-D

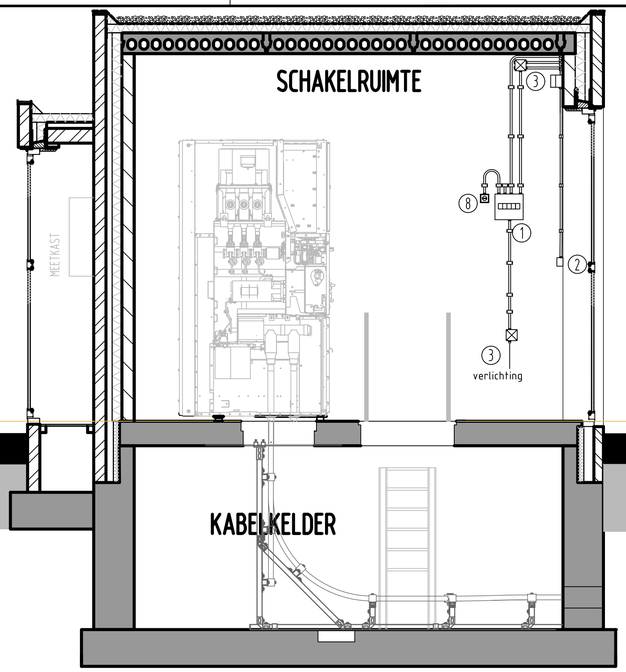

DOORSNEDE E-F

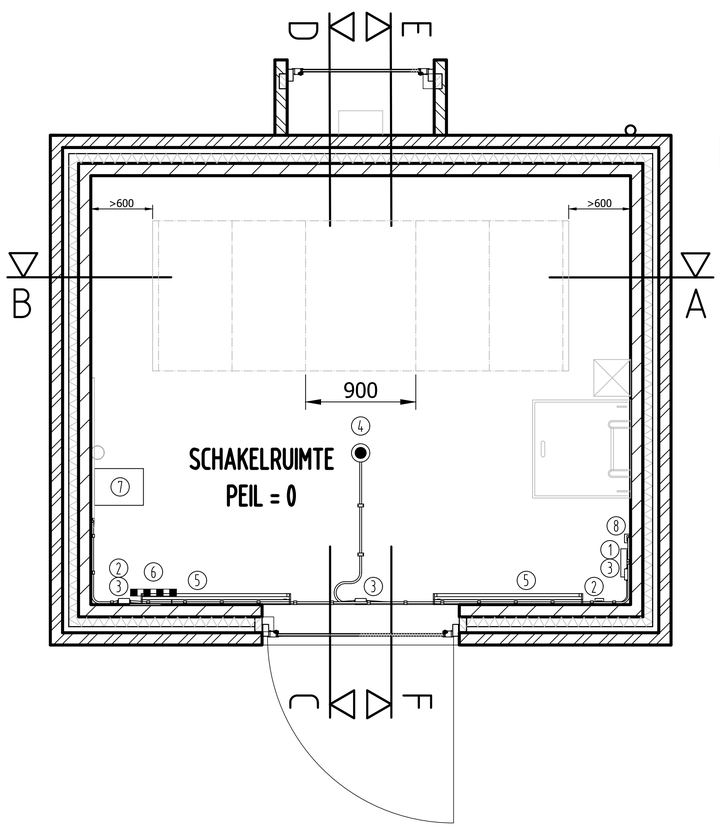

BEGANE GRONDVLOER

KABELOPVOERREK ZODANIG CONSTRUEREN DAT DE KABELS ONDER ALLE VELDEN DIRECT VERTICAAL UITGELIJND WORDEN GEMONTEERD OP DE BUSHING VAN DE INSTALLATIE EN HET KABELOPVOERREK

KLANTSTATION DIENT VERDER TE VOLDOEN AAN HET PROGRAMMA VAN EISEN

SIEMENS - VERMOGENSSCHAKELAAR 630A & 1250A (BlueGIS)

DETAIL VLOERSPARING + STELPROFIEL

STELPROFIEL (KOKER 60x40x5mm) VOORZIEN VAN HOUTEN BALK tbv VLOERMONTAGE SIEMENS NX-PLUS C

OPMERKINGEN:

GROEPENKAST (1) IS OPGEBOUWD UIT:
- 1 AARDLEKSCHAKELAAR 40A/30mA (1F+N)
- 2 AFGAANDE GROEPEN VOOR AARDLEKSCHAKELAAR:
  - # GR.1 (16A): VOEDING DA/PATCHKAST EN ACCU/GELIJKRICHTER.
  - # GR.2 (20A): WCD tbv MEETWAGEN
- 2 AFGAANDE GROEPEN ACHTER AARDLEKSCHAKELAAR:
  - # GR.3 (16A): STATIONSVERLICHTING + WCD
  - # GR.4 (16A): WCD tbv VERWARMING

RENVOOI

(1) = GROEPENKAST
(2) = WANDCONTACTDOOS MET R.A.
(3) = LASDOOS
(4) = BEWEGINGSSENSOR
(5) = TL-ARMATUUR (2x38W/33)(MINIMAAL)
(6) = ELEKTRISCHE KACHEL 230Vac/500W
(7) = ACCU/GELIJKRICHTER
(8) = WANDCONTACTDOOS MET R.A. tbv MEETWAGEN

Project :
TYPE 4B, SCHAKELRUIMTE KLANTSTATION
MS-T EN HS/MS; SIEMENS NX-PLUS C BLUE GIS

Installatie :
DETAIL VERLICHTINGINSTALLATIE

Datum: 08-2012 | Schaal: 1:25 | Get.: R.BECKERS | Gec.:

Status : **DEFINTIEF**

Nr.	Gewijzigd	Datum
G	P.LEMAIRE	19-6-2025
D	R.BECKERS	09-2019
C	R.BECKERS	11-2015
B	R.BECKERS	04-2014
F	F.BAYDAR	10-2022
E	R.BECKERS	01-2020

auteursrecht voorbehouden

A 1 | Projectnummer : -

NXPLUS C BLUEGIS

Type 4B, DETAIL VERLICHTING-INSTALLATIE
BlueGIS 630A en 1250A

Wijz	Naam	Datum	Omschr. wijz	Gec.
A	P. Lemaire	17-6-2025	As built	


Project naam | Afgel. Van

Getekend | Datum | Gec. | Map/Boekjesnr.-Mapregel/Onderwerp
Patrick Lemaire | 17-06-2025


ENEXIS NETBEHEER | EBS ENGINEERING

Document Codering: 4-5A
Schaal: 1:25 | Form. A1h | Stat.code: | Blad:
Orgineel nummer: 4-5


0 10 20 30 40 50 60 70 80 90 100 mm

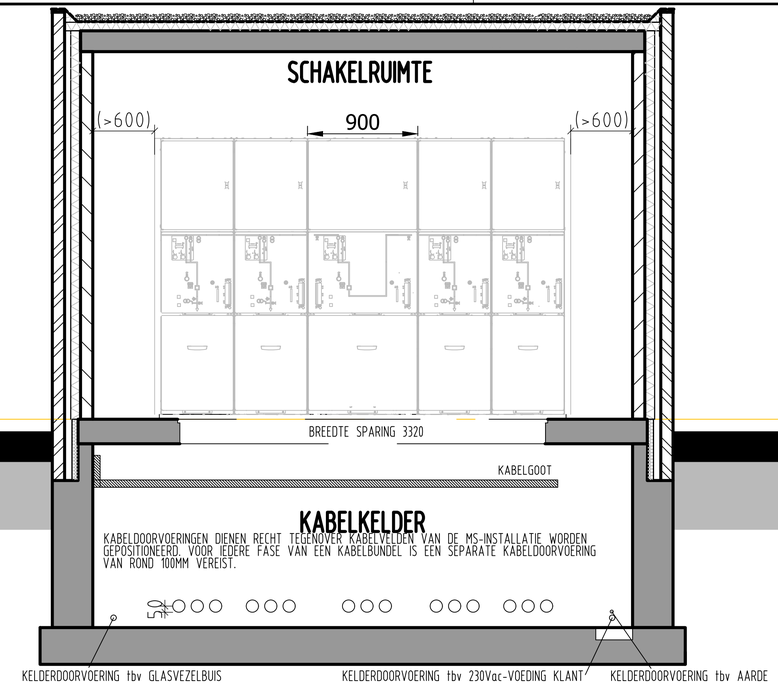

DOORSNEDE A-B

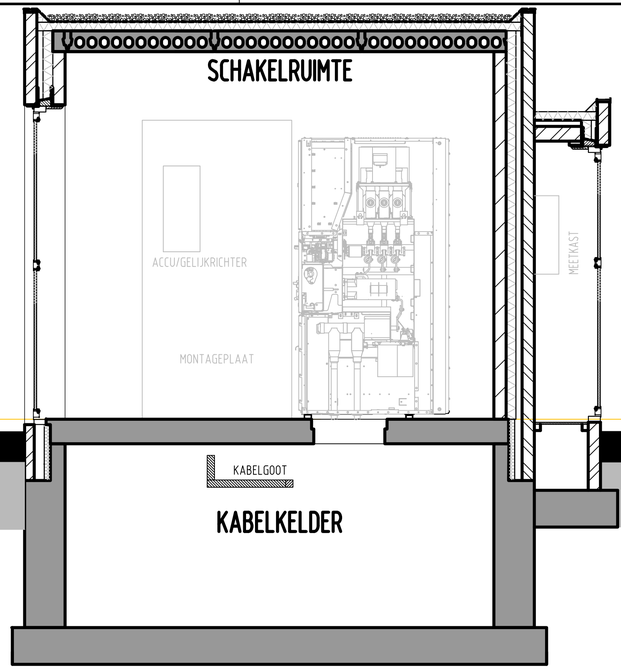


DOORSNEDE C-D

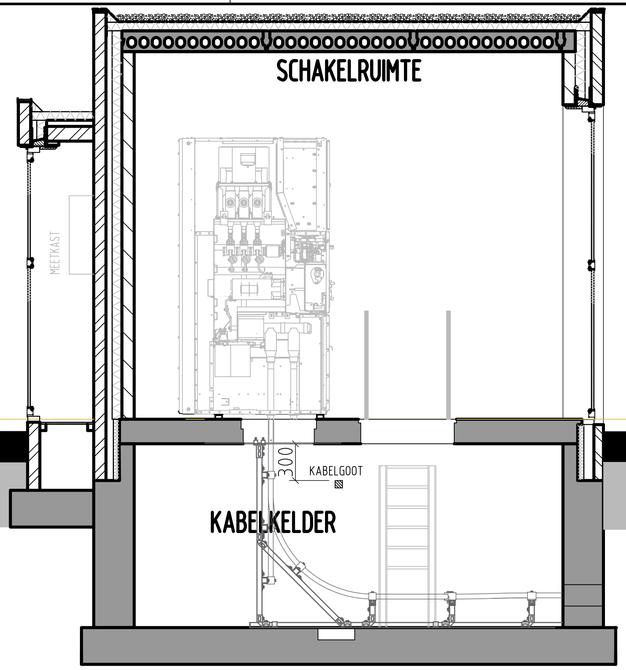


DOORSNEDE E-F

KABELOPVOERREK ZODANIG CONSTRUEREN DAT DE KABELS
ONDER ALLE VELDEN DIRECT VERTICAAL UITGELIJND WORDEN GEMONTEERD
OP DE BUSHING VAN DE INSTALLATIE EN HET KABELOPVOERREK

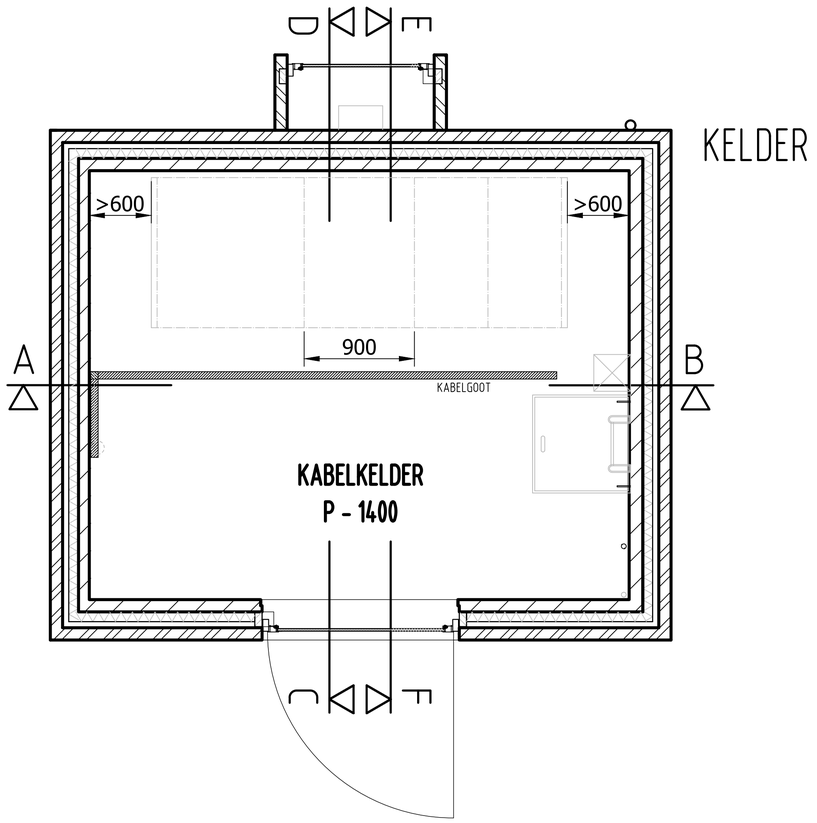

SIEMENS - VERMOGENSSCHAKELAAR 630A & 1250A (BlueGIS)

DETAIL VLOERSPARING + STELPROFIEL

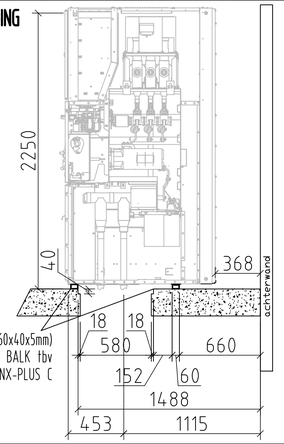

STELPROFIEL (KOKER 60x40x5mm)
VOORZIEN VAN HOUTEN BALK tbv
VLOERMONTAGE SIEMENS NX-PLUS C

OPMERKINGEN:

KLANTSTATION DIENT VERDER TE VOLDOEN AAN HET PROGRAMMA VAN EISEN

RENVOOI

= KABELGOOT tbV BEVEILIGING

Project :
TYPE 4B, SCHAKELRUIMTE KLANTSTATION
MS-T EN HS/MS; SIEMENS NX-PLUS C BLUE GIS

Installatie :
DETAIL KABELGOTEN
tbv VELDBEVEILIGING

Datum: 08-2012 | Schaal: 1:25 | Get.: R.BECKERS | Gec.:

Status : **DEFINTIEF**

Nr.	Gewijzigd	Datum
G	P.LEMAIRE	19-6-2025
E	R.BECKERS	01-2020
D	R.BECKERS	09-2019
C	R.BECKERS	04-2014
B	R.BECKERS	03-2013
F	F.BAYDAR	10-2022

auteursrecht voorbehouden

A 1 | Projectnummer : -

NXPLUS C GIS

Type 4B, DETAIL KABELGOTEN T.B.V. VELDBEVEILIGING
BlueGIS 630A en 1250A

Project naam		Afgel. Van	

Wijz	Naam	Datum	Omschr. wijz	Gec.
A	P. Lemaire	17-6-2025	As built	

Getekend	Datum	Gec.	Map/Boekjesnr.-Mapregel/Onderwerp
Patrick Lemaire	17-06-2025		

ENEXIS NETBEHEER | EBS ENGINEERING

Document Codering: 4-6A

Schaal: 1:25 | Form. A1h | Stat.code: | Blad:

Orgineel nummer: 4-6

0 10 20 30 40 50 60 70 80 90 100 mm