


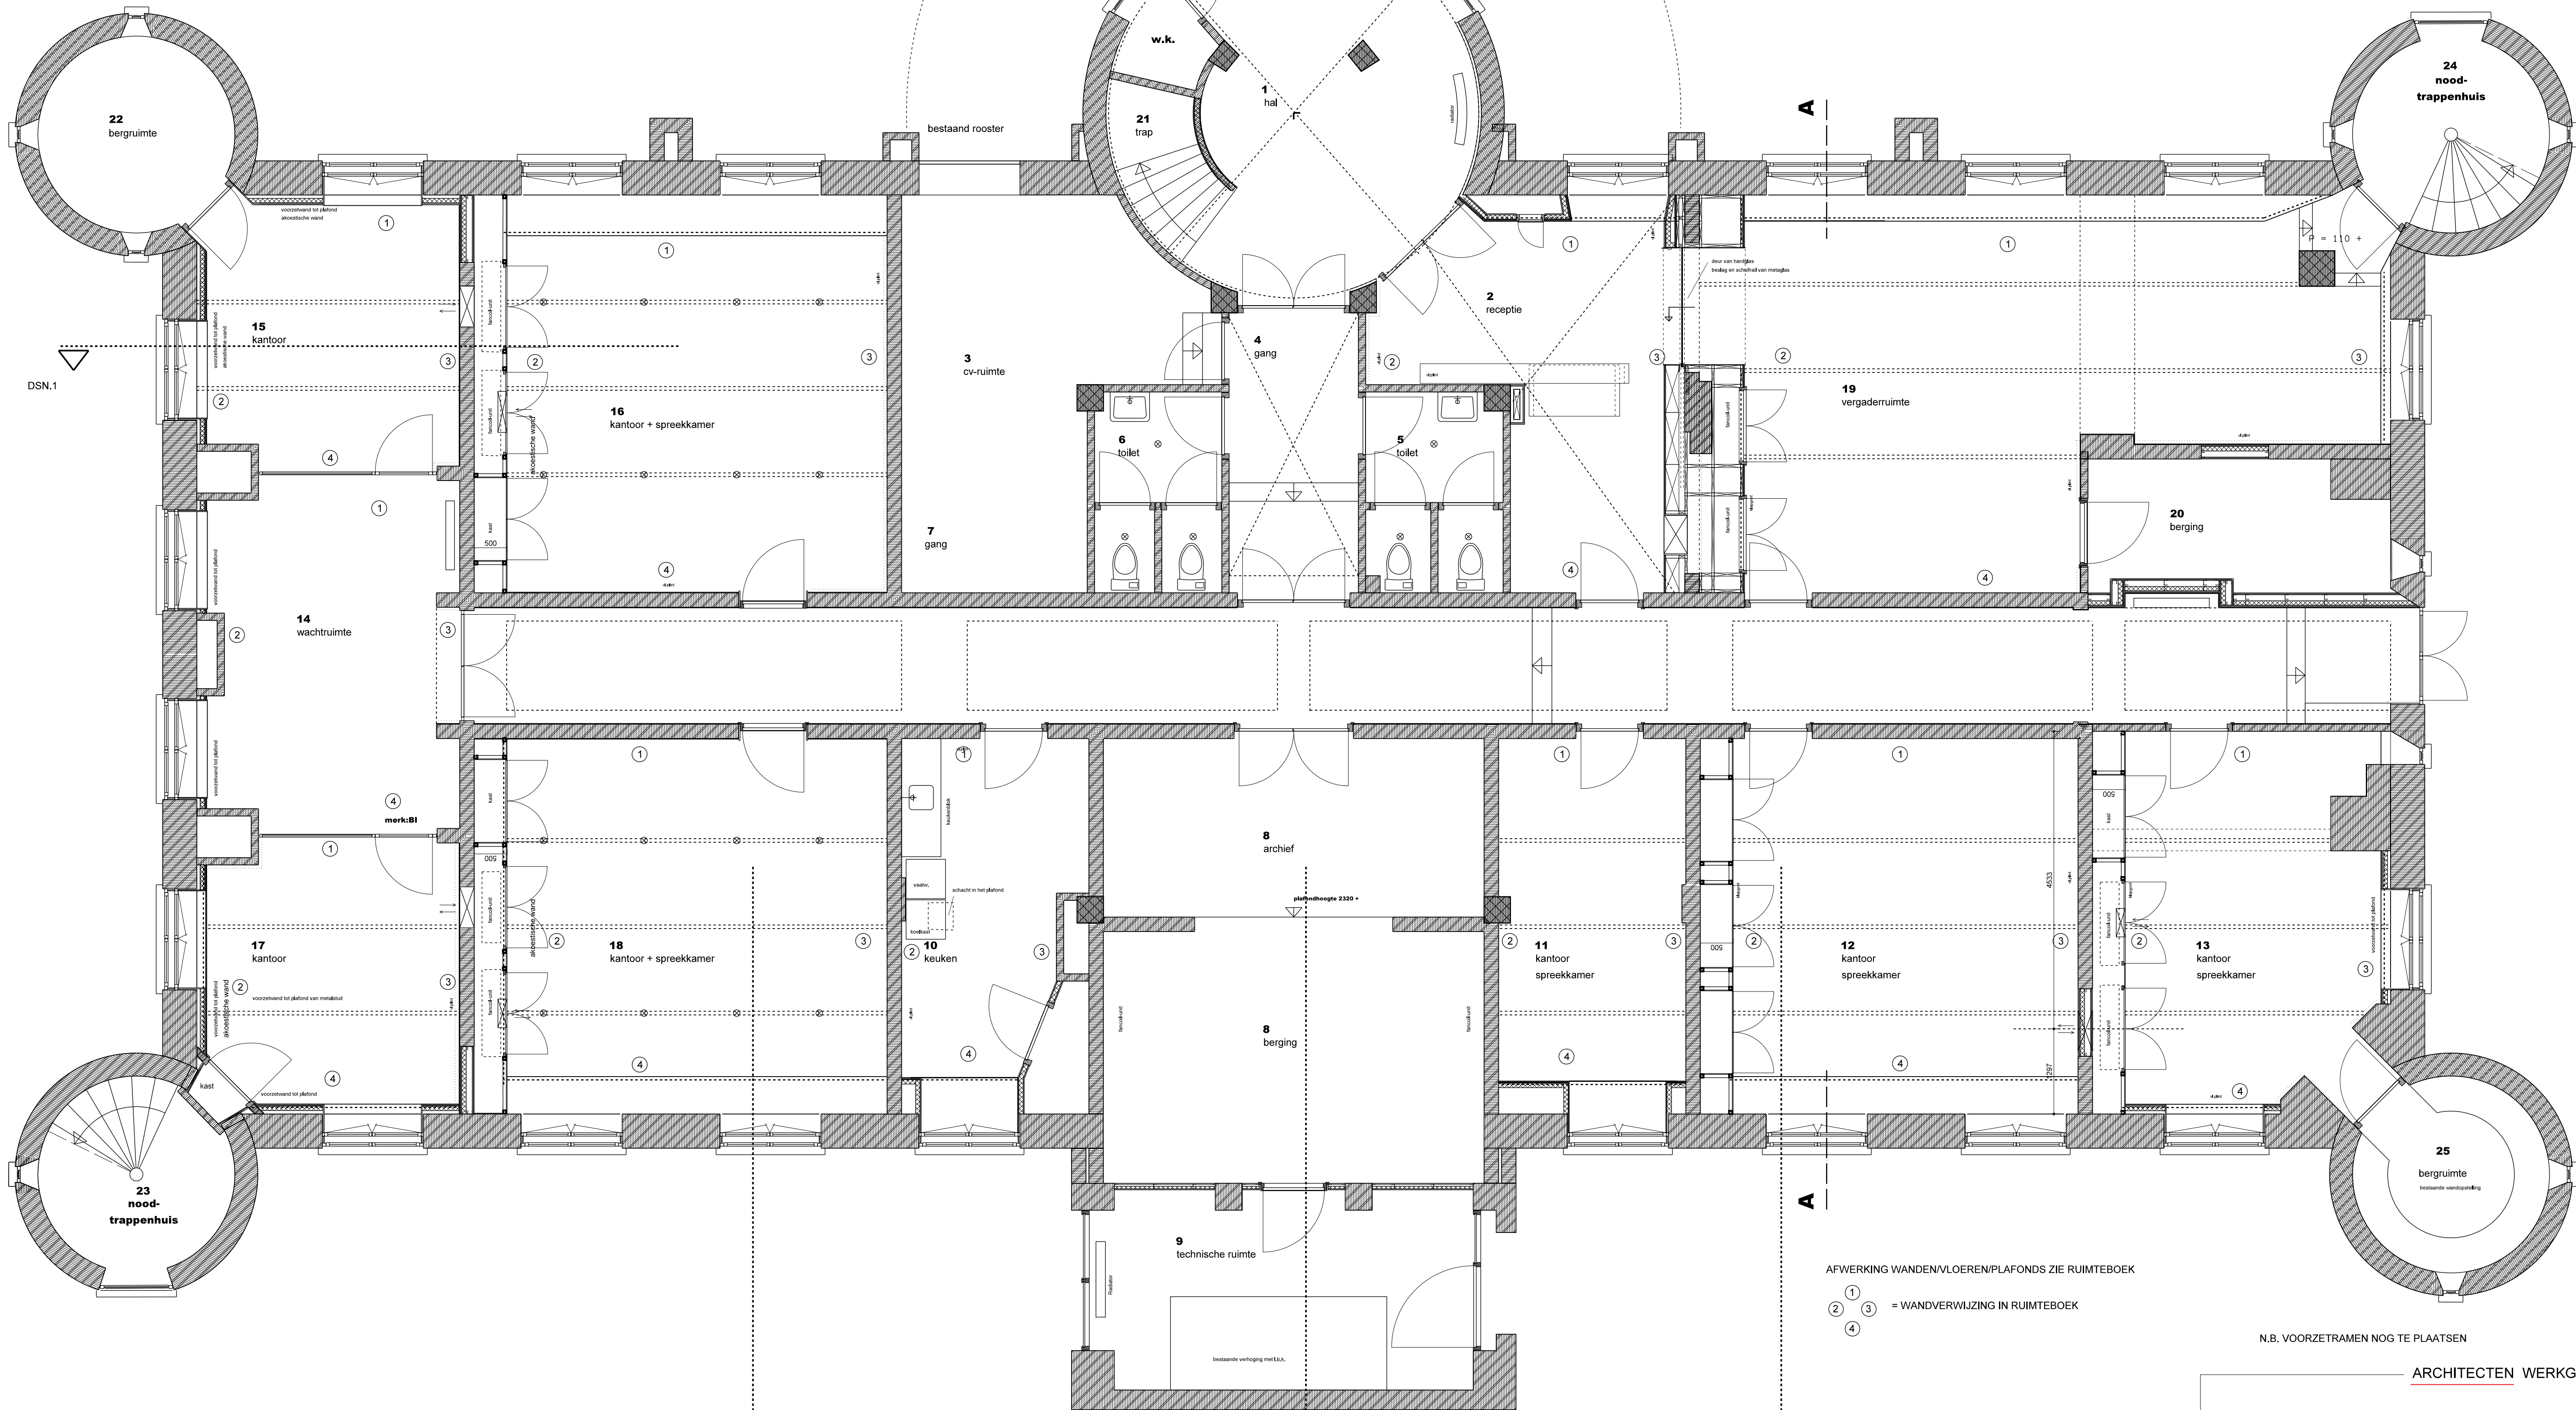

AFWERKING WANDEN/VLOEREN/PLAFONDS ZIE RUIMTEBOEK

1
2 3 4 = WANDVERWIJZING IN RUIMTEBOEK

N.B. VOORZETRAMEN NOG TE PLAATSEN

ARCHITECTEN WERKGROEP

plan	Souterrain paleis Raadhuis	
opdrachtgever	OWT tilburg	
bladnummer	schaal	1:50
R-101	onderwerp	REVISIE PLATTEGROND
	getekend door	JS
	datum	17-08-2006
02499	gewijzigd	

T: +31 (0)16 541 1111
E: info@architectenwerkgroep.nl
W: www.architectenwerkgroep.nl