

wijziging A t.b.v. nota van inlichtingen:  
inhoud: GK12, GK14, GK15, GK16, GK17,  
GK21, HK22, GK23, GK24, GK25,  
GK26, GK27, GK28, GK29

---

**·V·A·L·T·O·S·** a r c h i t e c t e n · a d v i s e u r s · b v ·

Turfweg 71 3065 AJ Rotterdam tel. 010-425 76 22 fax 010-425 49 66 rotterdam@valtos.nl postbus 8263 3009 AG Rotterdam  
Overschiestraat 59 1062 XD Amsterdam tel. 020-669 23 21 fax 020-615 82 09 amsterdam@valtos.nl

---

---

Project : MFA 't Koetsveld te Westmaas

---

Opdrachtgever : CSG De Waard & Stichting ACIS

---

Onderdeel : Kozijnstaat buitenkozijnen

---

Bestektekening

---

---

datum : 0310'14

---

d

---

schaal : 1:50

---

c

---

afm. : A4

---

b

---

get. : MVB

---

a 2011'14

---

werknr. :

2357.0

---

tek.nr. :

BT-A70-10

---

- alle kozijnen aluminium tenzij anders vermeld
- extra constructies vlgs opgave berekening leverancier
- afmetingen en koppelingen vlgs opgave leverancier
- h&s werk inclusief elektrische afstandbediening bovenlichten
- kozijnen waar brandwerend glas in komt hebben ook brandwerende kozijnprofielen
- kierdichting



deurdrangers



deurdrangers en WBDBO 30 min.

z1

zonwering, ducoscreen 120 type Basso (aluminium kozijnen)

z2

zonwering, haroscreen 5200

w.

waterslag

H.

hardstenen dorpel



dubbele beglazing HR++



zonwerende beglazing



veiligheidsglas



hardglas



matglas




30 min. brandwerend beglazing



Colorbelsandwichpaneel, kleur ntb

gewijzigd

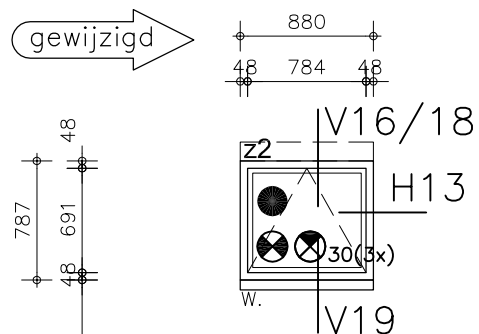

b.k. dorpel 4997+vl

o.k. kozijn 4210+vl

b.k. afgewerkte vloer (PEIL=0)


6x als getekend

aluminium kozijn

- elektrische afstandbediening t.b.v. openen ramen
- 3x 30 minuten WBDBO (G0.01)


datum :	c	
	b	
	a	2011'14

merk :	GK12	·V·A·L·T·O·S·

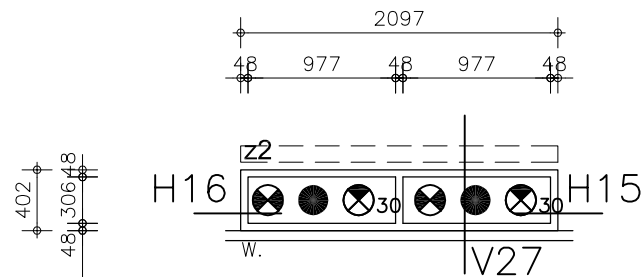

gewijzigd  
GK14A

↓ b.k. dorpel 4297+vl  
↓ o.k. kozijn 3895+vl

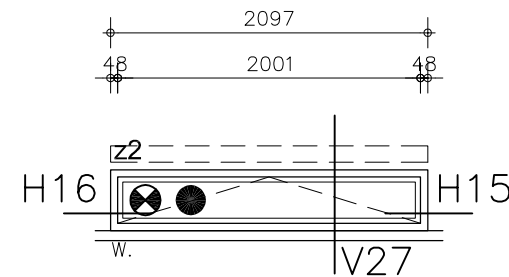

gewijzigd  
GK14B

↓ b.k. afgewerkte vloer (PEIL=0)

gewijzigd

1x GK14A en 1x GK14B



aluminium kozijn

gewijzigd

- elektrische afstandbediening t.b.v. openen ramen
- GK14A 30 minuten WBDBO (V0.18)

datum :	c	
	b	
	a	2011'14

merk :	GK14	<b>V·A·L·T·O·S</b>
--------	------	--------------------

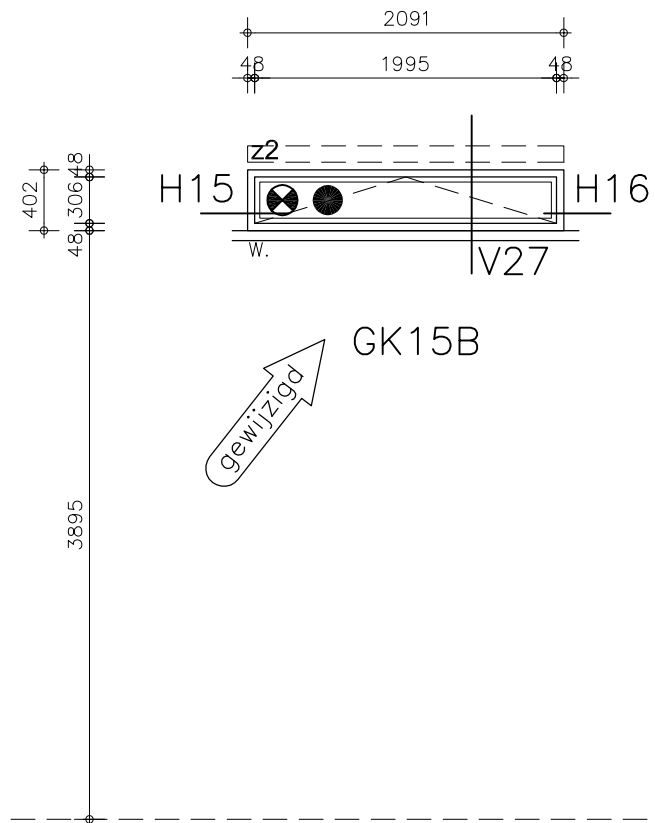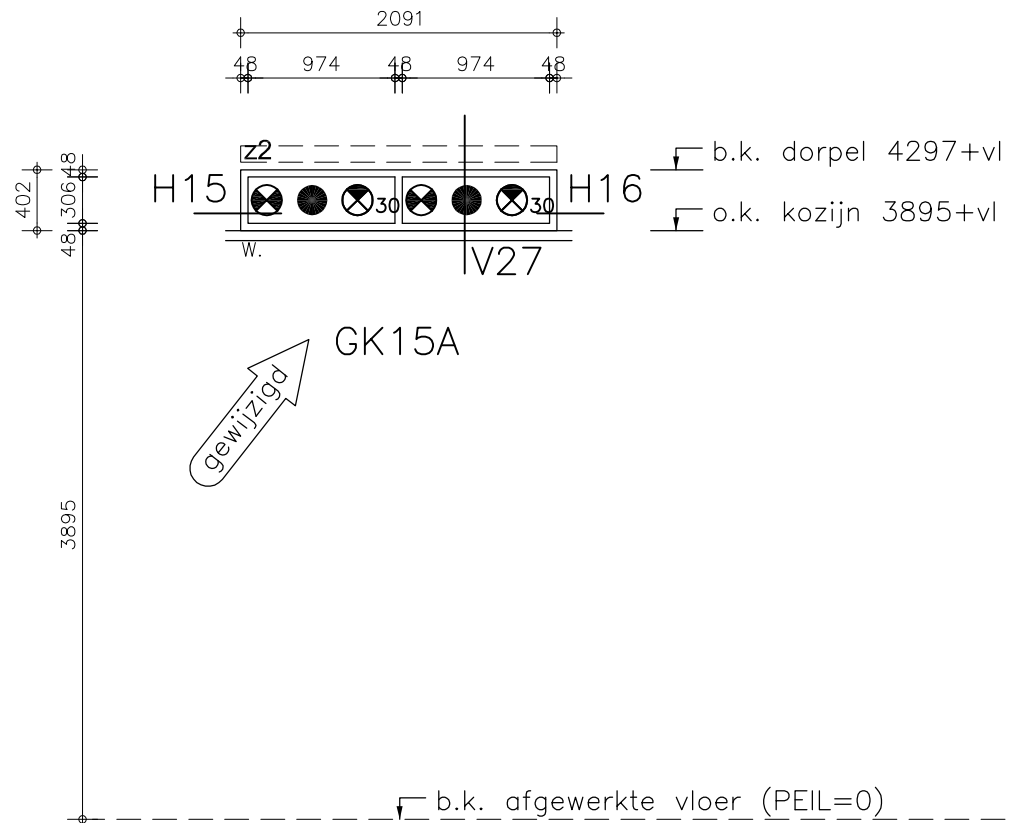

1x GK15A en 1x GK15B

aluminium kozijn


– elektrische afstandbediening t.b.v. openen ramen

– GK15A 30 minuten WBDBO (V0.20)



datum : 0310'14	c	
	b	
	a	2011'14

merk : GK15	<b>V·A·L·T·O·S</b>
----------------	--------------------

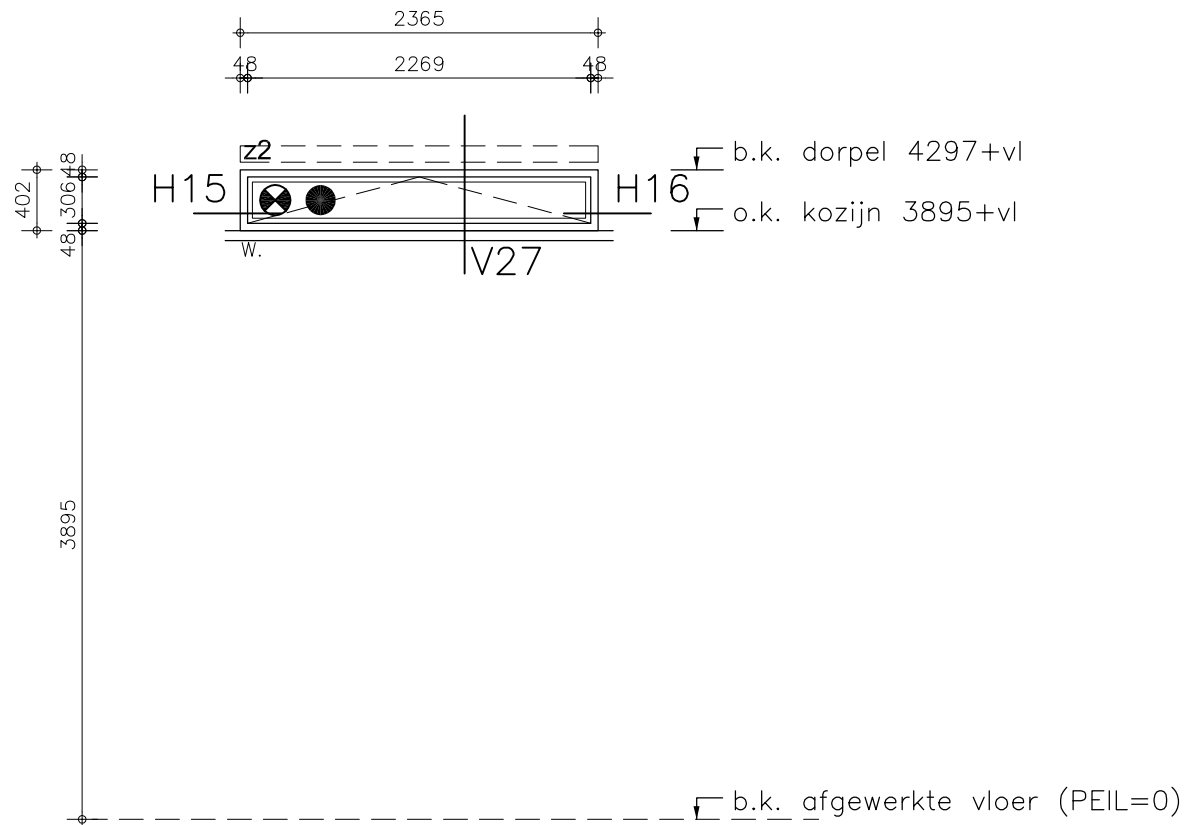


8x als getekend

aluminium kozijn


– elektrische afstandbediening t.b.v. openen ramen

datum : 0310'14	c	
	b	
	a	2011'14

merk : GK16	<b>V·A·L·T·O·S</b>
----------------	--------------------

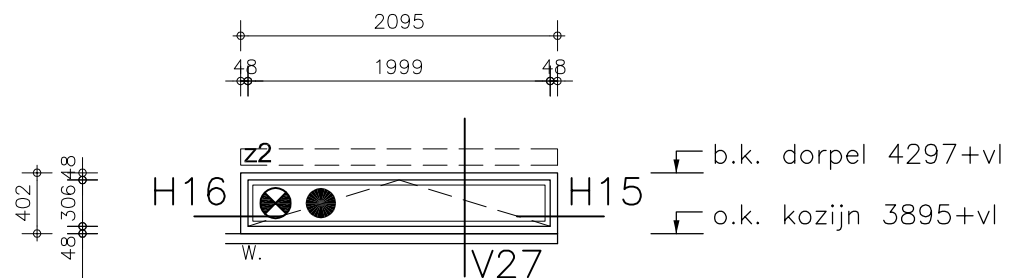

gewijzigd → GK17A

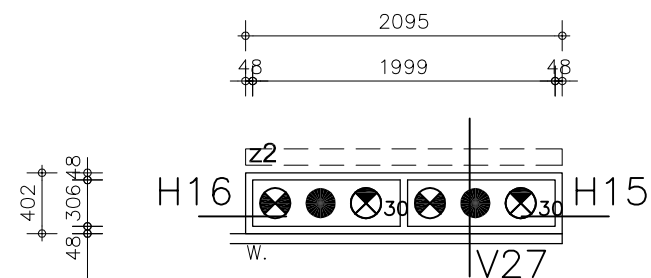

gewijzigd → GK17B

b.k. afgewerkte vloer (PEIL=0)

gewijzigd →

1x GK17A en 1x GK17B

aluminium kozijn


– elektrische afstandbediening t.b.v. openen ramen

– GK17B 30 minuten WBDBO (W0.22)

gewijzigd →

datum : 0310'14	c	
	b	
	a	2011'14


merk : GK17	<b>V·A·L·T·O·S</b>
----------------	--------------------

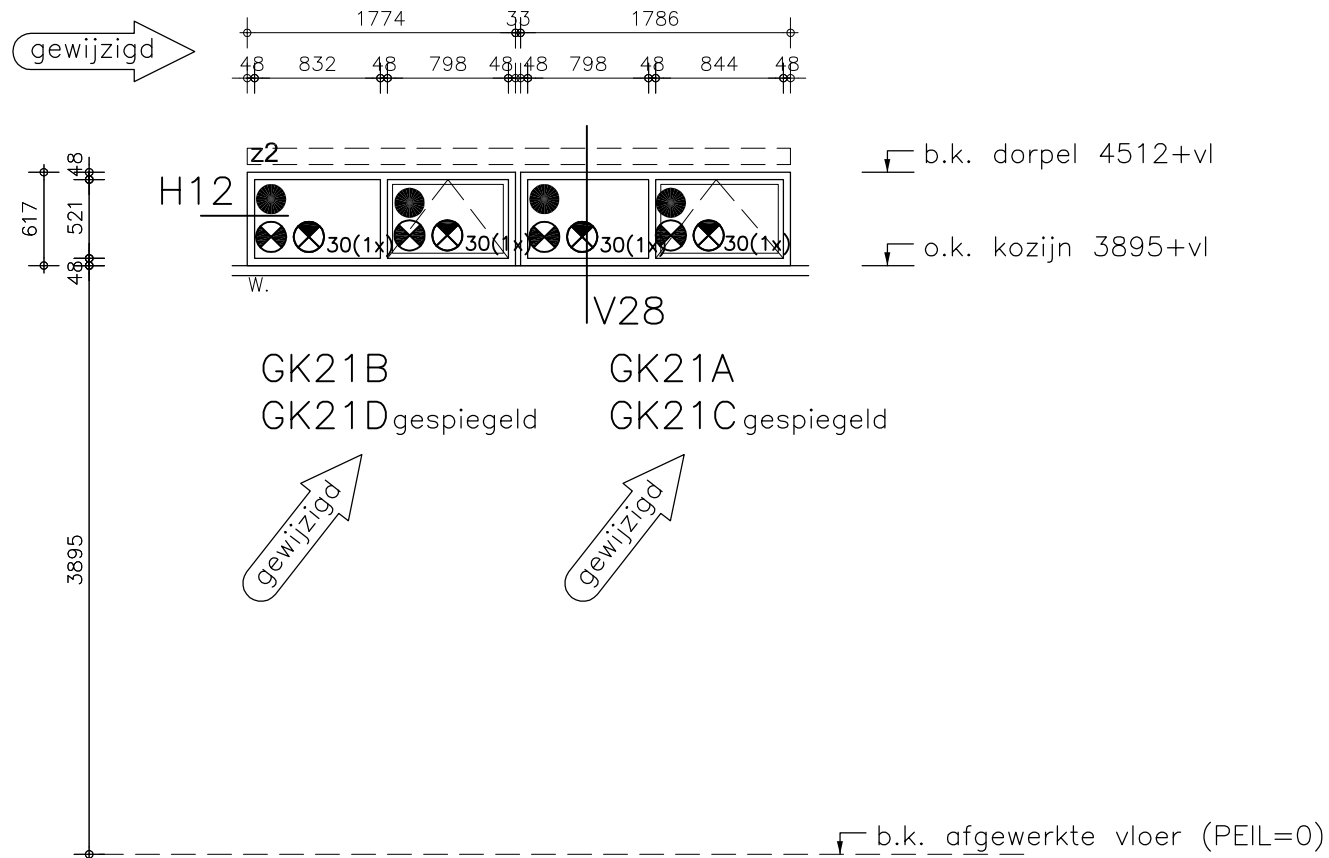

- gewijzigd 1x GK21A en 1x GK21B  
 gewijzigd 1x GK21C en 1x GK21D (zijn gespiegeld)  
 aluminium kozijn  
 – elektrische afstandbediening t.b.v. openen ramen  
 – GK21C en GK21D 30 minuten WBDBO (V/W0.30)

datum :	c	
	b	
	a	2011'14
merk :		
GK21		V.A.L.T.O.S.




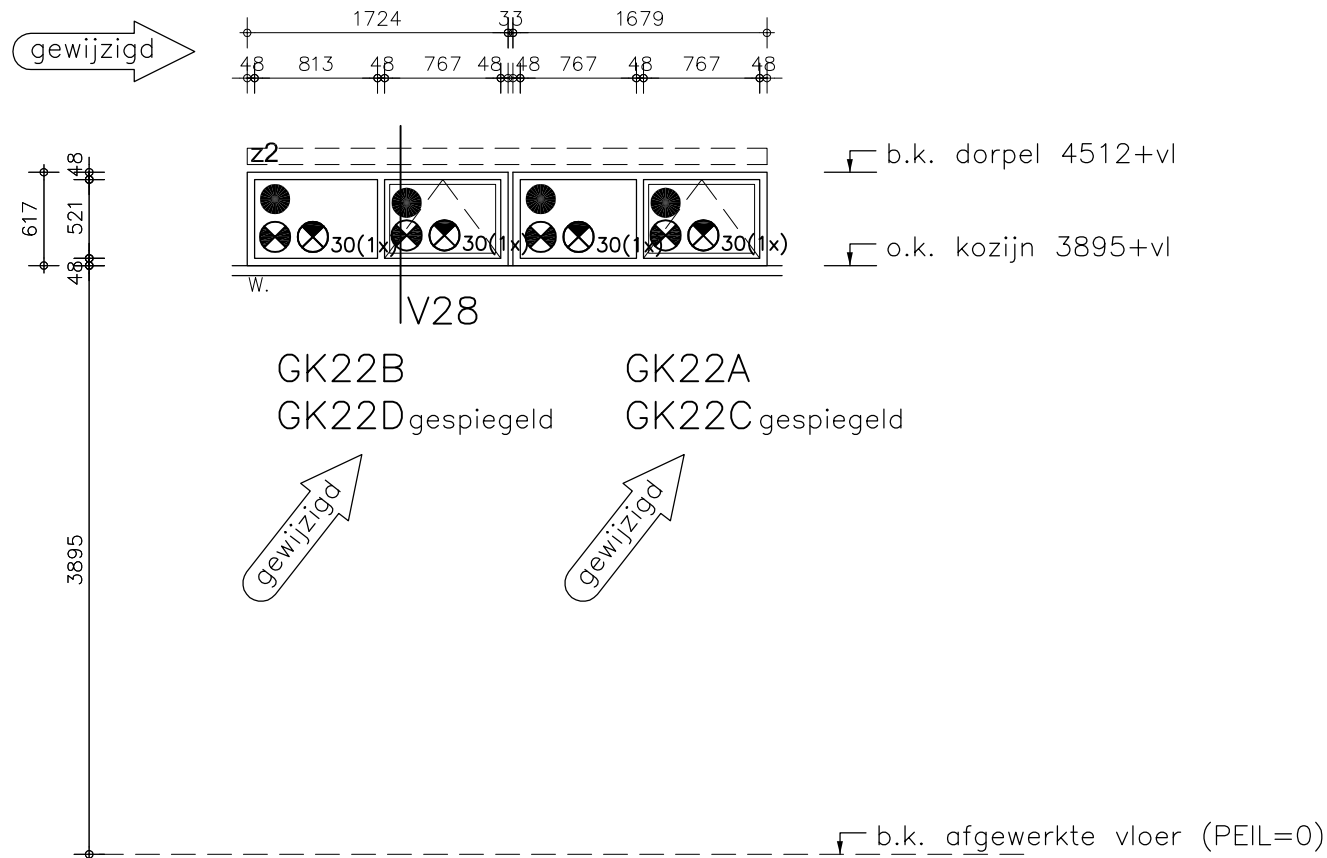

- gewijzigd → 1x GK22A en 1x GK22B  
 1x GK22C en 1x GK22D (zijn gespiegeld)  
 aluminium kozijn
- gewijzigd →
- elektrische afstandbediening t.b.v. openen ramen
  - GK22C en GK22D 30 minuten WBDBO (V/W0.30)

datum :	c	
	b	
	a	2011'14
0310'14		
merk :		
	GK22 ·V·A·L·T·O·S·	

gewijzigd

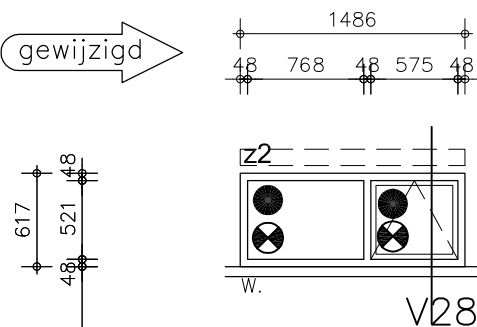

b.k. dorpel 4512+vl

o.k. kozijn 3895+vl

b.k. afgewerkte vloer (PEIL=0)

1x als getekend




aluminium kozijn

— elektrische afstandbediening t.b.v. openen ramen

datum :	c	
	b	
	a	2011'14

merk :	GK23	V·A·L·T·O·S
--------	------	-------------

gewijzigd

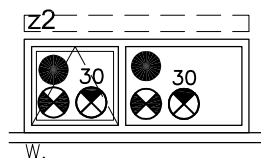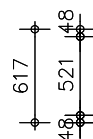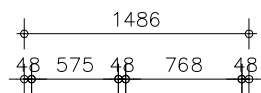

└─ b.k. dorpel 4512+vl

└─ o.k. kozijn 3895+vl

3895

└─ b.k. afgewerkte vloer (PEIL=0)


1x als getekend

aluminium kozijn

- afstandbediening t.b.v. openen ramen
- 30 minuten WBDBO (V/W0.30)



datum : 0310'14	c	
	b	
	a	2011'14

merk : GK24	<b>·V·A·L·T·O·S·</b>
----------------	----------------------

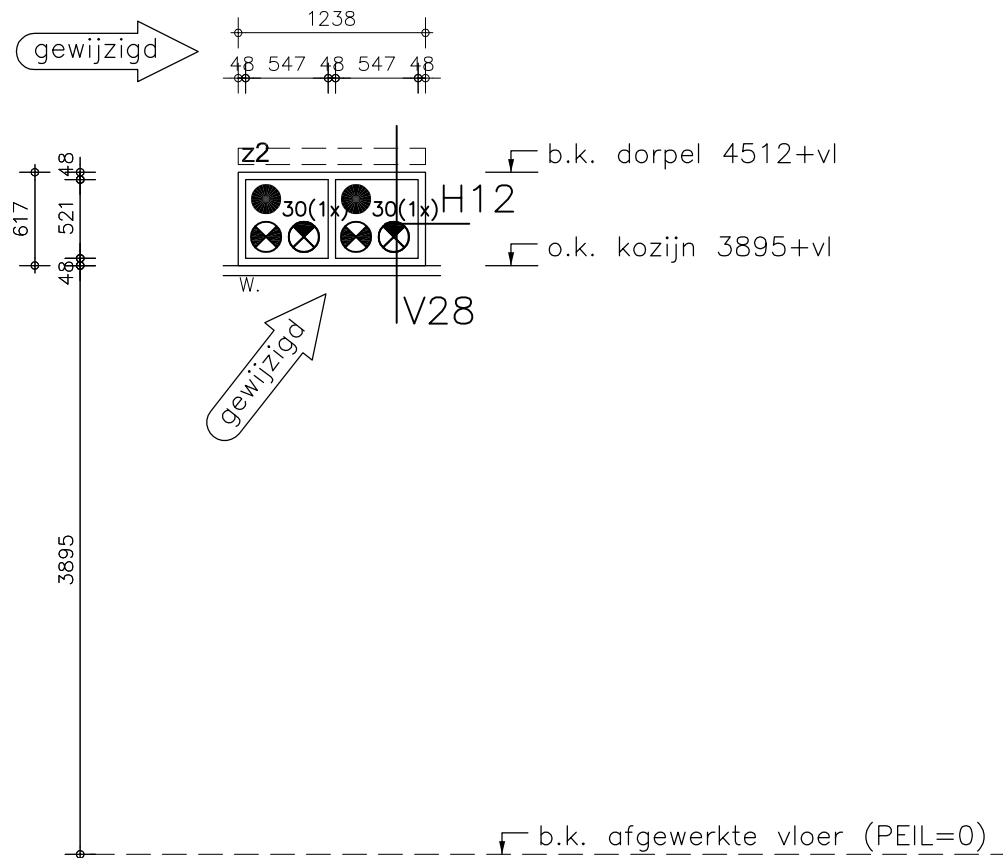

2x als getekend  
 aluminium kozijn  
 – 1x 30 minuten WBDBO (V/W0.30)

datum : 0310'14	c	
	b	
	a	2011'14
merk : GK25	·V·A·L·T·O·S·	

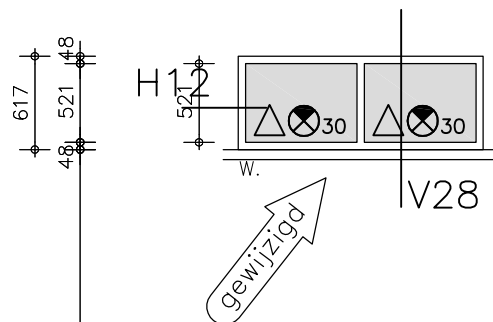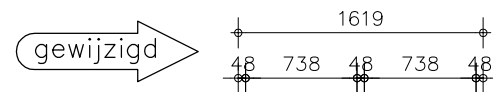

b.k. dorpel 4512+vl

o.k. kozijn 3895+vl

b.k. afgewerkte vloer (PEIL=0)



4x als getekend

aluminium kozijn



- colorbepanelen, sandwichpaneel
- 30 minuten WBDBO (V/W0.30)

datum :	c	
	b	
	a	2011'14

merk :	GK26	<b>V·A·L·T·O·S</b>
--------	------	--------------------




merk :	GK27	·V·A·L·T·O·S·
--------	------	---------------

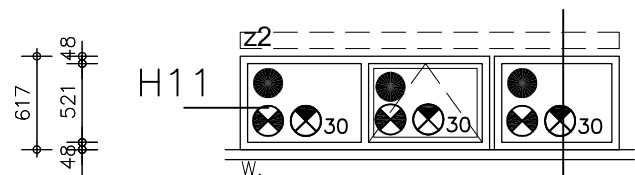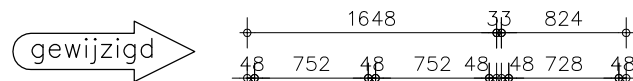

└ b.k. dorpel 4512+vl

└ o.k. kozijn 3895+vl

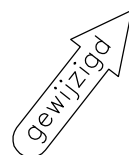

3895

└ b.k. afgewerkte vloer (PEIL=0)



1x GK28A en 1x GK28B




aluminium kozijn

- elektrische afstandbediening t.b.v. openen ramen
- 30 minuten WBDBO (V/W0.30)

datum :	c	
	b	
	a	2011'14

merk :	GK28	<b>V·A·L·T·O·S</b>
--------	------	--------------------

gewijzigd

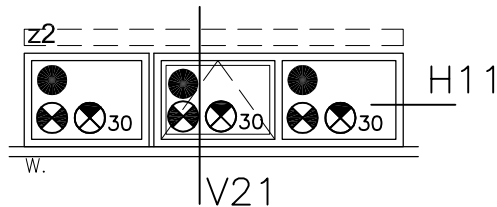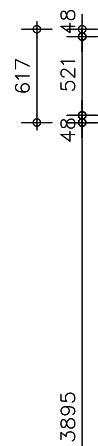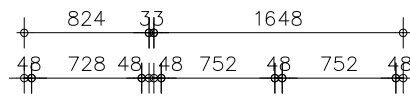

GK29B

GK29A

gewijzigd

gewijzigd

b.k. dorpel 4512+vl

o.k. kozijn 3895+vl

b.k. afgewerkte vloer (PEIL=0)

gewijzigd

1x GK29A en 1x GK29B

aluminium kozijn

- elektrische afstandbediening t.b.v. openen ramen
- 30 minuten WBDBO (V/W0.30)

datum :	c	
	b	
	a	2011'14

merk :	GK29	V·A·L·T·O·S
--------	------	-------------