

wijziging A:
inhoud: U, V, W, X, ZC

· V · A · L · T · O · S · a r c h i t e c t e n · a d v i s e u r s · b v ·

Turfweg 71 3065 AJ Rotterdam tel. 010-425 76 22 fax 010-425 49 66 rotterdam@valtos.nl postbus 8263 3009 AG Rotterdam
Overschiestraat 59 1062 XD Amsterdam tel. 020-669 23 21 fax 020-615 82 09 amsterdam@valtos.nl

Project : MFA 't Koetsveld te Westmaas

Opdrachtgever : CSG De Waard & Stichting ACIS

Onderdeel : Kozijnstaat binnenkozijnen

Bestektekening

datum : 0310'14

d

schaal : 1:50

c

afm. : A4

b

get. : MVB

a 2011'14

werknr. :

2357.0

tek.nr. :

BT-A71-10

- dorpels; hoogte: 10mm, breedte: als kozijn gecontramald, lengte: als sponningmaat
- ventilatiespleet (toevoer) onder de deur volgens opgave installatie adviseur (let op dorpels)



deurdrangers



deurdrangers

30 minuten brandwerende deuren

BMI deurdranger aangesloten met brandmeldinstallatie



30 minuten brandwerend

dn deurnaald



enkele beglazing




veiligheidsglas



brandwerend glas 30 min




colorbel, kleur n.t.b.

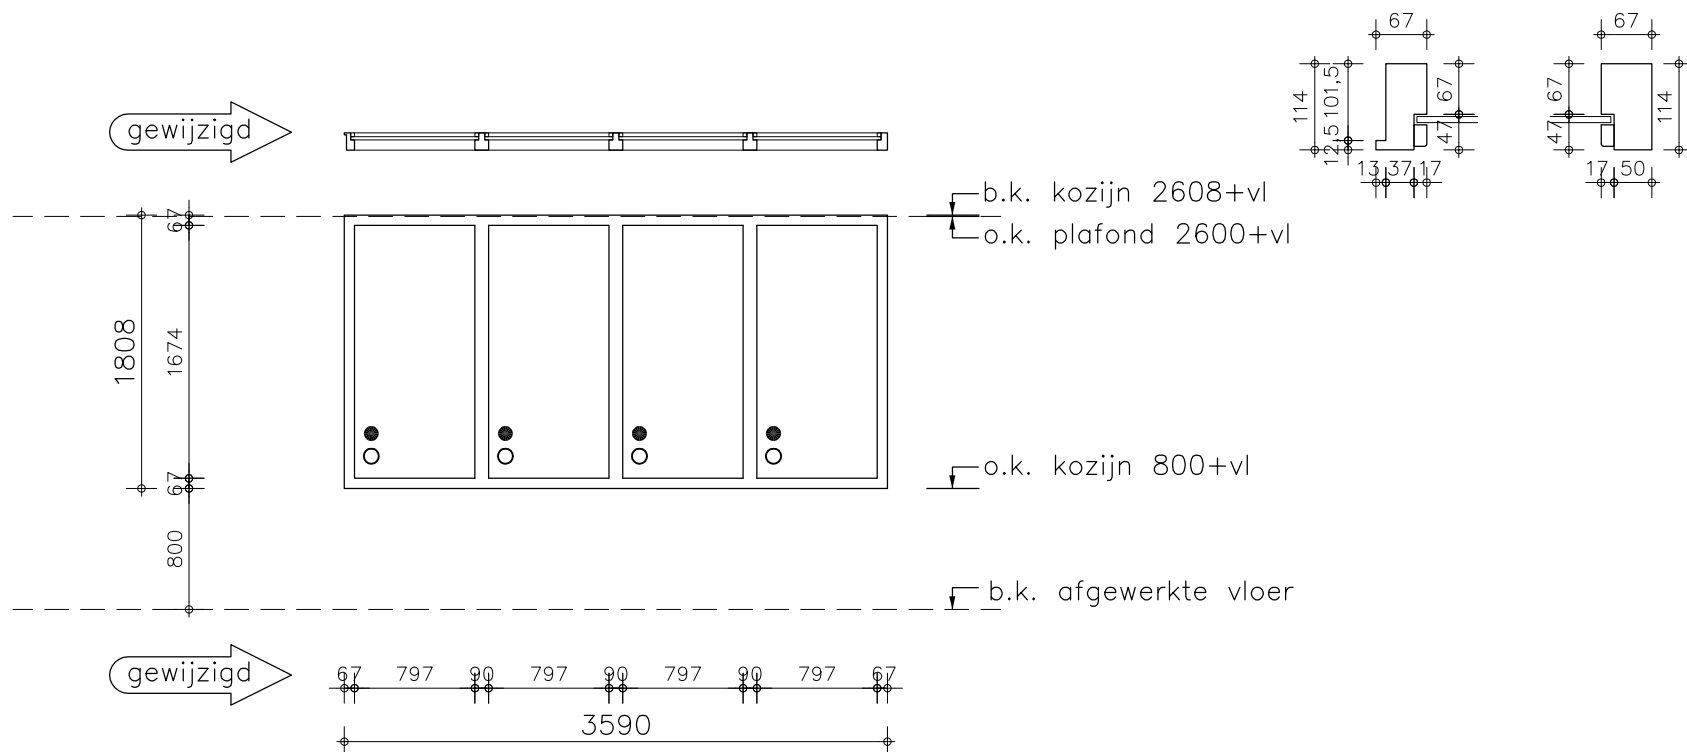

1x als getekend
houten kozijn 67/90x114mm

komt voor in ruimte:
- U01 V/W0.30


datum : 0310'14	c	
	b	
	a	2011'14
merk : U		V·A·L·T·O·S

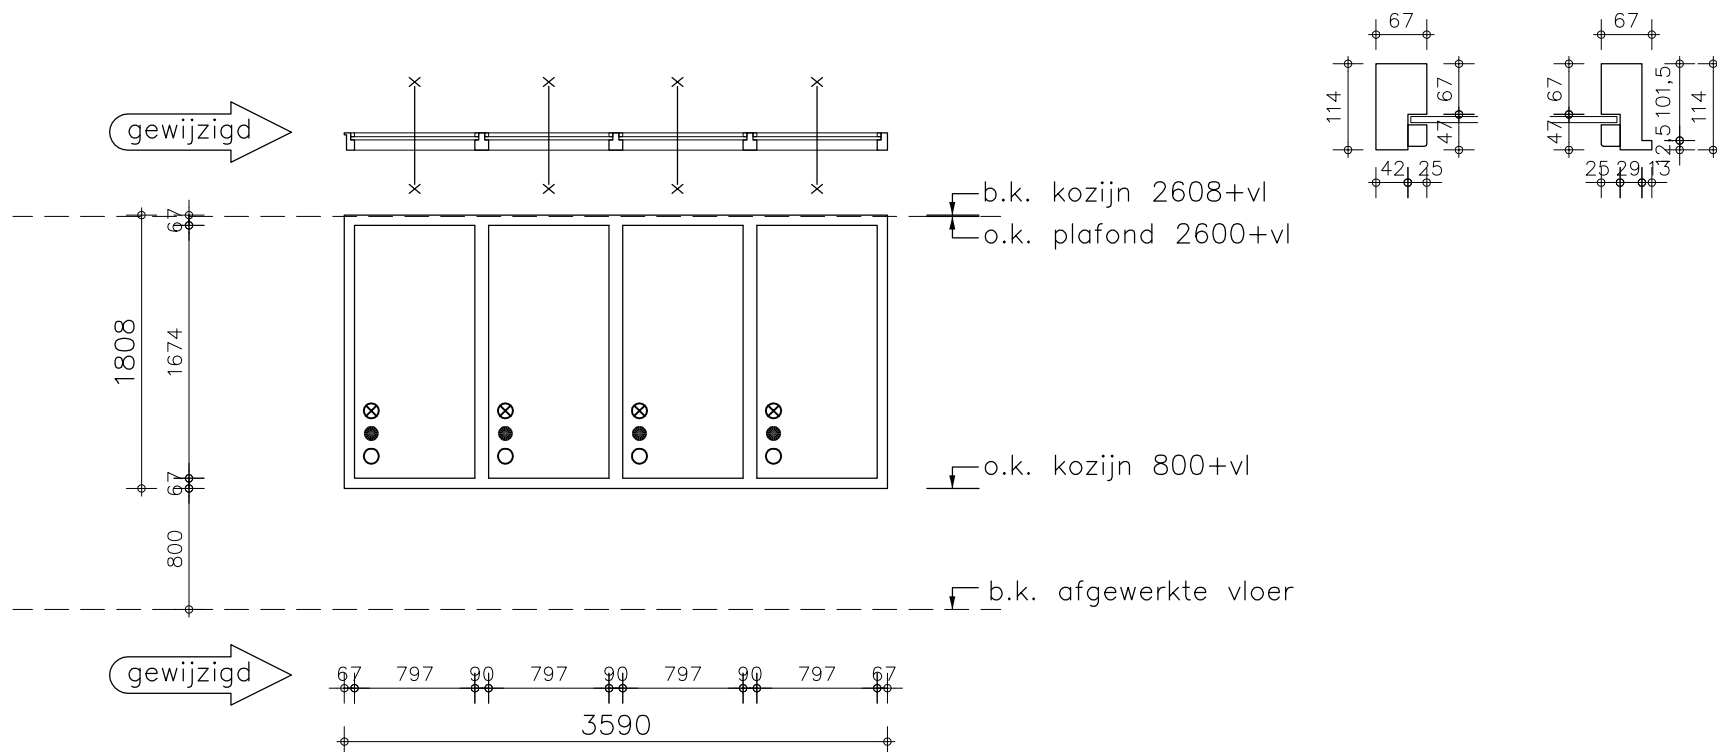

1x als getekend
houten kozijn 67/90x114mm
– 30 minuten brandwerend

komt voor in ruimte:
– V01 V/W0.30




datum : 0310'14	c	
	b	
	a	2011'14
merk : V		·V·A·L·T·O·S·

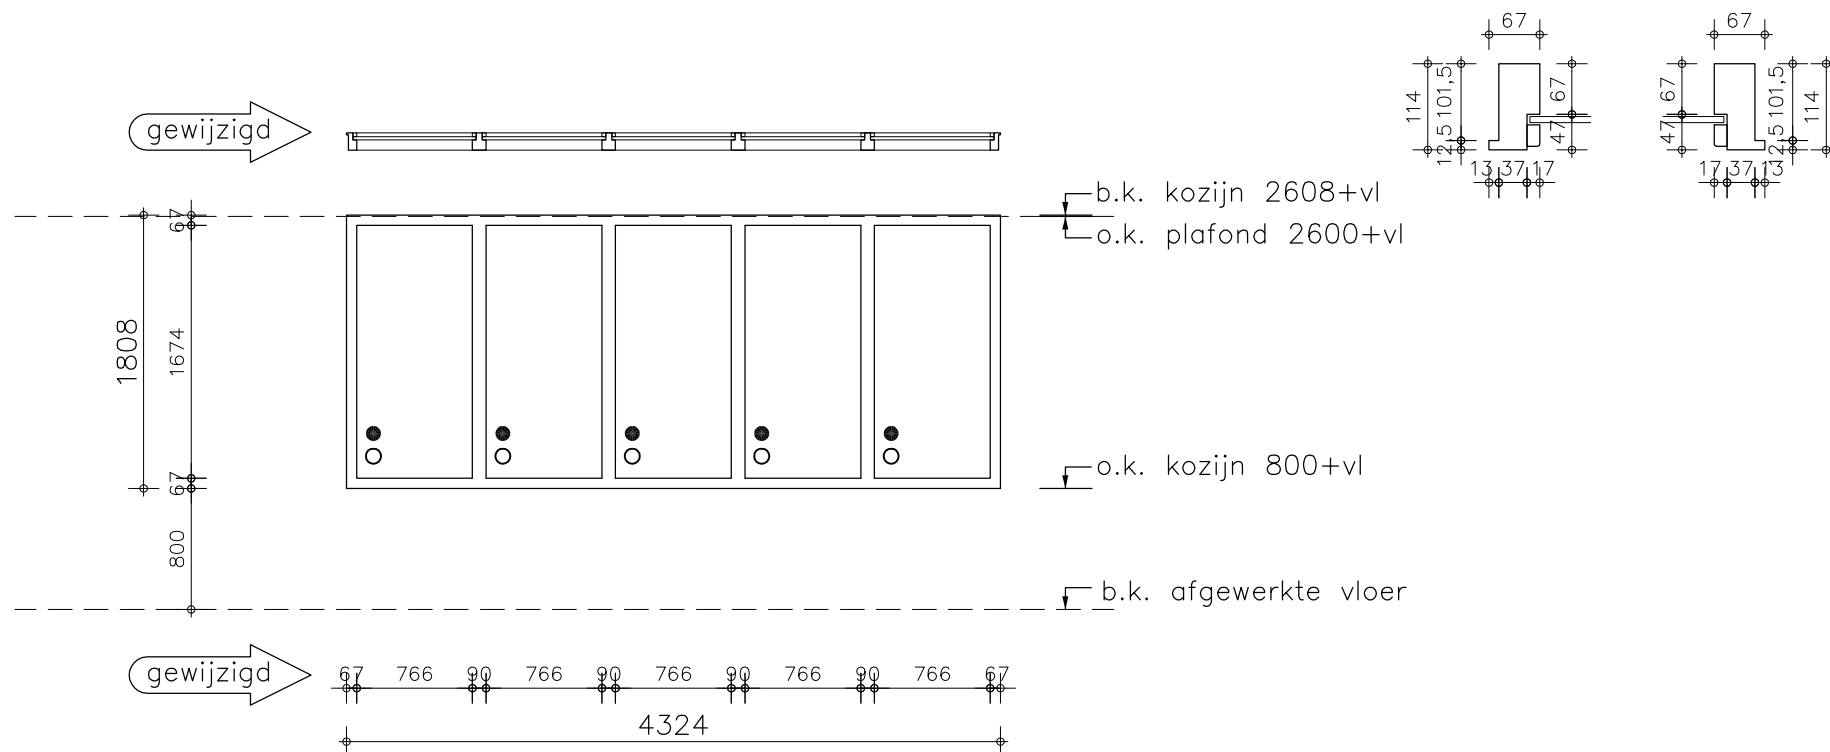

1x als getekend
houten kozijn 67/90x114mm

komt voor in ruimte:
- W01 V/W0.30

datum : 0310'14	c	
	b	
	a	2011'14
merk : W		V·A·L·T·O·S

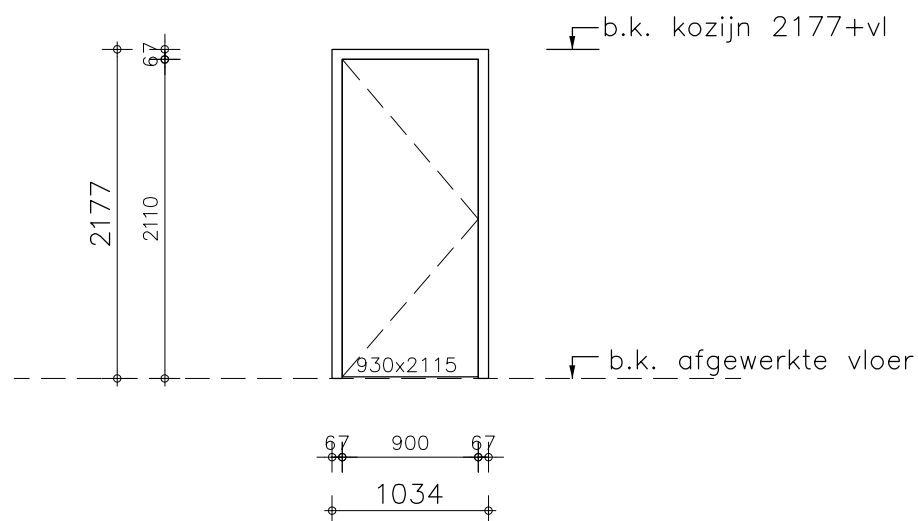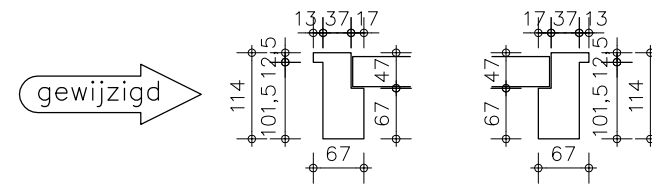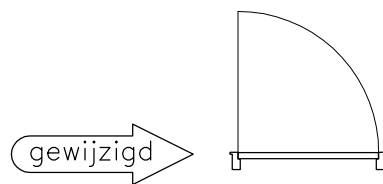

gewijzigd

1x als getekend / 1x gespiegeld
houten kozijn 67x114mm

komt voor in ruimte:
- ZC01 V1.02
- ZC02 W1.02 gespiegeld

datum : 0310'14	c	
	b	
	a	2011'14
merk : ZC		V·A·L·T·O·S