


Opdrachtgever	:	Waterschap Rijn en IJssel
Projectnaam	:	RWZI LICHTENVOORDE
Tekeningnummer	:	01130525
Objectgegevens	:	RWZI Lichtenvoorde, RLTV Boschlaan 18 7131 RB , Lichtenvoorde
Schakelkasten	:	LV1
Locatie kast	:	Schakelruimte bedrijfsgebouw
Bouwjaar	:	2014
Fabrikant:	:	Moekotte b.v. Twekkeler Esch 45 7547ST Enschede
Projectleider Fabrikant:	:	O. Scheij Moekotte
Aanmaakdatum	:	13-3-2014
Projectleider WRIJ	:	R.J.T. Buil
Laatste wijziging	:	10-1-2025
Laatste wijziging door	:	CSPI

WIJZ	OMSCHRIJVING	DATUM	TEK.	VOORBLAD					
C	Diverse wijzigingen	24-11-2015	M.H.	RWZI LTV			ENK		
B	V4.1 As-Built	03-03-2015	M.H.	Waterschap Rijn en IJssel Aannemer:					
A	V4.0 As-Built	11-12-2014	M.H.				WERKNR.: 01130525		
0	<Projectstatus>	30-9-2019	cspi				STATUS: <Status>		


RWZI LTV

[illegible]


WIJZ	OMSCHRIJVING	DATUM	TEK.	INHOUDSOPGAVE						
C	Diverse wijzigingen	24-11-2015	M.H.	RWZI LTV						ENK
B	V4.1 As-Built	03-03-2015	M.H.	Waterschap Rijn en IJssel	Aannemer:	WERKNR.: 01130525				
A	V4.0 As-Built	11-12-2014	M.H.			STATUS: <Status>				BLAD: 1
0	<Projectstatus>	15-6-2022	CSPI							

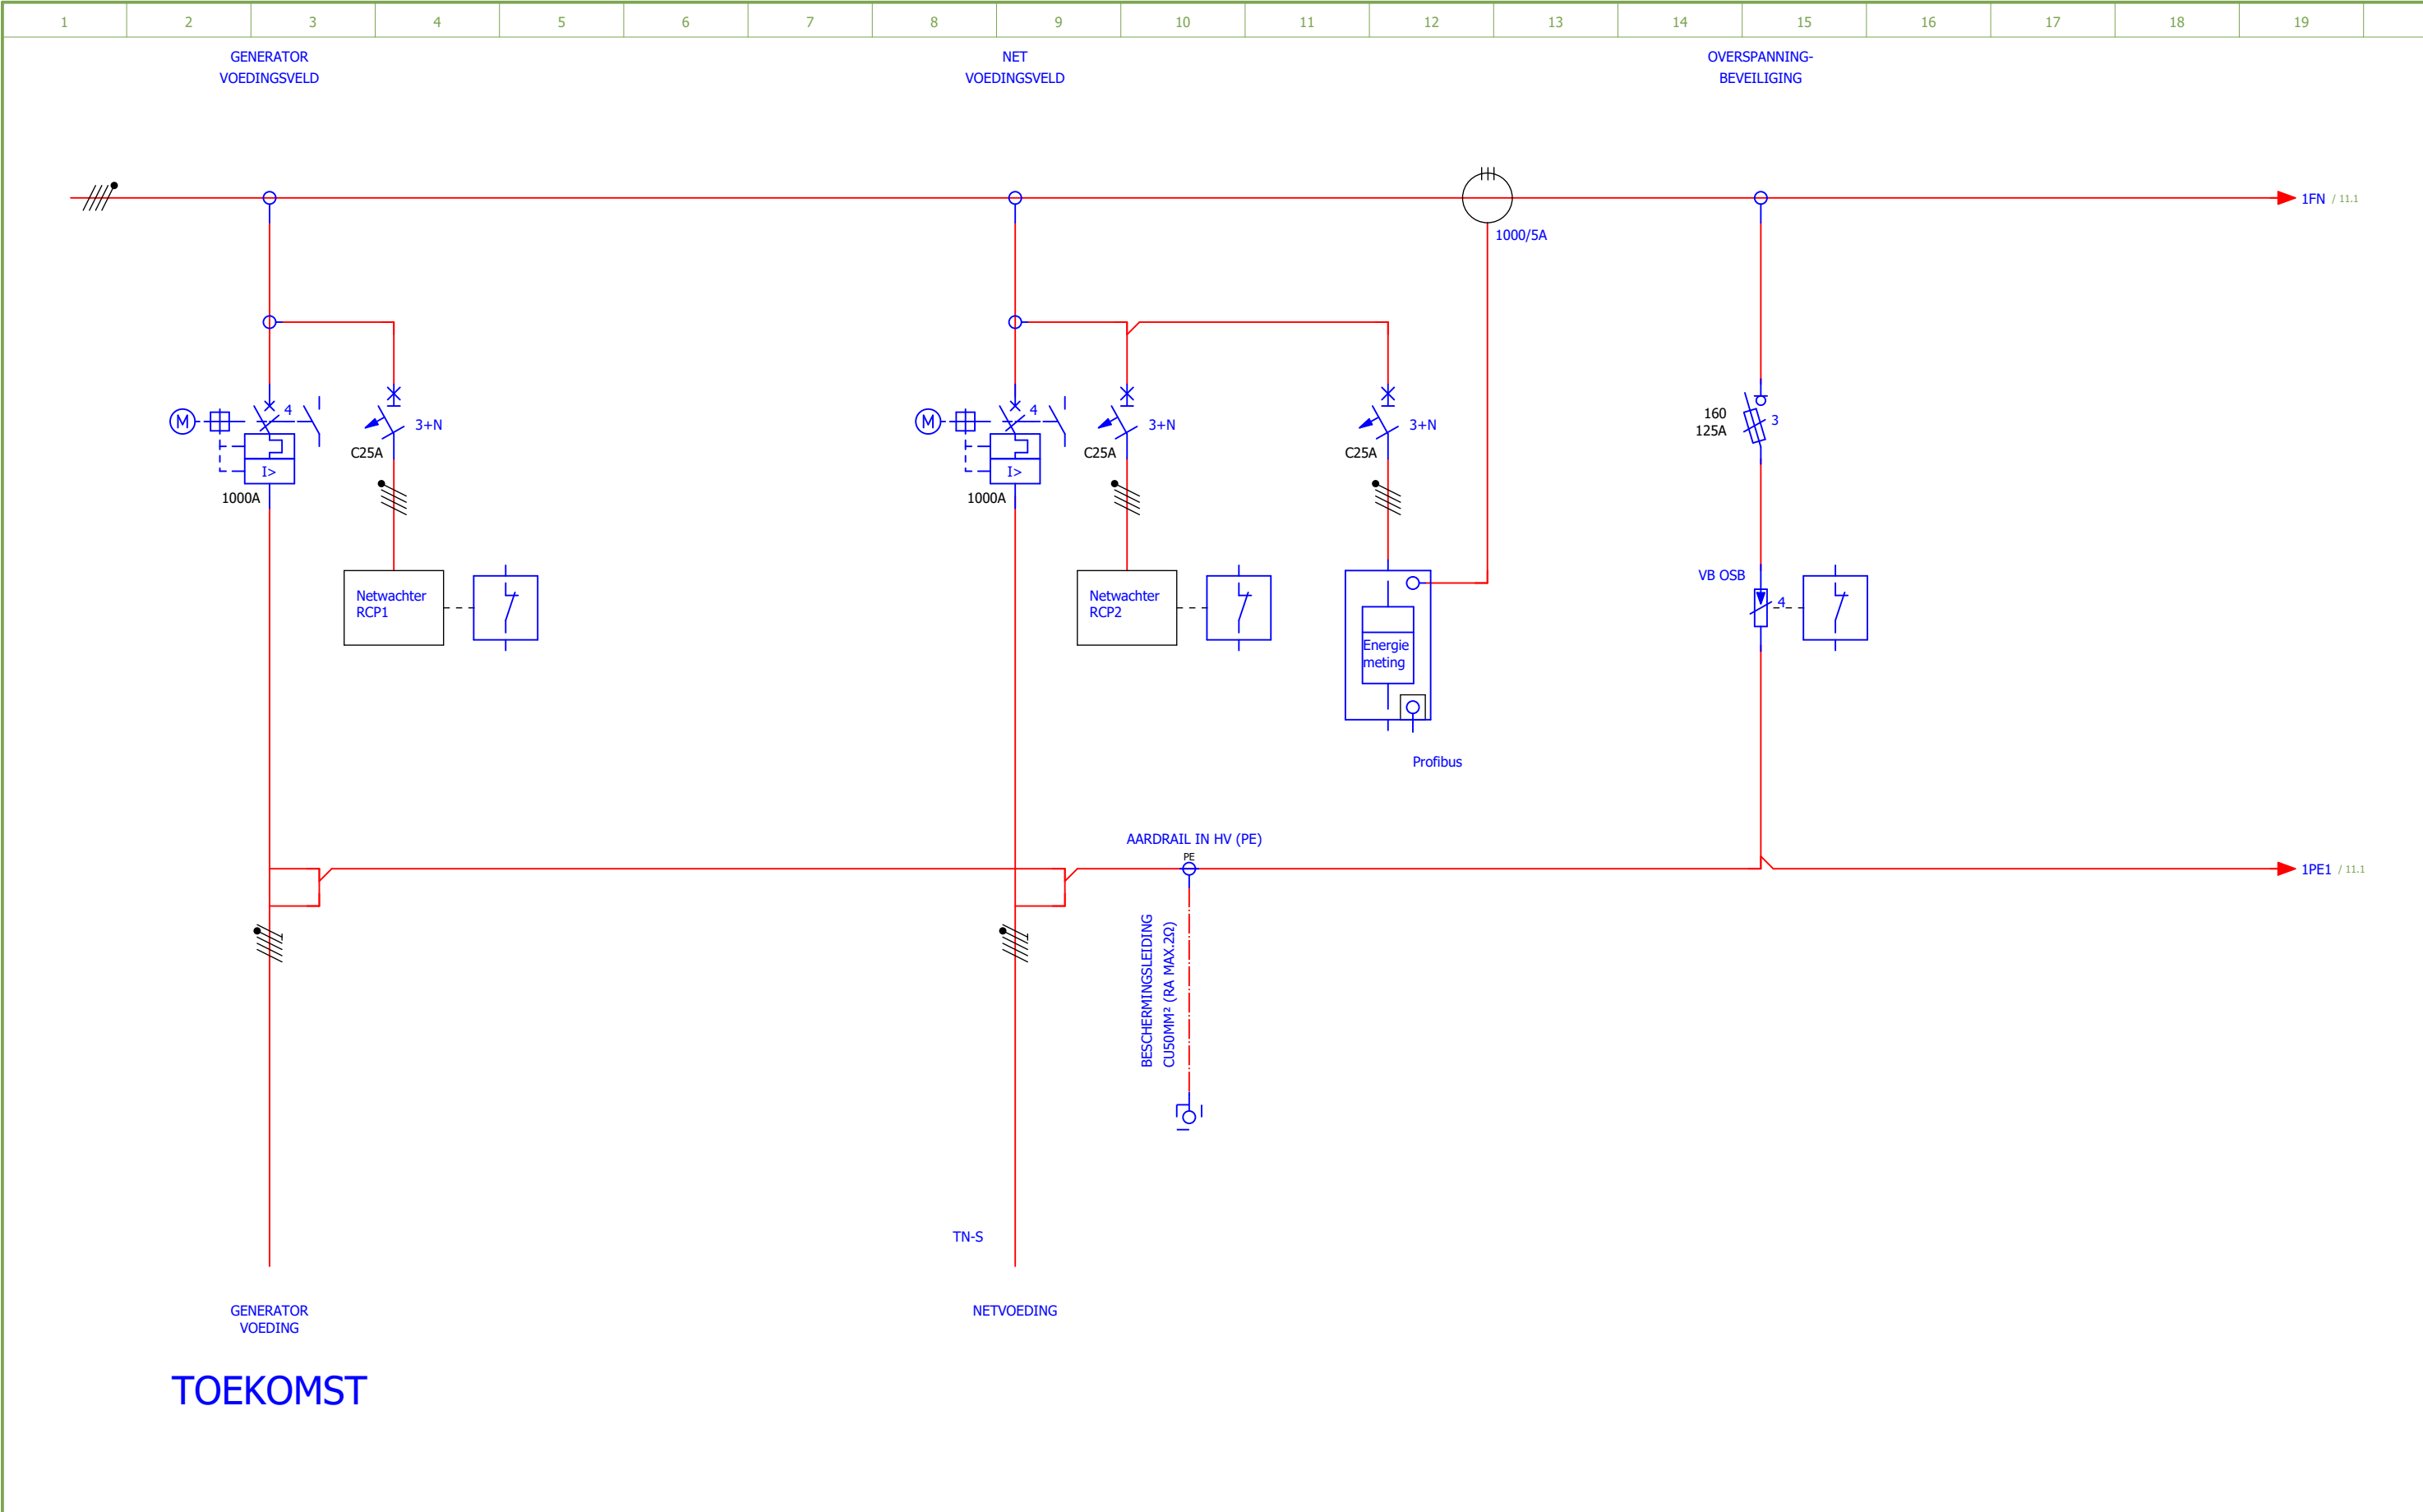


WIJZ	OMSCHRIJVING	DATUM	TEK.	GRONDSHEMA HV1					
C	Diverse wijzigingen	24-11-2015	M.H.	RWZI LTV					ENK
B	V4.1 As-Built	03-03-2015	M.H.	Waterschap Rijn en IJssel	Aannemer:	WERKNR.:	01130525	BLAD:	
A	V4.0 As-Built	11-12-2014	M.H.			STATUS:	<Status>		
0	<Projectstatus>	20-3-2017	akle					10	

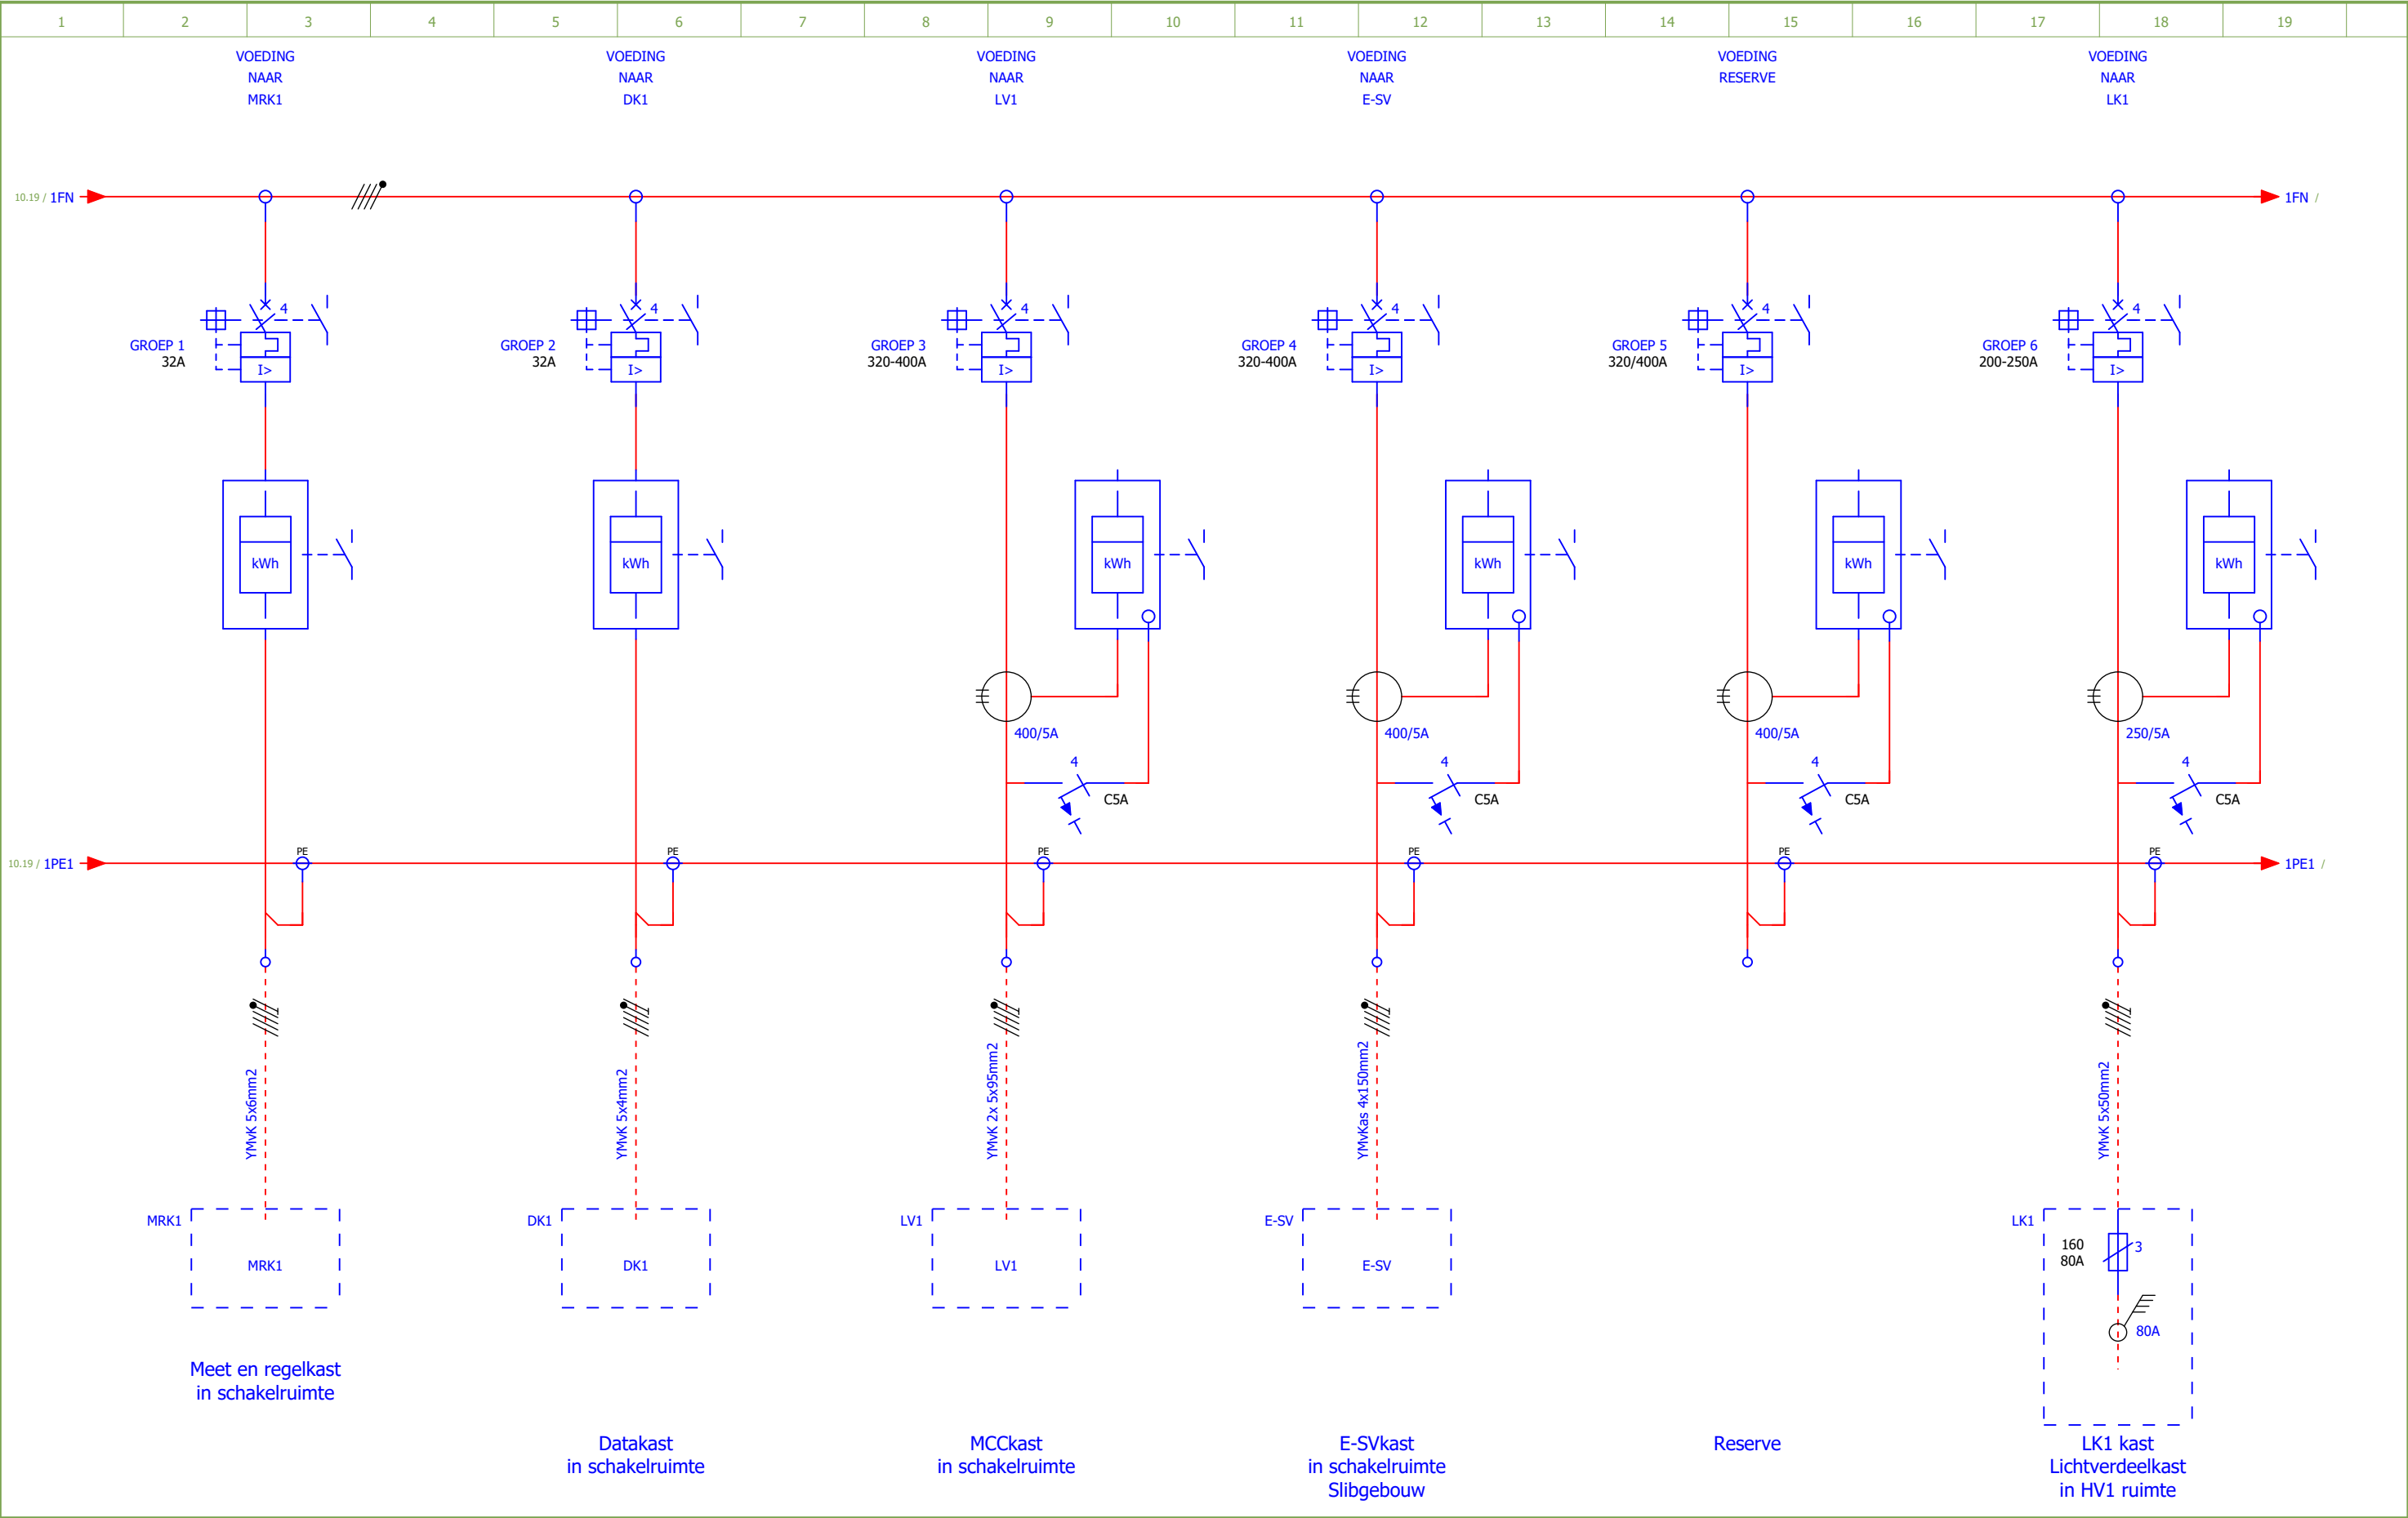

WIJZ	OMSCHRIJVING	DATUM	TEK.	GRONDSCHEMA HV1			
C	Diverse wijzigingen	24-11-2015	M.H.	RWZI LTV			
B	V4.1 As-Built	03-03-2015	M.H.	Waterschap Rijn en IJssel Aannemer: WERKNR.: 01130525 STATUS: <Status>			
A	V4.0 As-Built	11-12-2014	M.H.				
0	<Projectstatus>	11-7-2018	akle				
				ENK		11	

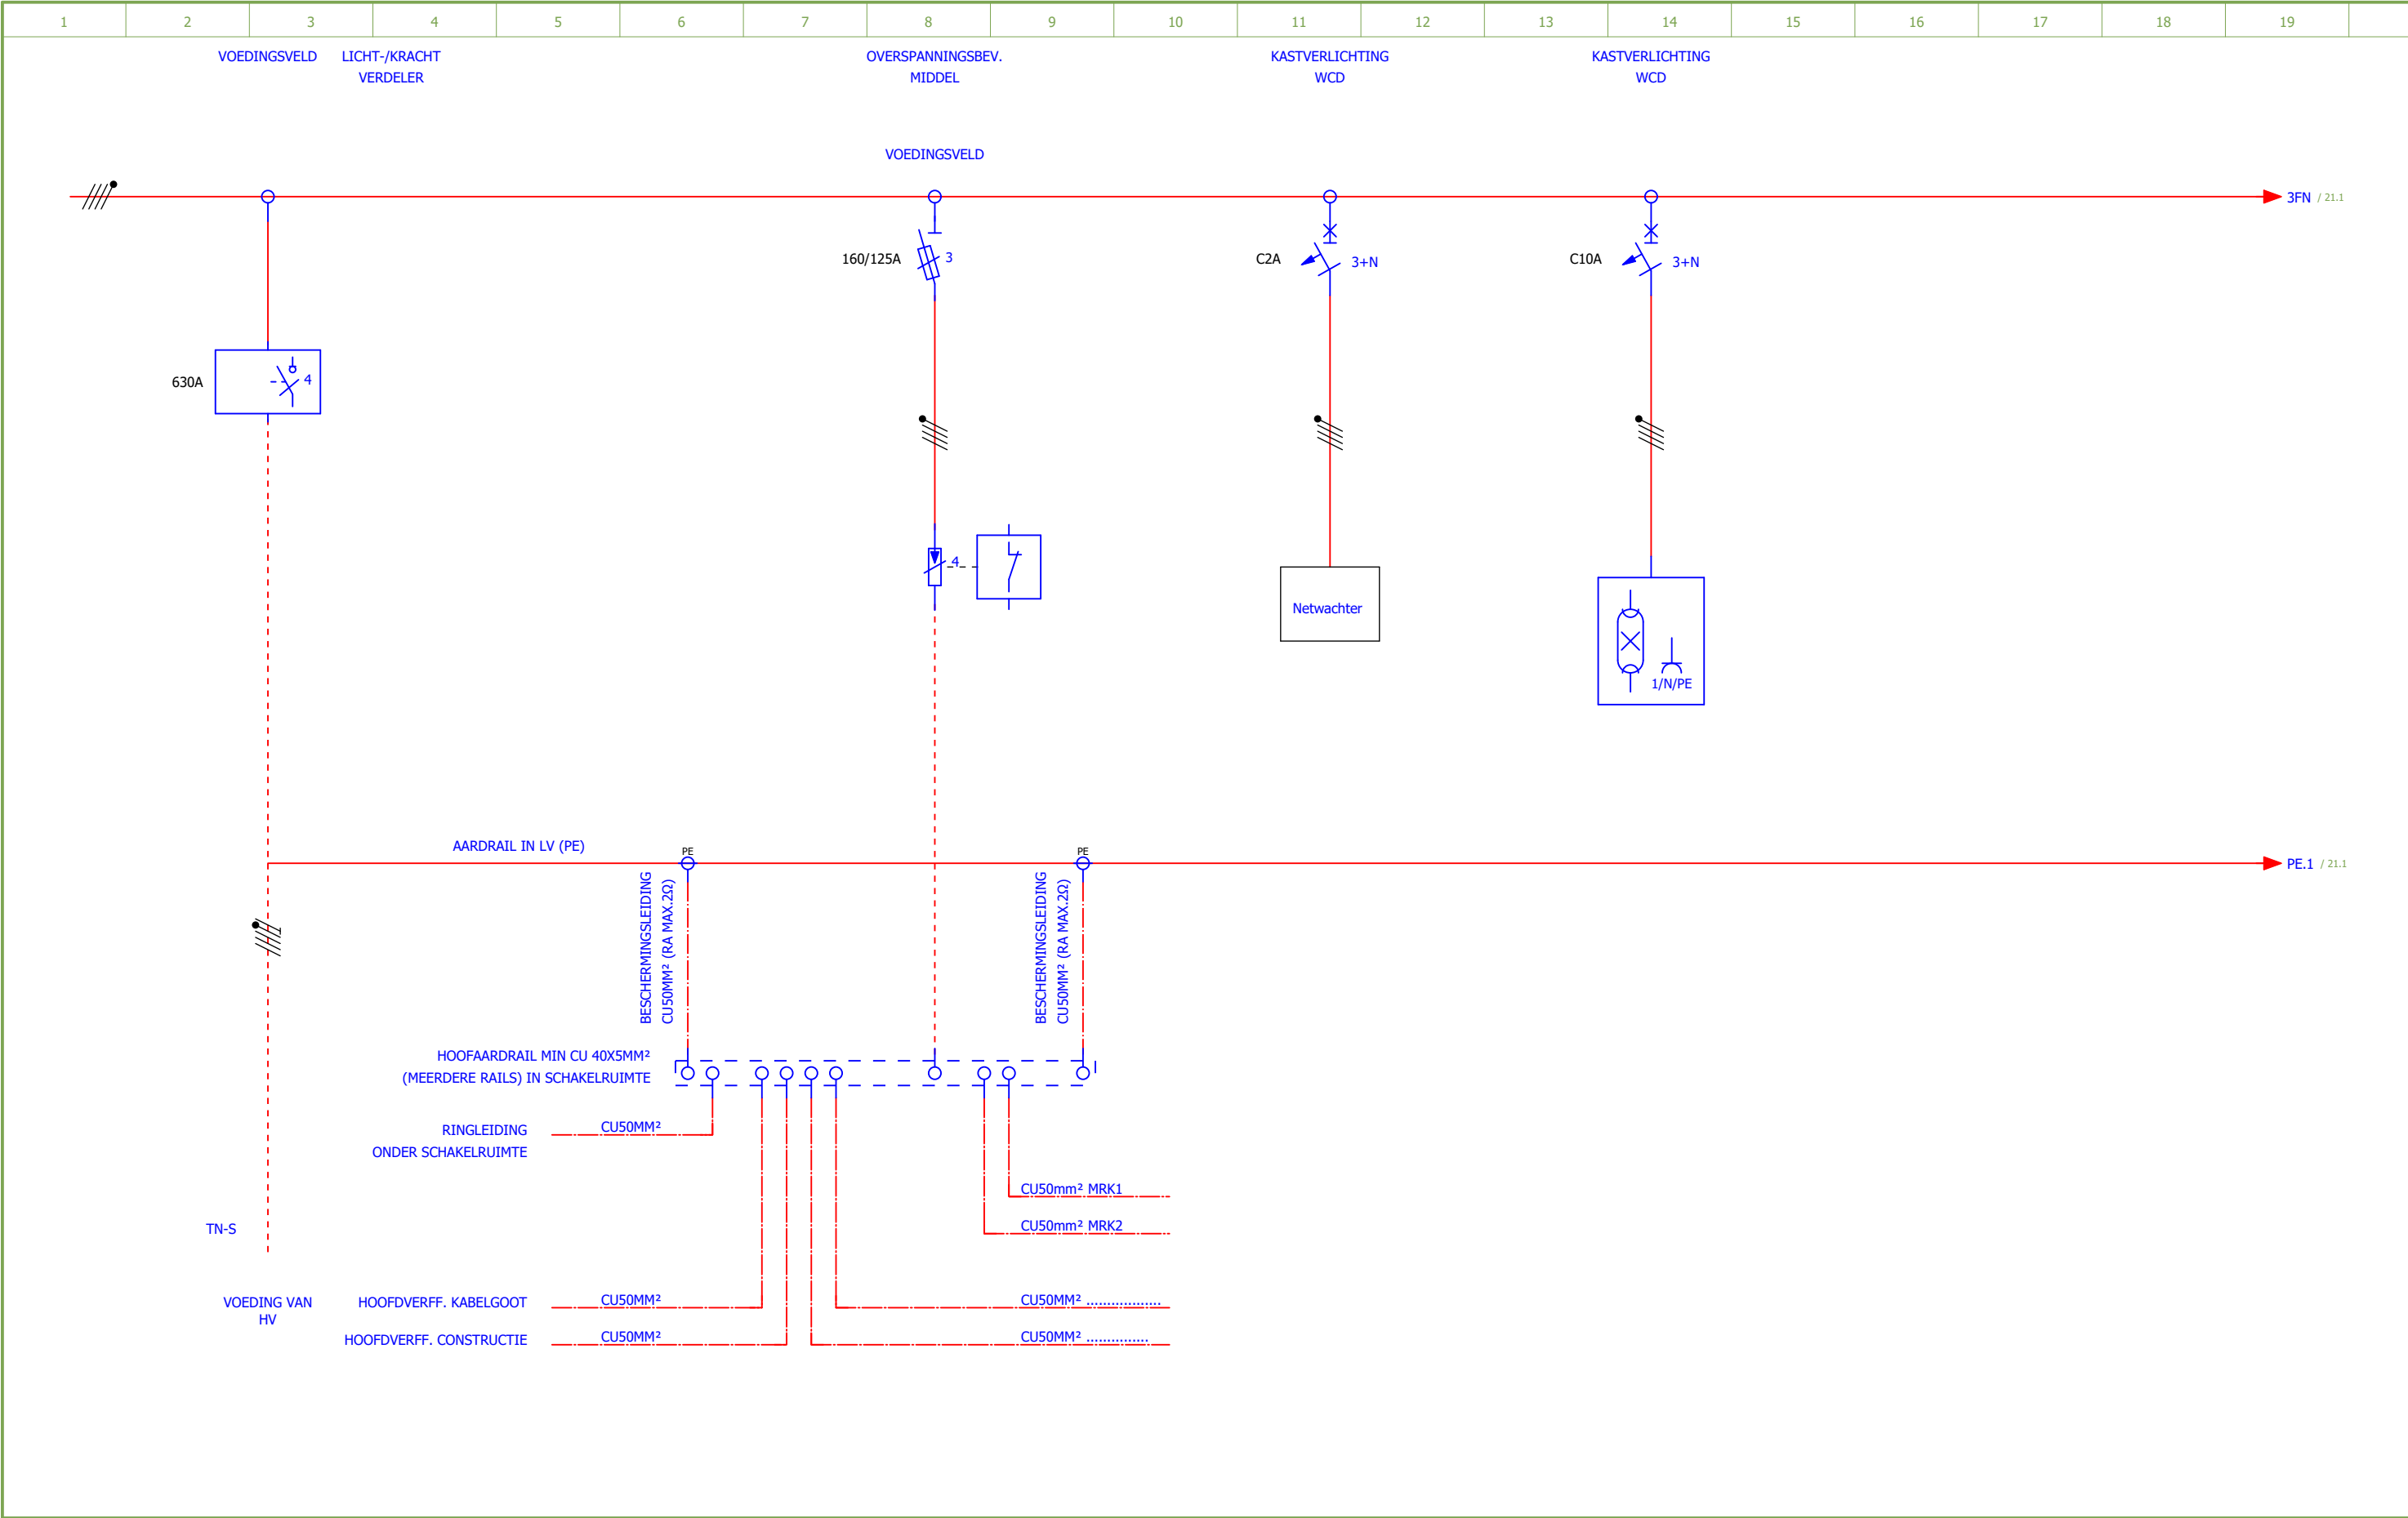


WIJZ	OMSCHRIJVING	DATUM	TEK.	GRONDSCHEMA LV1			
C	Diverse wijzigingen	24-11-2015	M.H.	RWZI LTV			
B	V4.1 As-Built	03-03-2015	M.H.	Waterschap Rijn en IJssel Aannemer: WERKNR.: 01130525 STATUS: <Status>			
A	V4.0 As-Built	11-12-2014	M.H.				
0	<Projectstatus>	15-1-2016	akle				
				ENK			
				BLAD: 20			

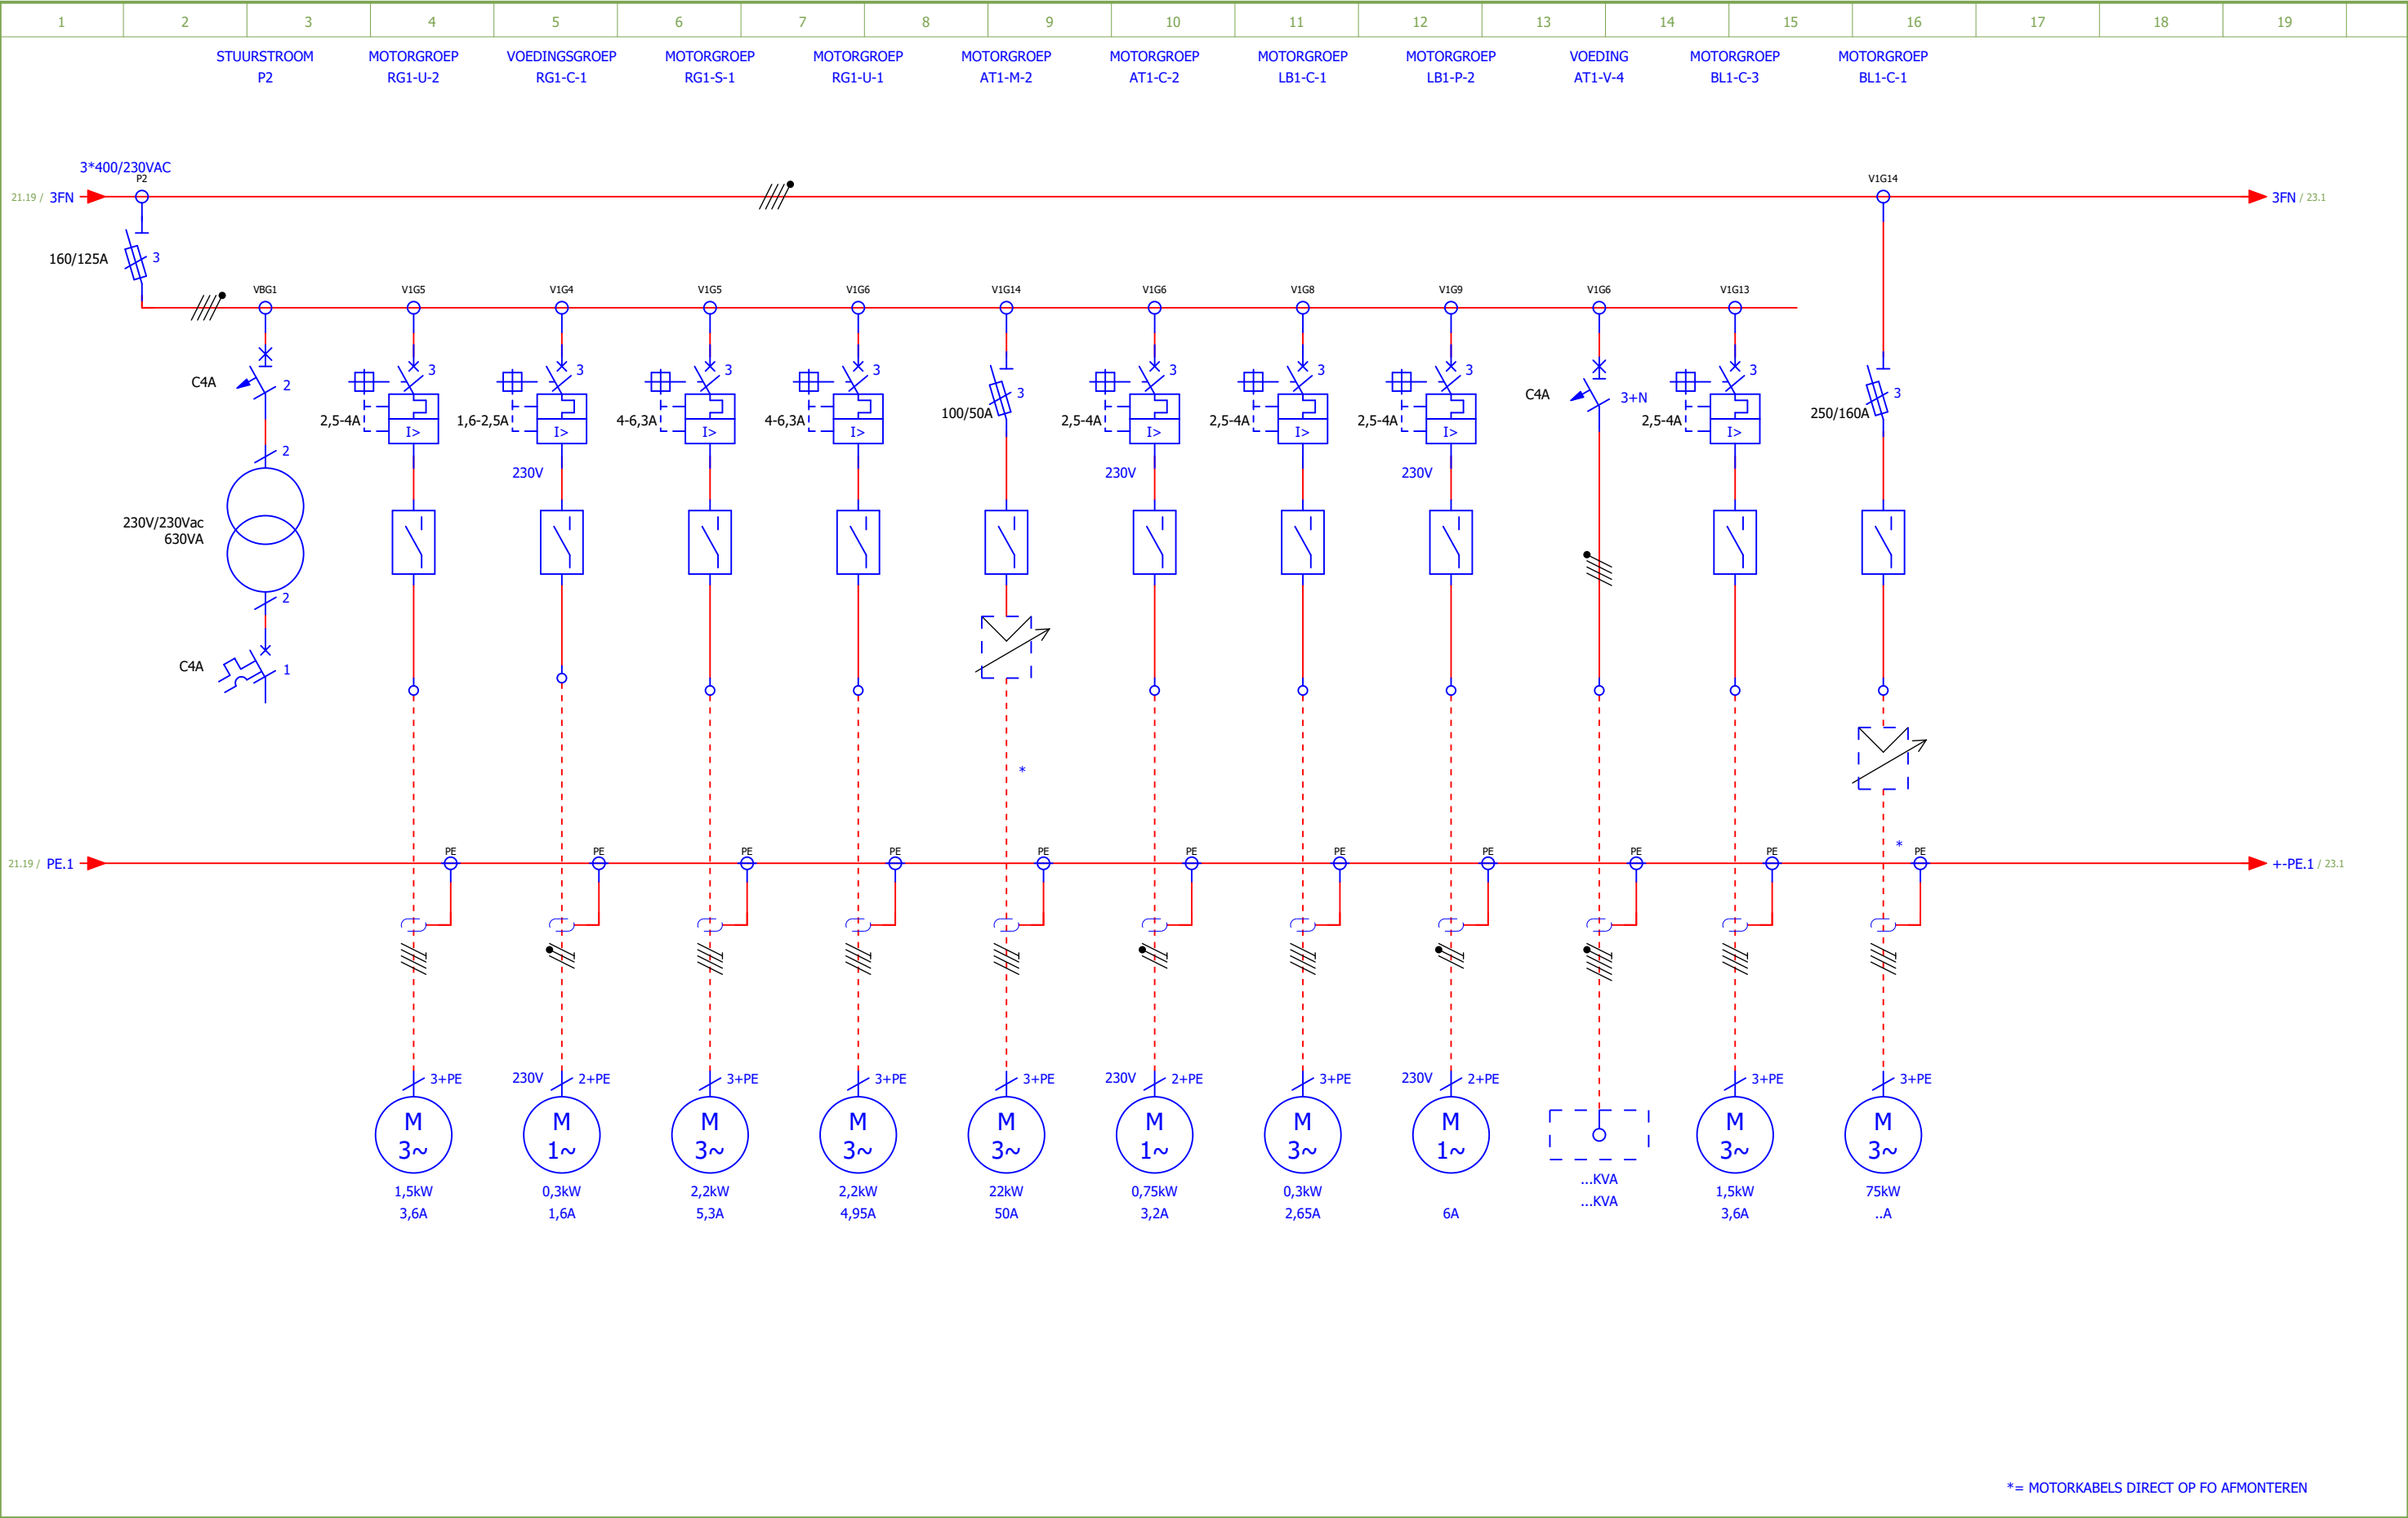


*= MOTORKABELS DIRECT OP FO AFMONTEREN

WIJZ	OMSCHRIJVING	DATUM	TEK.	GRONDSHEMA LV1						
C	Diverse wijzigingen	24-11-2015	M.H.	RWZI LTV						ENK
B	V4.1 As-Built	03-03-2015	M.H.	WaterschapRijn en IJssel			Aannemer:		WERKNR.: 01130525	
A	V4.0 As-Built	11-12-2014	M.H.				STATUS: <Status>		BLAD: 22	
0	<Projectstatus>	13-11-2019	cspi							

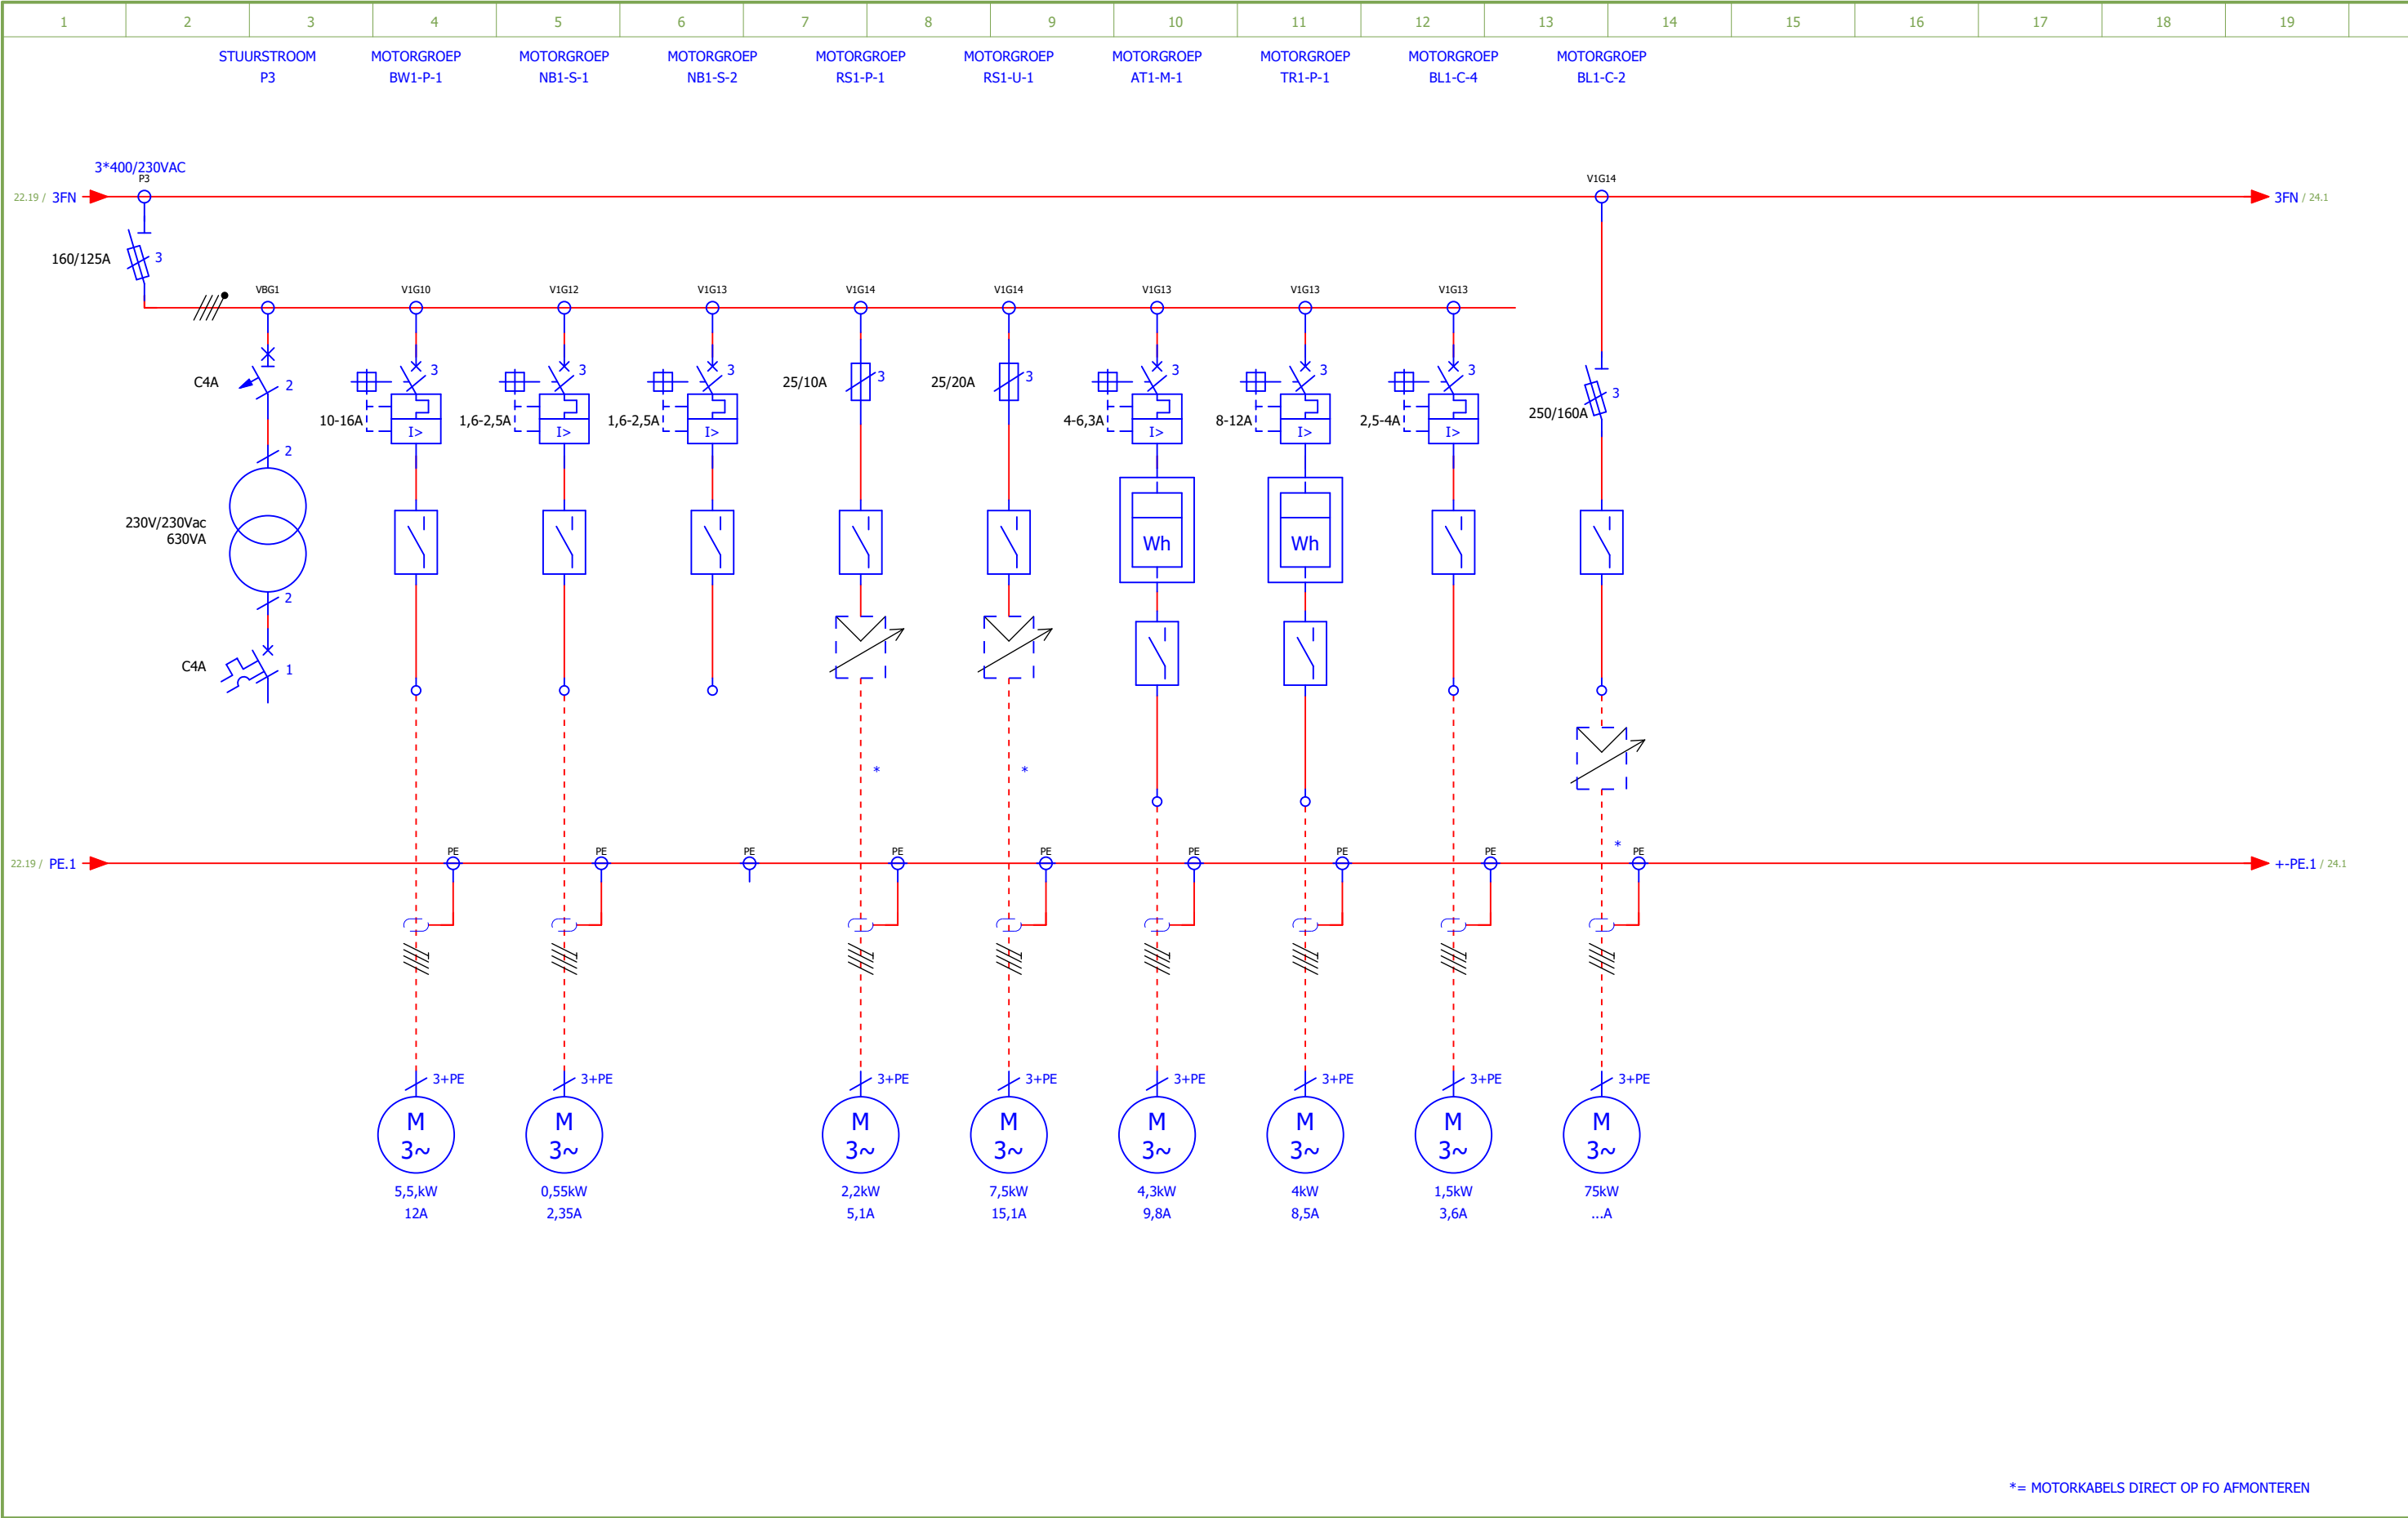

*= MOTORKABELS DIRECT OP FO AFMONTEREN

WIJZ	OMSCHRIJVING	DATUM	TEK.	GRONDSHEMA LV1			
C	Diverse wijzigingen	24-11-2015	M.H.	RWZI LTV			
B	V4.1 As-Built	03-03-2015	M.H.	Waterschap Rijn en IJssel Aannemer: WERKNR.: 01130525 STATUS: <Status>			
A	V4.0 As-Built	11-12-2014	M.H.				
O	<Projectstatus>	13-11-2019	cspi				
				ENK		BLAD: 23	

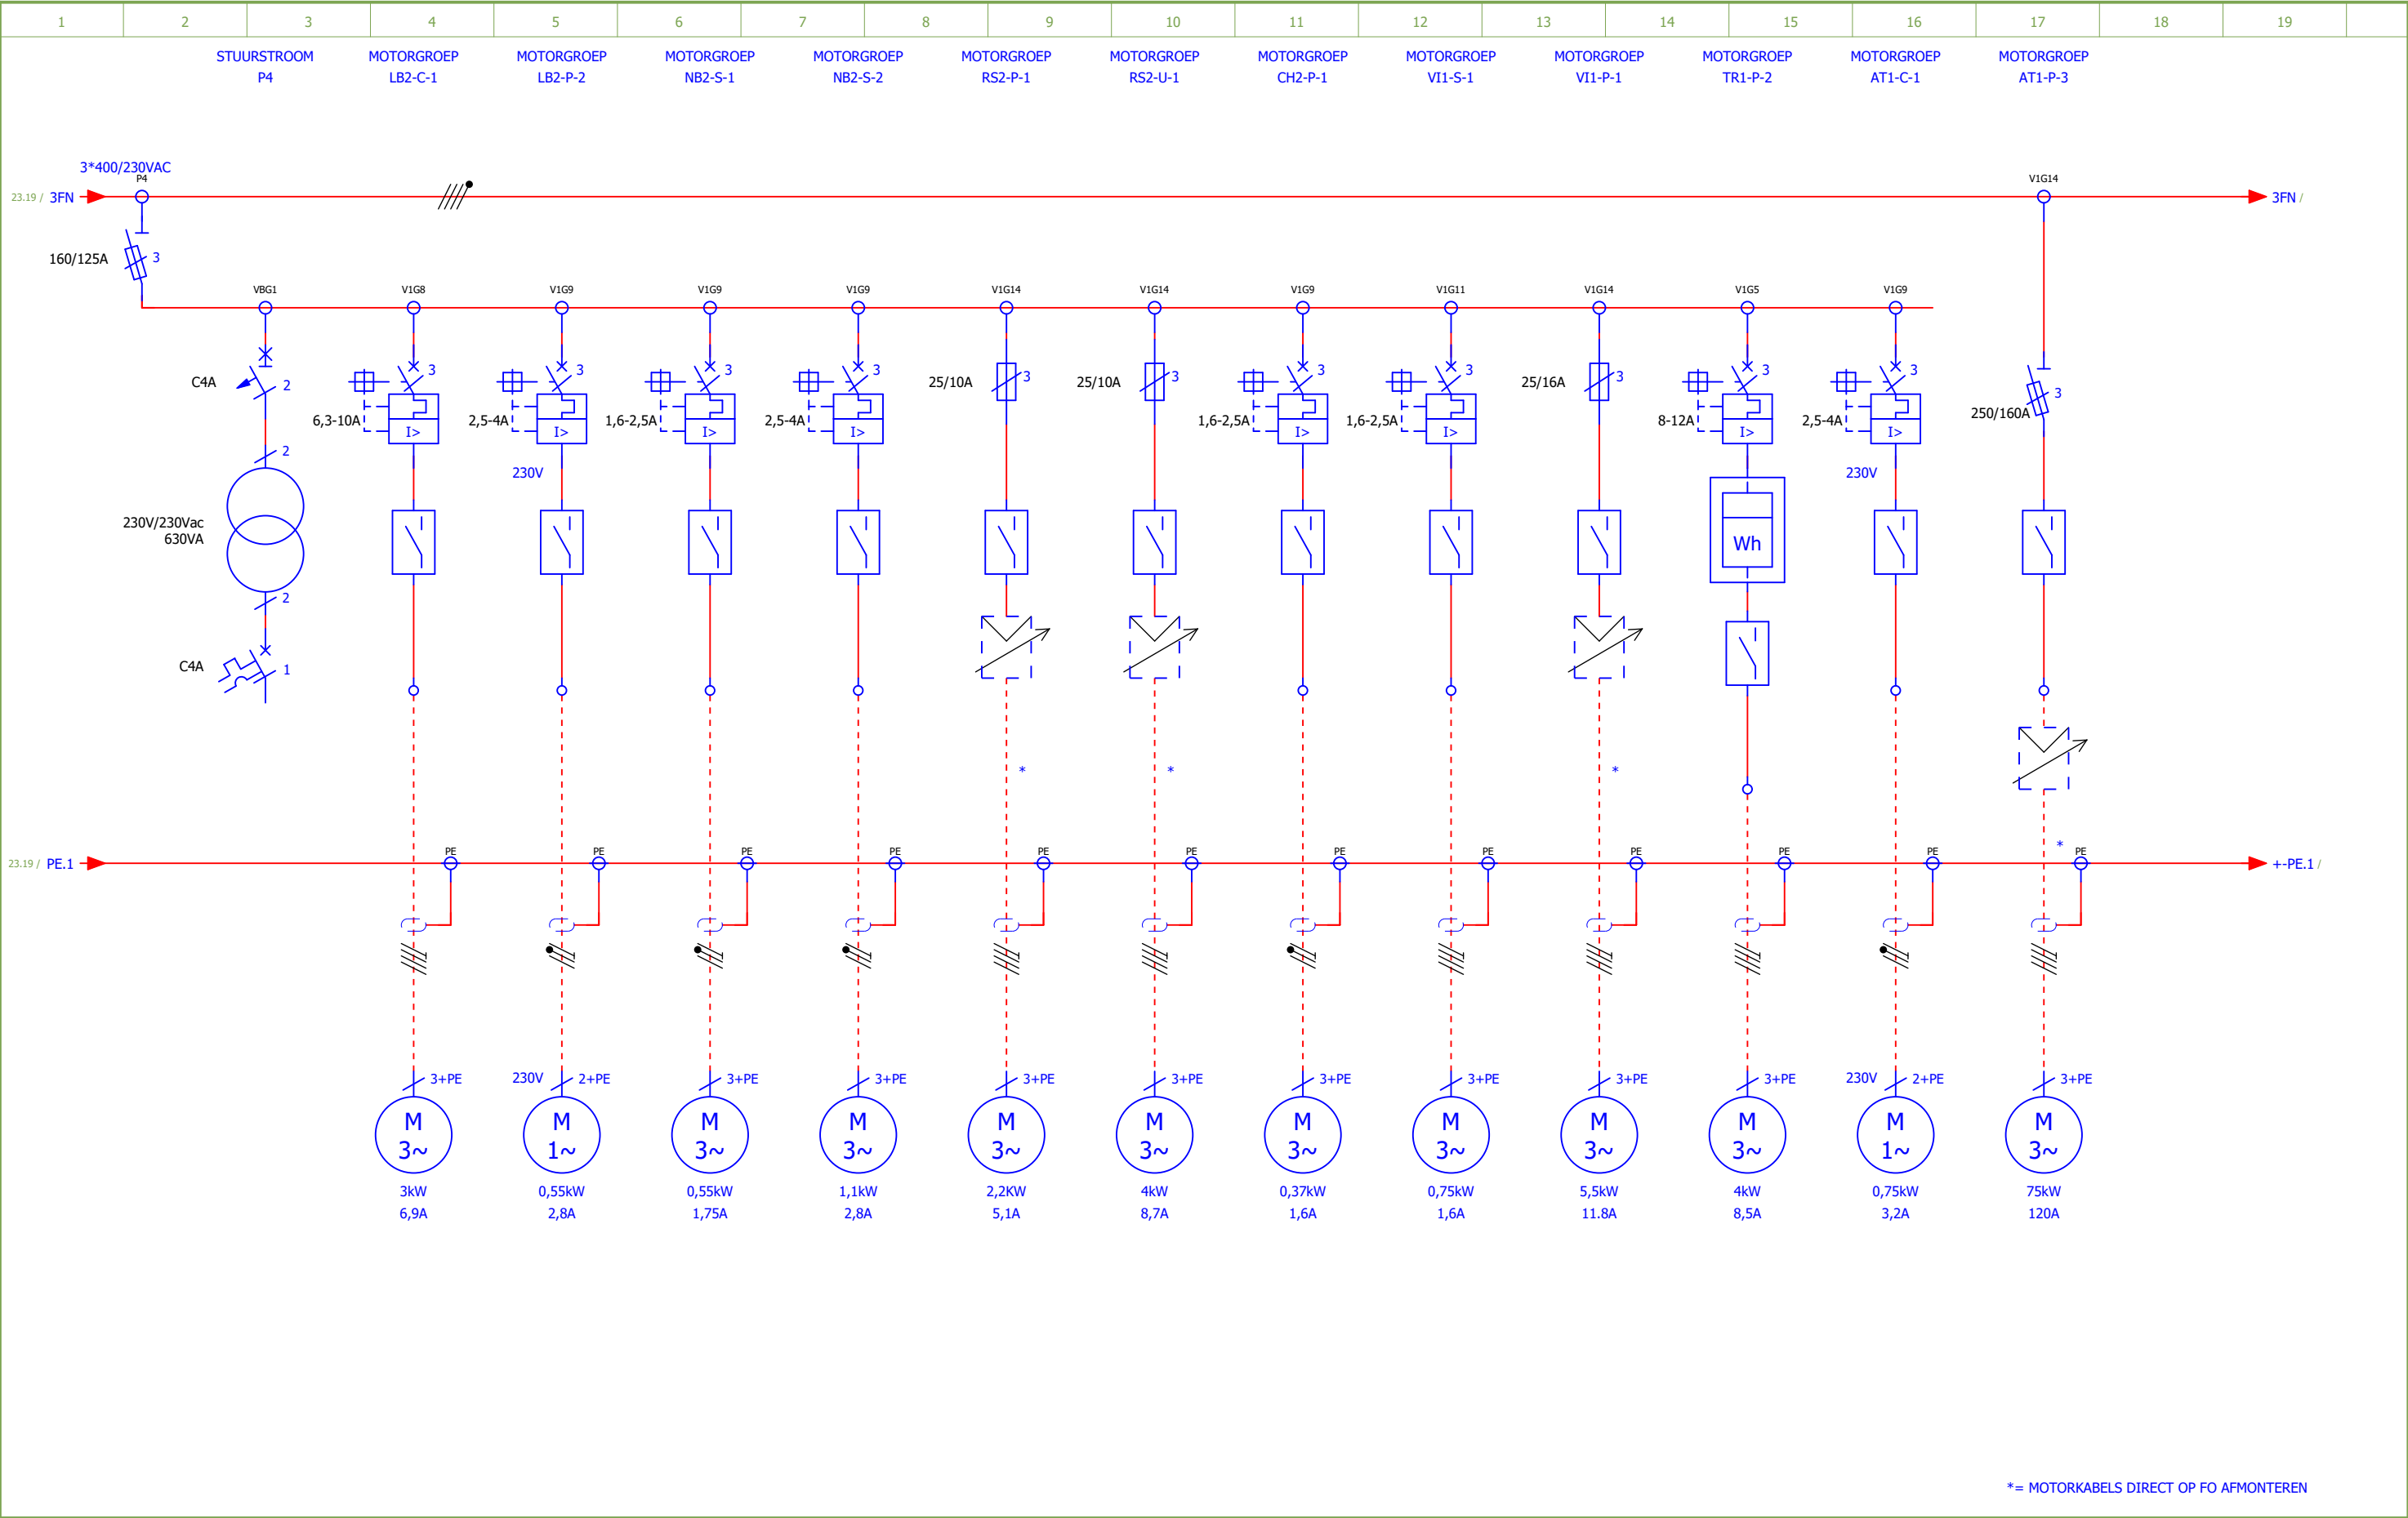

WIJZ	OMSCHRIJVING	DATUM	TEK.	GRONDSHEMA LV1						
C	Diverse wijzigingen	24-11-2015	M.H.	RWZI LTV						ENK
B	V4.1 As-Built	03-03-2015	M.H.	WaterschapRijn en IJssel		Aannemer:		WERKNR.: 01130525	BLAD: 24	
A	V4.0 As-Built	11-12-2014	M.H.			STATUS: <Status>				
0	<Projectstatus>	13-11-2019	cspi							

Kabeloverzichtslijst

[illegible]

WIJZ	OMSCHRIJVING	DATUM	TEK.	KABELOVERZICHT								
C				RWZI LTV							ENK	
B				Waterschap  Rijn en IJssel			Aannemer:		WERKNR.:	01130525		BLAD:
A									STATUS:	<Status>		
0	<Projectstatus>	15-6-2022	CSPI								25	