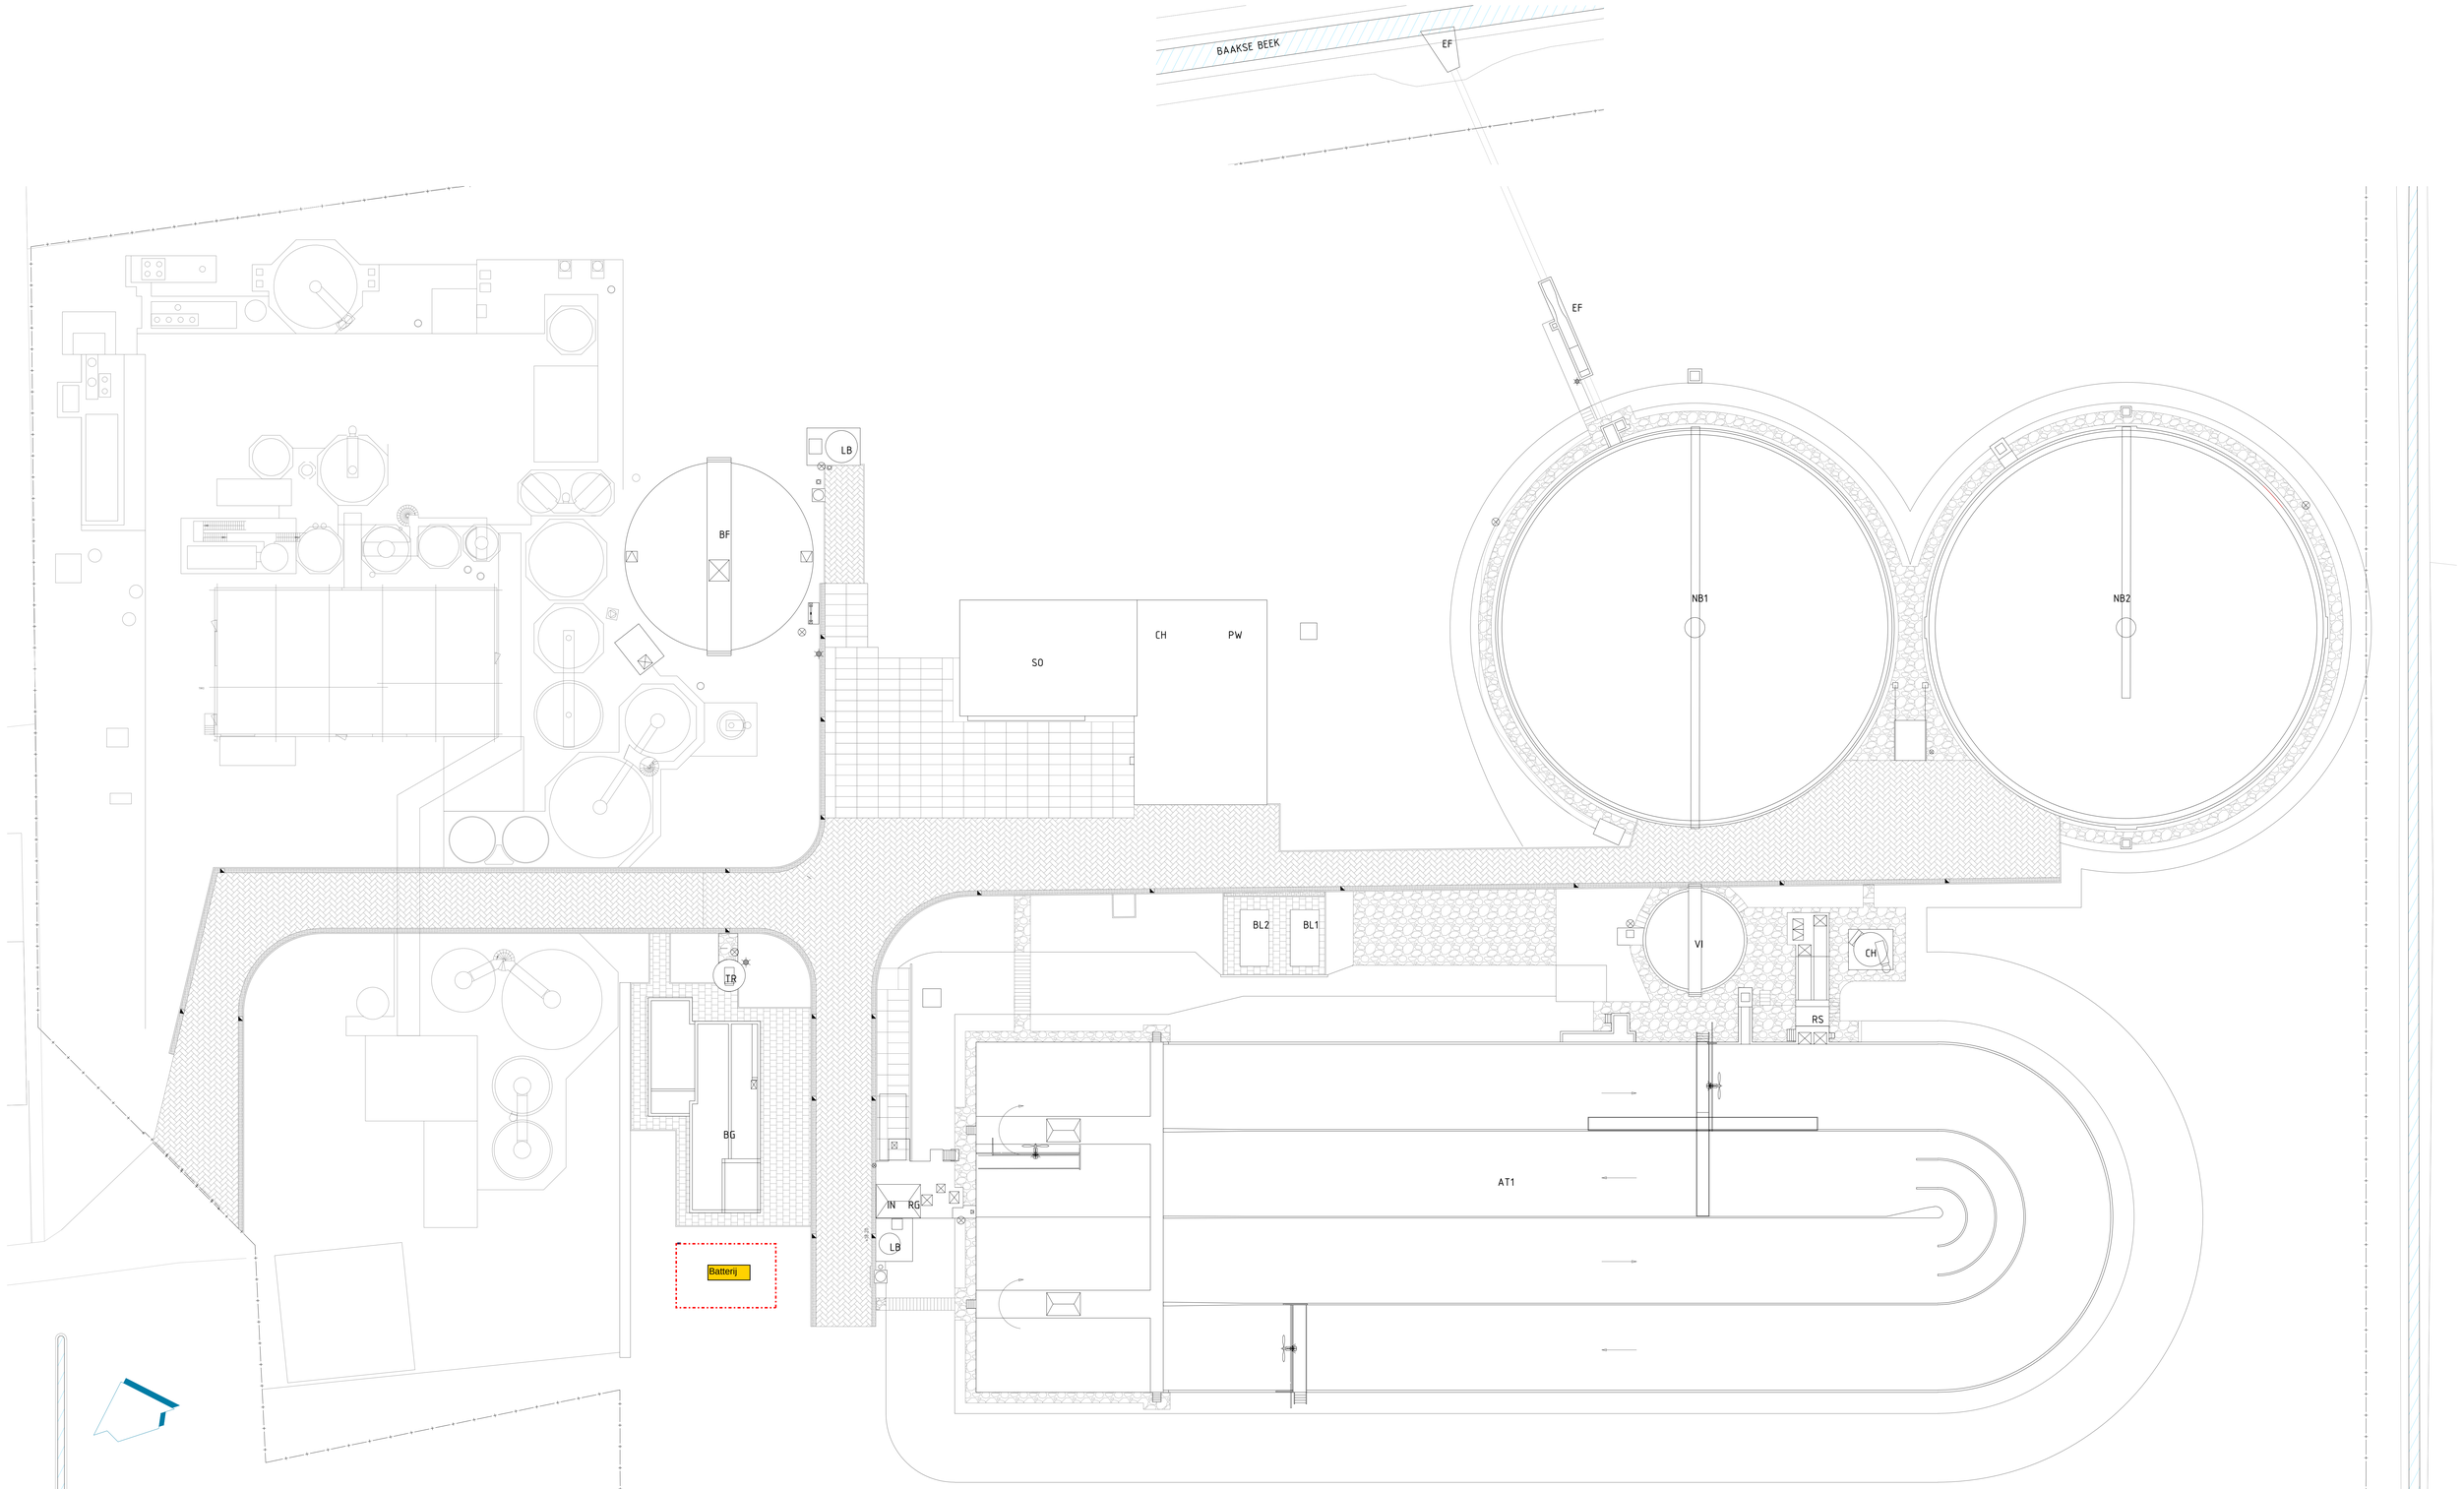


LEGENDA

- ASFALTVERHARDING
- BETONVERHARDING/TEGELS
- PUINVERHARDING/STORTSTEEN
- BETONKLINKERVERHARDING
- MOLGOOT + KOLK
- AFSLUITER
- HYDRANT
- LANTAARNPAAL
- STRAATKOLK/TROTTOIRKOLK
- INSPECTIEPUT
- AFRASTERING, TERREINAFSCHEIDING

C	16-01-2020	VHEN	JTIJ	– EAM 309218
B	05-02-2019	ESAB	JTIJ	– TERREINOVERZICHT + NLCS EAM293137
A	23-11-2016	JTIJ	JDEN	– WARMTELEIDING TOEGEVOEGD
0	13-06-2016	JTIJ	JDEN	–

Code: Datum: Getekend door: Controle door: Omschrijving:

Adviseur/aannemer:

Waterschap Rijn en IJssel

Postbus 148 7000 AC Doetinchem Telefoon: 0314-369369 Info: info@wrij.nl

Project: RWZI LICHTENVOORDE

Omschrijving: TERREINOVERZICHT BOVENGRONDSE INFRASTRUCTUUR (INCL. TERREINVERHARDING)

Status: DEFINITIEF

Fase: AS-BUILT

Beschrijver: -

Schaal: 1:200

Formaat: A0

Wijz: -

Tekeningnr. oud/extern:

Tekeningnr.: RLTV-0100_03

Blad: -

Aantal: -

RLTV-0100.dwg