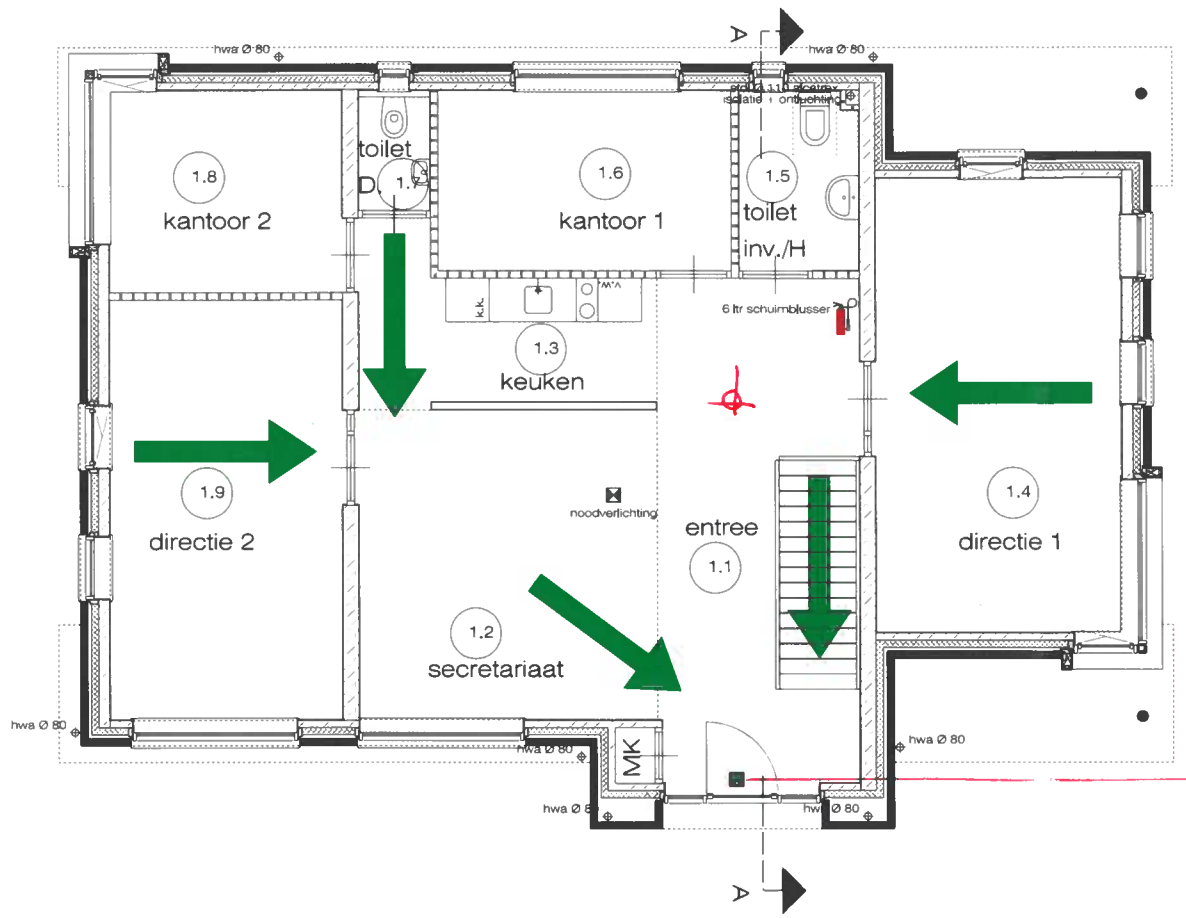

⊕ rookmelder niet ioniserend geschakeld en op lichtnet

incl. noodverlichting

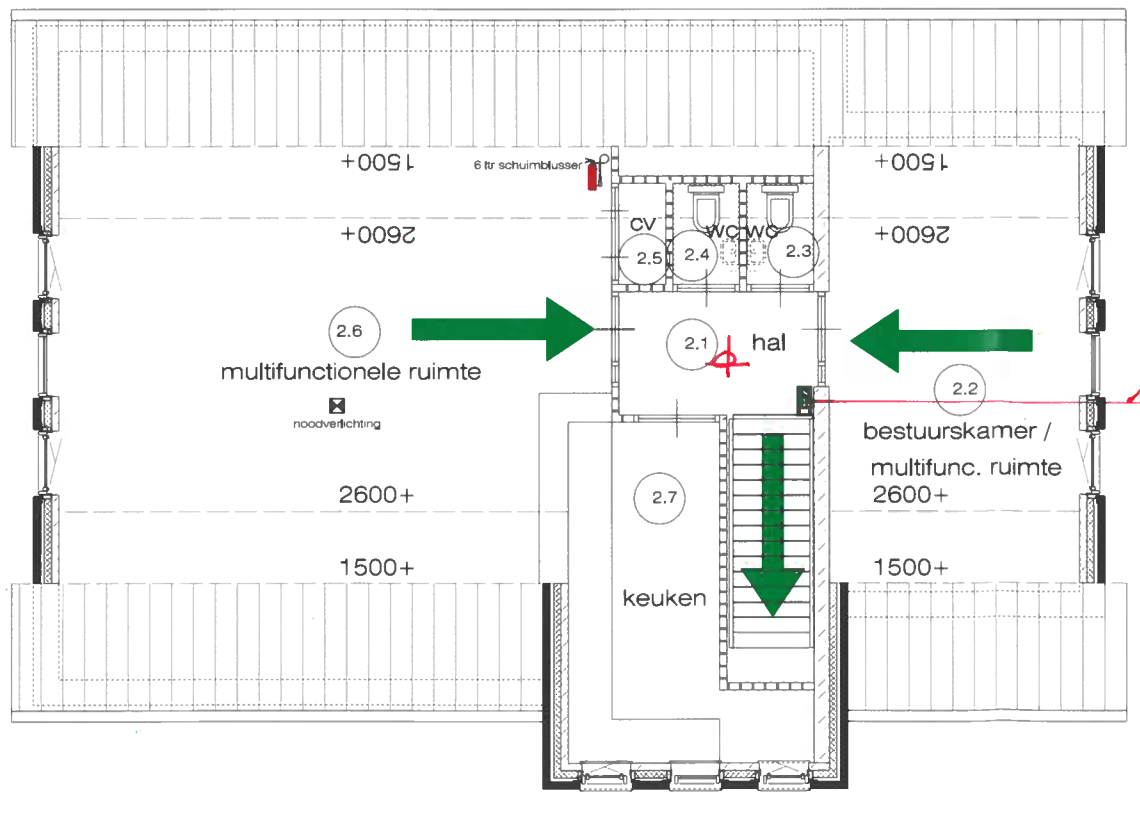

incl. noodverlichting

Behoort bij beschikking/schrijven van burgemeester en wethouders van de gemeente Twenterand d.d. 26 MRT 2009 nr. 2F09069

Senior Manager vergunning

ZIE BEMERKINGEN

schuimblusser

uitgang

nooduitgang

vluchtroute

BOUWAANVRAAG FASE 2

nieuwbouw kantoorpand schoolvereniging

St. Onderst. Prot. Chr. Onderwijs Twenterand

brandweer- en vluchtroute gegevens

projectnummer : **100-2007**

blad : **BA-03**

ontwerp : Wim de Goeijen
getekend : WDG
datum : 09-02-2009
schaal : 1 : 50
formaat : A1
gewijzigd : 10-03-2009

akker 60
7671 NH Vnezenveen
tel. 0546 - 56 49 65
fax. 0546 - 56 66 94
mob. 0628 - 45 10 92
e-mail: info@studiowdg.nl
www.studiowdg.nl

STUDIO WDG

interieurvormgeving en bouwkundig ontwerp