


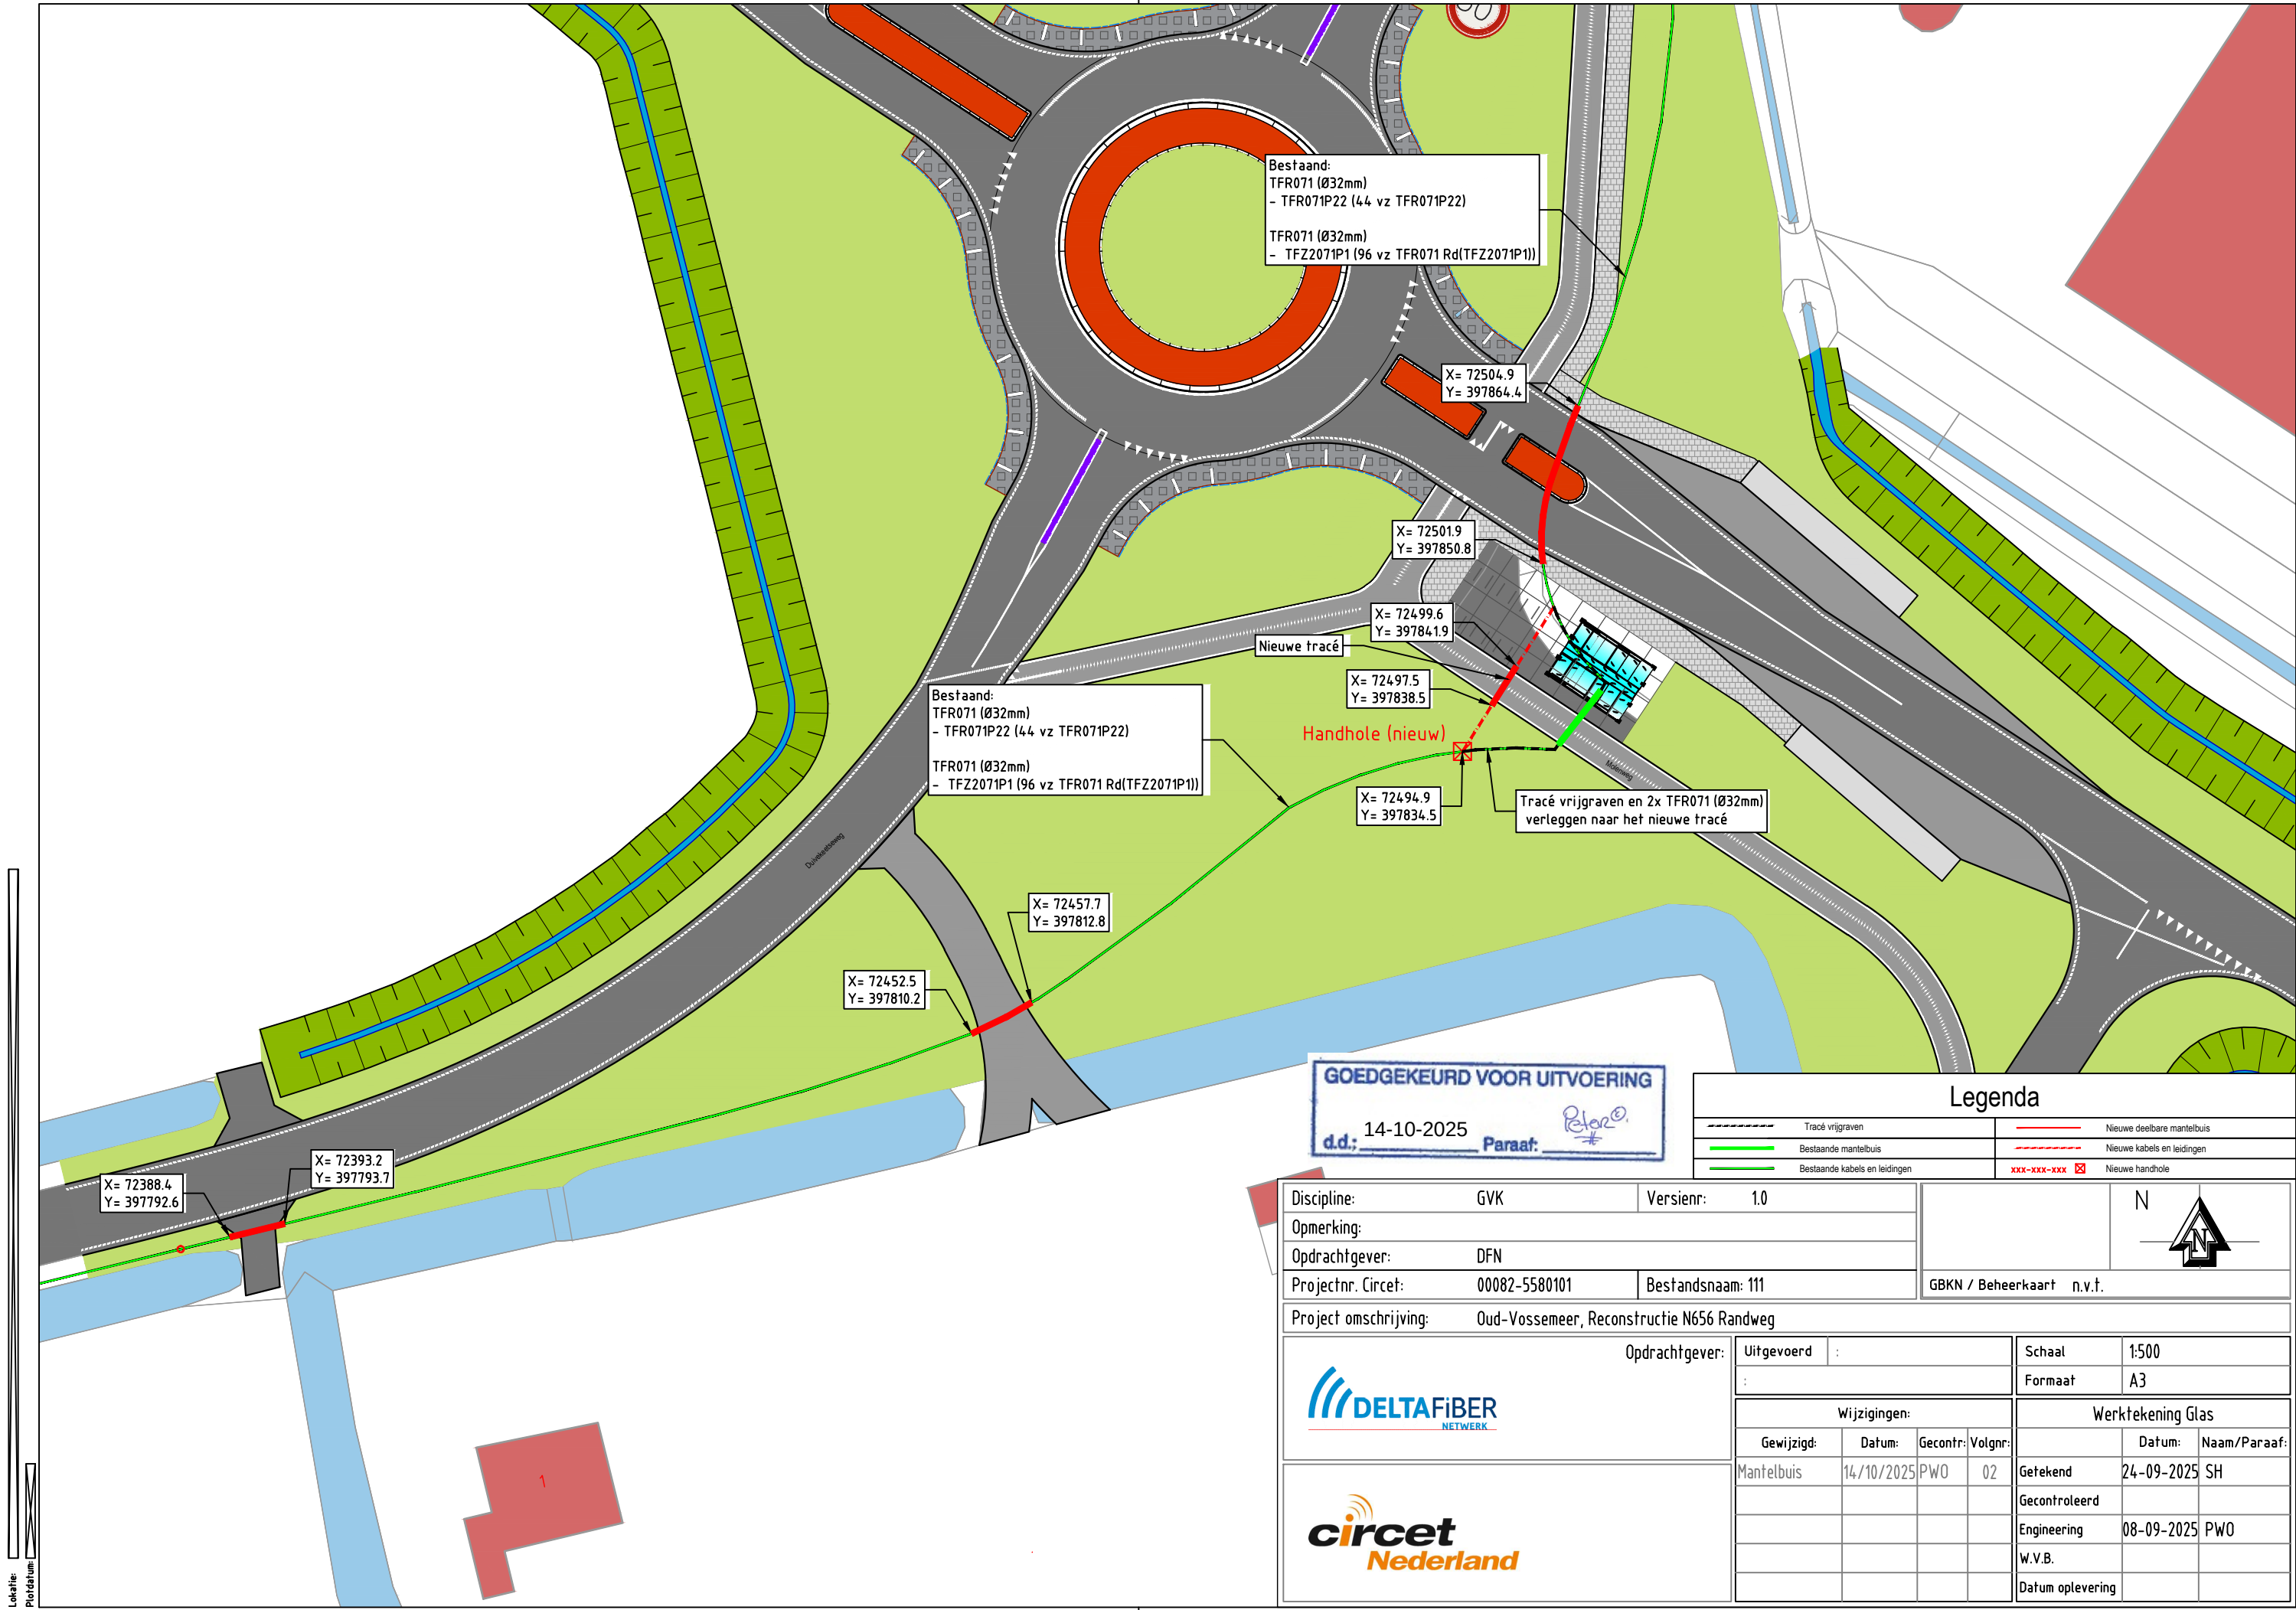

Bestaand:
TFR071 (Ø32mm)
- TFR071P22 (4,4 vz TFR071P22)

TFR071 (Ø32mm)
- TFZ2071P1 (96 vz TFR071 Rd(TFZ2071P1))

X= 72504.9
Y= 397864.4

X= 72501.9
Y= 397850.8

X= 72499.6
Y= 397841.9

X= 72497.5
Y= 397838.5

X= 72494.9
Y= 397834.5

Tracé vrijgraven en 2x TFR071 (Ø32mm)
verleggen naar het nieuwe tracé

Bestaand:
TFR071 (Ø32mm)
- TFR071P22 (4,4 vz TFR071P22)

TFR071 (Ø32mm)
- TFZ2071P1 (96 vz TFR071 Rd(TFZ2071P1))

X= 72457.7
Y= 397812.8

X= 72452.5
Y= 397810.2

X= 72393.2
Y= 397793.7

X= 72388.4
Y= 397792.6

GOEDGEKEURD VOOR UITVOERING
d.d. 14-10-2025 Paraaf:

Legenda

	Tracé vrijgraven		Nieuwe deelbare mantelbuis
	Bestaande mantelbuis		Nieuwe kabels en leidingen
	Bestaande kabels en leidingen		Nieuwe handhole

Discipline:	GVK	Versienr:	1.0
Opmerking:			
Opdrachtgever:	DFN		
Projectnr. Circet:	00082-5580101	Bestandsnaam:	111
Project omschrijving:	Oud-Vossemeer, Reconstructie N656 Randweg		

GBKN / Beheerkaart	n.v.t.



Uitgevoerd		:			Schaal	1:500	
:					Formaat	A3	
Wijzigingen:					Werktekening Glas		
Gewijzigd:	Datum:	Gecontr:	Volgnr:			Datum:	Naam/Paraaf:
Mantelbuis	14/10/2025	PWO	02		Getekend	24-09-2025	SH
					Gecontroleerd		
					Engineering	08-09-2025	PWO
					W.V.B.		
					Datum oplevering		