


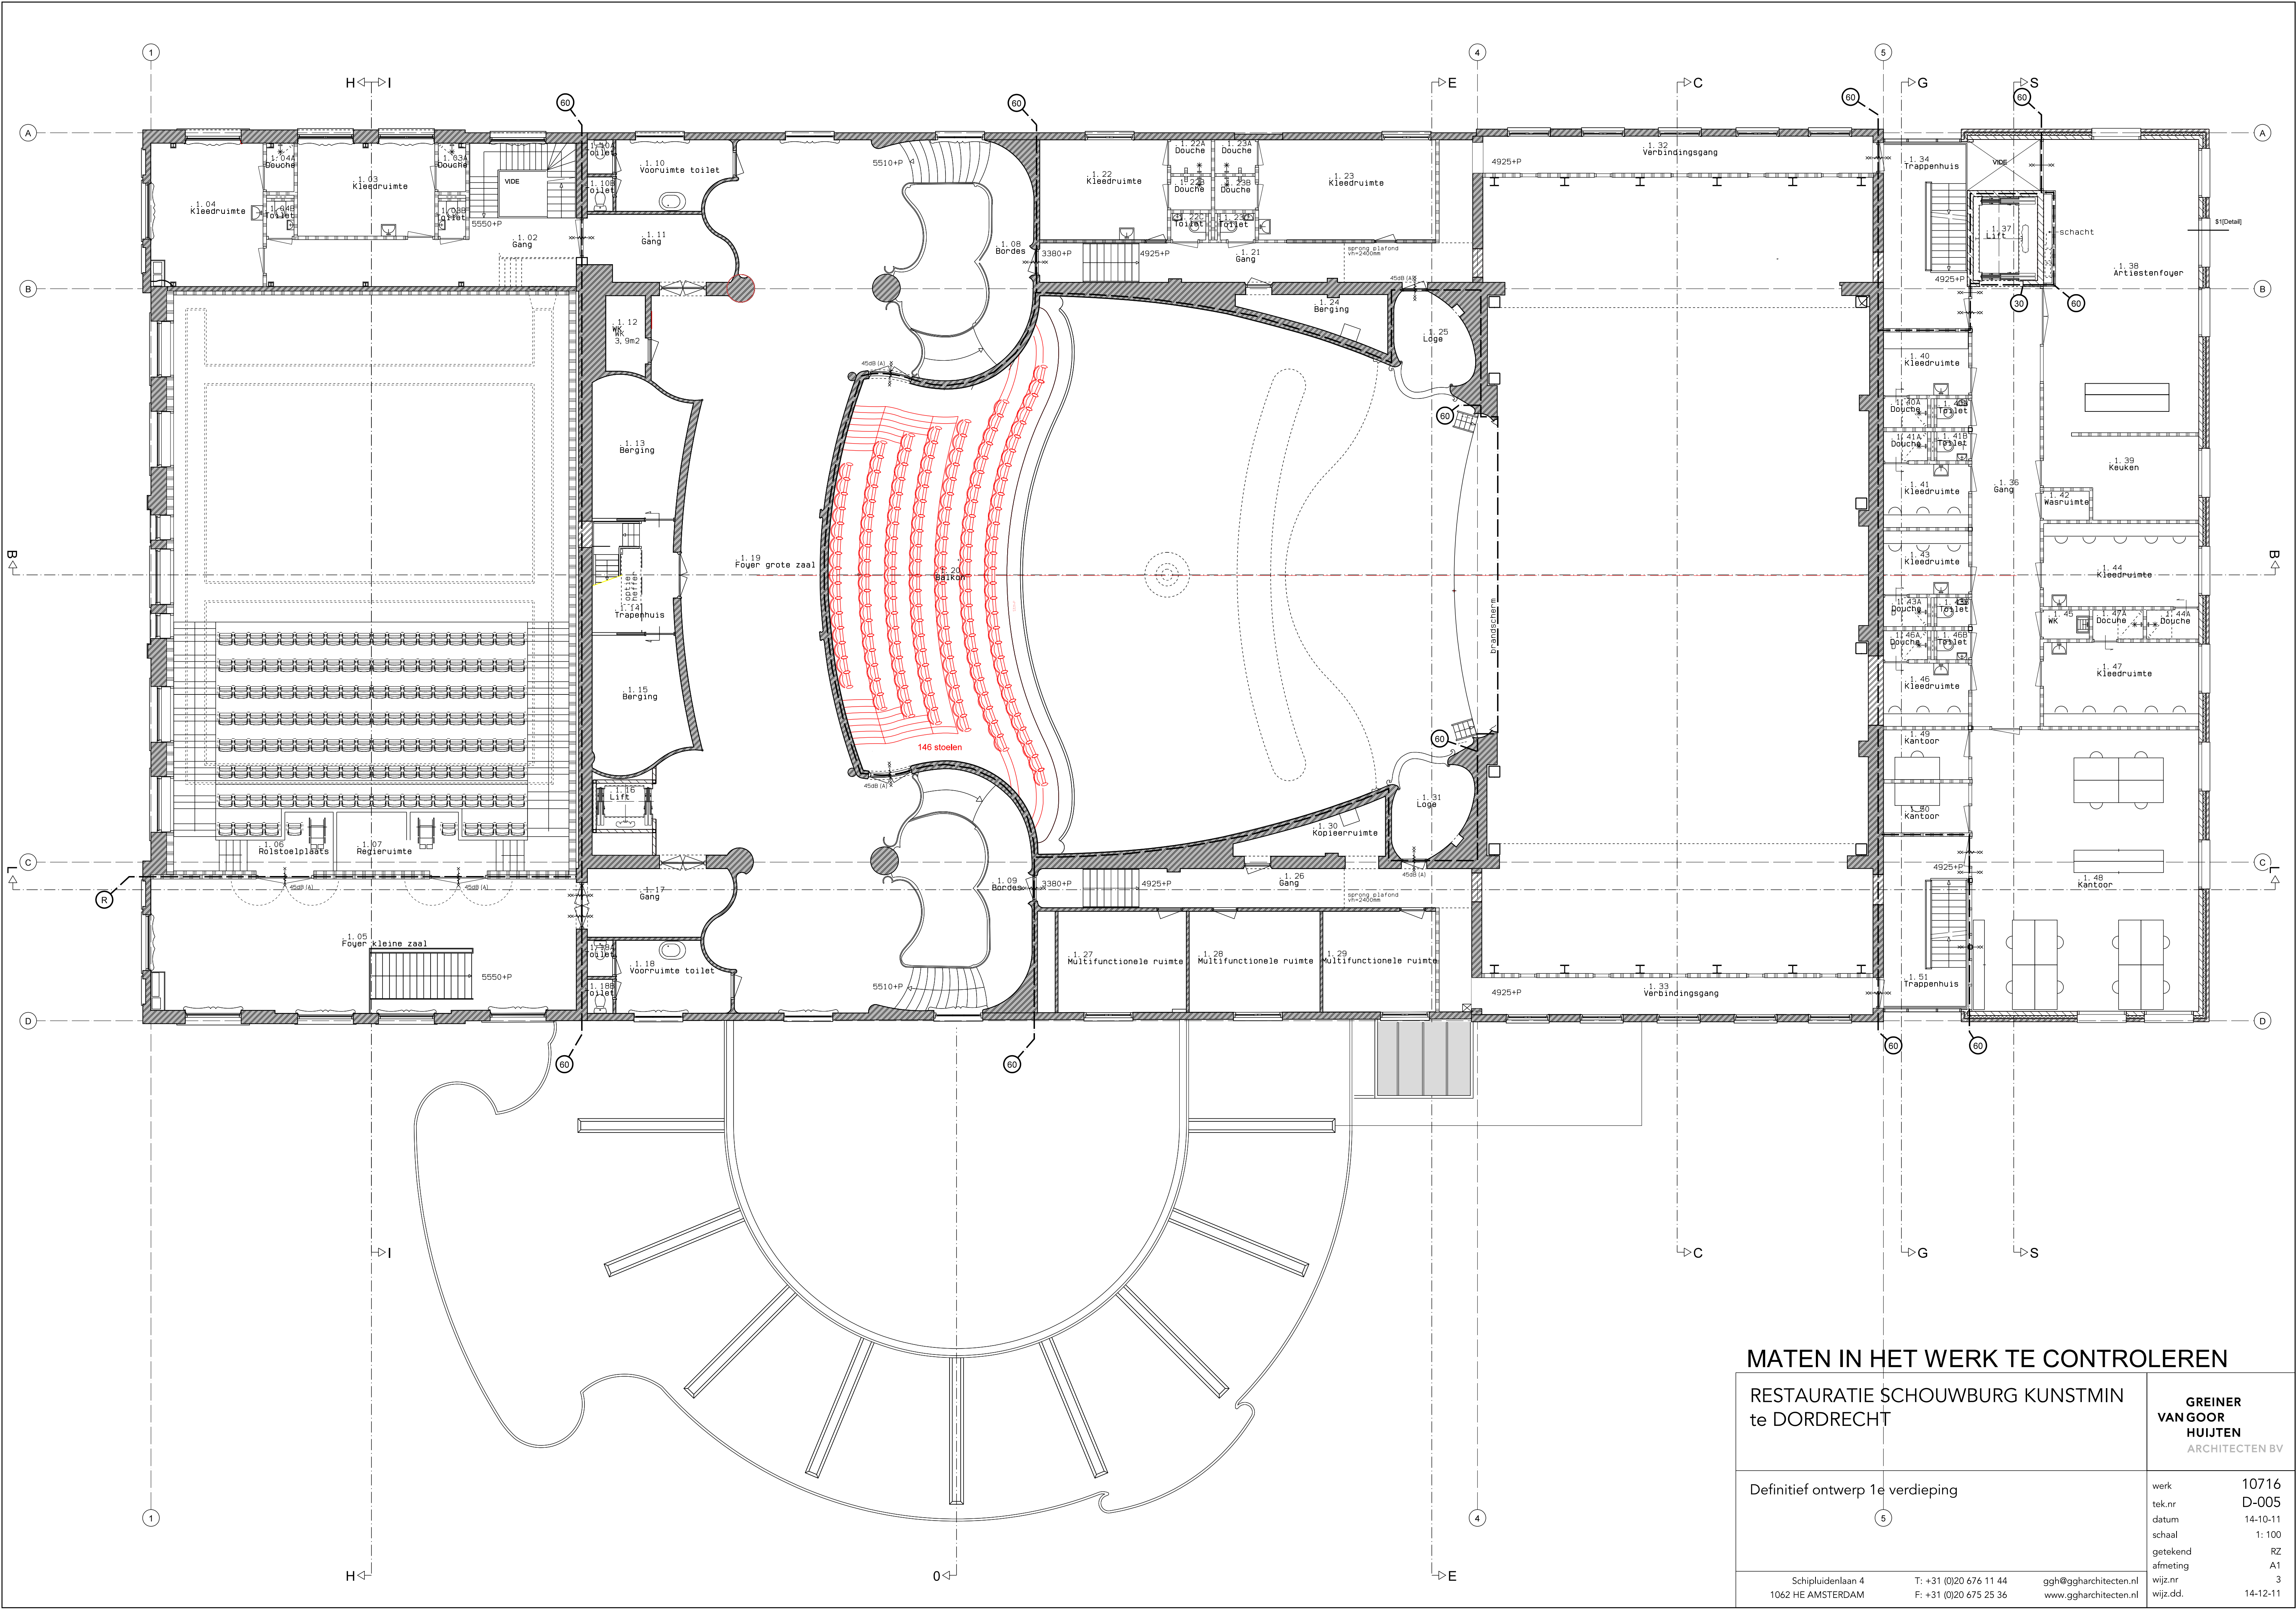

MATEN IN HET WERK TE CONTROLLEREN

RESTAURATIE SCHOUWBURG KUNSTMIN te DORDRECHT		GREINER VANGOOR HUIJTEN ARCHITECTEN BV	
Definitief ontwerp 1e verdieping		werk tek.nr datum schaal getekend afmeting wijz.nr wijz.dd.	10716 D-005 14-10-11 1: 100 RZ A1 3 14-12-11
Schipluidenlaan 4 1062 HE AMSTERDAM		T: +31 (0)20 676 11 44 F: +31 (0)20 675 25 36	ggh@ggharchitecten.nl www.ggharchitecten.nl