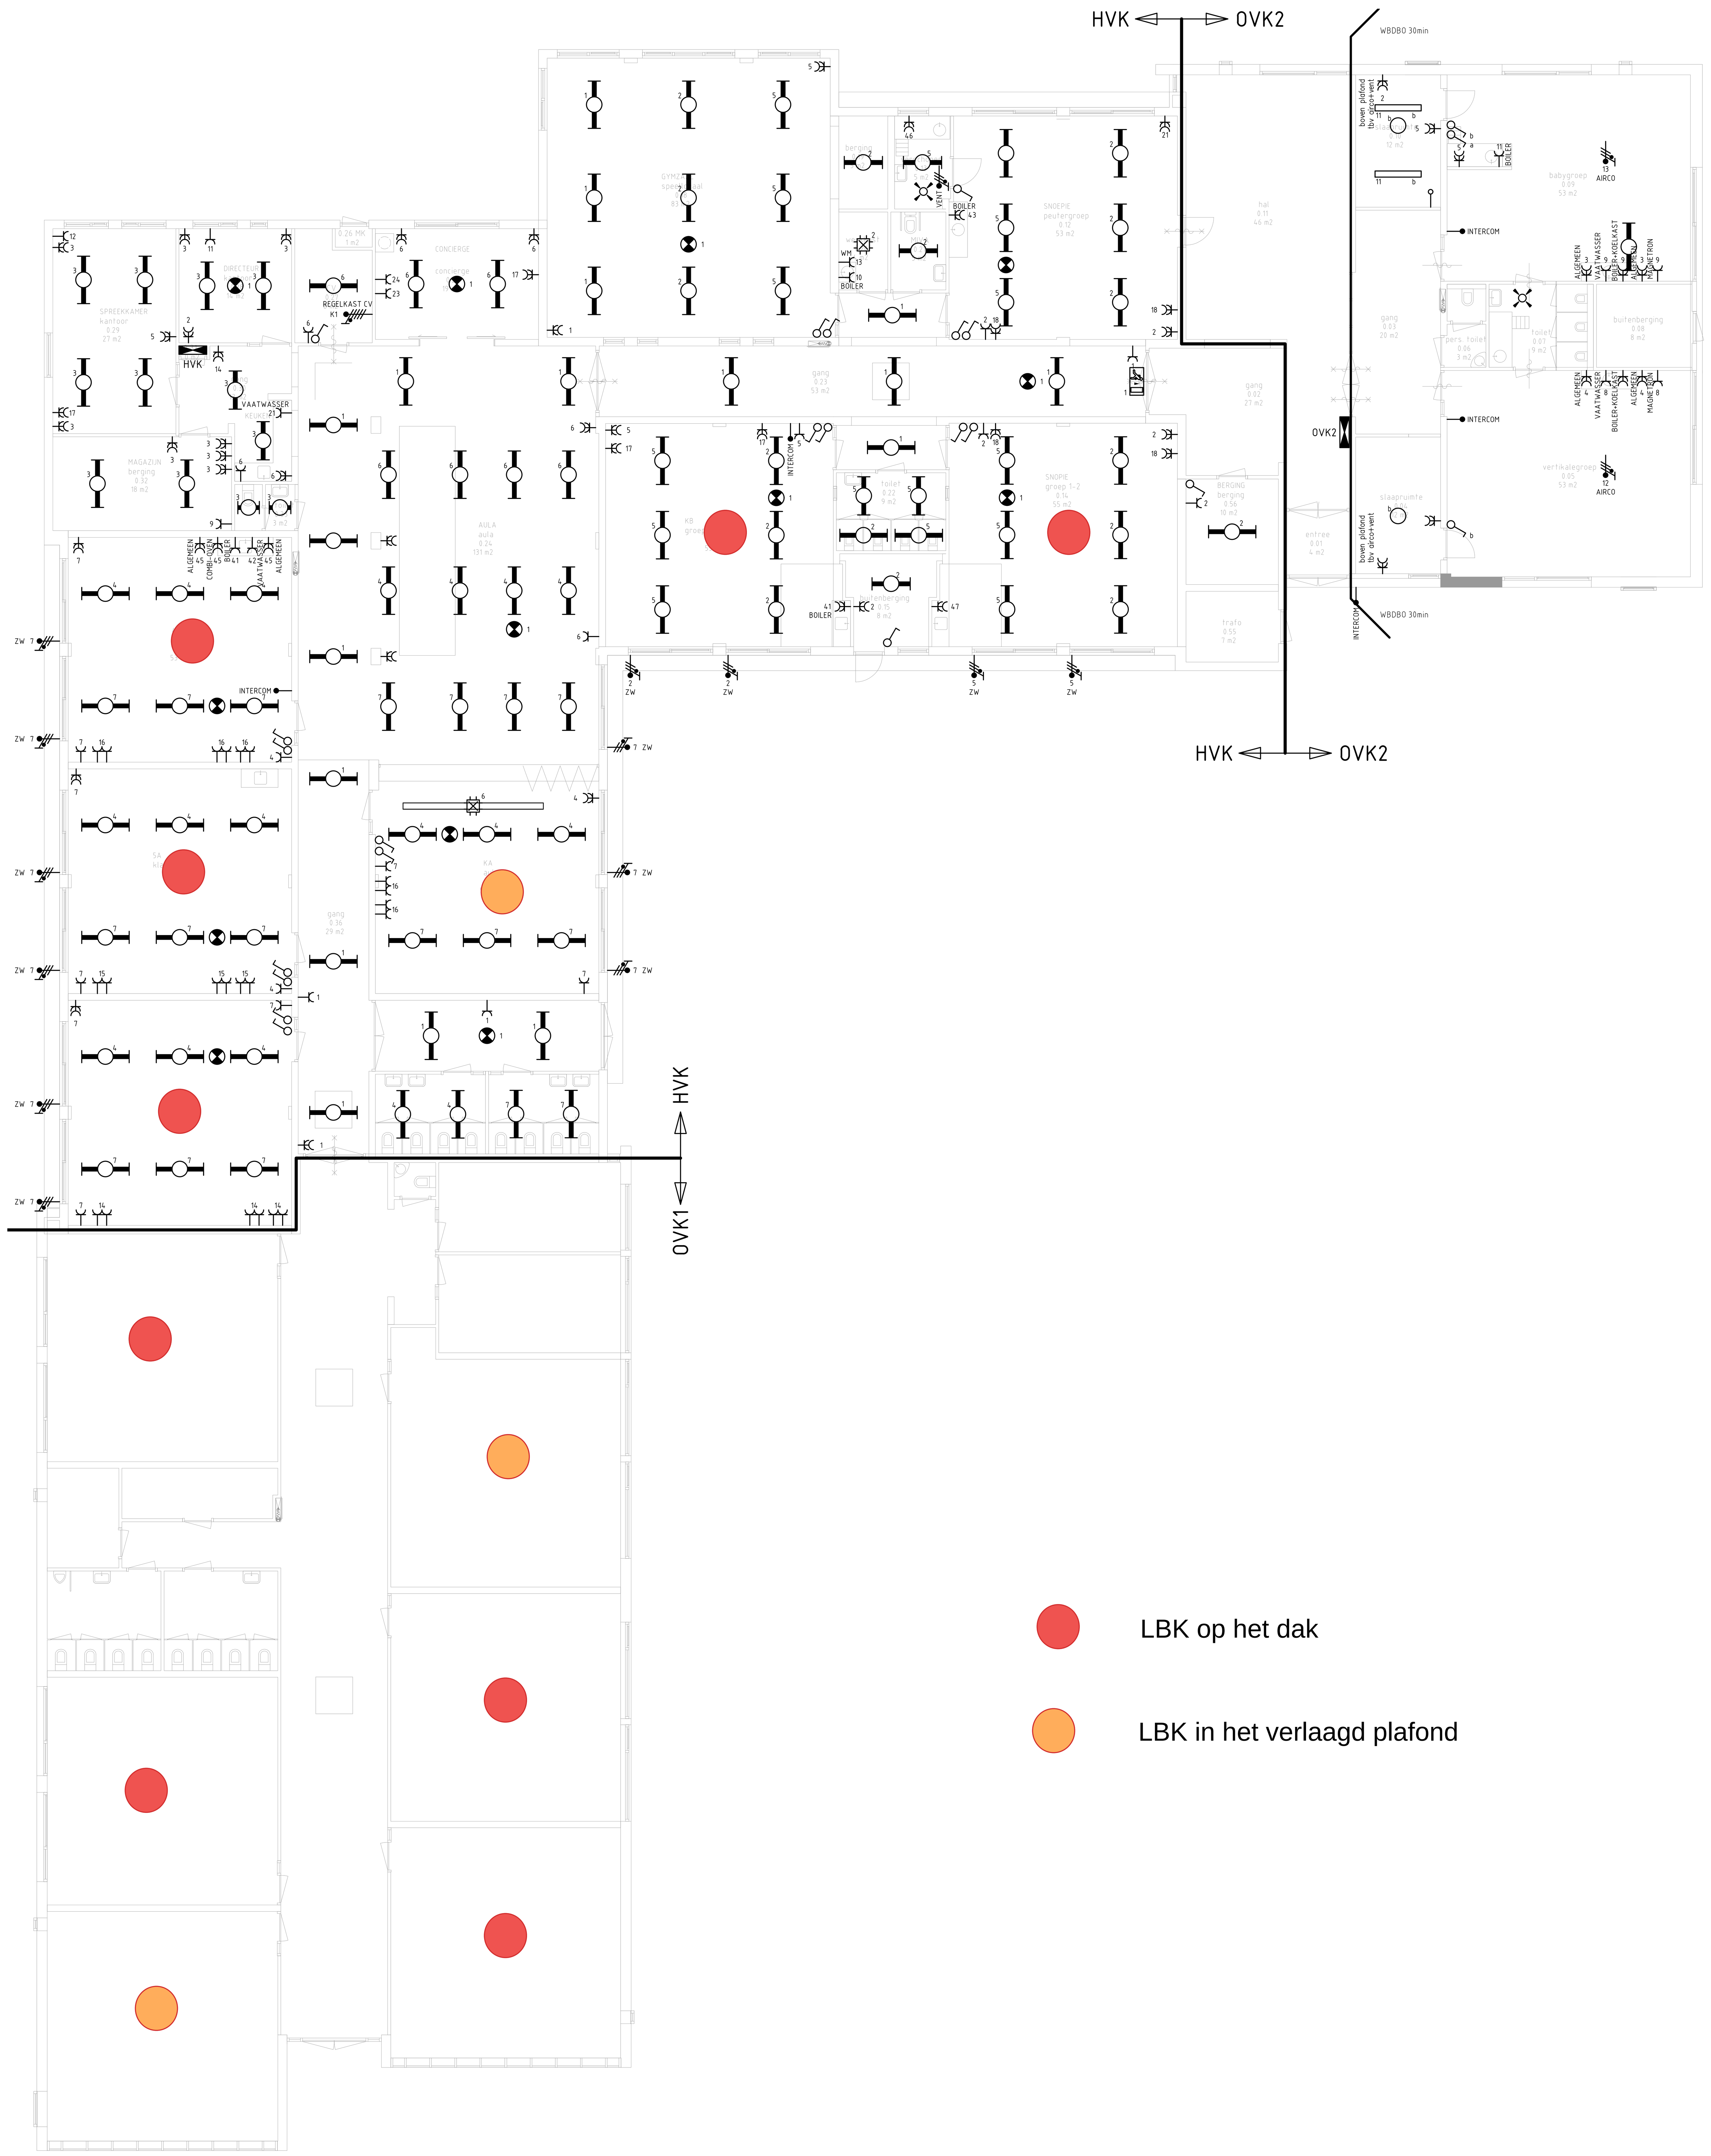


LBK op het dak

LBK in het verlaagd plafond

Externe referentietekeningen:		Datum:
Bouwkundig CAD-Ref.naam:		CAD-Ref.datum:
Plafond CAD-Ref.naam:		CAD-Ref.datum:
Interieur CAD-Ref.naam:		CAD-Ref.datum:
Werktuigkunde CAD-Ref.naam:		CAD-Ref.datum:

Versie:	Omschrijving:	Datum:	Tekenaar:	Persoon1:	Persoon2:	Projectleider:
A		11-11-20	EVee			
0		20-2-20	MGu			FL

BS DE HEIACKER VELDHOVEN
BEGANE GROND
ELEKTROTECHNISCHE INSTALLATIE

Status: **DEFINITIEF**

Fase: REVISIE

Mansveld Elektrotechniek
Mansveld Elektrotechniek B.V.
Le Havre 1
Postbus 1067, 5602 BB Eindhoven
Website: www.mansveld.nl
Email: info@mansveld.nl
24/7 SERVICE TEL: 0800–MANSVELD

Projectnummer:
Schaal: 1:100
Archief:
Tekeningnummer: 00.190.01
Formaat: A0
Blad: 01

Plotdatum: 12-11-2020 Geplot door: Els Veermans
DWG-naam: Z:\Mansveld P&S\TEKENINGEn\ARCHIEF\5508WR0002 BS DE HEIACKER VELDHOVEN\E TEKENINGEN\5508WR0002.00.000.01.dwg

Gebruik, inzage of kopiëren van deze tekening door derden is zonder schriftelijke toestemming van Mansveld verboden.

formaat: A0-L