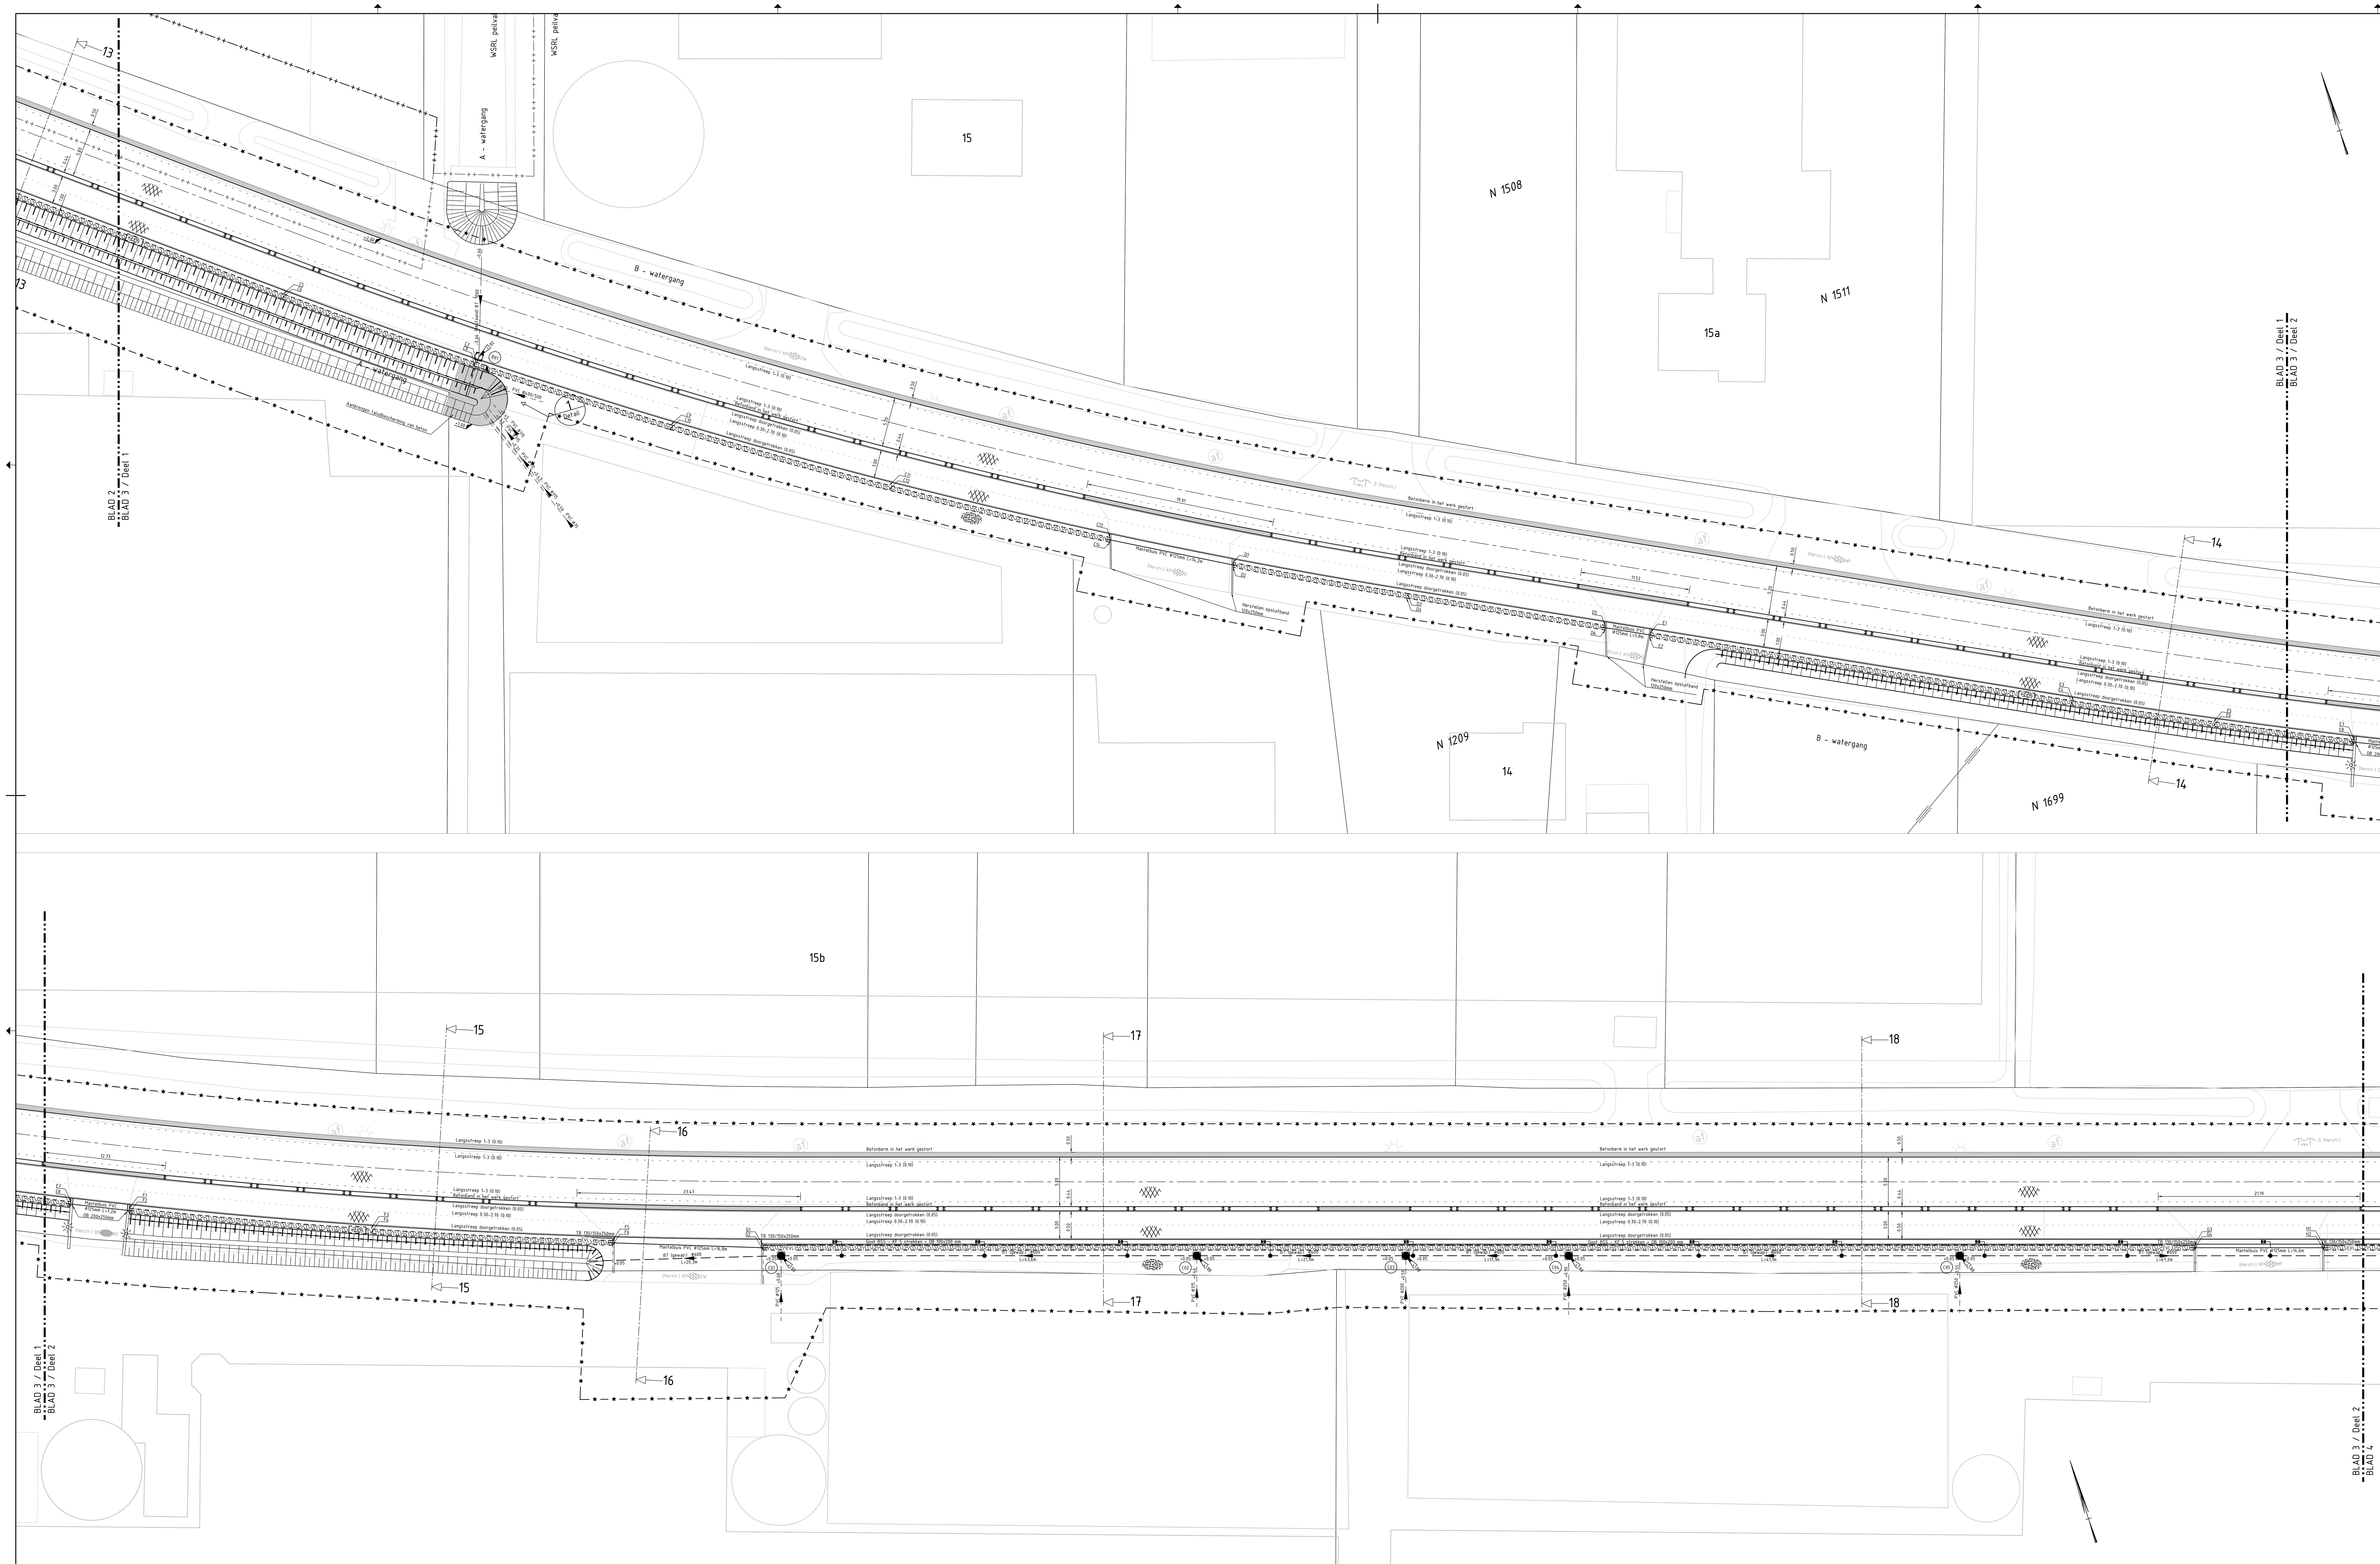

Legenda

Bestaand

- Werkgrens
- Muur
- Waterschapsgrens
- Bebouwing
- Weg
- Huisaansluiting HWA PVC 125 mm
- Opsluitband 120x250 mm
- Trottoirband
- Lichtmast

Nieuw

- As weg
- Damwand - Prolock
- Slootbodem
- Insteek sloot
- Waterschapsgrens
- Mantelbuis PVC
- Kabels en leidingen tracé
- HWA leiding (materiaal en diameter per leiding weergegeven)
- Rioolleiding HWA beton 600 mm
- Rioolleiding HWA beton 500 mm
- Opsluitband 200x250 mm
- Opsluitband 100x200 mm
- Trottoirband
- Voorkant band
- Kantverharding
- Langsstreep 1-3 (0.10)
- Langsstreep 0.30-2.70 (0.10)
- Kantstreep fietspad doorgetrokken (0.05)
- Zone leidingstrook
- Inzaaien gras
- Inlaat kolk
- Put HWA
- Asfalt
- Bekleding watergang beton
- Verharding ongewapend bermbeton

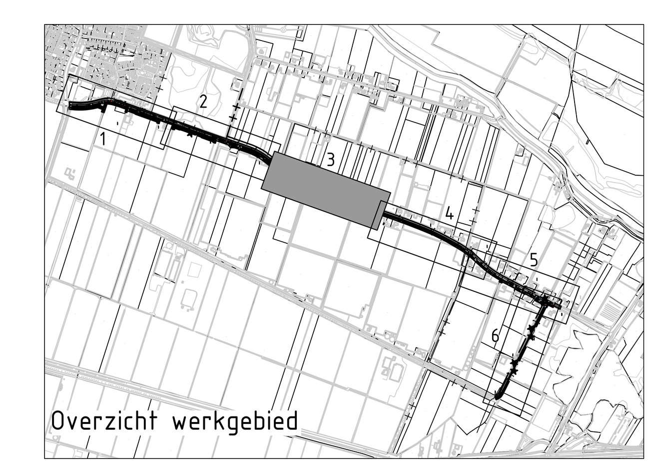

Overzicht werkgebied

Opmerkingen

- Peilmaten in meters t.o.v. N.A.P. tenzij anders vermeld;
- Maatvoering in meters tenzij anders vermeld;
- Diameters in mm, tenzij anders vermeld.

0 2 4 6 8m

Code	Omschrijving	Datum	Getekend	Gecontroleerd
B	Nota van Inlichtingen	16-10-2026	M. van der Pol	M. van Halder
A	Bestektekening	02-06-2026	M. van der Pol	M. van Halder

Getekend door	Gecontroleerd door	Paraaf PL.	Goedgekeurd	Documentstatus
M. van der Pol	M. van Halder		02-06-'26	DEFINITIEF

Datum uitgifte	Projectnummer	Schaal	Formaat	Tekeningnummer	Versie	Blad	Van
16-10-'26	2022-67	1:200	A0 (841x1470)	2022-67-BT-02	B	3	6

Kern

Brakel

Project

Vrijliggend fietspad Molenkampsweg

Onderdeel

Bestektekening

Nieuwe situatie

(Versie B t.b.v. putten putnummers en maaiveldhoogte toegevoegd)

R:\Projecten\Projecten Infra\2022-67 PHTB fase 6 Molenkampsweg\Onderdelen\2 Ontwerp en bestek\2-3 bestek\2022-67-BT-02 versie B.dwg