
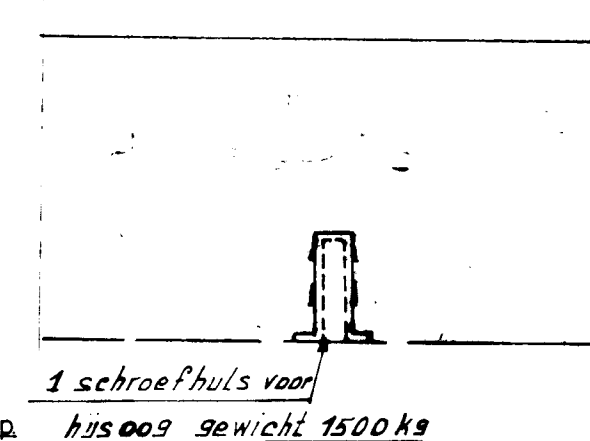
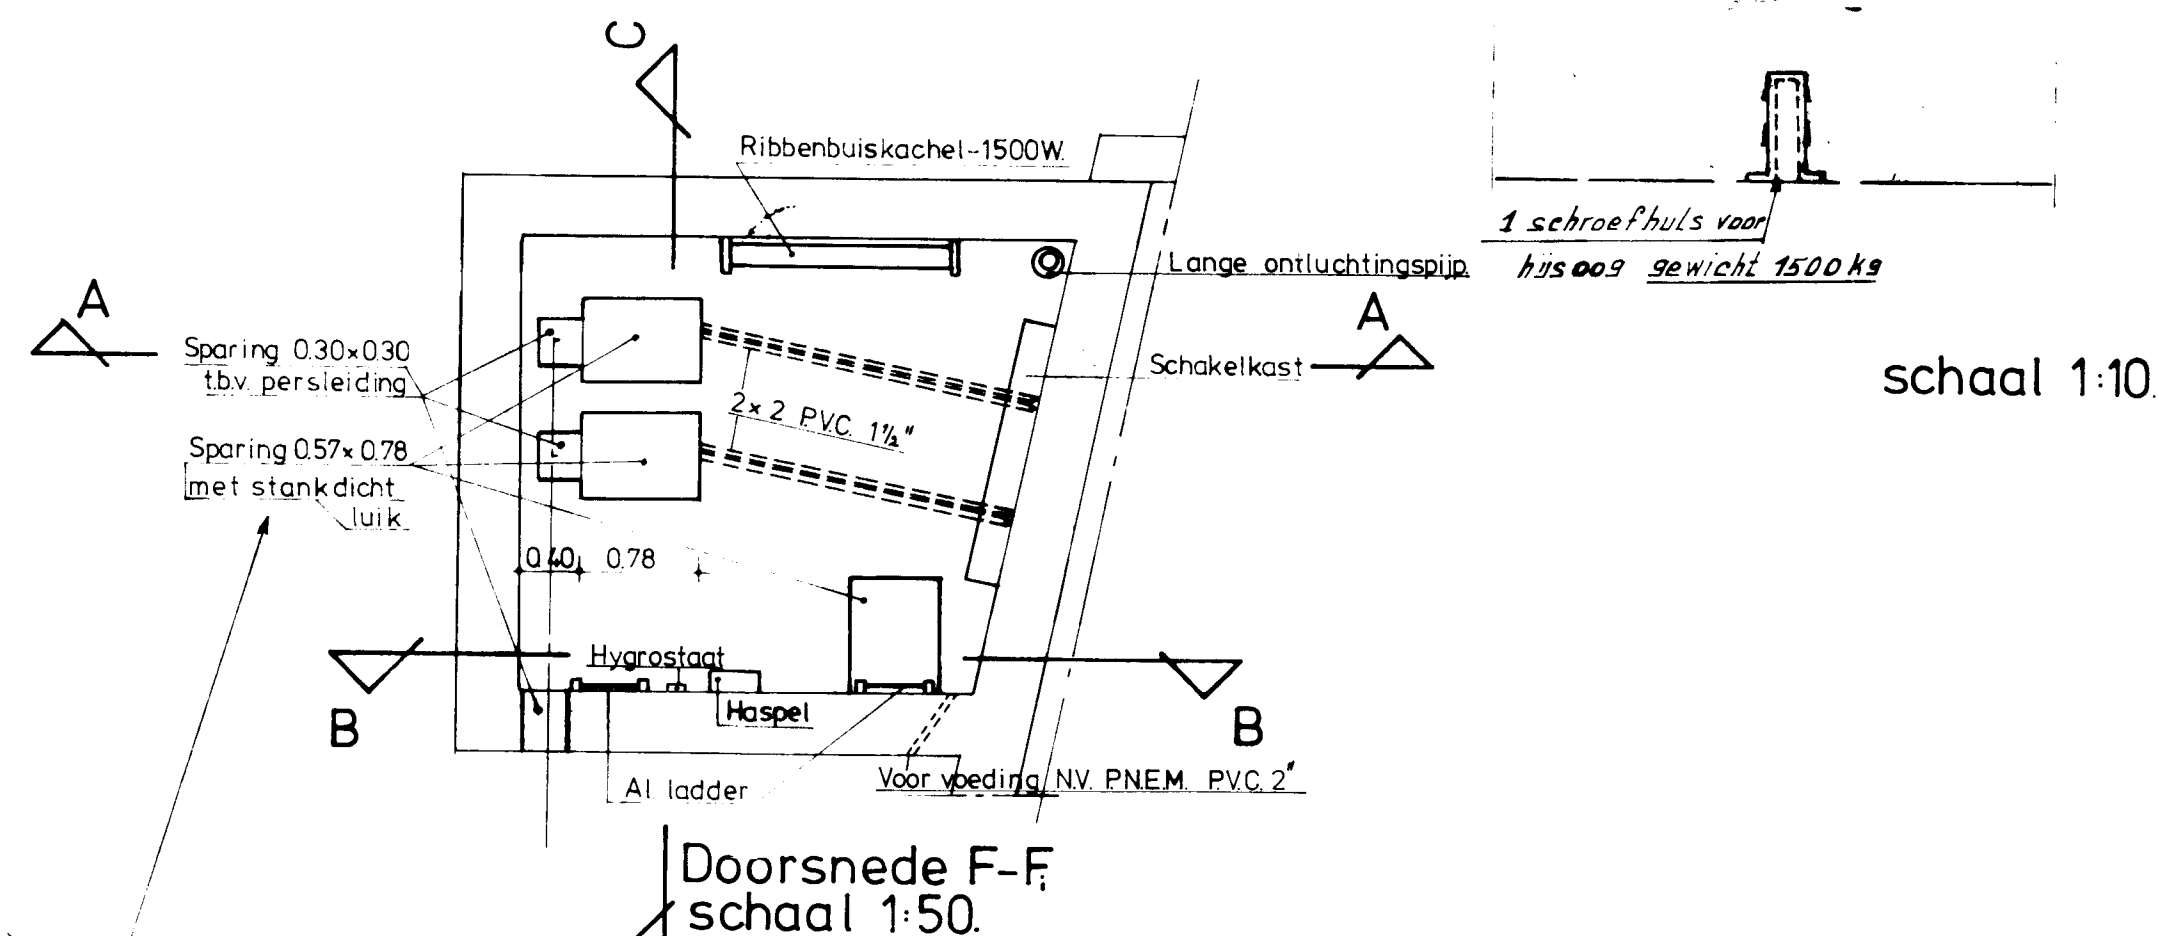
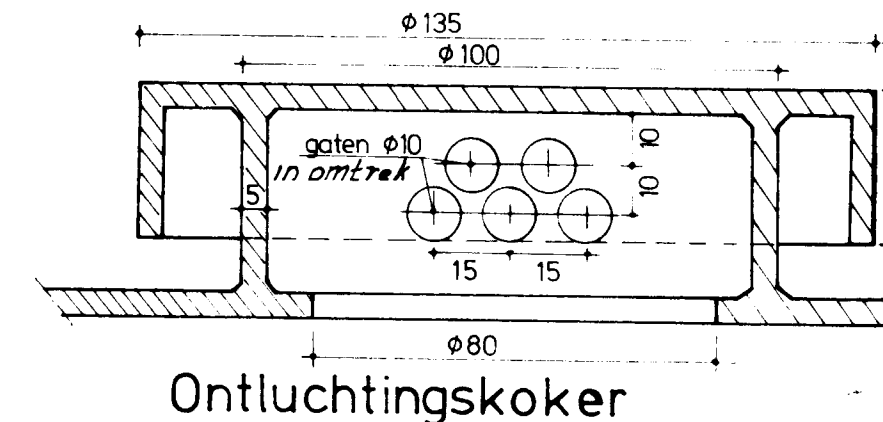
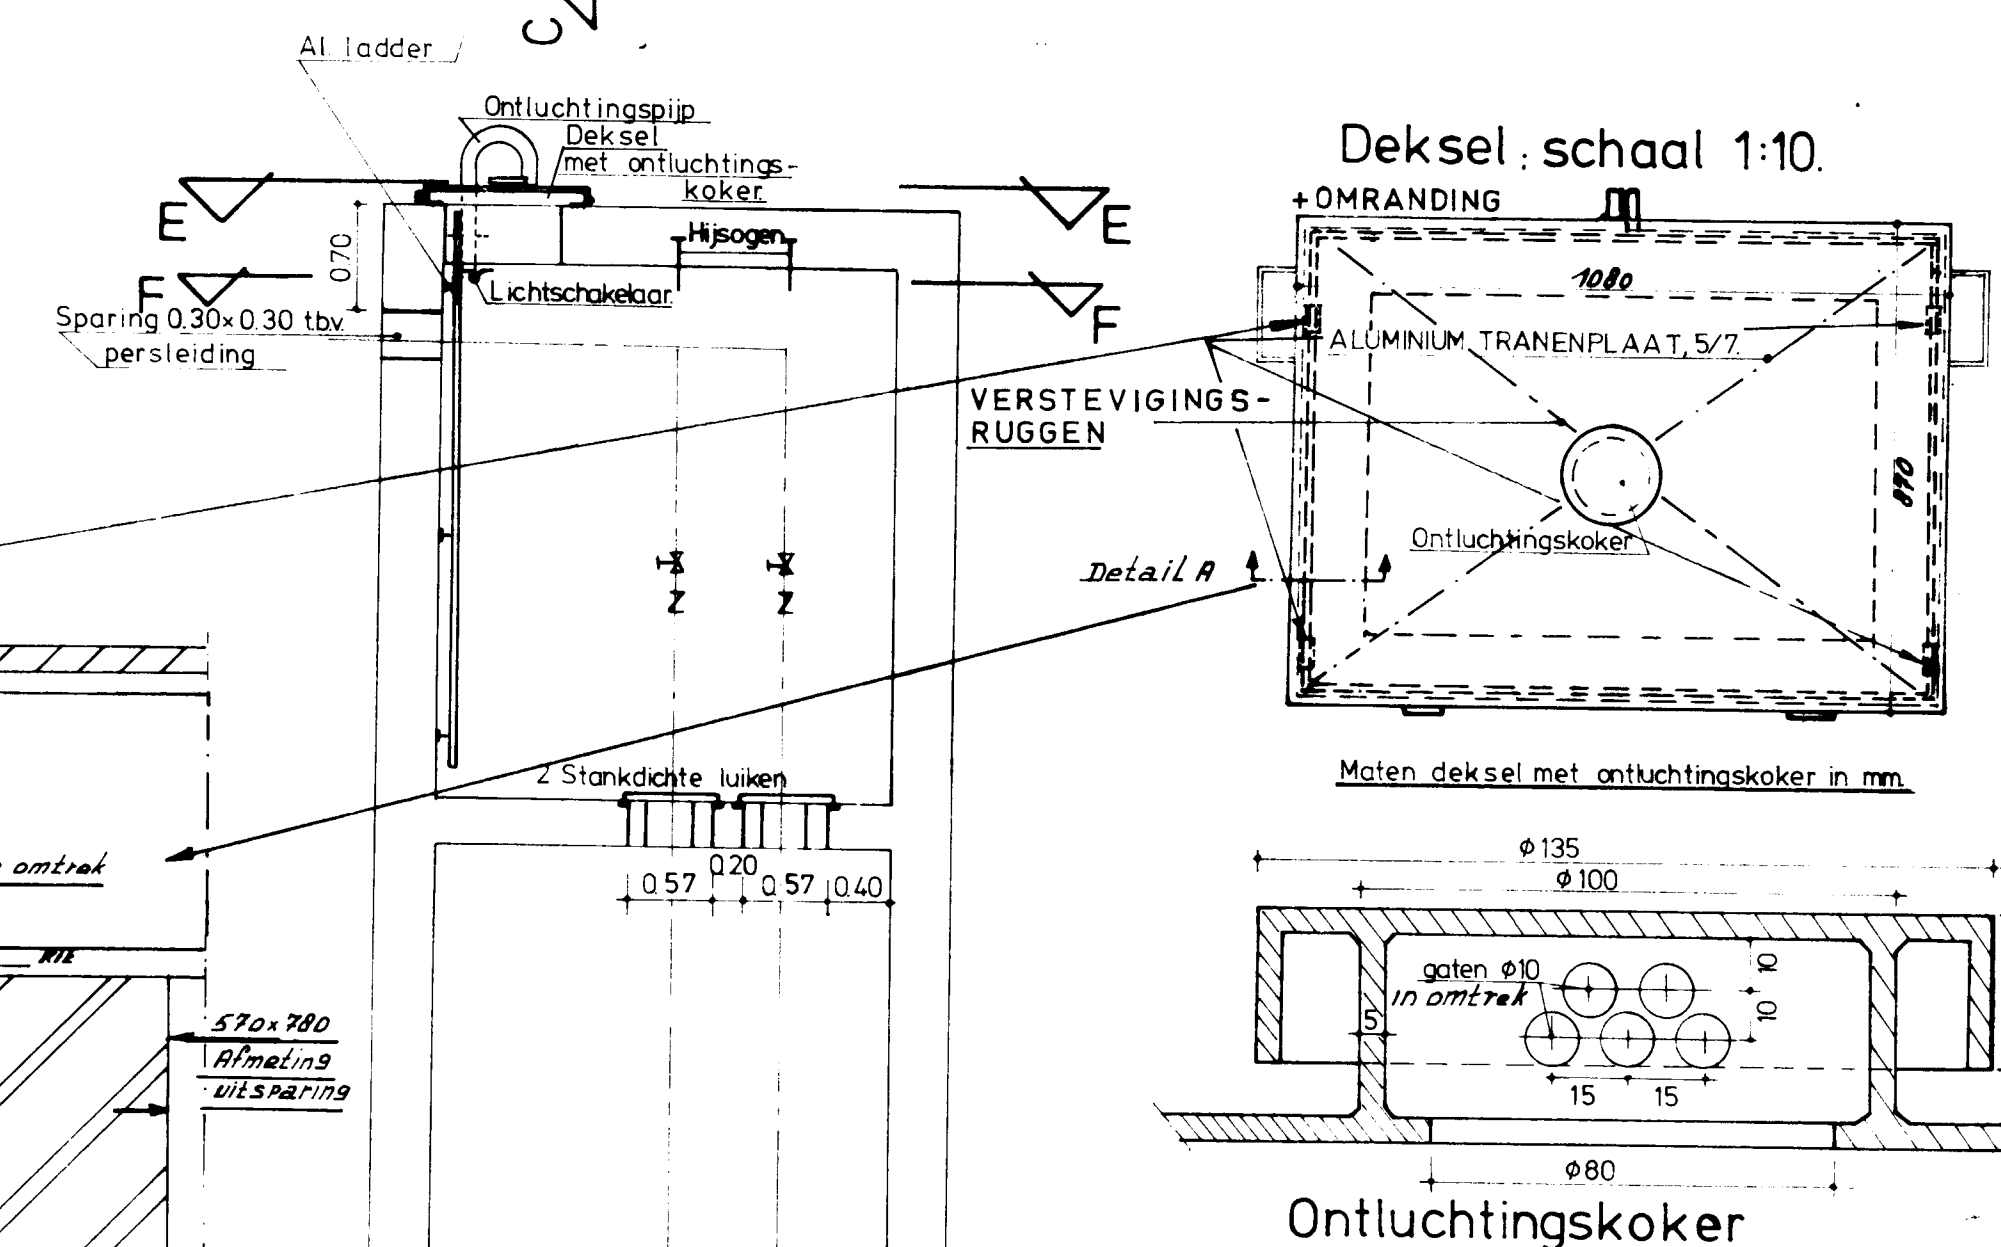
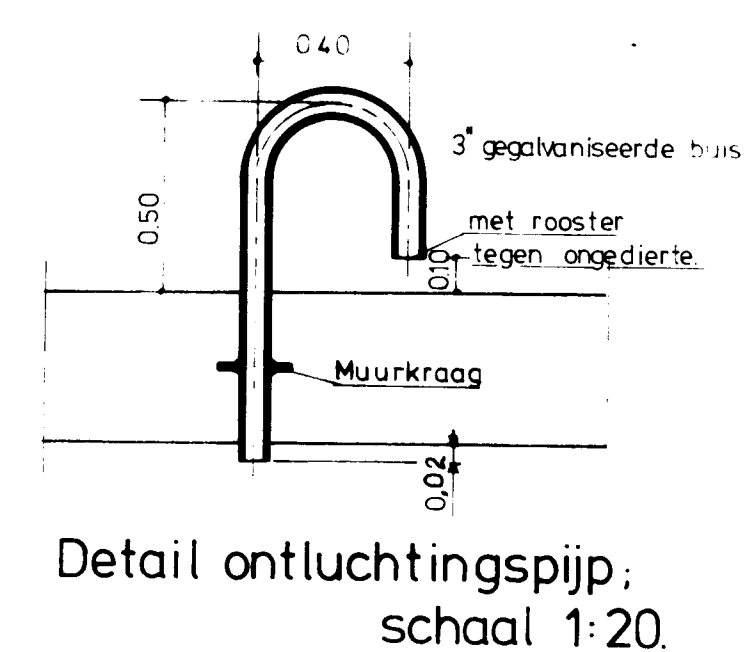
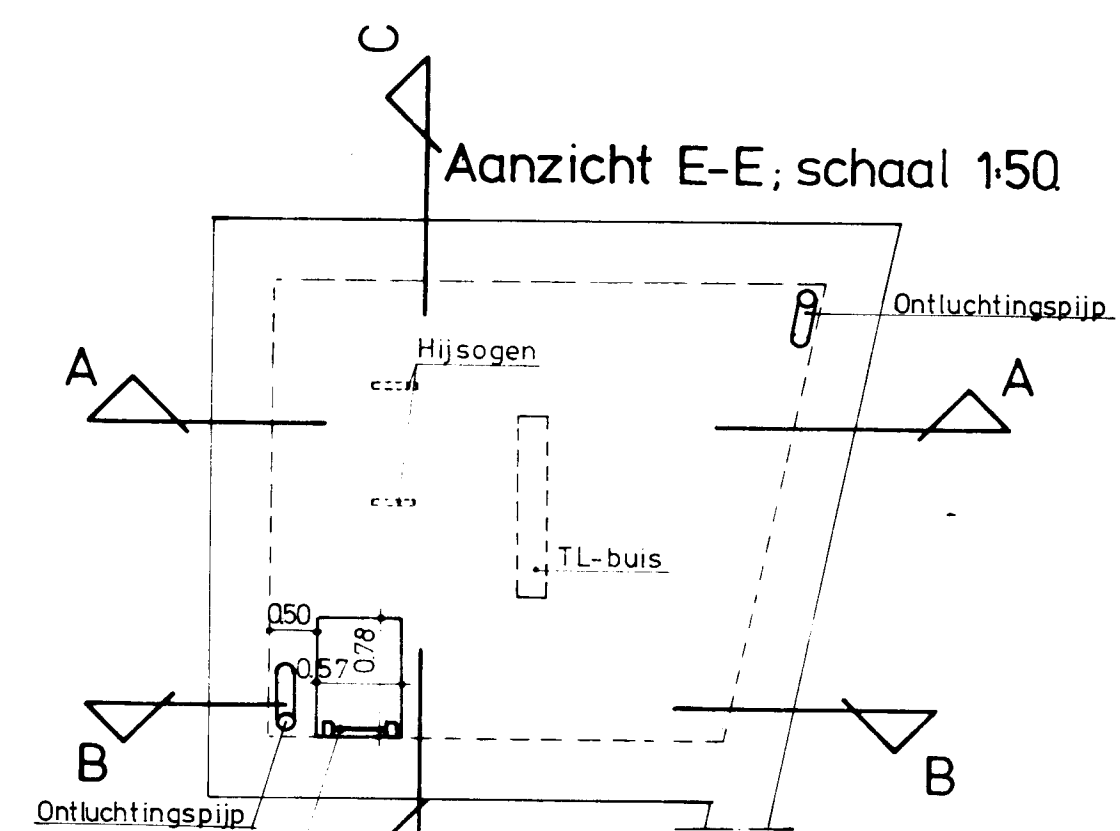
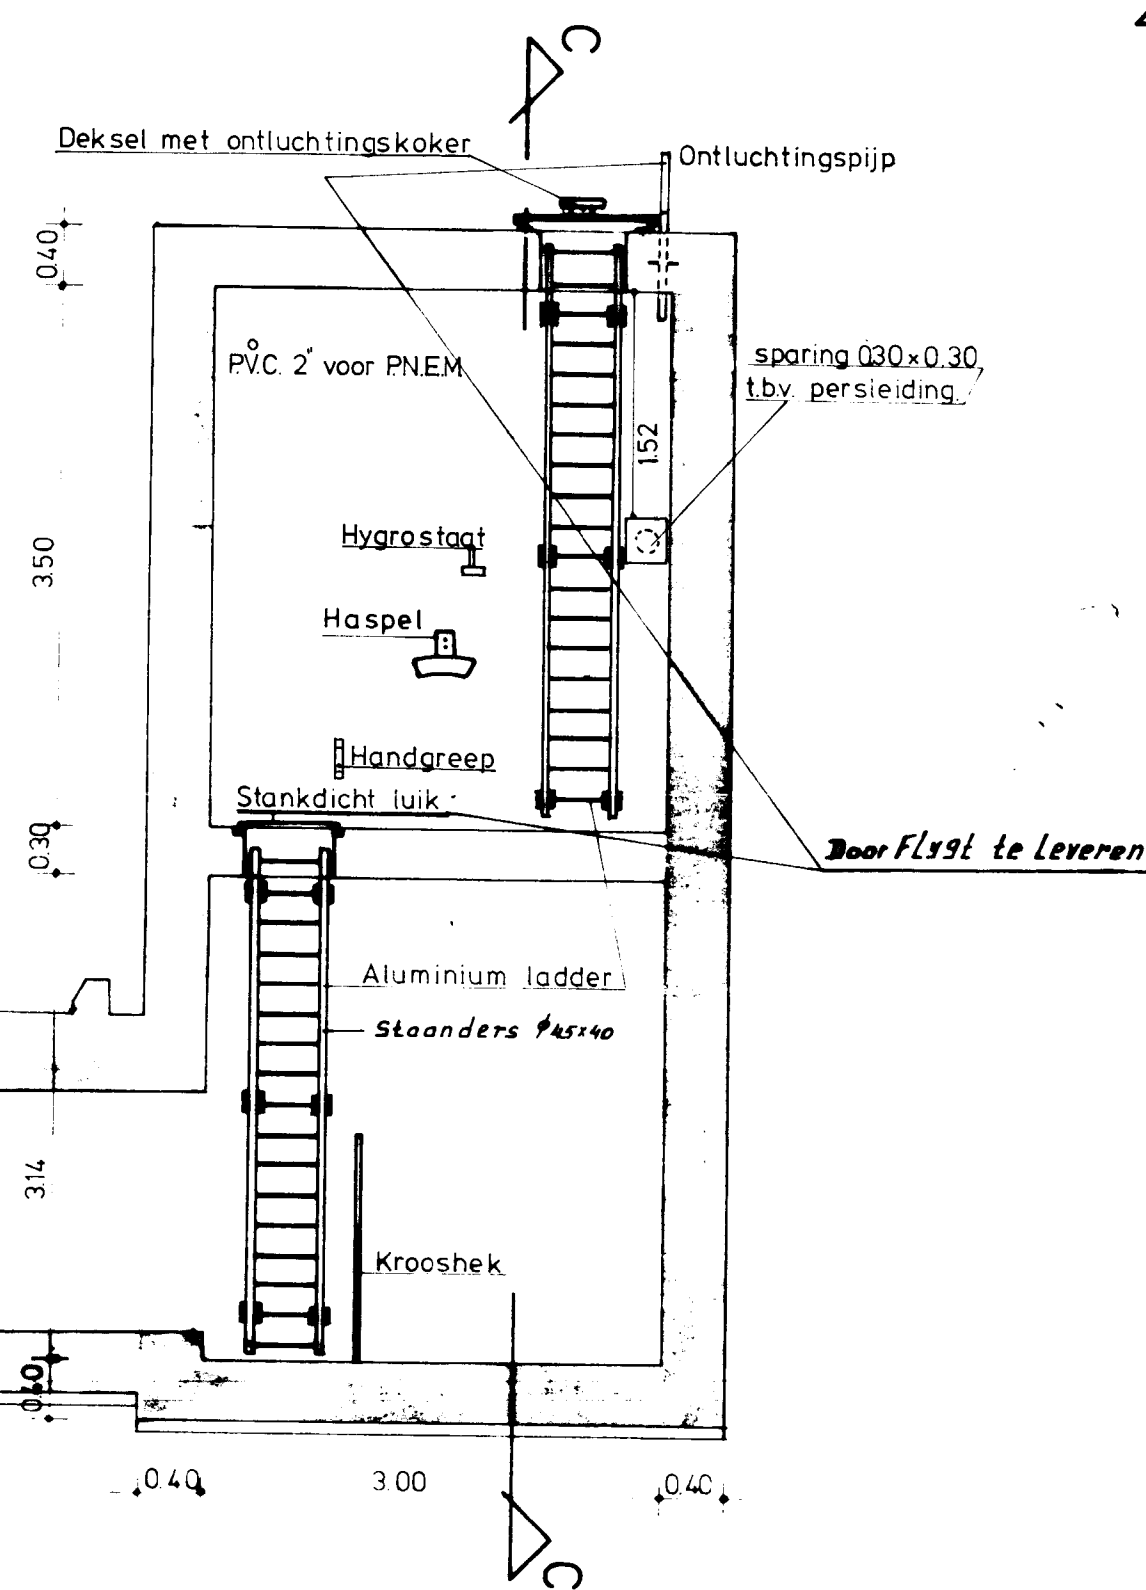
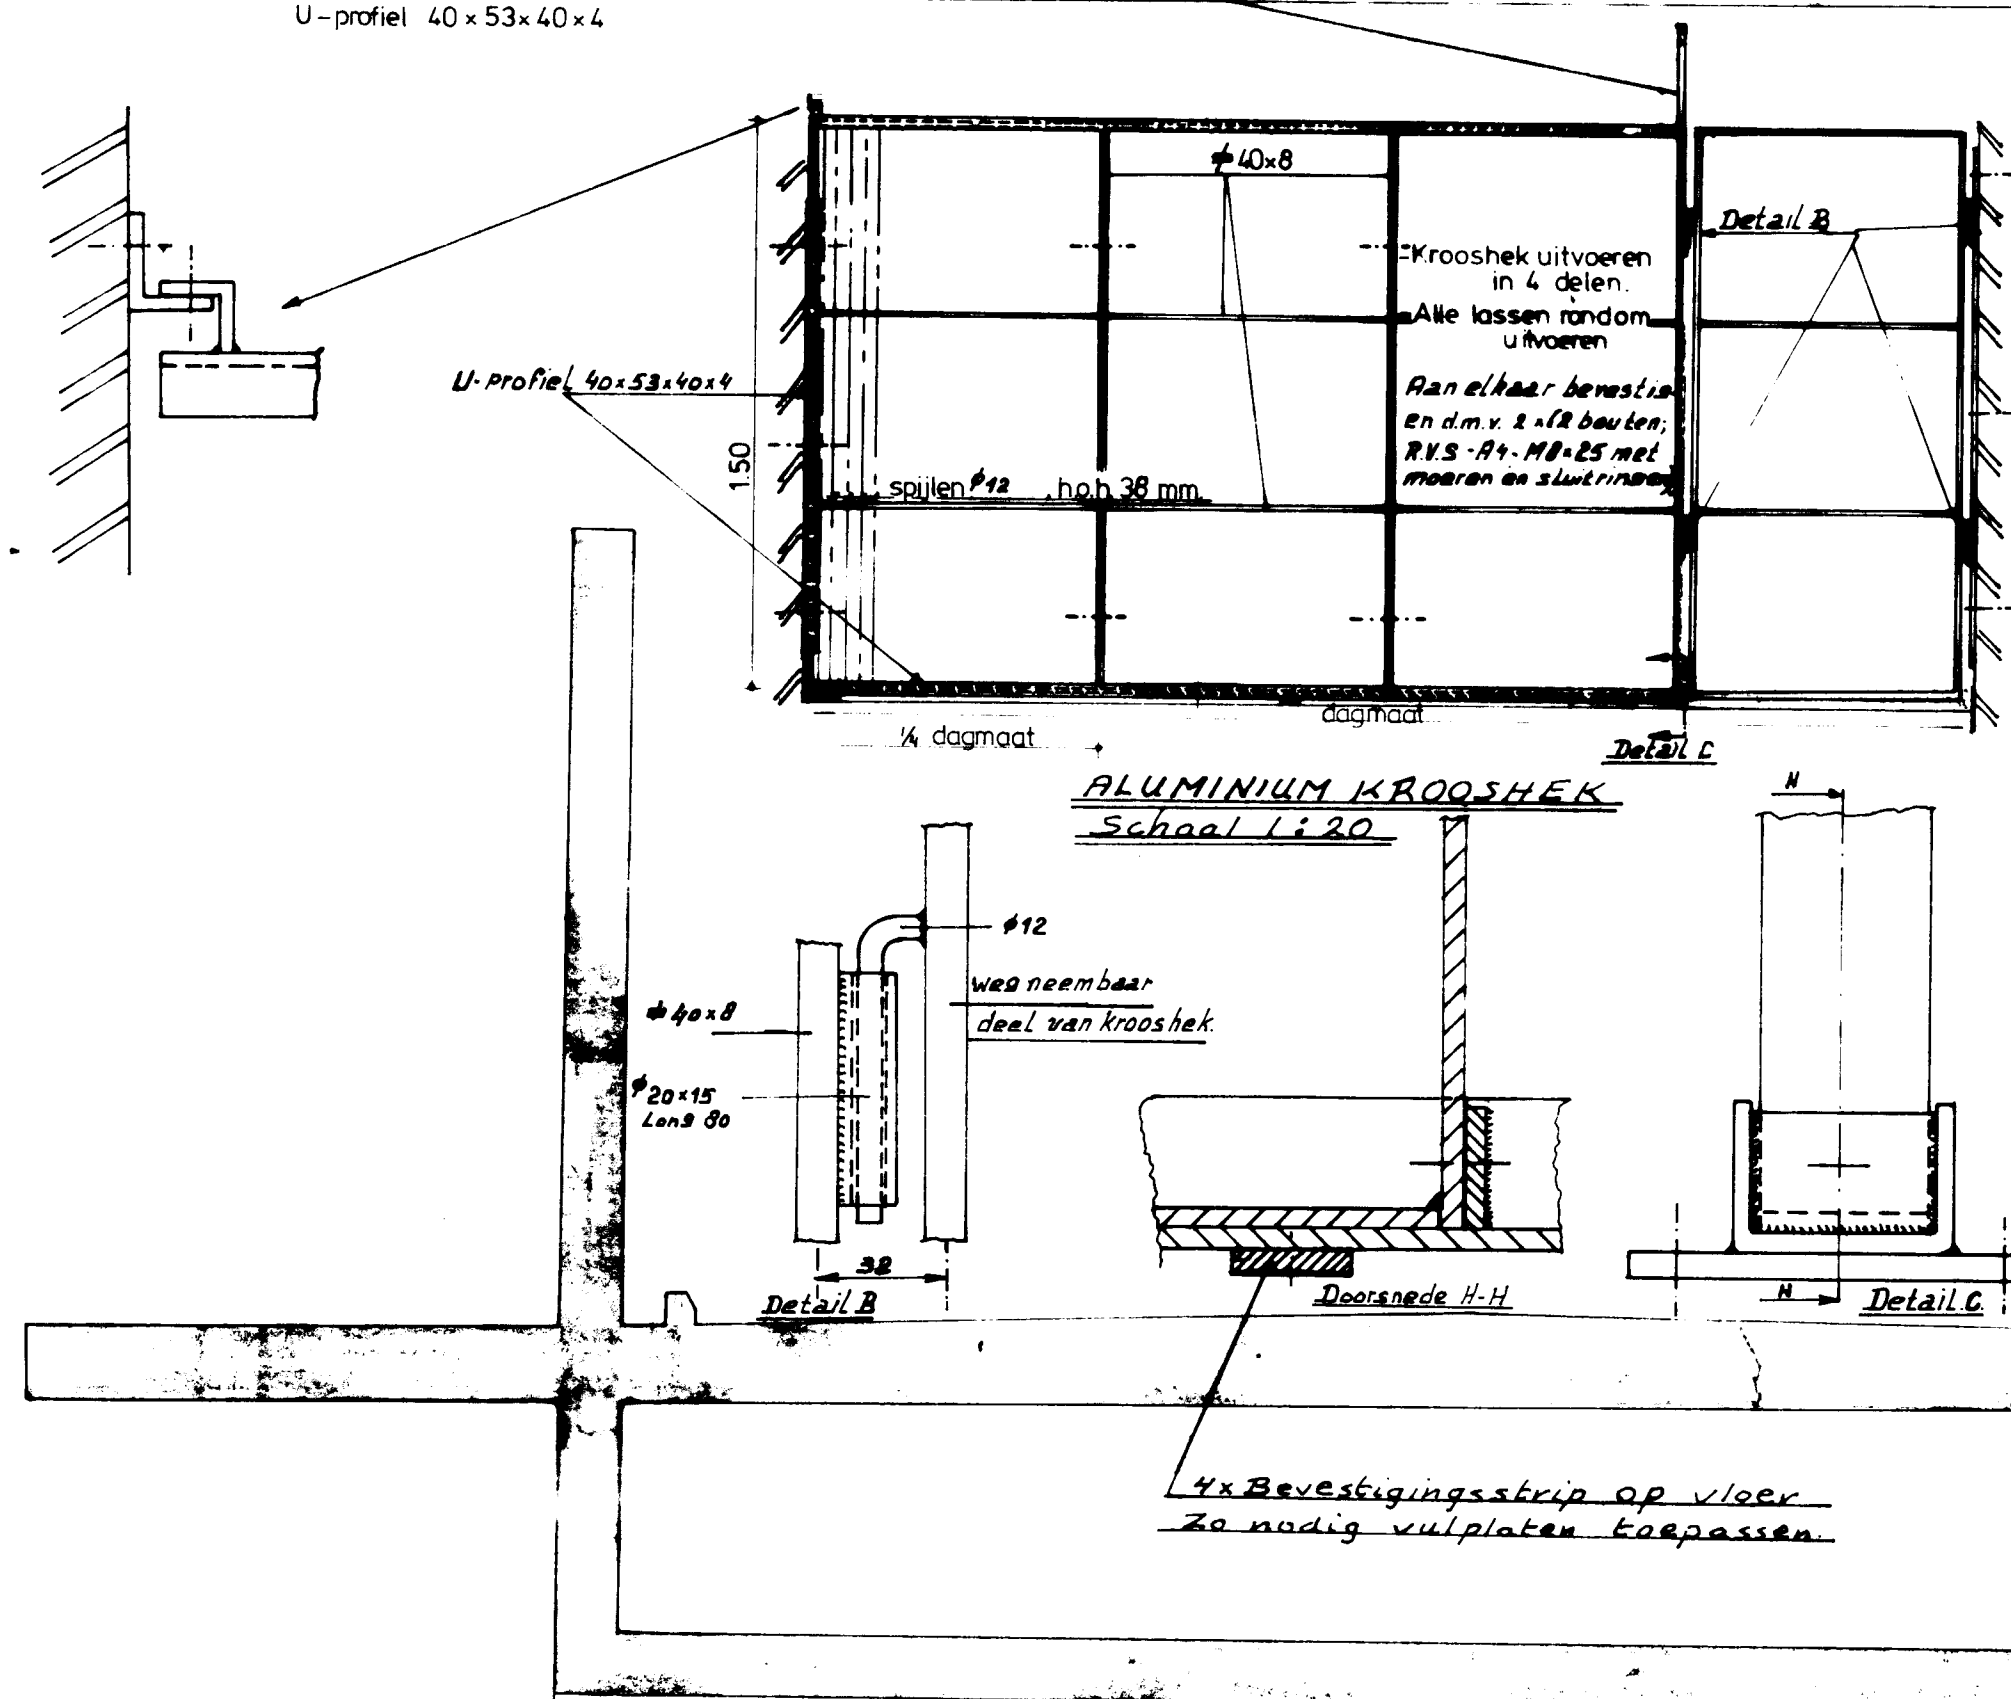
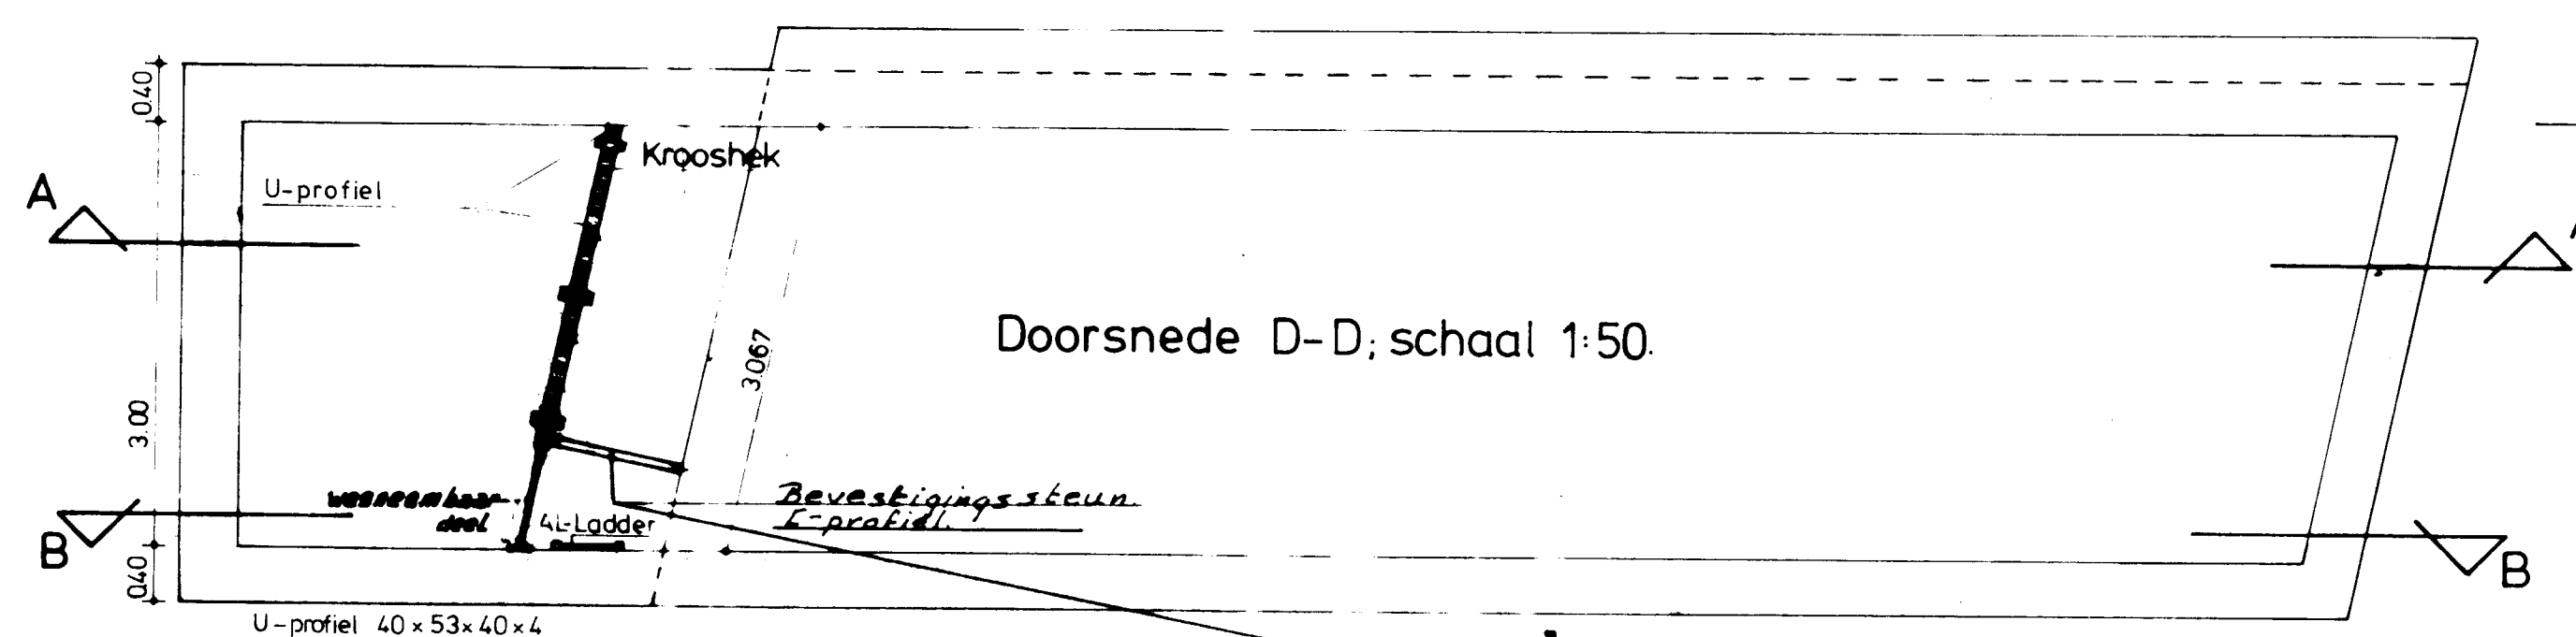


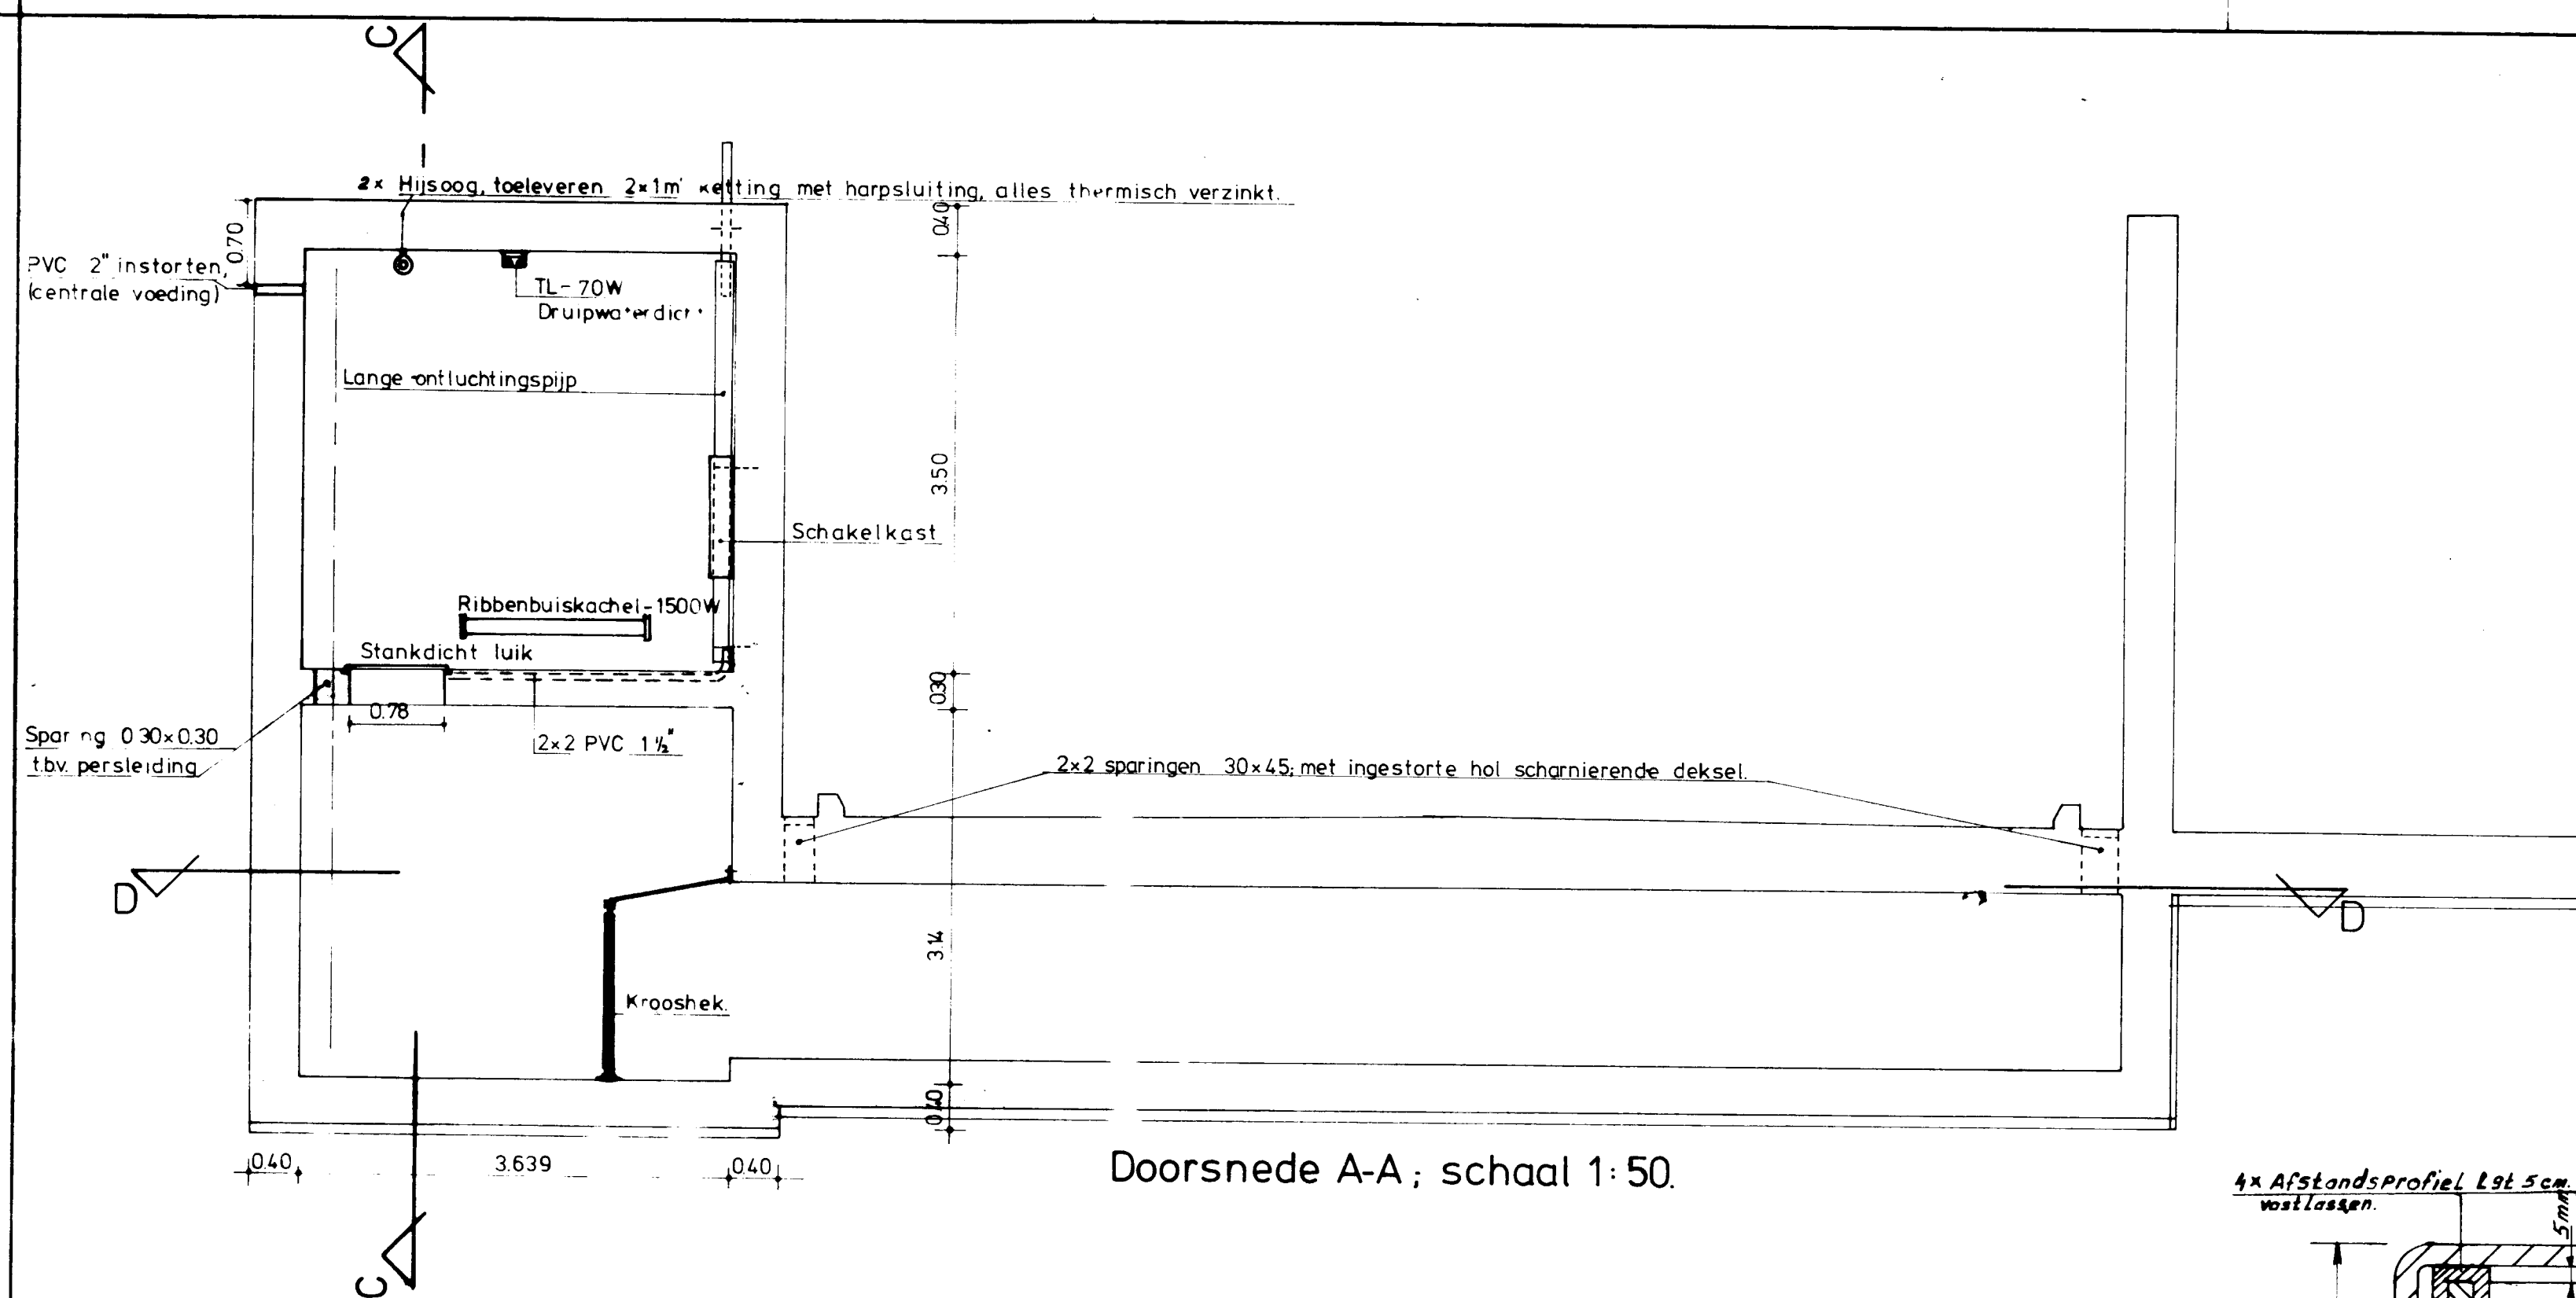

Te Leveren door darden:
Aluminium Kroeshek: 100mm x 100mm + omranding: 2 Al. Ladders
Materiaal: Aluminium 575
Profiel uit Ploot 50x25
Traprede Duikhof anti-slip

1984, 2 go	Dat	Por	PROVINCIALE WATERSTAAT VAN NOORD-BRABANT
			WEG EINDHOVEN-LIMBURGSE GRENS (S 22)
			WEG BAKEL-DEURNE-LIMBURGSE GRENS (T 18)
			TUNNEL KRUISPUNT S22-T18 TE DEURNE
			DETAIL TEK. POMPKELDER
			drsn-agnzichten schaal 1:50 details schaal 1:20, 1:10.
	Gez.	dd	Revisietek. BLAD 3 IN 3 BLADEN
	Get <u>0.0.0.</u>	dd <u>0.0.1.8</u>	BESTEK 25P. KAART <u>8/2</u> <u>6/4</u> <u>6</u>
1 52C-906	Gez	dd	DIENSTJ 1981 FORM B4 REG 27425