


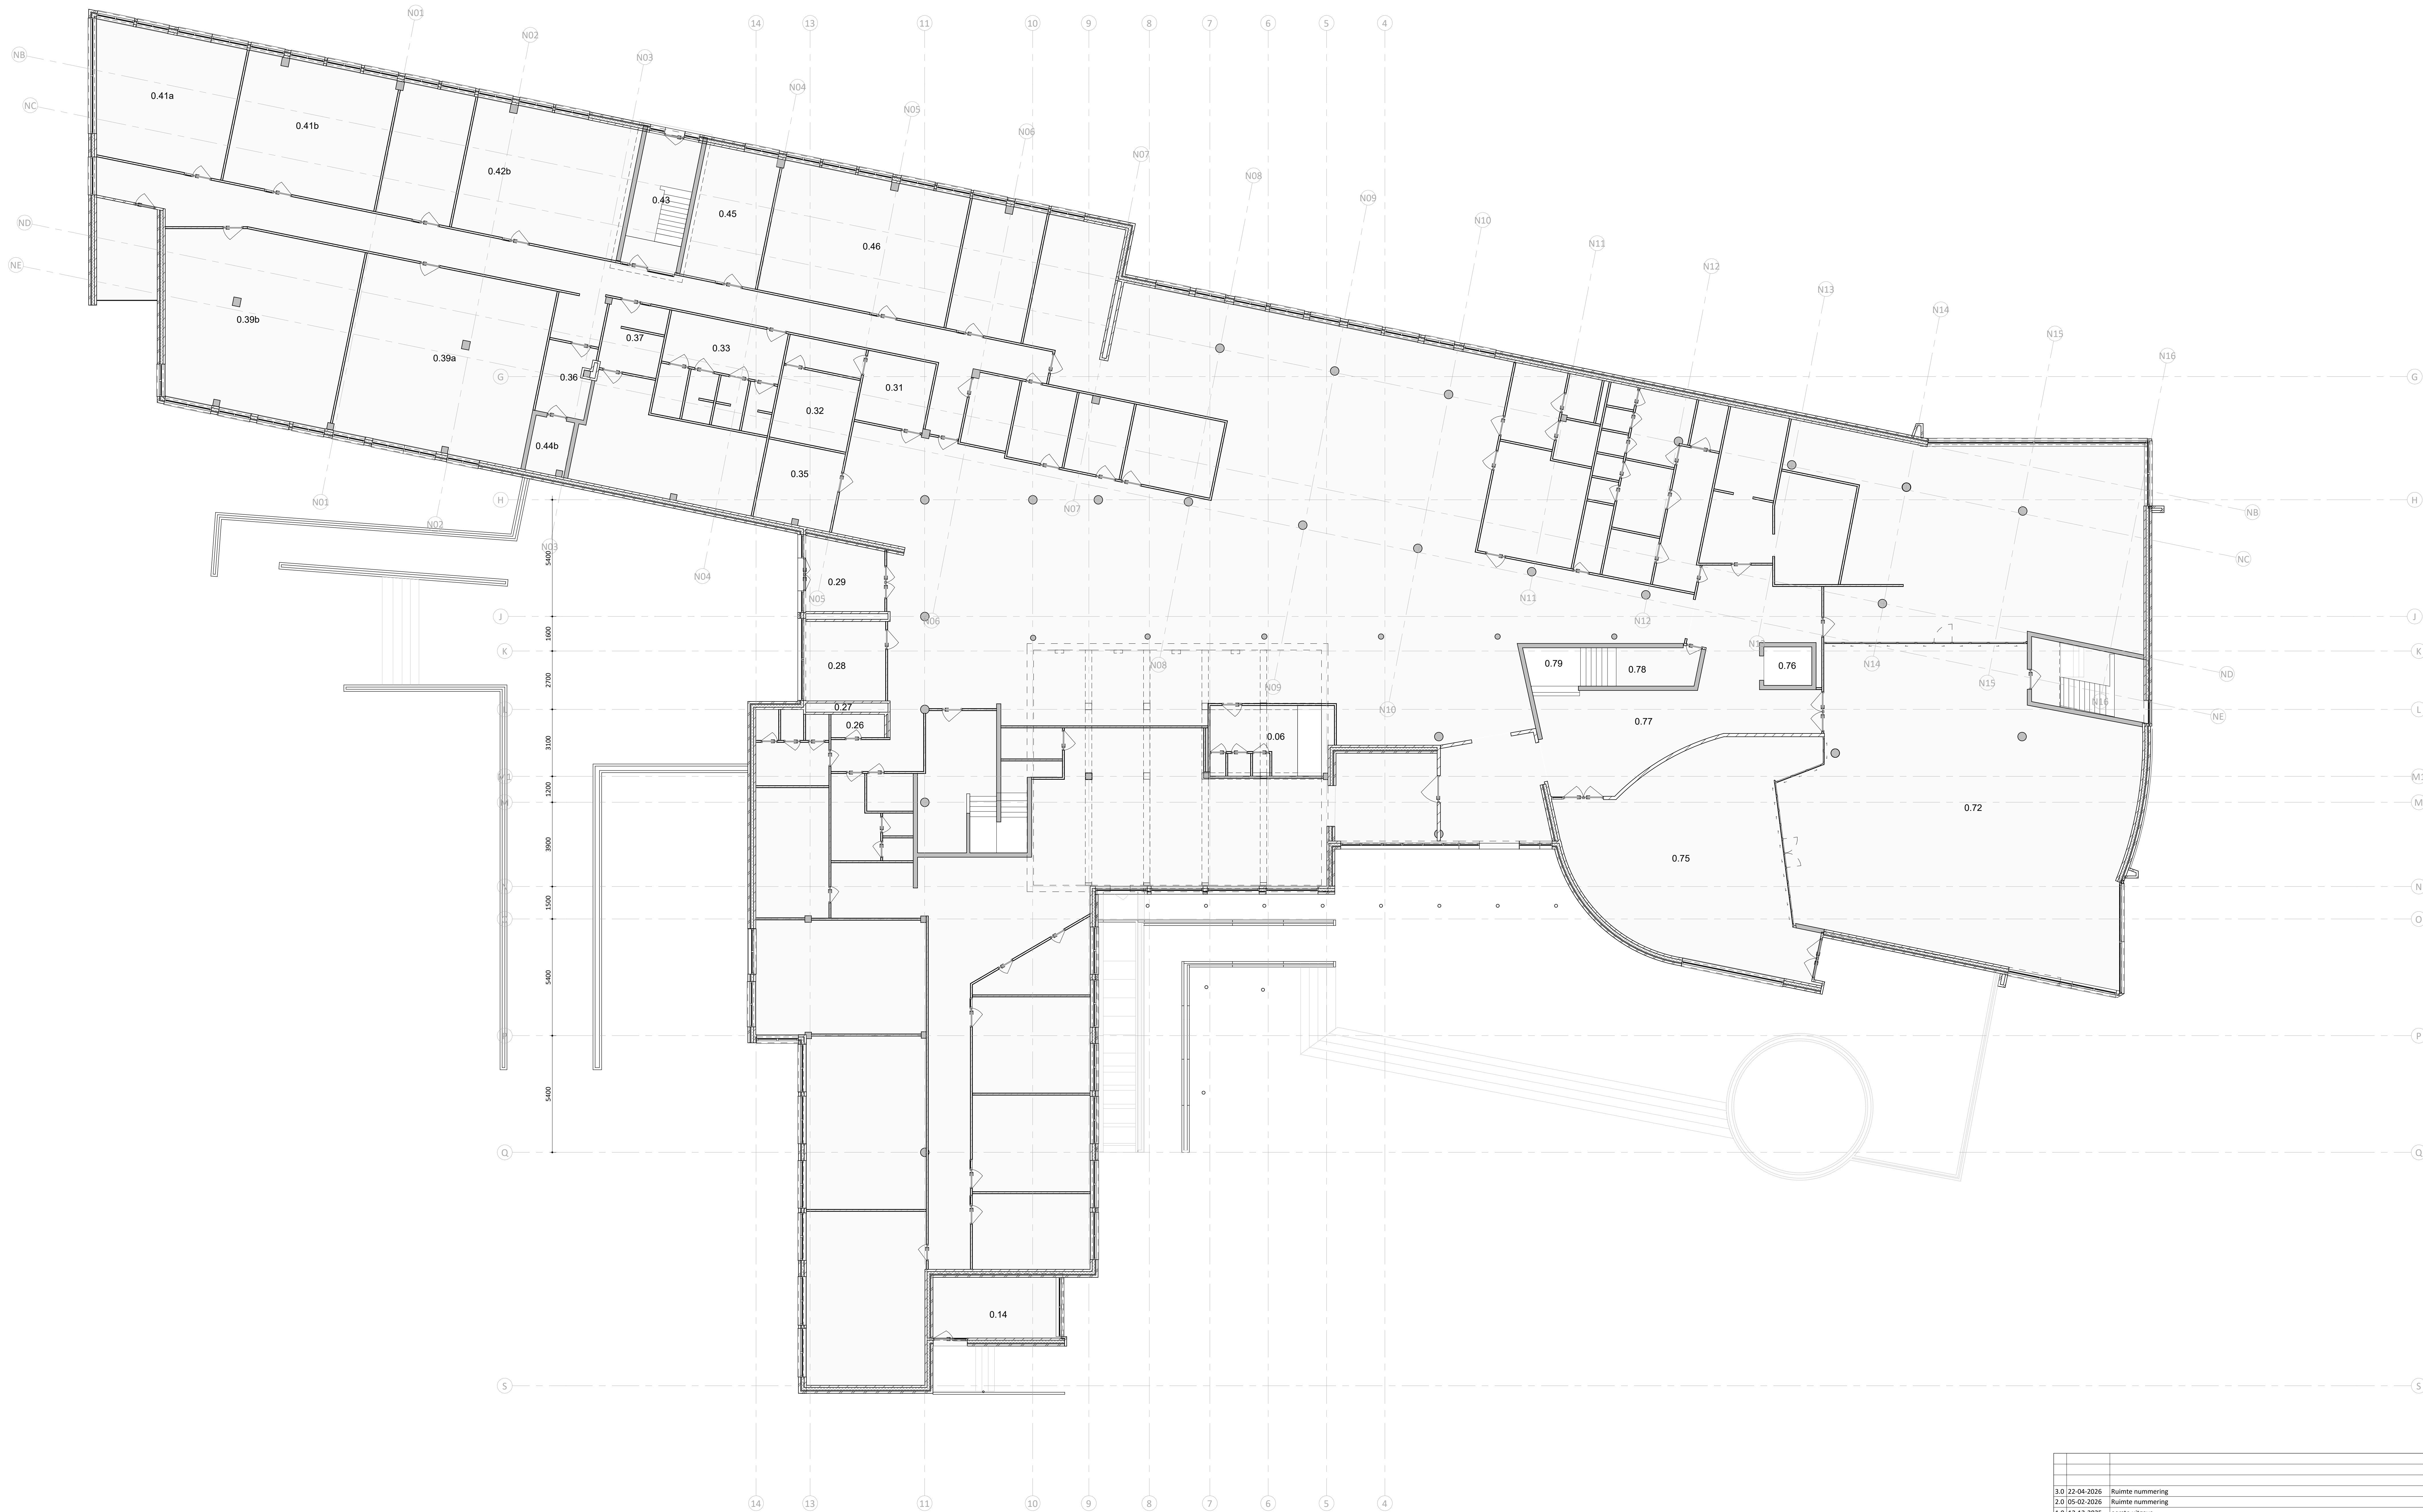

3.0 22-04-2026		Ruimte nummering
2.0 05-02-2026		Ruimte nummering
1.0 12-12-2025		eerste uitgave
Datum:		Omschrijving:
Project : Raadhuisplein 1, Beilen		
Onderdeel : Begane grondvloer		
Architect :		
Aannemer :		
Opdrachtgever : Gemeente Beilen		
Postbus 66, 7851 CH Nieuw 11-13 38 0000 12 T: 0578 600001 www.aveco-debondt.nl		Projectleider: F. (Frank) Goeree Constructeur: S. (Sam) Meijer Modelleur: S. (Sander) Holtmaat Controleerend modelleur: S. (Sander) Holtmaat
Fase: As-Built Status: Definitief Schaal: 1 : 100 Projectnummer: 250847		Formaat: A0 Tekeningnummer: D-00-03-02
Aveco de Bondt		