


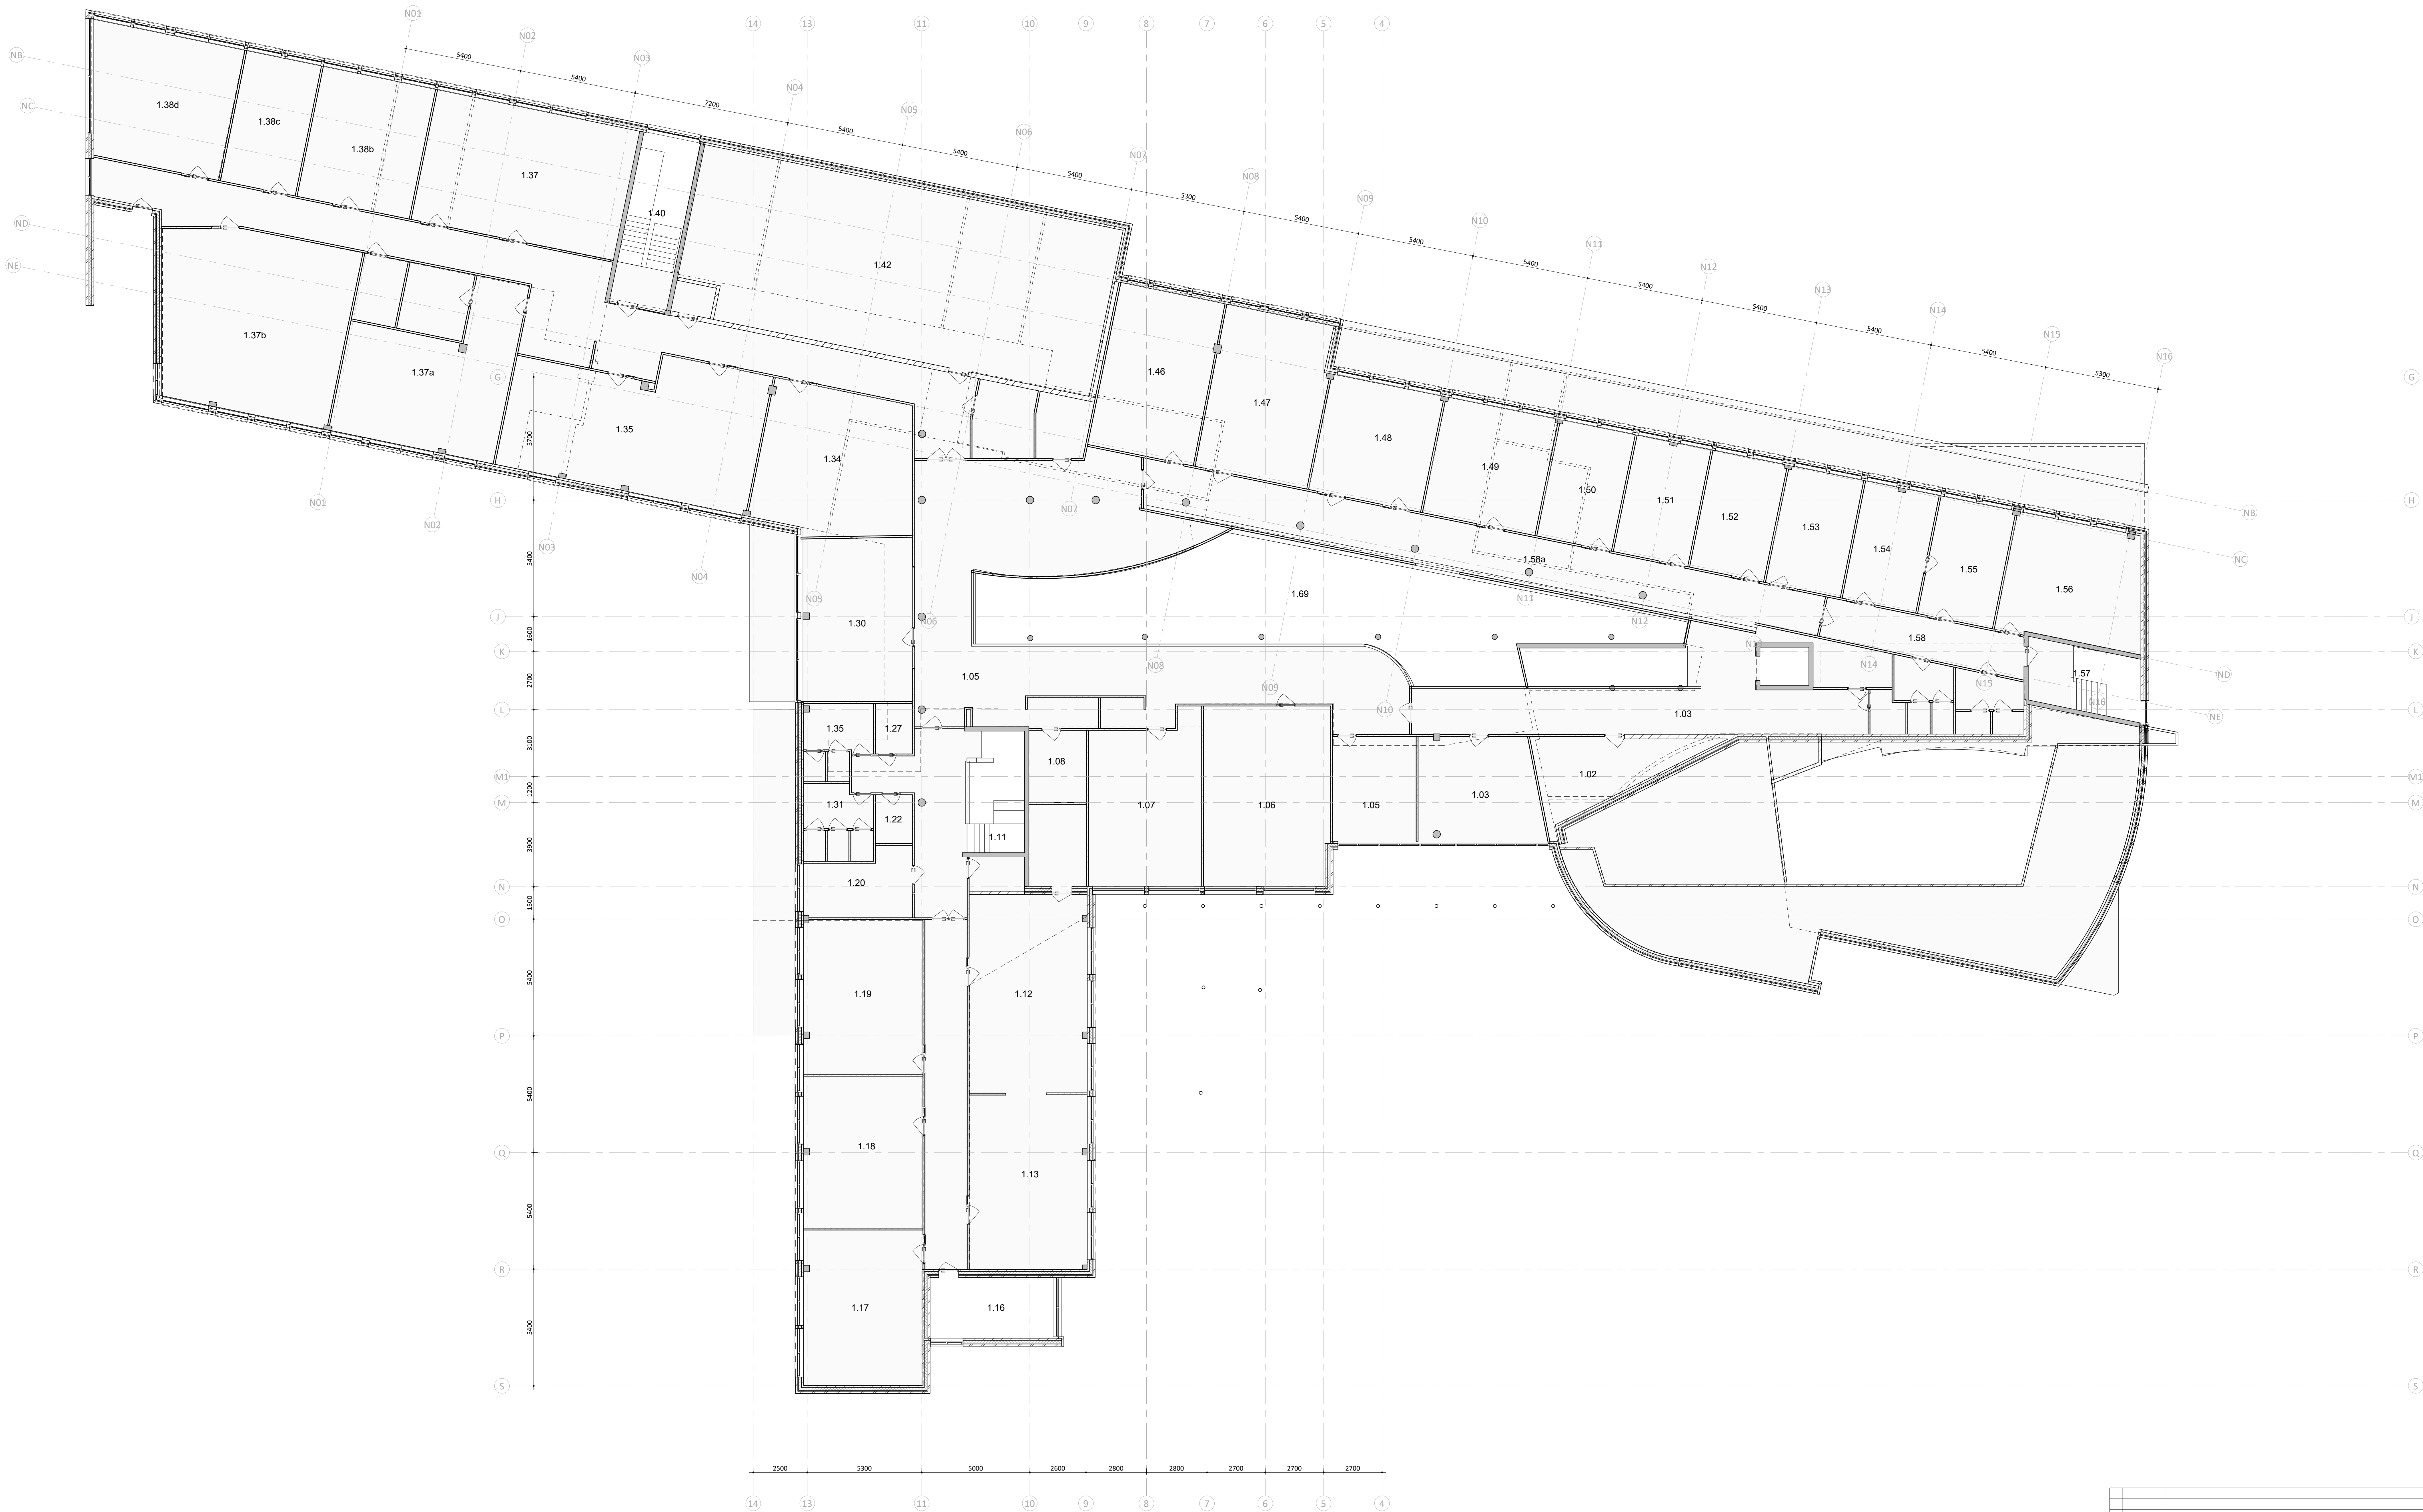

3.0 22-04-2026		Ruimte nummering
2.0 05-02-2026		Ruimte nummering
1.0 12-12-2025		eerste uitgave
Datum:		Omschrijving:
Project : Raadhuisplein 1, Beilen		
Onderdeel : 1e verdiepingsvloer		
Architect :		
Aannemer :		
Opdrachtgever : Gemeente Beilen		
 Postbus 66, 7851 CH Natten T +31 (0) 59 46 12 12 E info@aveco-de-bondt.nl www.aveco-de-bondt.nl	Projectleider: F. (Frank) Goeree	
	Construc	
	Fase: AS-Built	
	Status: Definitief	
Modelleur: S. (Sam) Meijer	Schaal: 1 : 100	
	Projectnummer:	
	Formaat: A0	
	Tekeningnummer:	
Controlerend modelleur: S. (Sander) Holmaat		250847
D-01-03-03		