


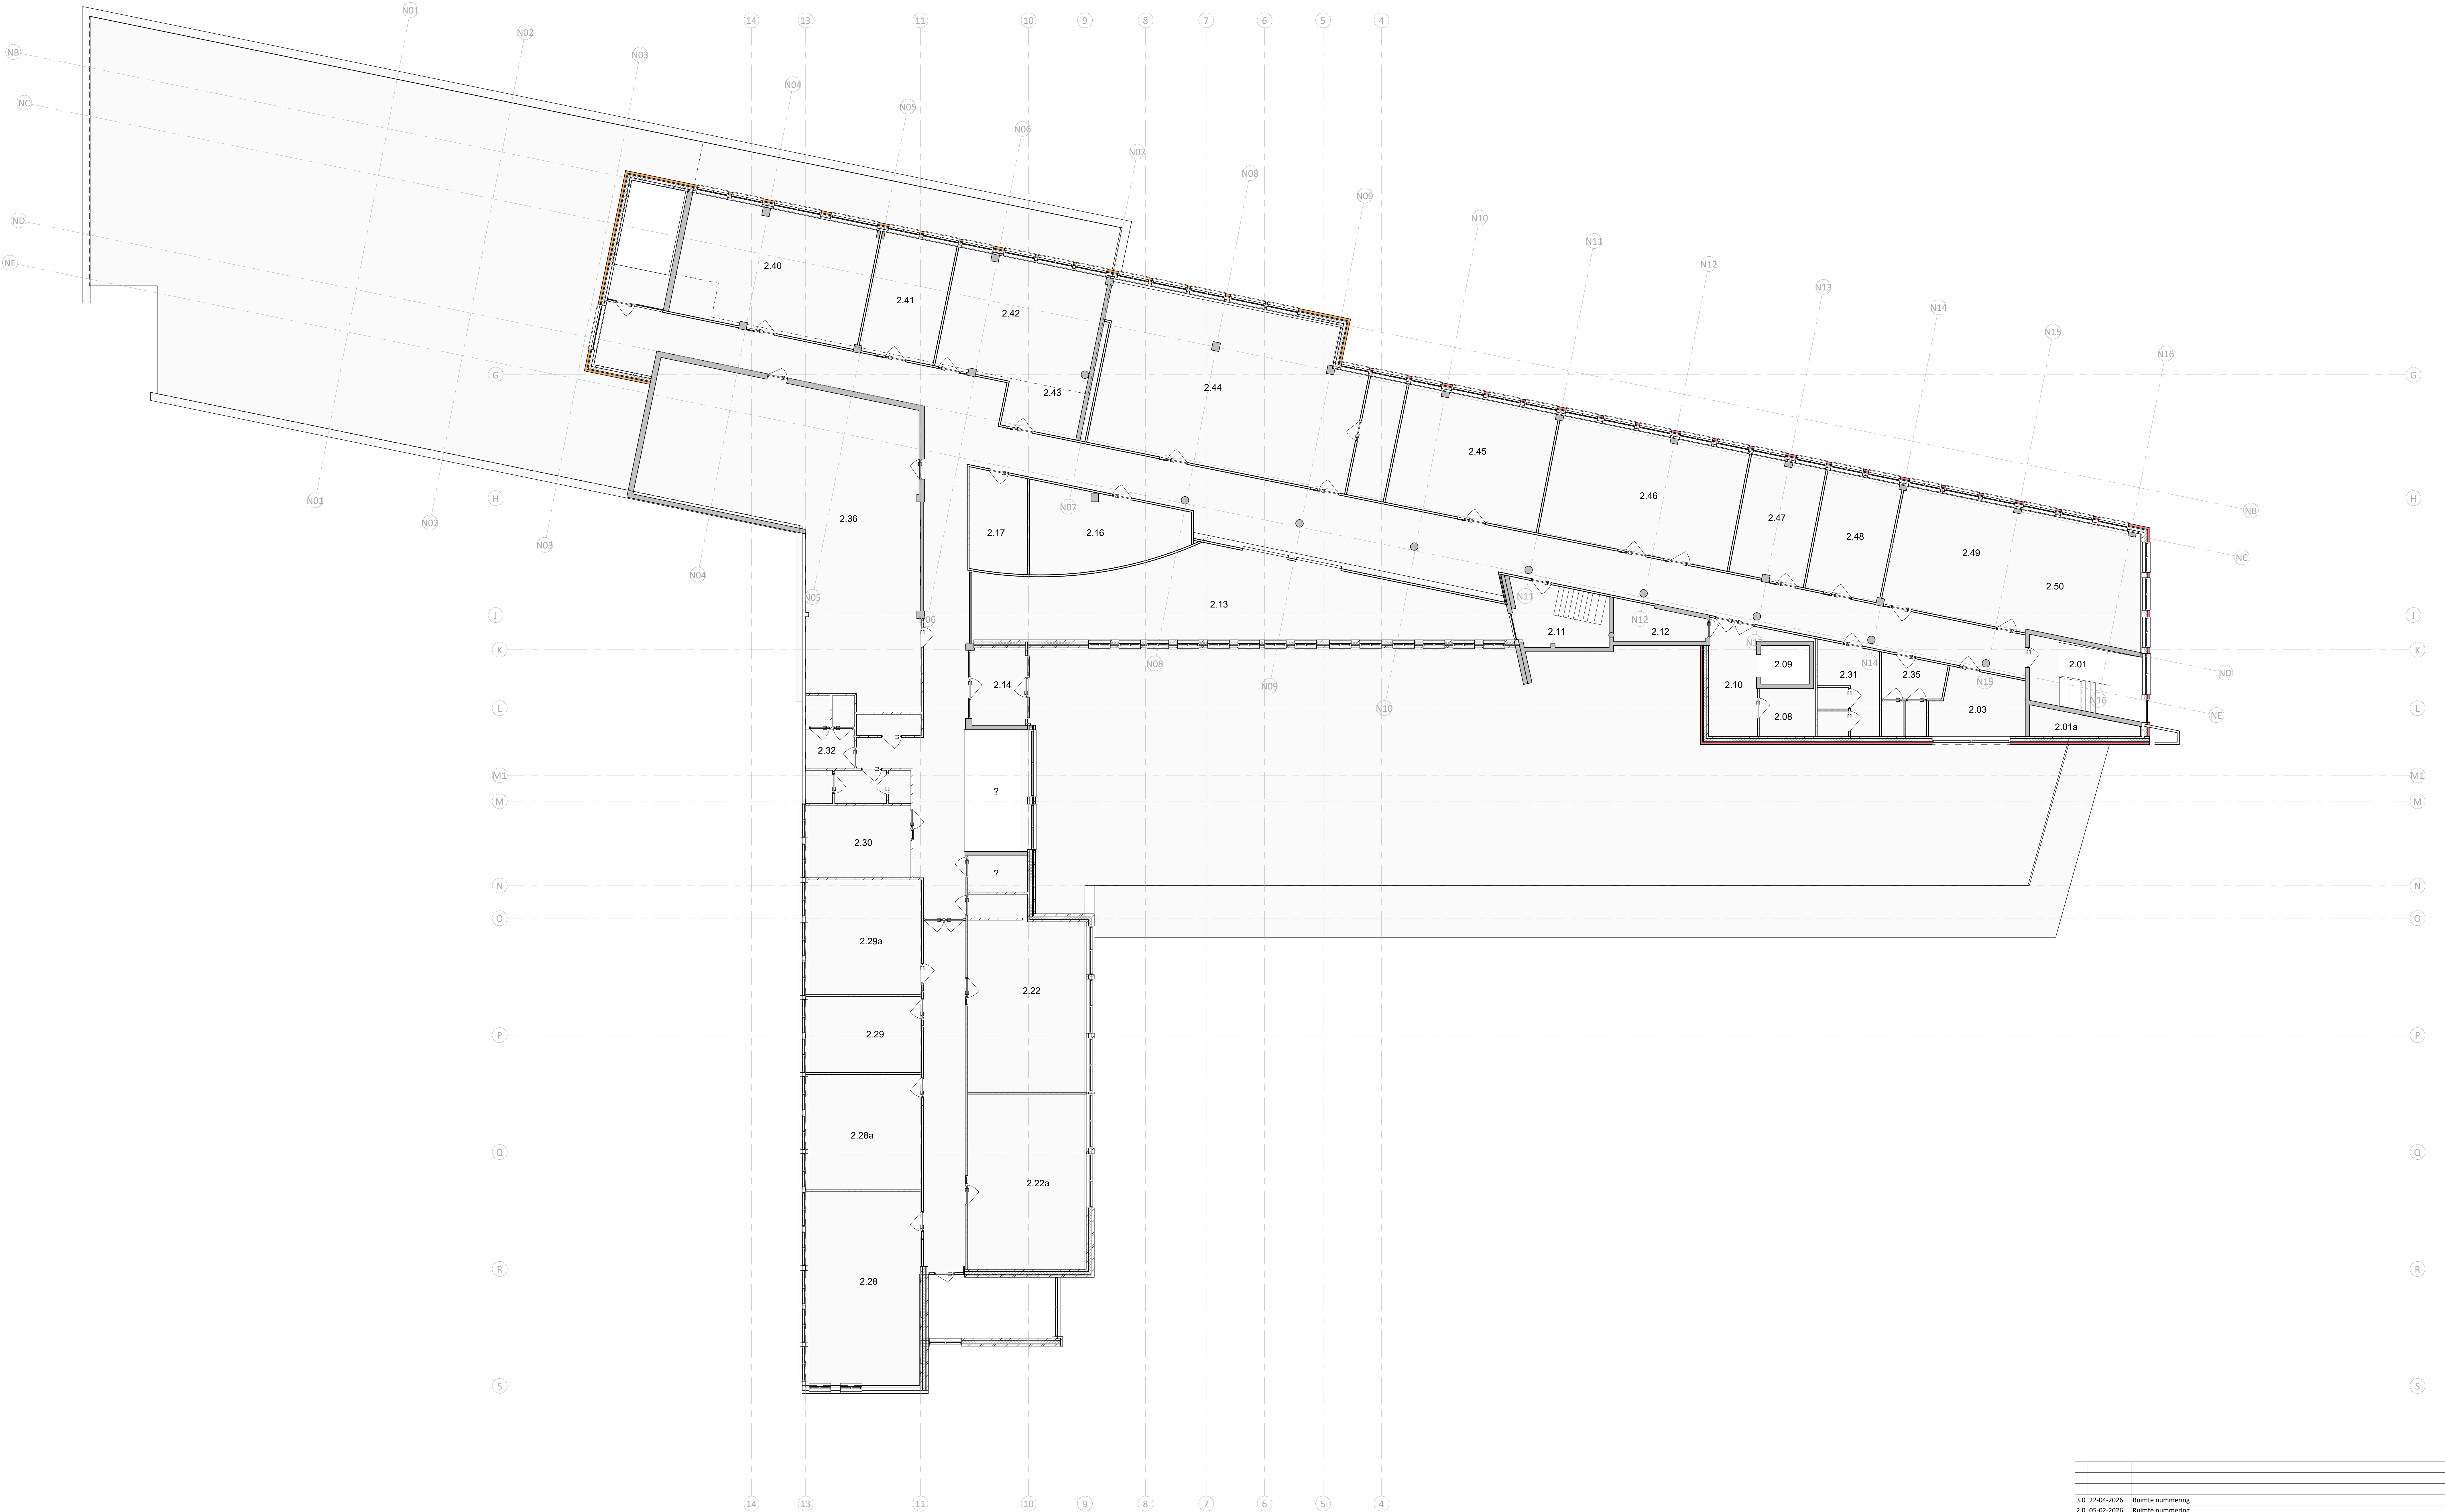

|                          |  |                           |
|--------------------------|--|---------------------------|
| 3.0 22-04-2026           |  | Ruimte nummering          |
| 2.0 05-02-2026           |  | Ruimte nummering          |
| 1.0 12-12-2025           |  | eerste uitgave            |
| Datum:                   |  | Omschrijving:             |
| Project                  |  | : Raadhuisplein 1, Beilen |
| Onderdeel                |  | : 2e verdiegingsvloer     |
| Architect                |  | :                         |
| Aannemer                 |  | :                         |
| Opdrachtgever            |  | : Gemeente Beilen         |
| Projectleider:           |  | F. (Frank) Goeree         |
| Constructeur:            |  |                           |
| Modellieur:              |  | S. (Sam) Meijer           |
| Controlerend modellieur: |  | S. (Sander) Holtmaat      |
| Fase:                    |  | As-Built                  |
| Status:                  |  | Definitief                |
| Schaal:                  |  | 1 : 100                   |
| Projectnummer:           |  | 250847                    |
| Formaat:                 |  | A0                        |
| Tekeningnummer:          |  | D-02-03-04                |

