


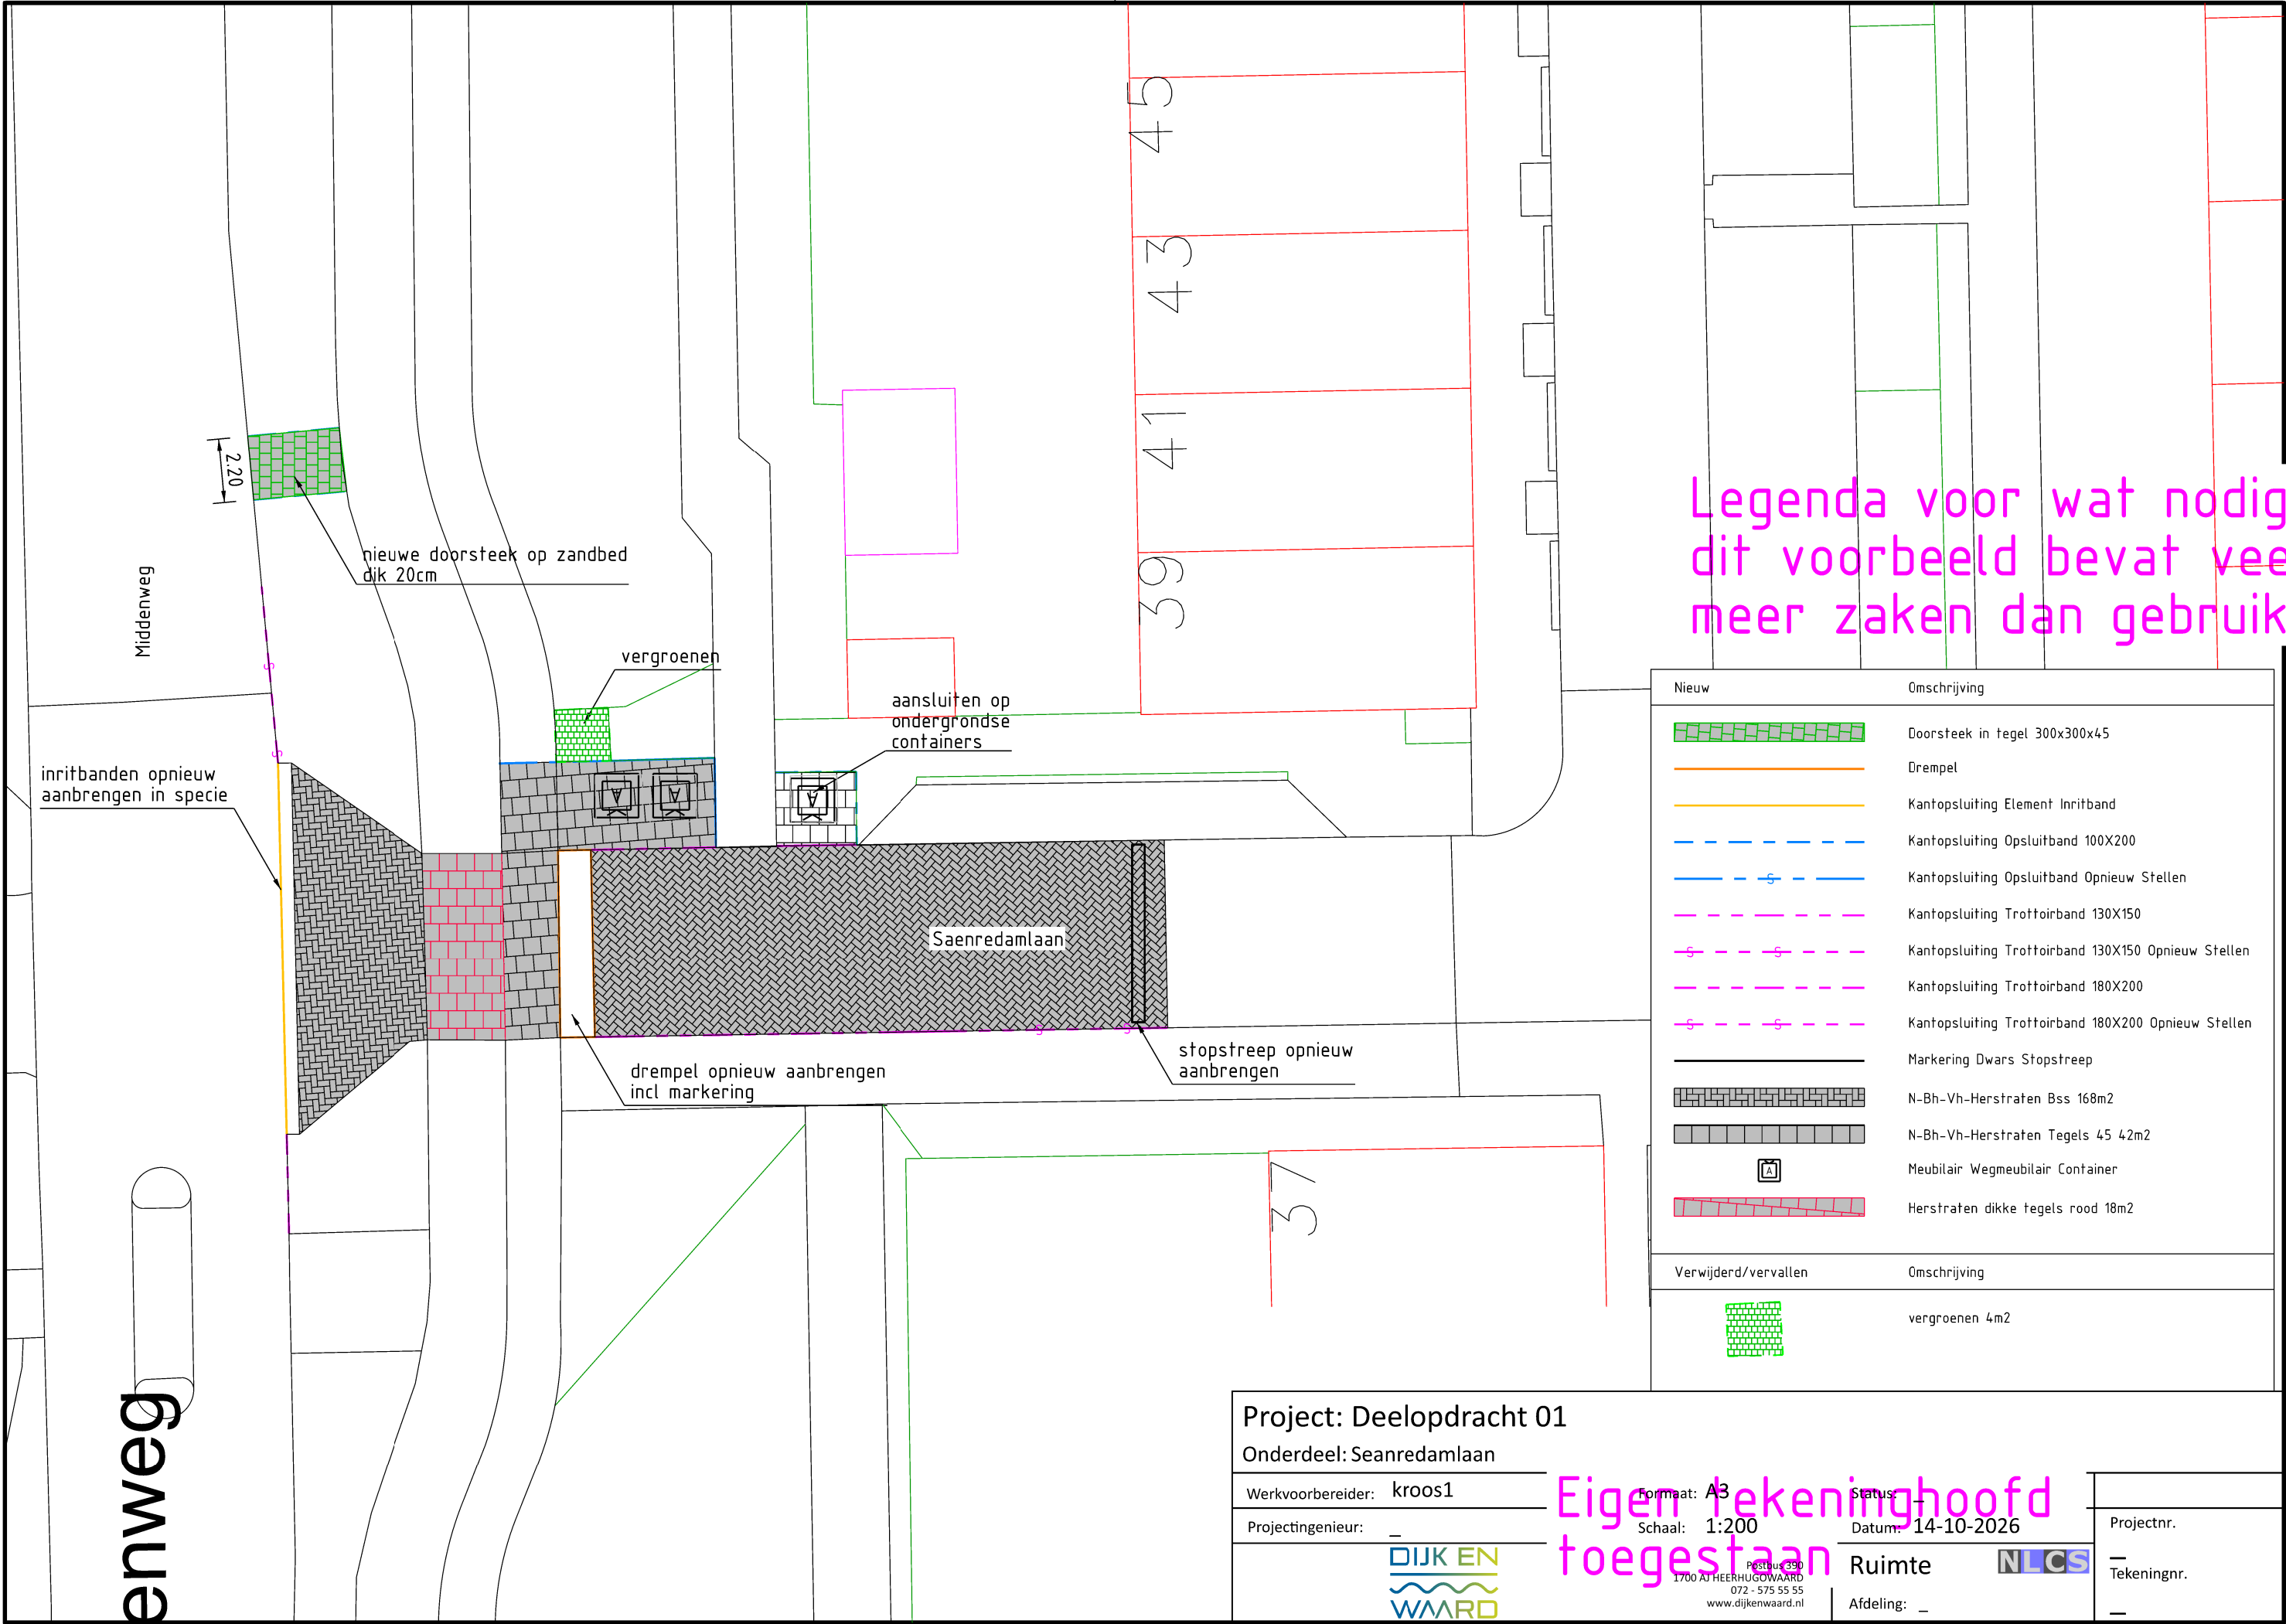

Legenda voor wat nodig is
dit voorbeeld bevat veel
meer zaken dan gebruikelijk

Nieuw	Omschrijving
	Doorsteek in tegel 300x300x45
	Drempel
	Kantopsluiting Element Inritband
	Kantopsluiting Opsluitband 100X200
	Kantopsluiting Opsluitband Opnieuw Stellen
	Kantopsluiting Trottoirband 130X150
	Kantopsluiting Trottoirband 130X150 Opnieuw Stellen
	Kantopsluiting Trottoirband 180X200
	Kantopsluiting Trottoirband 180X200 Opnieuw Stellen
	Markering Dwars Stopstreep
	N-Bh-Vh-Herstraten Bss 168m2
	N-Bh-Vh-Herstraten Tegels 45 42m2
	Meubilair Wegmeubilair Container
	Herstraten dikke tegels rood 18m2
Verwijderd/vervallen	Omschrijving
	vergroenen 4m2

Project: Deelopdracht 01
Onderdeel: Seanredamlaan

Werkvoorbereider: kroos1
Projectingenieur: _



Eigen tekeninghoofd
toegestaan

Formaat: A3
Schaal: 1:200

Status: _
Datum: 14-10-2026

Ruimte



Afdeling: _

Projectnr. _
Tekeningnr. _