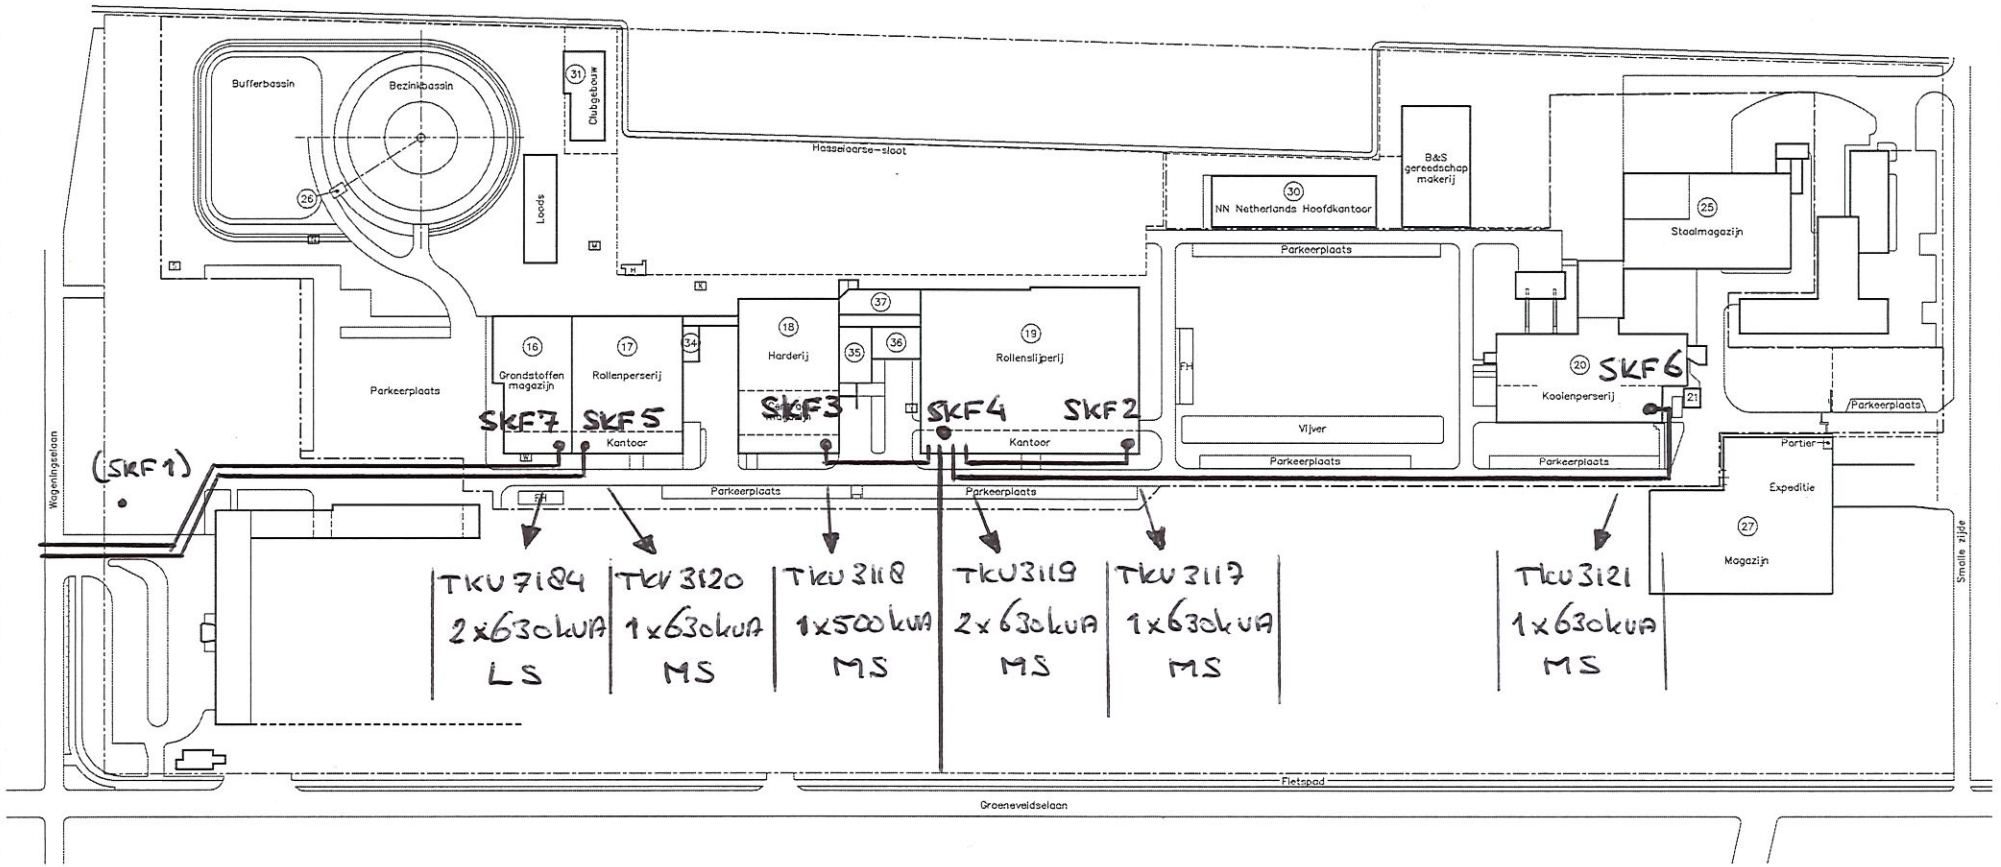

ind.	Wijziging	Symb NEN5152		Omschrijving		Tekening nummer	Blad
–		Get. DB	NN Netherlands BV	Plattegrond NN–Terrein	10 kV	16VC–L001–014	01 van 01
		Gec.					Datum
		Gez.					2005.07.20