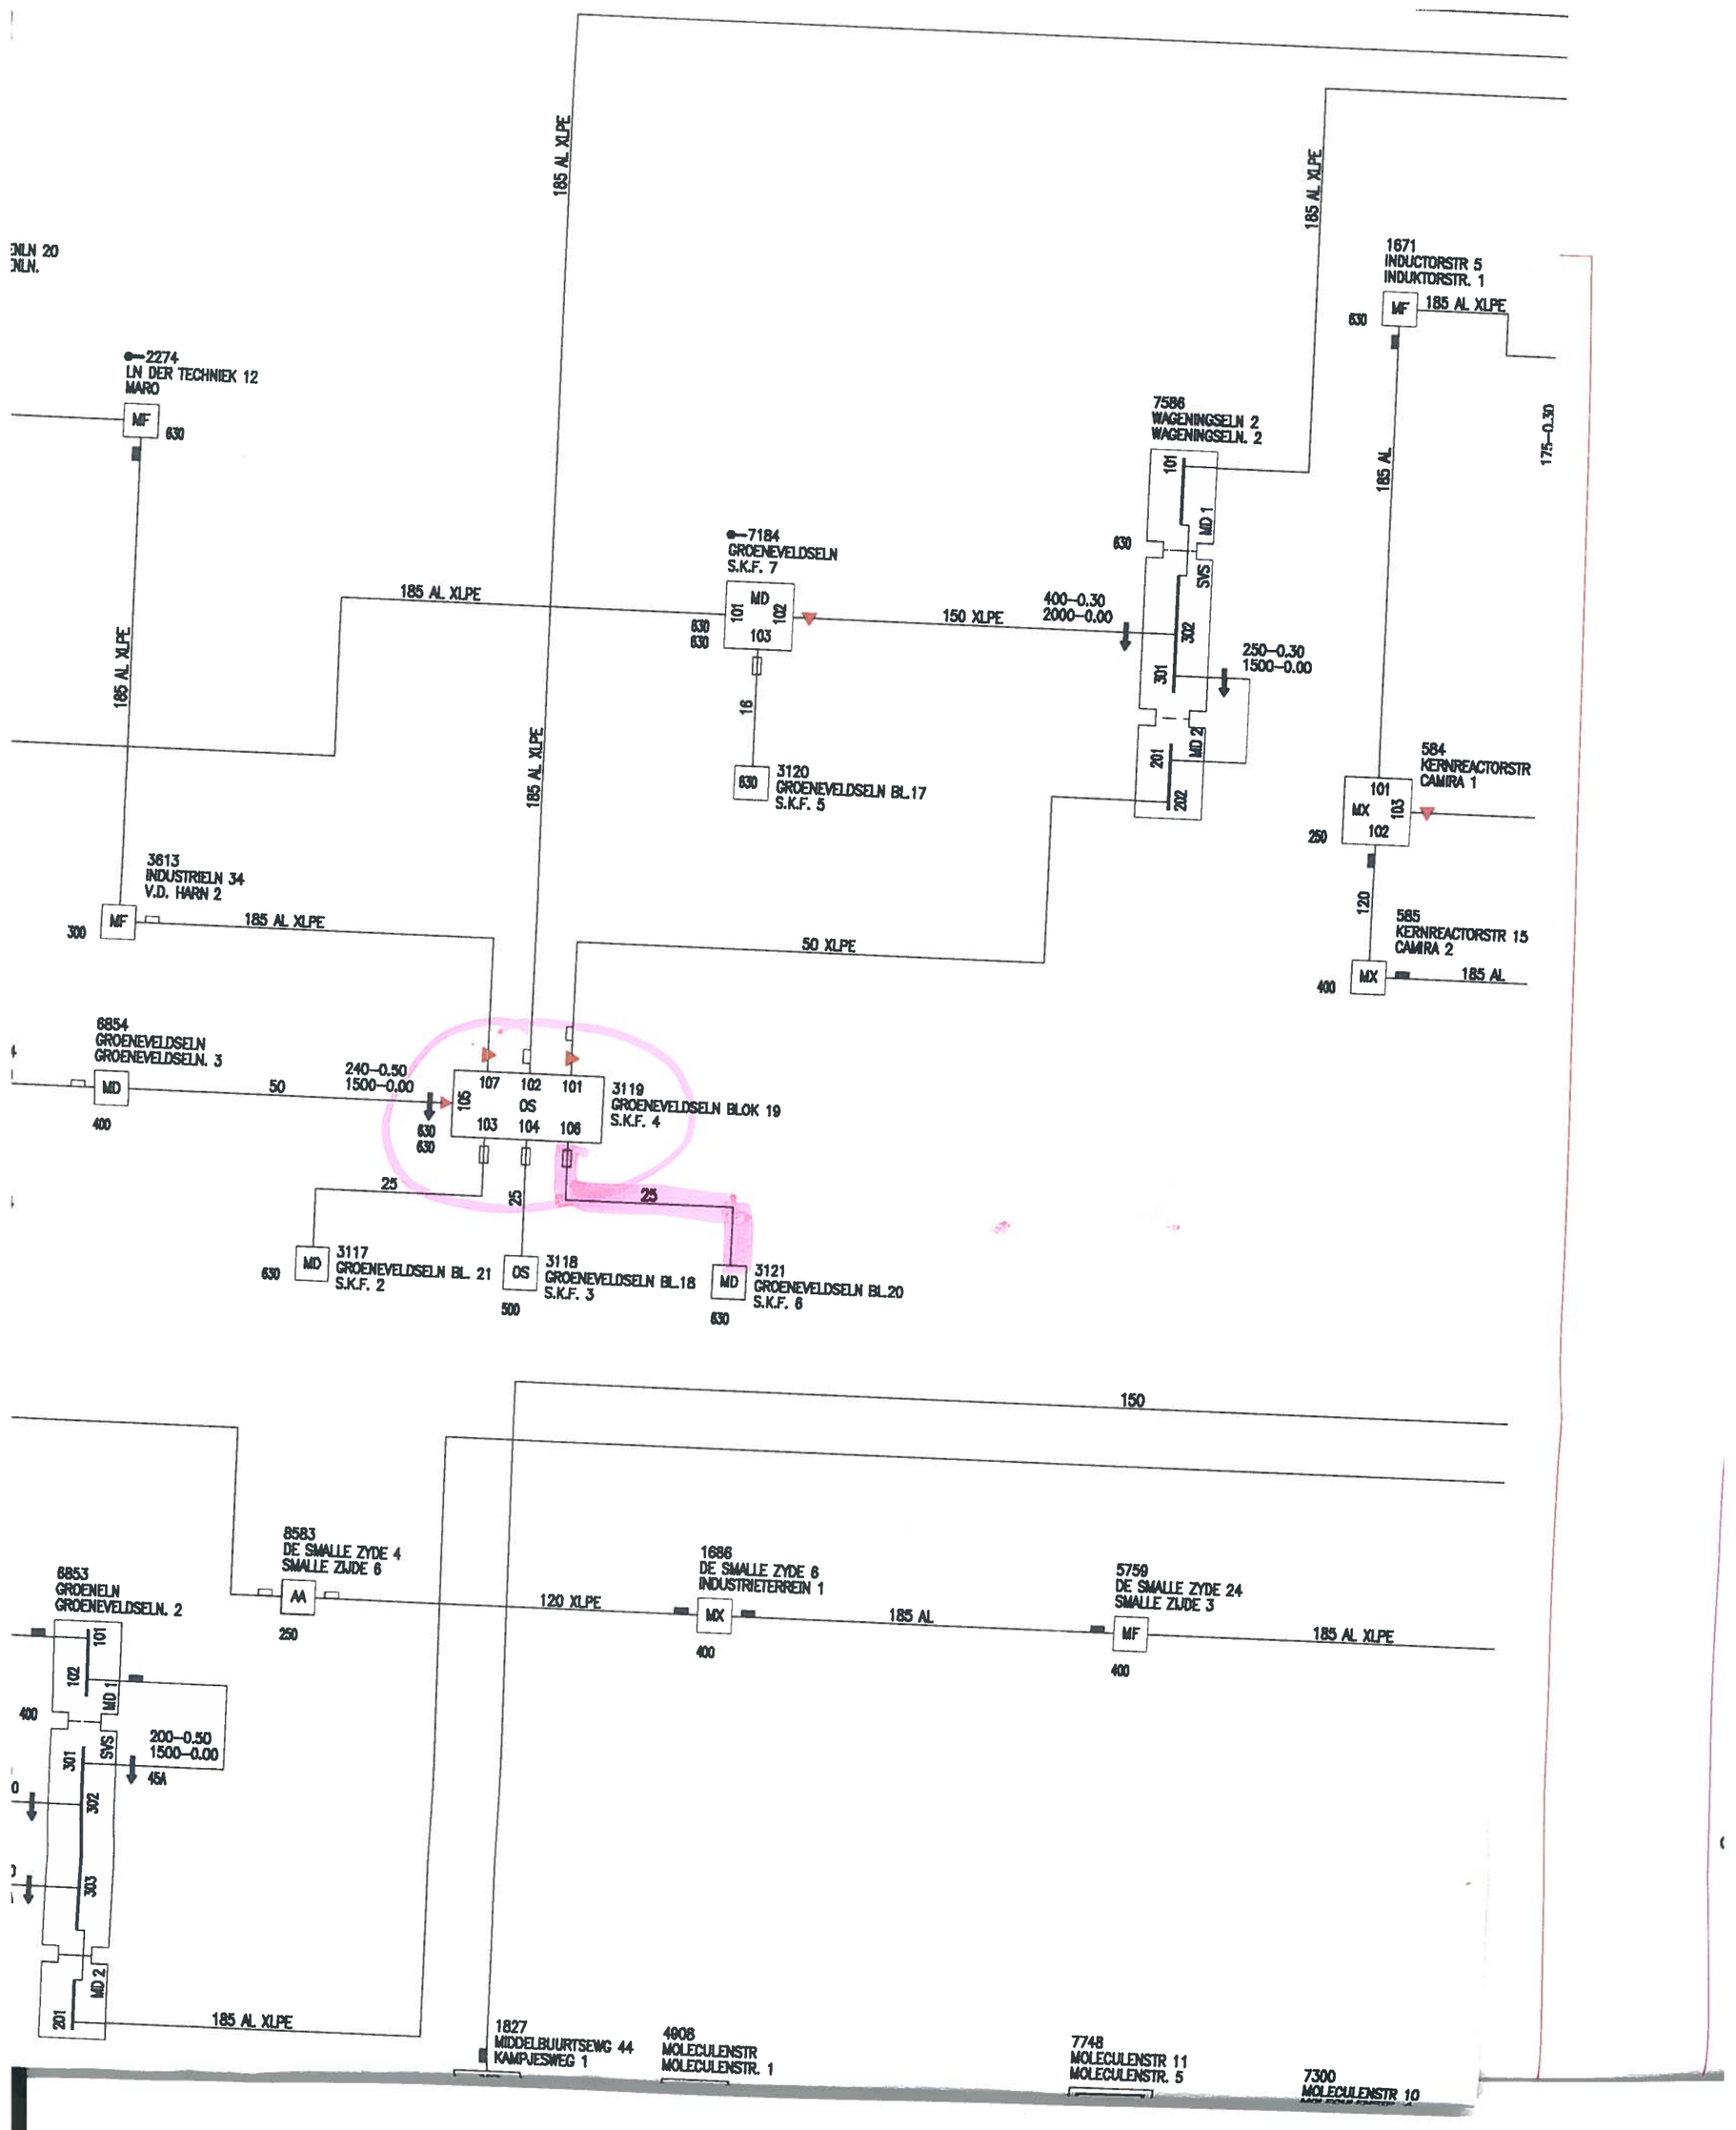
185 AL XLPE
185 AL XLPE
185 AL XLPE