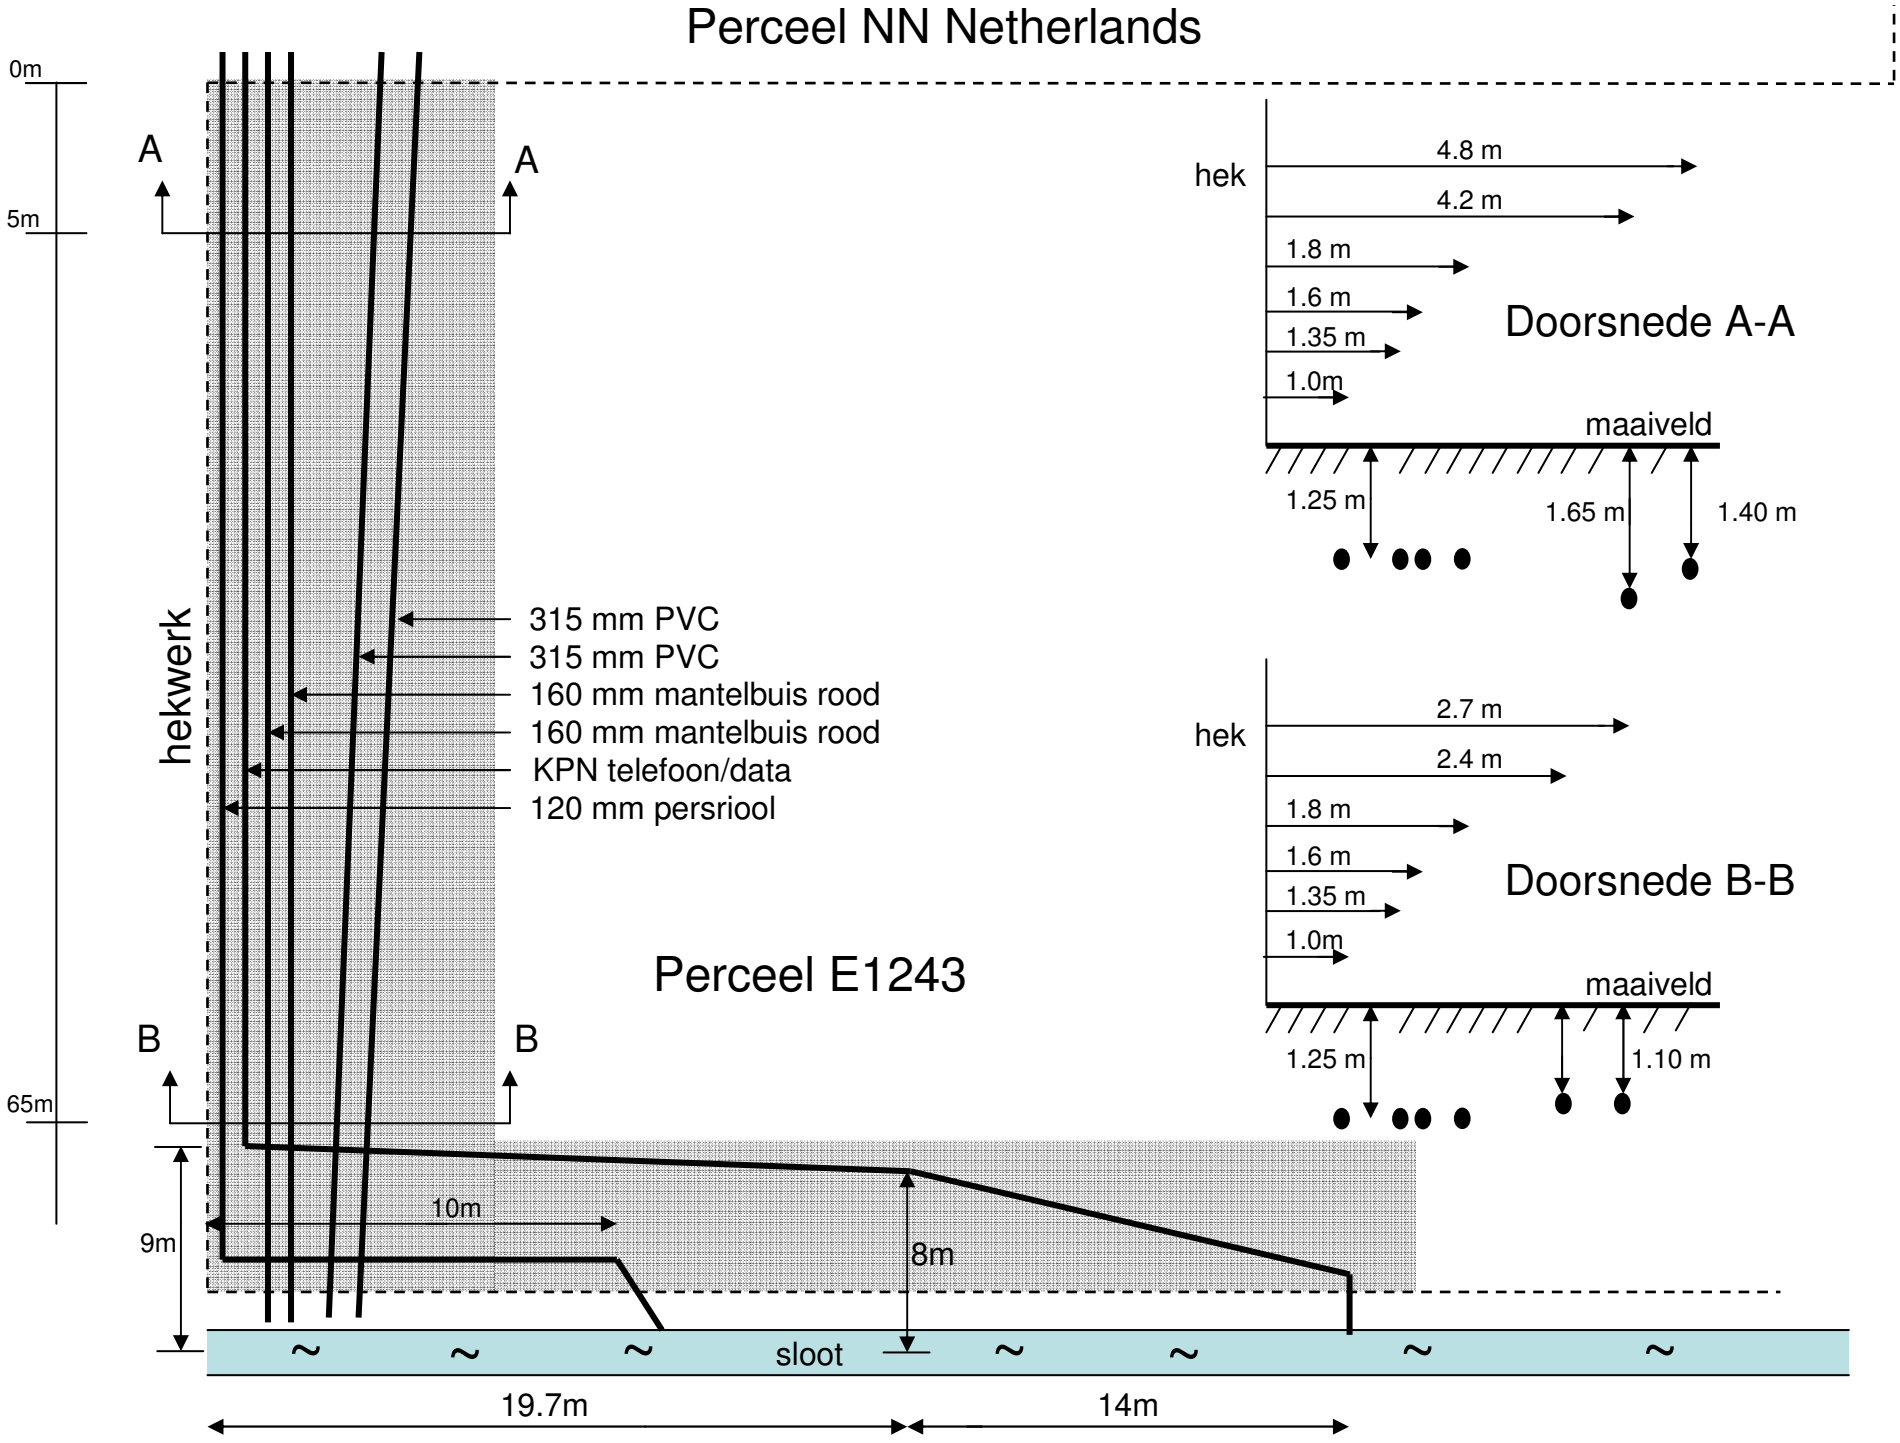
Perceel NN Netherlands
0m
5m
65m
A
A
B
B
hekwerk
315 mm PVC
315 mm PVC
160 mm mantelbuis rood
160 mm mantelbuis rood
KPN telefoon/data
120 mm persriool
Perceel E1243
hek
4.8 m
4.2 m
1.8 m
1.6 m
1.35 m
1.0m
maaiveld
1.25 m
1.65 m
1.40 m
Doorsnede A-A
hek
2.7 m
2.4 m
1.8 m
1.6 m
1.35 m
1.0m
maaiveld
1.25 m
1.10 m
Doorsnede B-B
9m
10m
8m
sloot
19.7m
14m