Uittreksel Kadastrale Kaart

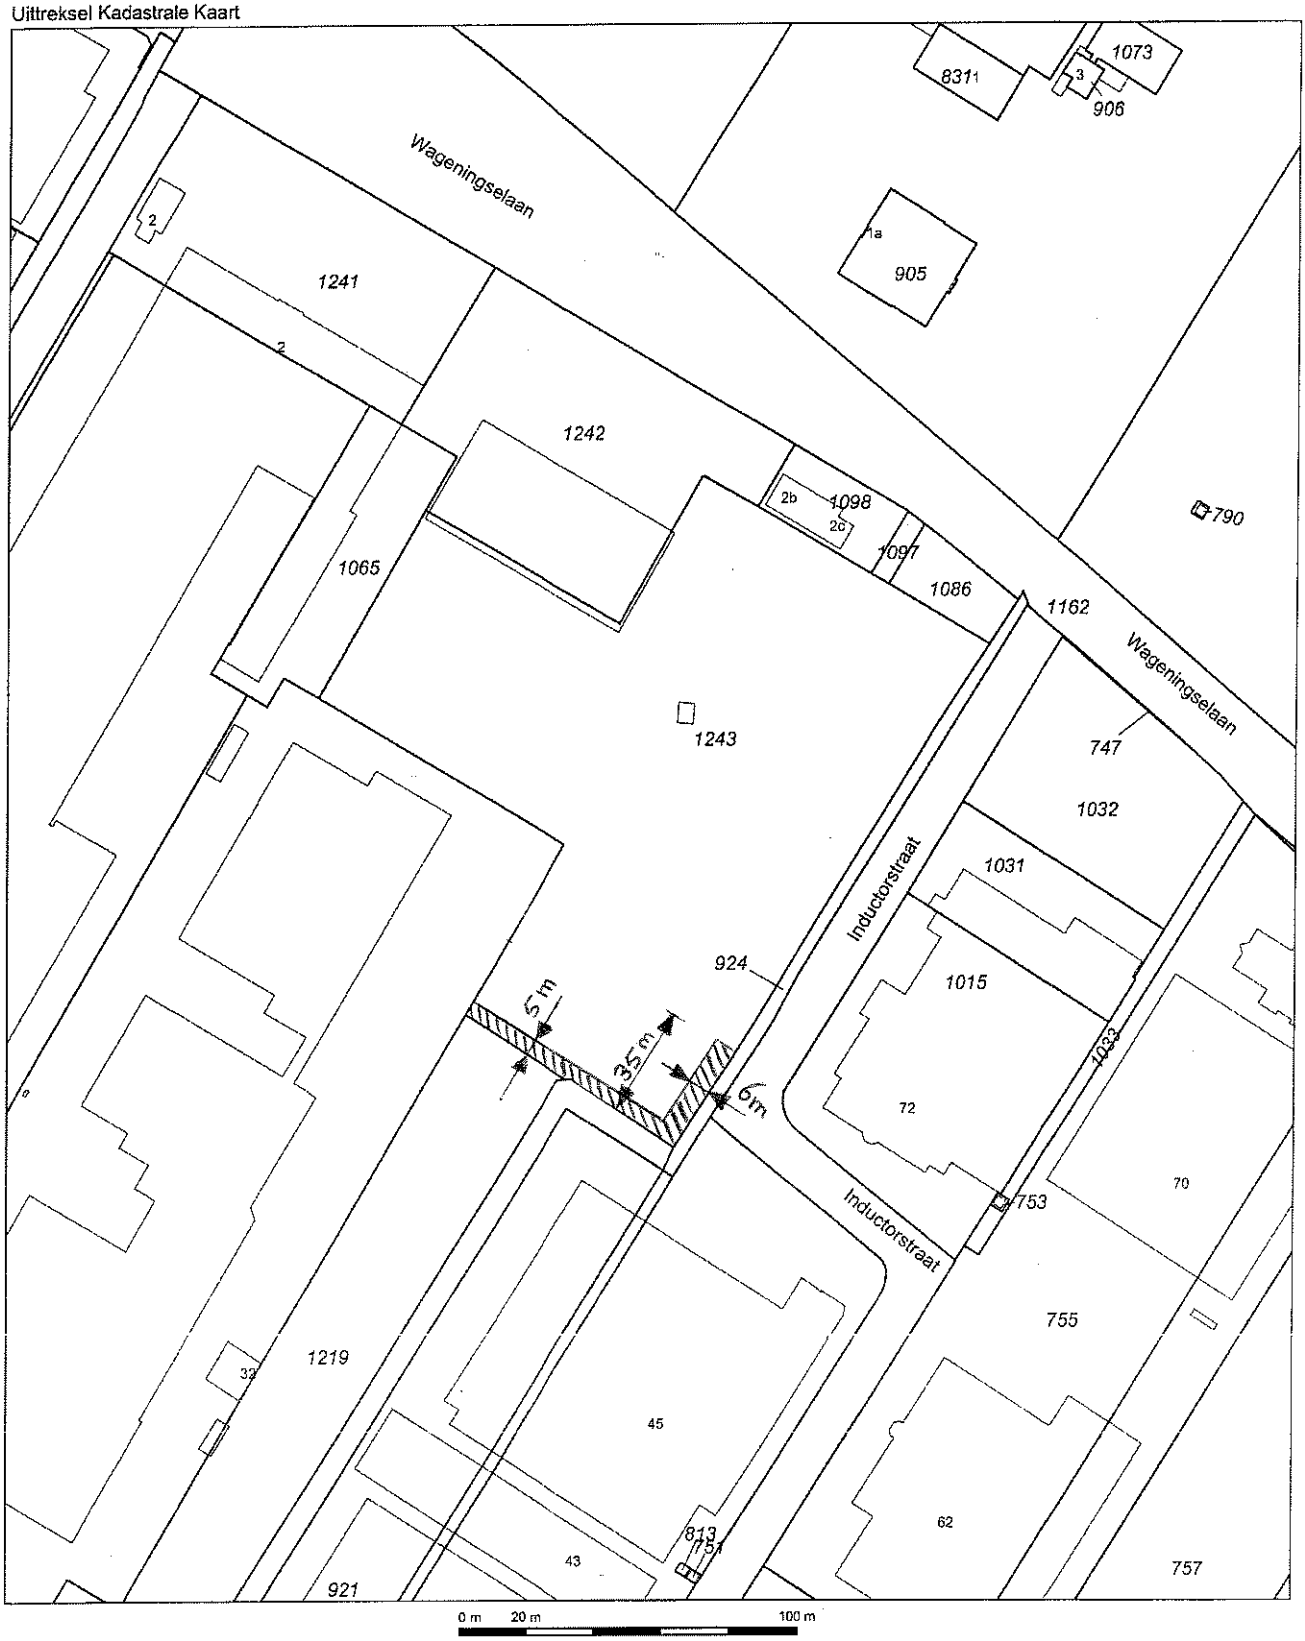

Deze kaart is noordgericht

12345 Perceelnummer
25 Huisnummer
Kadastrale grens
Bebouwing
Overige topografie

Schaal 1:2000

Kadastrale gemeente VEENENDAAL
Sectie E
Perceel 1243

Voor een eensluidend uittreksel, UTRECHT, 6 maart 2008
De bewaarder van het kadaster en de openbare registers

Aan dit uittreksel kunnen geen betrouwbare maten worden ontleend.
De Dienst voor het kadaster en de openbare registers behoudt zich de intellectuele eigendomsrechten voor, waaronder het auteursrecht en het databankenrecht.