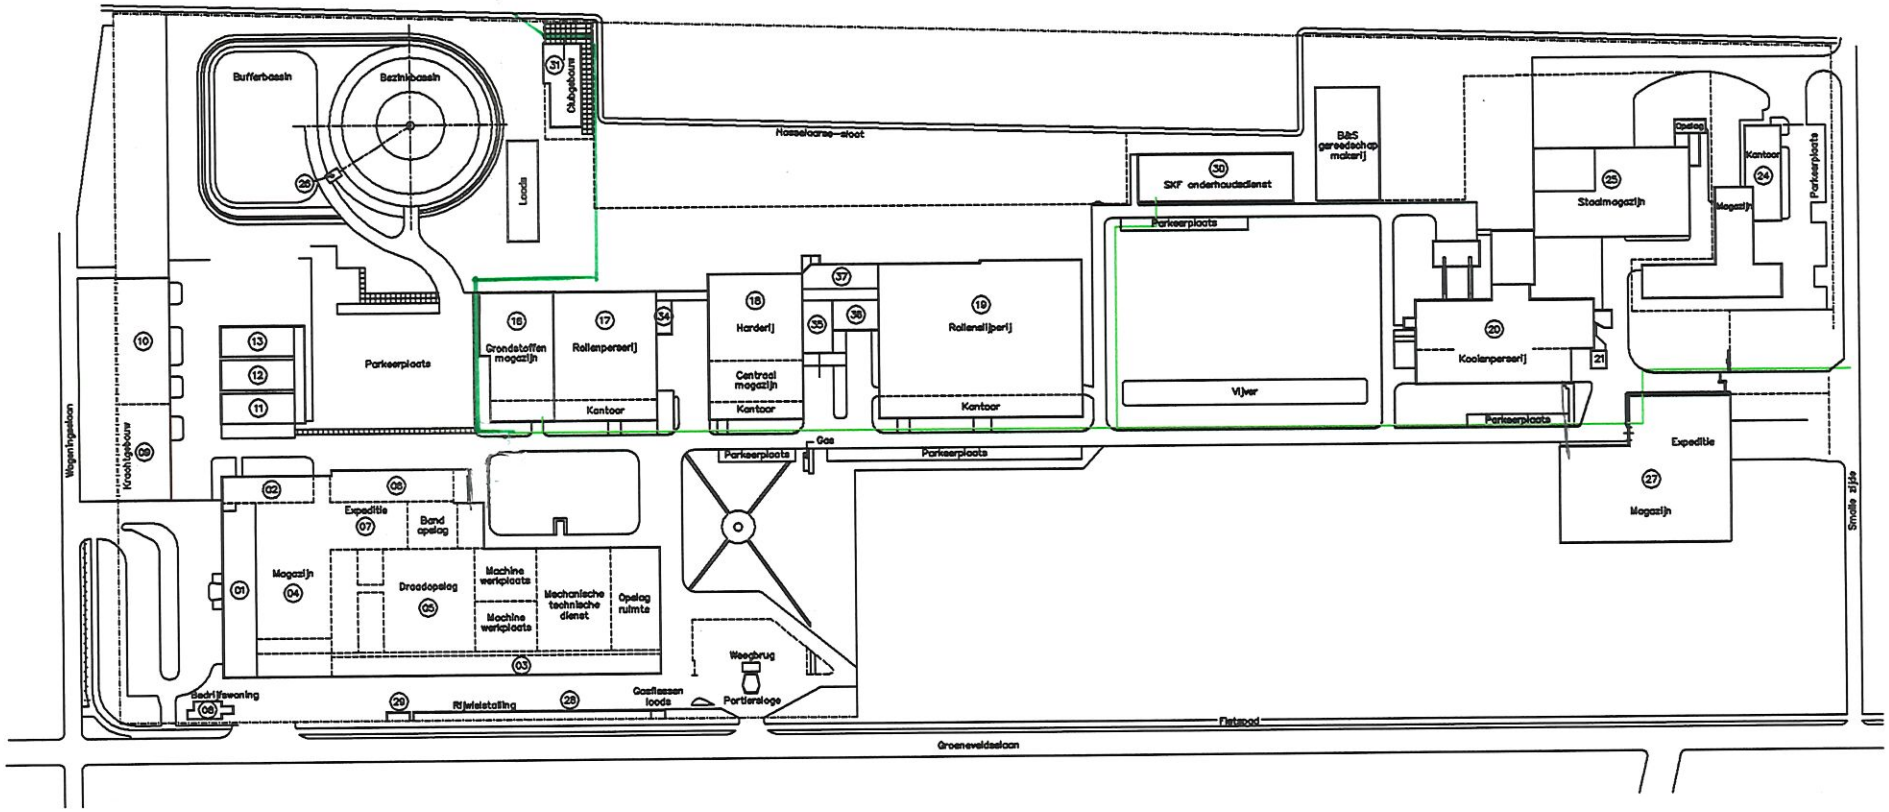

Kadasterlijn

Afrastering

Grens SKF-terrein

SKF Veenendaal Nederland	Plattegrond SKF-terrein TELEFOON	Gst. 08	Gec.	Gez.	Reg. Det. 2001.04.03
		Schaal 1:1000	Tek. nr.	16VC	L001-001

Ind.	wijziging	volgnr.	datum	gez.

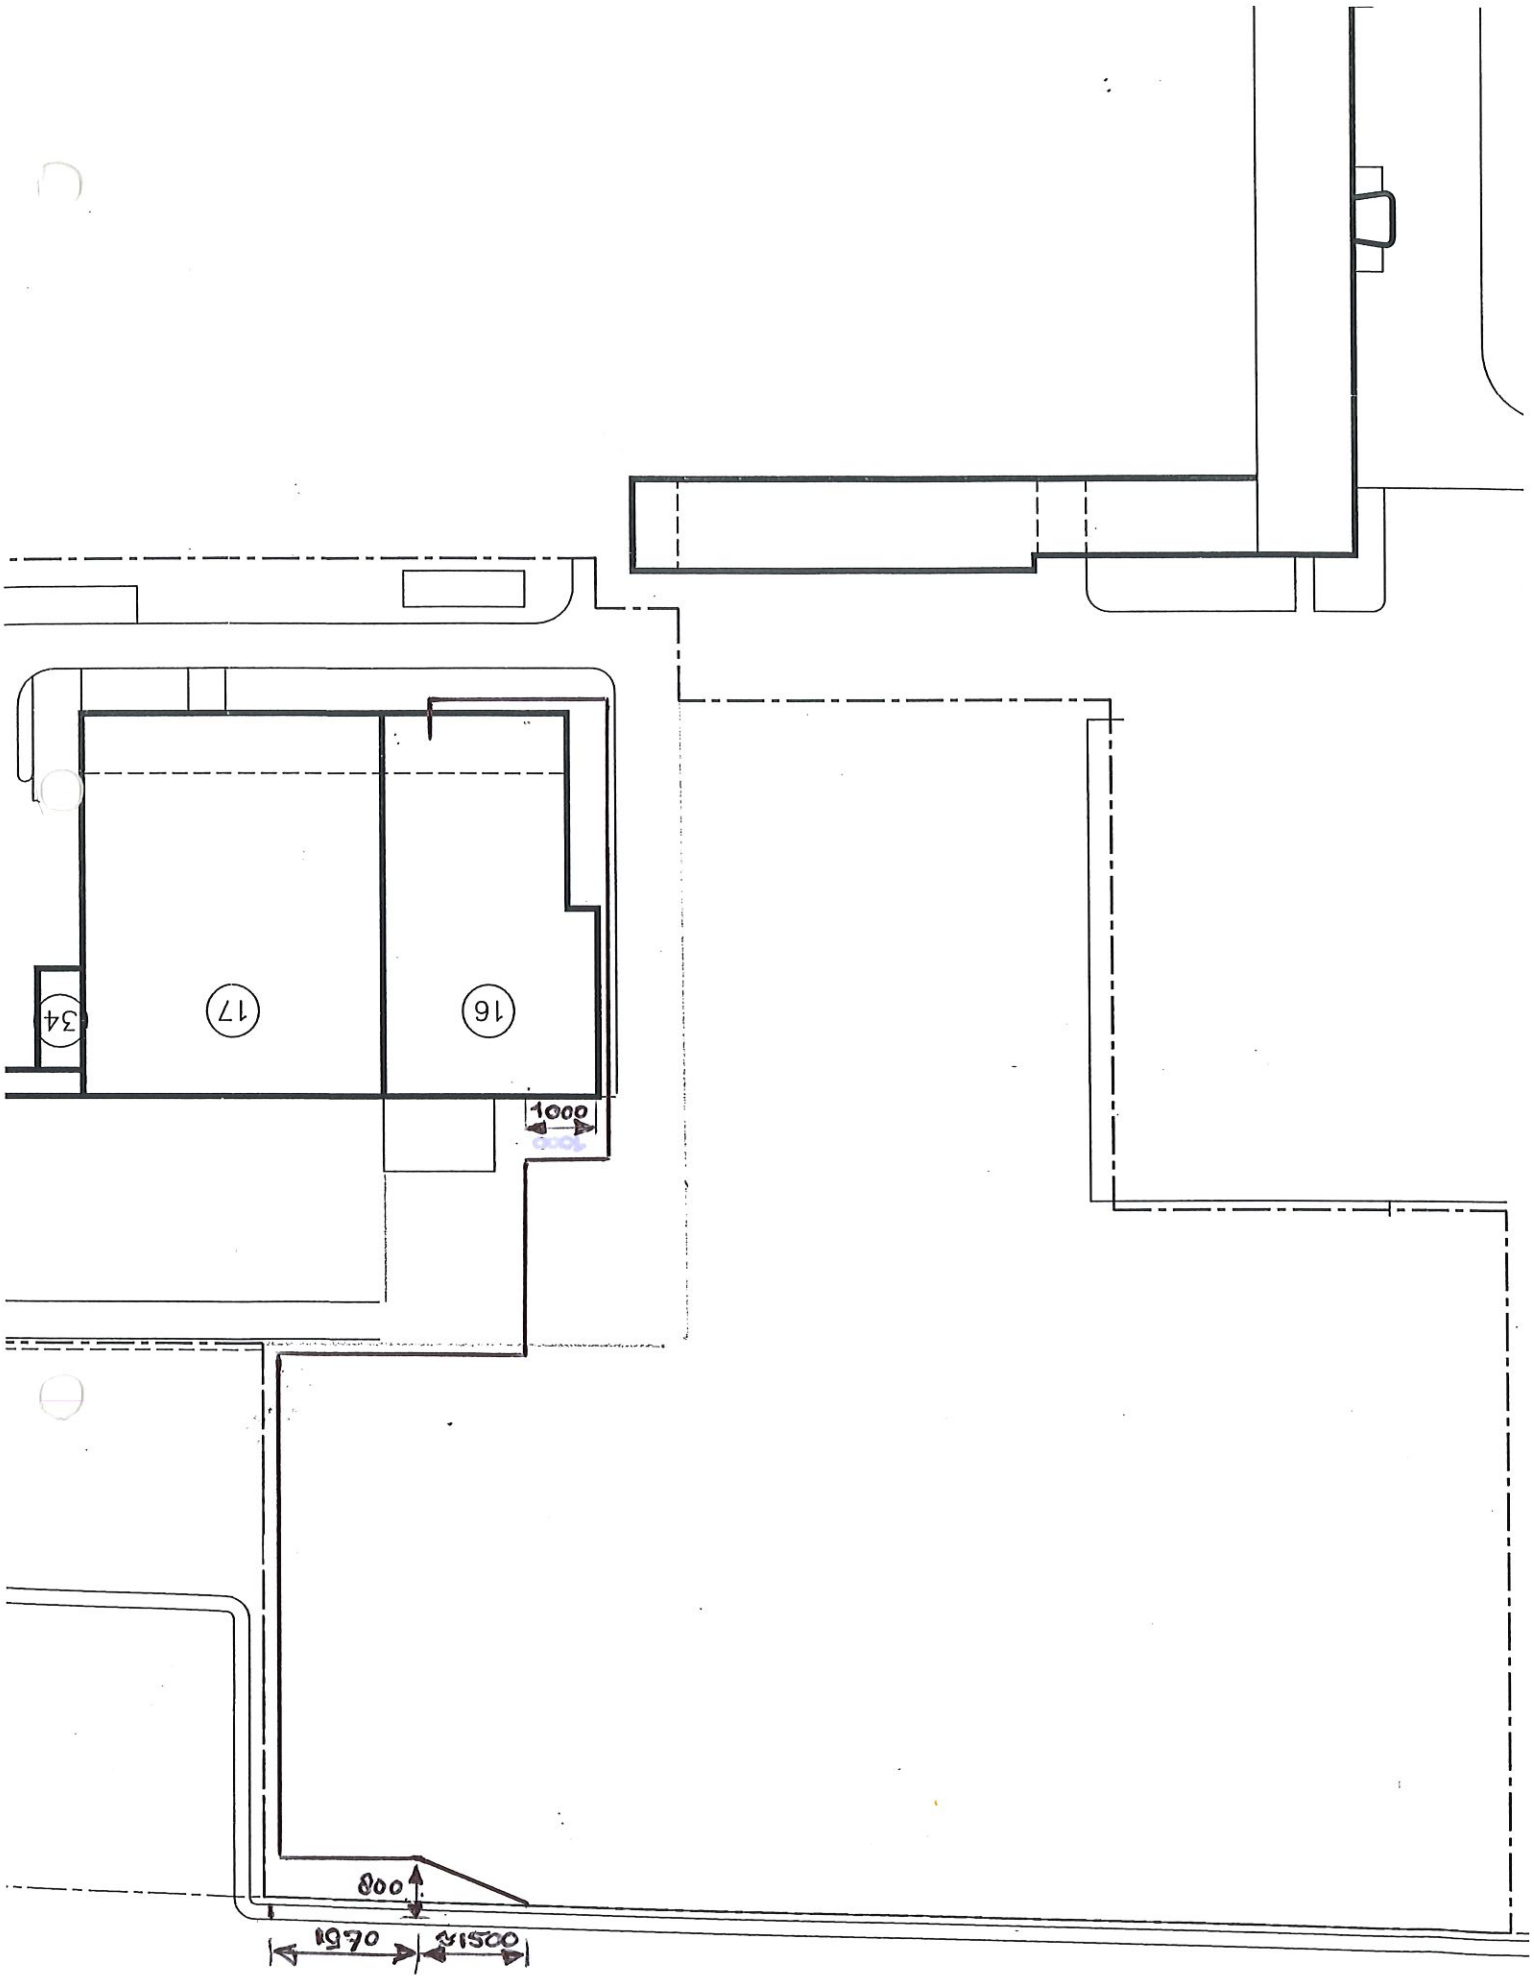

telefoonkabel