

0	1	2	3	4	5	6	7	8	9
---	---	---	---	---	---	---	---	---	---



REMONDIS Smart Infra 's-Hertogenbosch
 Hambakenwetering 18A
 5231 DC 's-Hertogenbosch
 The Netherlands
 T +31 (073) 621 91 72
 info@remondis.nl
 www.remondisnederland.nl

WORKING FOR THE FUTURE

Projectnaam	Schakelkast (BIK) RG1018 Industriestraat Rucphen		
Tekeningnummer			
Projectnummer	211037		
Paneelnummer			
Bedrijf / klant	Remondis Smart Infra Eindhoven B.V.	Eindklant	Gemeente Rucphen
Projectleider	Arend Witte	Contactpersoon	-
Projectnummer	IOR210292	Projectnummer	-
Plaats	Eindhoven	Plaats	Rucphen
Adres	Hooge Zijde 29	Adres	Industriestraat
Land	Nederland	Land	Nederland
Vestiging			
Projectleider		Getekend d.d.	19-04-2021
Ontwerper	F. Hooijmans	As built d.d.	-
Laatste Bewerker	F. Hooijmans	Laatste revisie d.d.	-
Deelbijzonderheid		Revisie Versie	-
Voorschriften			
Bouwjaar	2021		
E-plan versie	2.9.4		

Vestiging : Van der Linden Pomptechniek B.V.				Principaal : Gemeente Rucphen		Status:		==		PI				
REMONDIS® WORKING FOR THE FUTURE		Rev.:	Datum:	Door:	Functie : Rioolgemaal		AS-BUILT		=		RG			
					Locatie : RG1018 Industriestraat Rucphen		Tek. nr.: 211037		+					
		-	19-04-2021	F. Hooijmans	Omschrijving : Titelblad / voorblad		Schaal: 1 : 1		Versie :		Pagina nr.:		1	

REN_A3100_V01a

0	1	2	3	4	5	6	7	8	9
---	---	---	---	---	---	---	---	---	---

Inhoudsopgave

Remondis Inhoudsopgave A3L00_V01

Pagina	Paginabeschrijving	Extra paginaveld	Datum	Bewerker	Revisie
1	Titelblad / voorblad		18-05-2021	F. Hooijmans	-
2	Inhoudsopgave		18-05-2021	F. Hooijmans	
3	Productievoorschriften		18-05-2021	F. Hooijmans	
5	Hoofdstroom		18-05-2021	F. Hooijmans	
6	Hoofdstroom		18-05-2021	F. Hooijmans	
7	Hoofdstroom		18-05-2021	F. Hooijmans	
10	Stuurstroom		18-05-2021	F. Hooijmans	
11	Stuurstroom		18-05-2021	F. Hooijmans	
12	Stuurstroom		18-05-2021	F. Hooijmans	
14	Stuurstroom		18-05-2021	F. Hooijmans	
20	PLC Overzicht		18-05-2021	F. Hooijmans	
22	HMI + MODEM		18-05-2021	F. Hooijmans	
25	PLC AI		18-05-2021	F. Hooijmans	
30	PLC DI		18-05-2021	F. Hooijmans	
31	PLC DI		18-05-2021	F. Hooijmans	
40	PLC DO		18-05-2021	F. Hooijmans	
100	Schakelkast Overzicht		18-05-2021	F. Hooijmans	
101	Schakelkast Intern		18-05-2021	F. Hooijmans	
400	Artikellijst		18-05-2021	F. Hooijmans	
400.1	Artikellijst		18-05-2021	F. Hooijmans	
400.2	Artikellijst		18-05-2021	F. Hooijmans	
510	Kabelaansluitlijst		18-05-2021	F. Hooijmans	
510.1	Kabelaansluitlijst		18-05-2021	F. Hooijmans	
600	Klemmenaansluitlijst +BOK.BK01		18-05-2021	F. Hooijmans	
601	Klemmenaansluitlijst +BOK.BK01-X1		18-05-2021	F. Hooijmans	
602	Klemmenaansluitlijst +BOK.BK01-X2		18-05-2021	F. Hooijmans	
603	Klemmenaansluitlijst +BOK.BK01-X3		18-05-2021	F. Hooijmans	
604	Klemmenaansluitlijst +BOK.BK01-X5		18-05-2021	F. Hooijmans	

← 1

+BOK.BK01/3 →

Vestiging : Van der Linden Pomptechneik B.V.

REMONDIS®

WORKING FOR THE FUTURE

Rev.:

Datum:

Door:

-

18-05-2021

FH F. Hooijmans

Principaal : Gemeente Rucphen

Functie : Rioolgemaal

Locatie : RG1018 Industriestraat Rucphen

Omschrijving : Inhoudsopgave

Status:

AS-BUILT

Tek. nr.: 211037

Schaal: 1 : 1

== PI

= RG

+

Pagina nr.: 2

14-04-2020

0	1	2	3	4	5	6	7	8	9
---	---	---	---	---	---	---	---	---	---

Draadkleuren			Min. Doorsnede
Hoofdstroom	Fase	Zwart	2,5 mm²
	Nul	Licht Blauw	2,5 mm²
	Beschermingsleiding	Geel/ Groen	2,5 mm²
Stuurstroom 230 V AC	Fase	Rood	0,75 mm²
	Schakeldraad	Rood	0,75 mm²
	Nul	Rood	0,75 mm²
Stuurstroom < 50 V AC	Fase	Rood	0,75 mm²
	Schakeldraad	Rood	0,75 mm²
	Nul	Rood	0,75 mm²
Stuurstroom < 50 V DC	Fase	Donker Blauw	0,75 mm²
	Schakeldraad	Donker Blauw	0,75 mm²
	Nul	Donker Blauw	0,75 mm²
Vreemde spanning	Alle geleiders	Oranje	0,75 mm²
Metingen	Alle geleiders	Paars	0,75 mm²
Analoge signalen	Alle geleiders	Grijs	0,75 mm²

Aarding
Metalen kasten verbinden met de beschermingsleiding
Metalen deuren verbinden met de beschermingsleiding


Componentcodering	
	Geen
X	Stickers WT/ZT/WT
	Resopal WT/ZT/WT met plaklaag
	Resopal WT/ZT/WT met spreidnietjes
X	Op Gootdeksel
	Op Codeerstrook


Naamplaten	
X	Resopal WT/ZT/WT met plaklaag
	Resopal WT/ZT/WT met spreidnietjes

Klemmenstroken	
X	Klemmen aan een zijde nummeren
	Klemmen aan beide zijde nummeren


Draadcodering	
X	Geen
	Volgens draadnummer op tekening
	Volgens klemnummer component

 

Vestiging : Van der Linden Pomptechneik B.V.				Principaal : Gemeente Rucphen		Status:		==	PI
	Rev.:	Datum:	Door:	Functie : Rioolgemaal		AS-BUILT		=	RG
				Locatie : RG1018 Industriestraat Rucphen		Tek. nr.: 211037		+	BOK.BK01
				Omschrijving : Hoofdstroom		Schaal: 1 : 1 Versie :		Pagina nr.: 5	
	-	19-04-2021	F. Hooijmans						

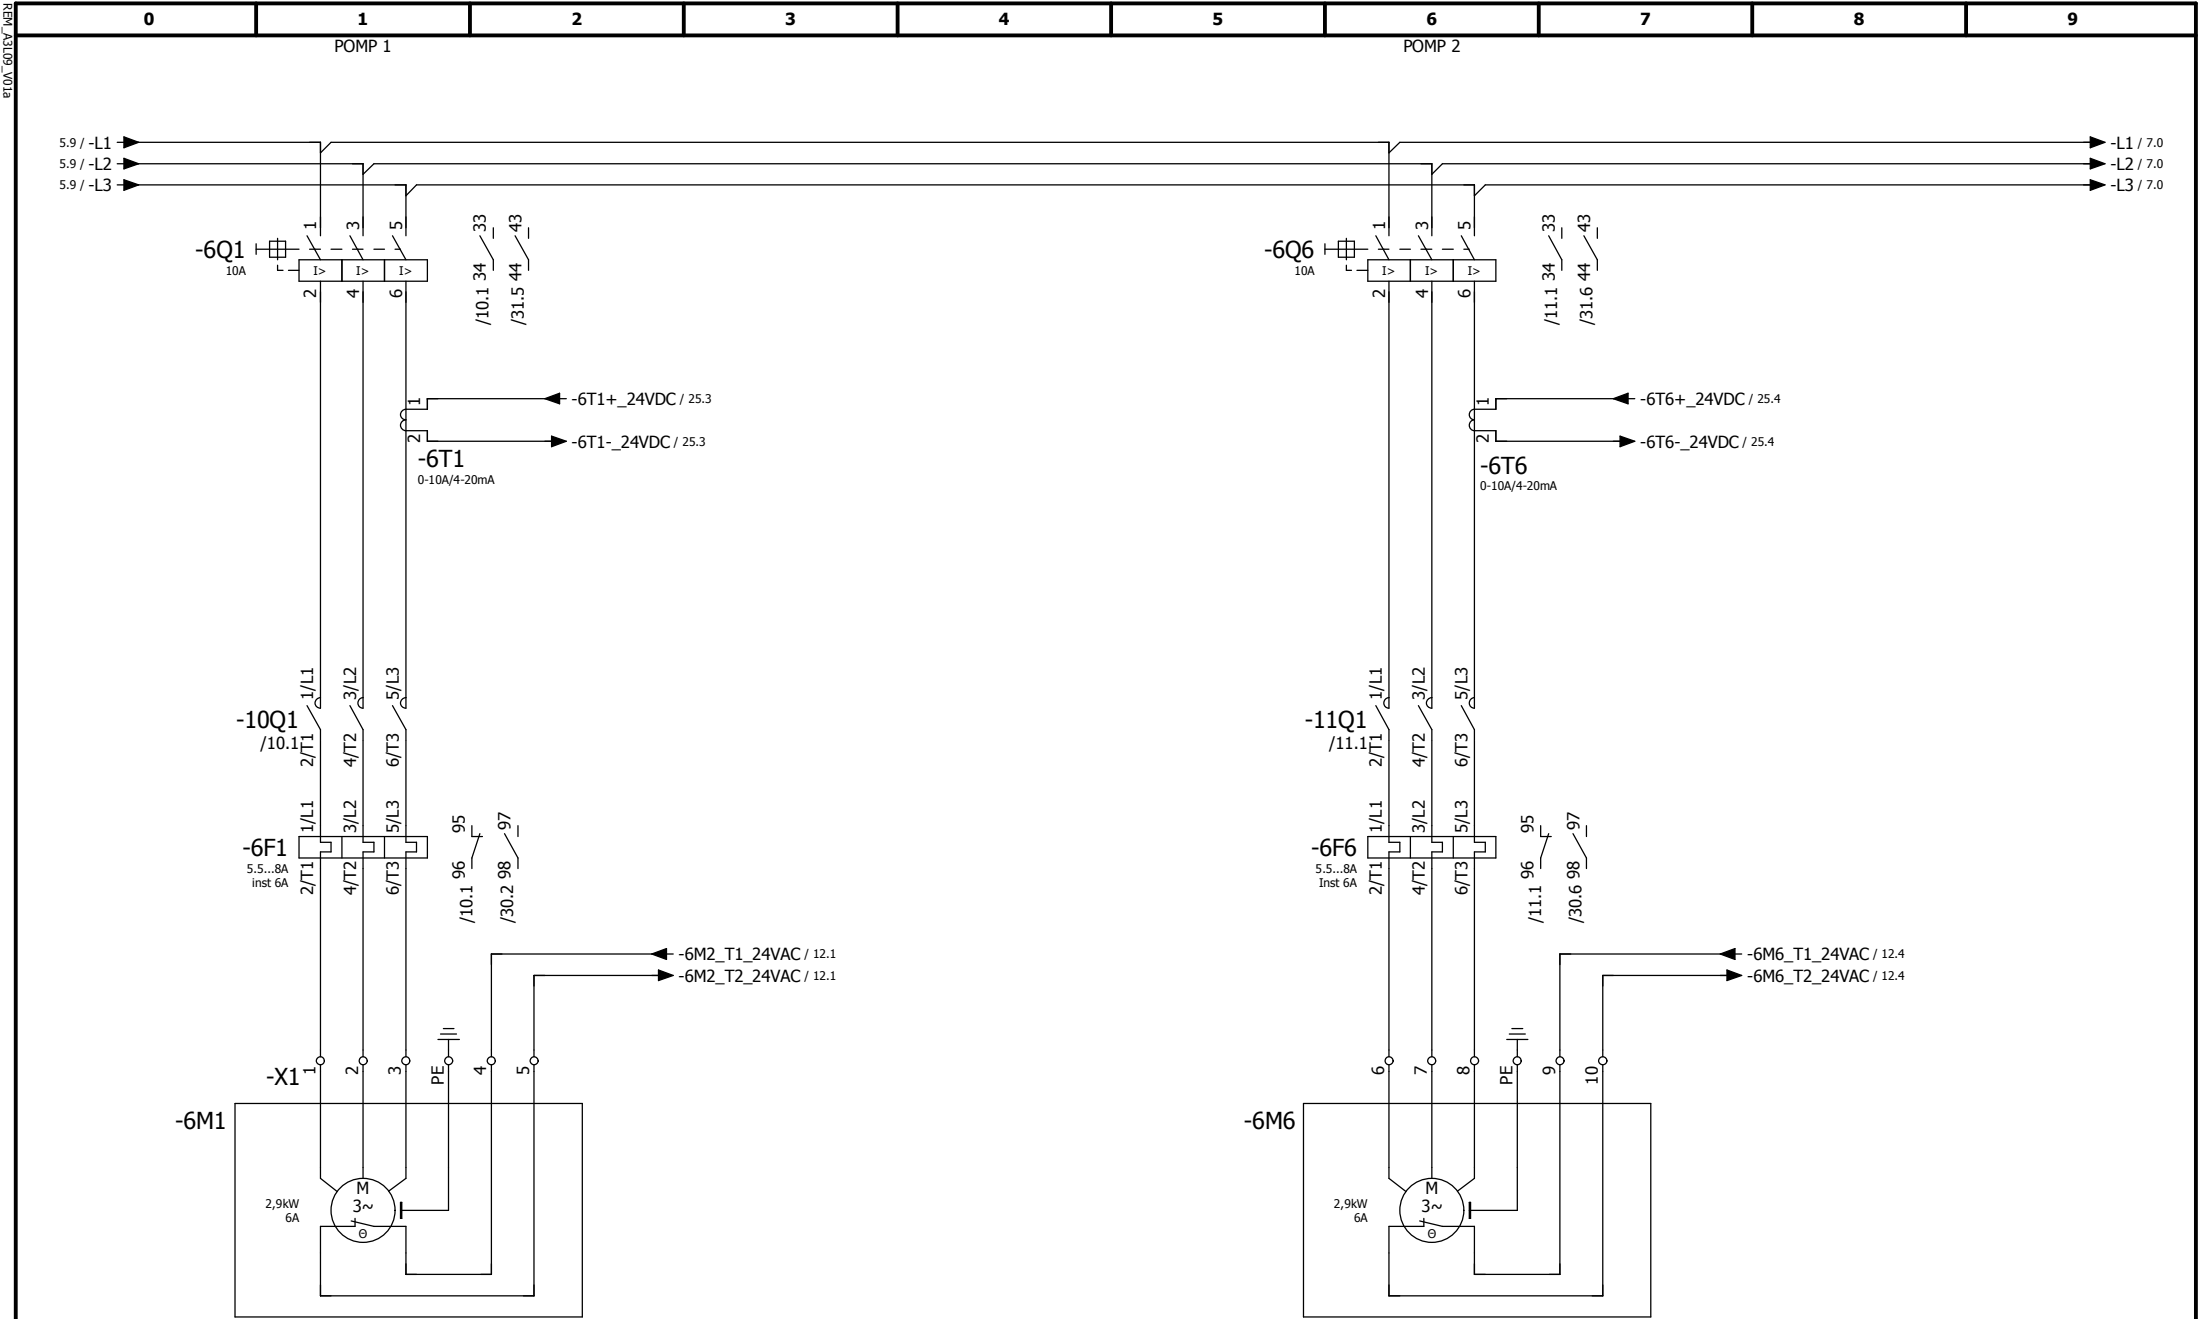

← 5				7 →			
Vestiging : Van der Linden Pomptechneik B.V.				Principaal : Gemeente Rucphen		Status:	
REMONDIS WORKING FOR THE FUTURE				Functie : Rioolgemaal		AS-BUILT	
				Locatie : RG1018 Industriestraat Rucphen		Tek. nr.: 211037	
				Omschrijving : Hoofdstroom		Schaal: 1 : 1	
Rev.:	Datum:	Door:				Versie :	Pagina nr.: 6
-	19-04-2021	F. Hooijmans					
						+ BOK.BK01	

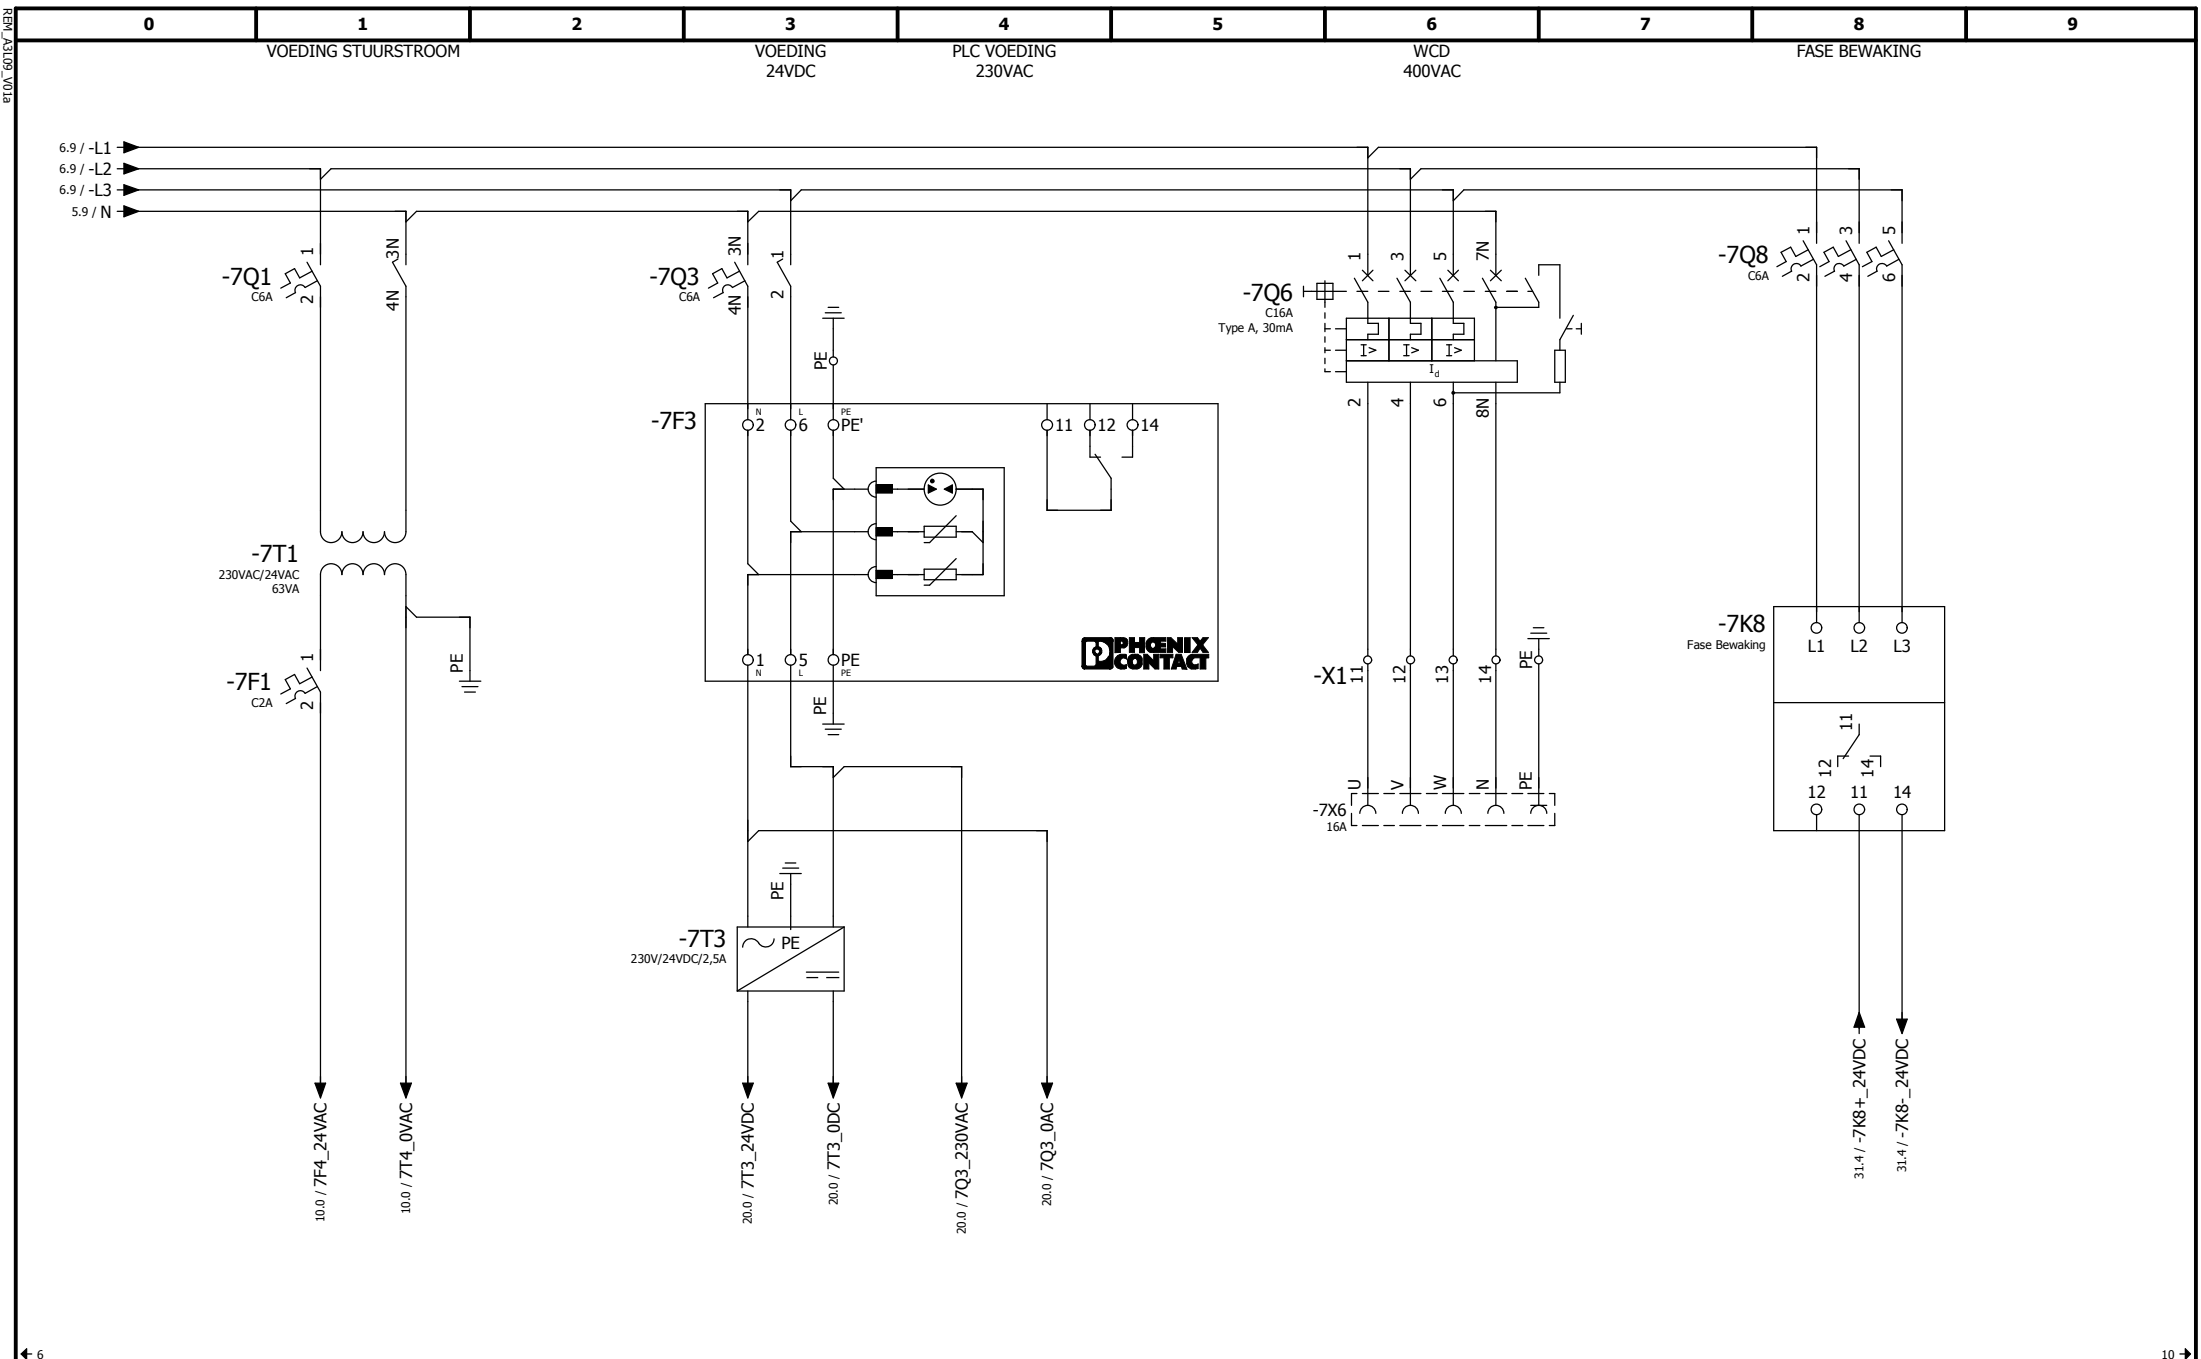


← 6

10 →

Vestiging : Van der Linden Pomptechneik B.V.				Principaal : Gemeente Rucphen		Status:		== PI	
REMONDIS® WORKING FOR THE FUTURE	Rev.:	Datum:	Door:	Functie : Rioolgemaal		AS-BUILT		= RG	
				Locatie : RG1018 Industriestraat Rucphen				Tek. nr.: 211037 + BOK.BK01	
				Omschrijving : Hoofdstroom		Schaal: 1 : 1		Versie :	
	-	19-04-2021	F. Hooijmans					Pagina nr.: 7	


14-04-2020

REN_A3109_V01a

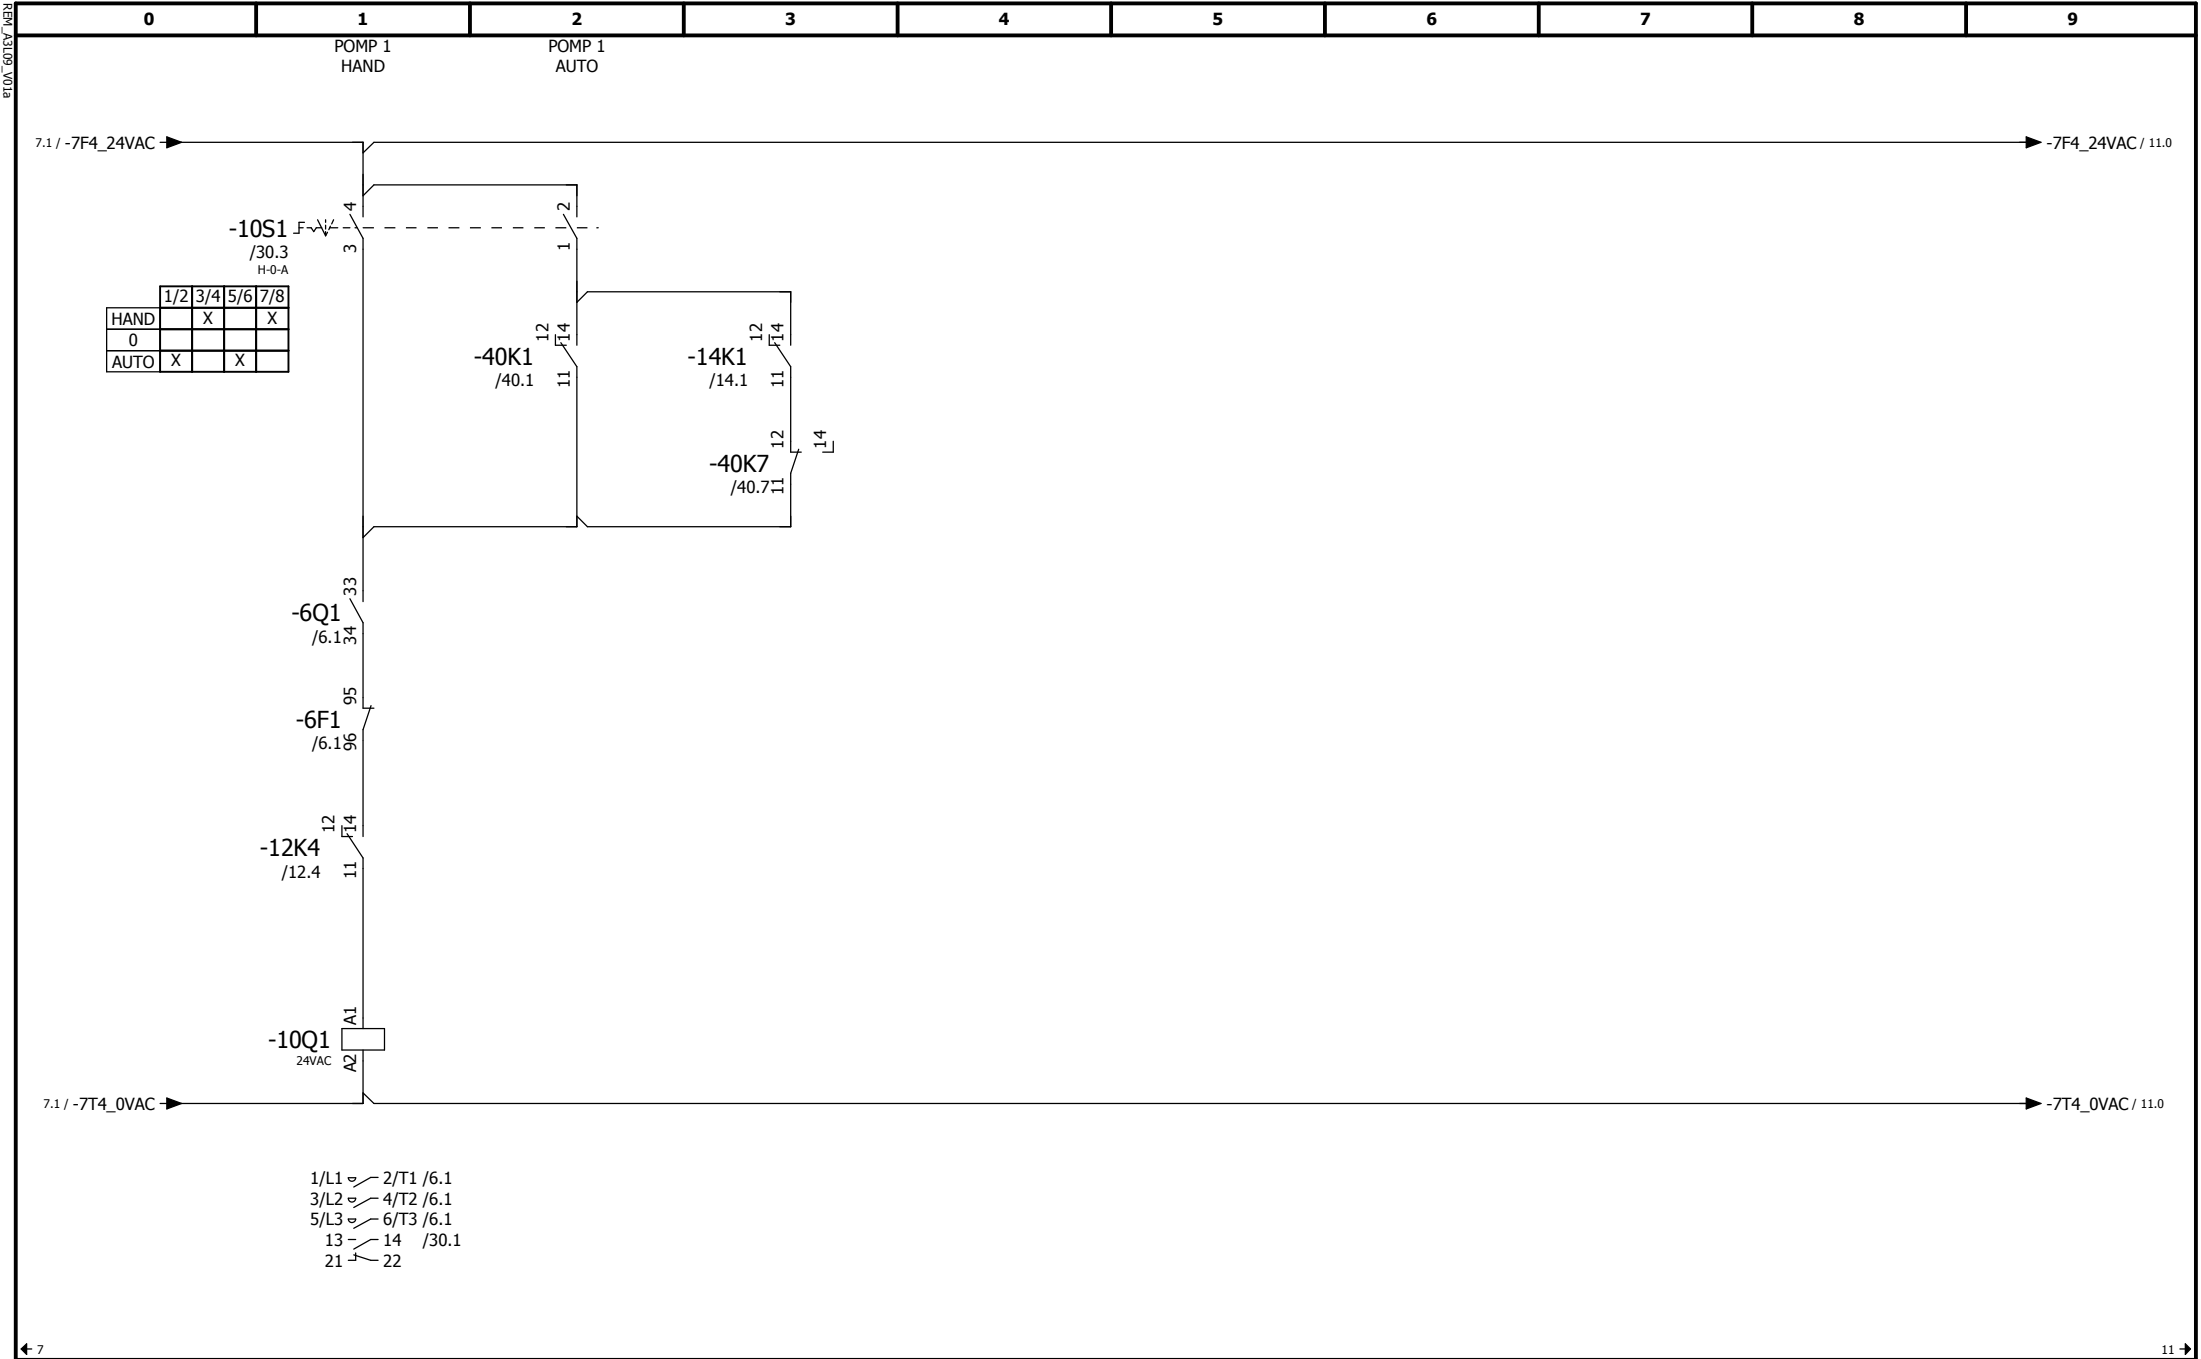


14-04-2021

REN_JA1009_V01A

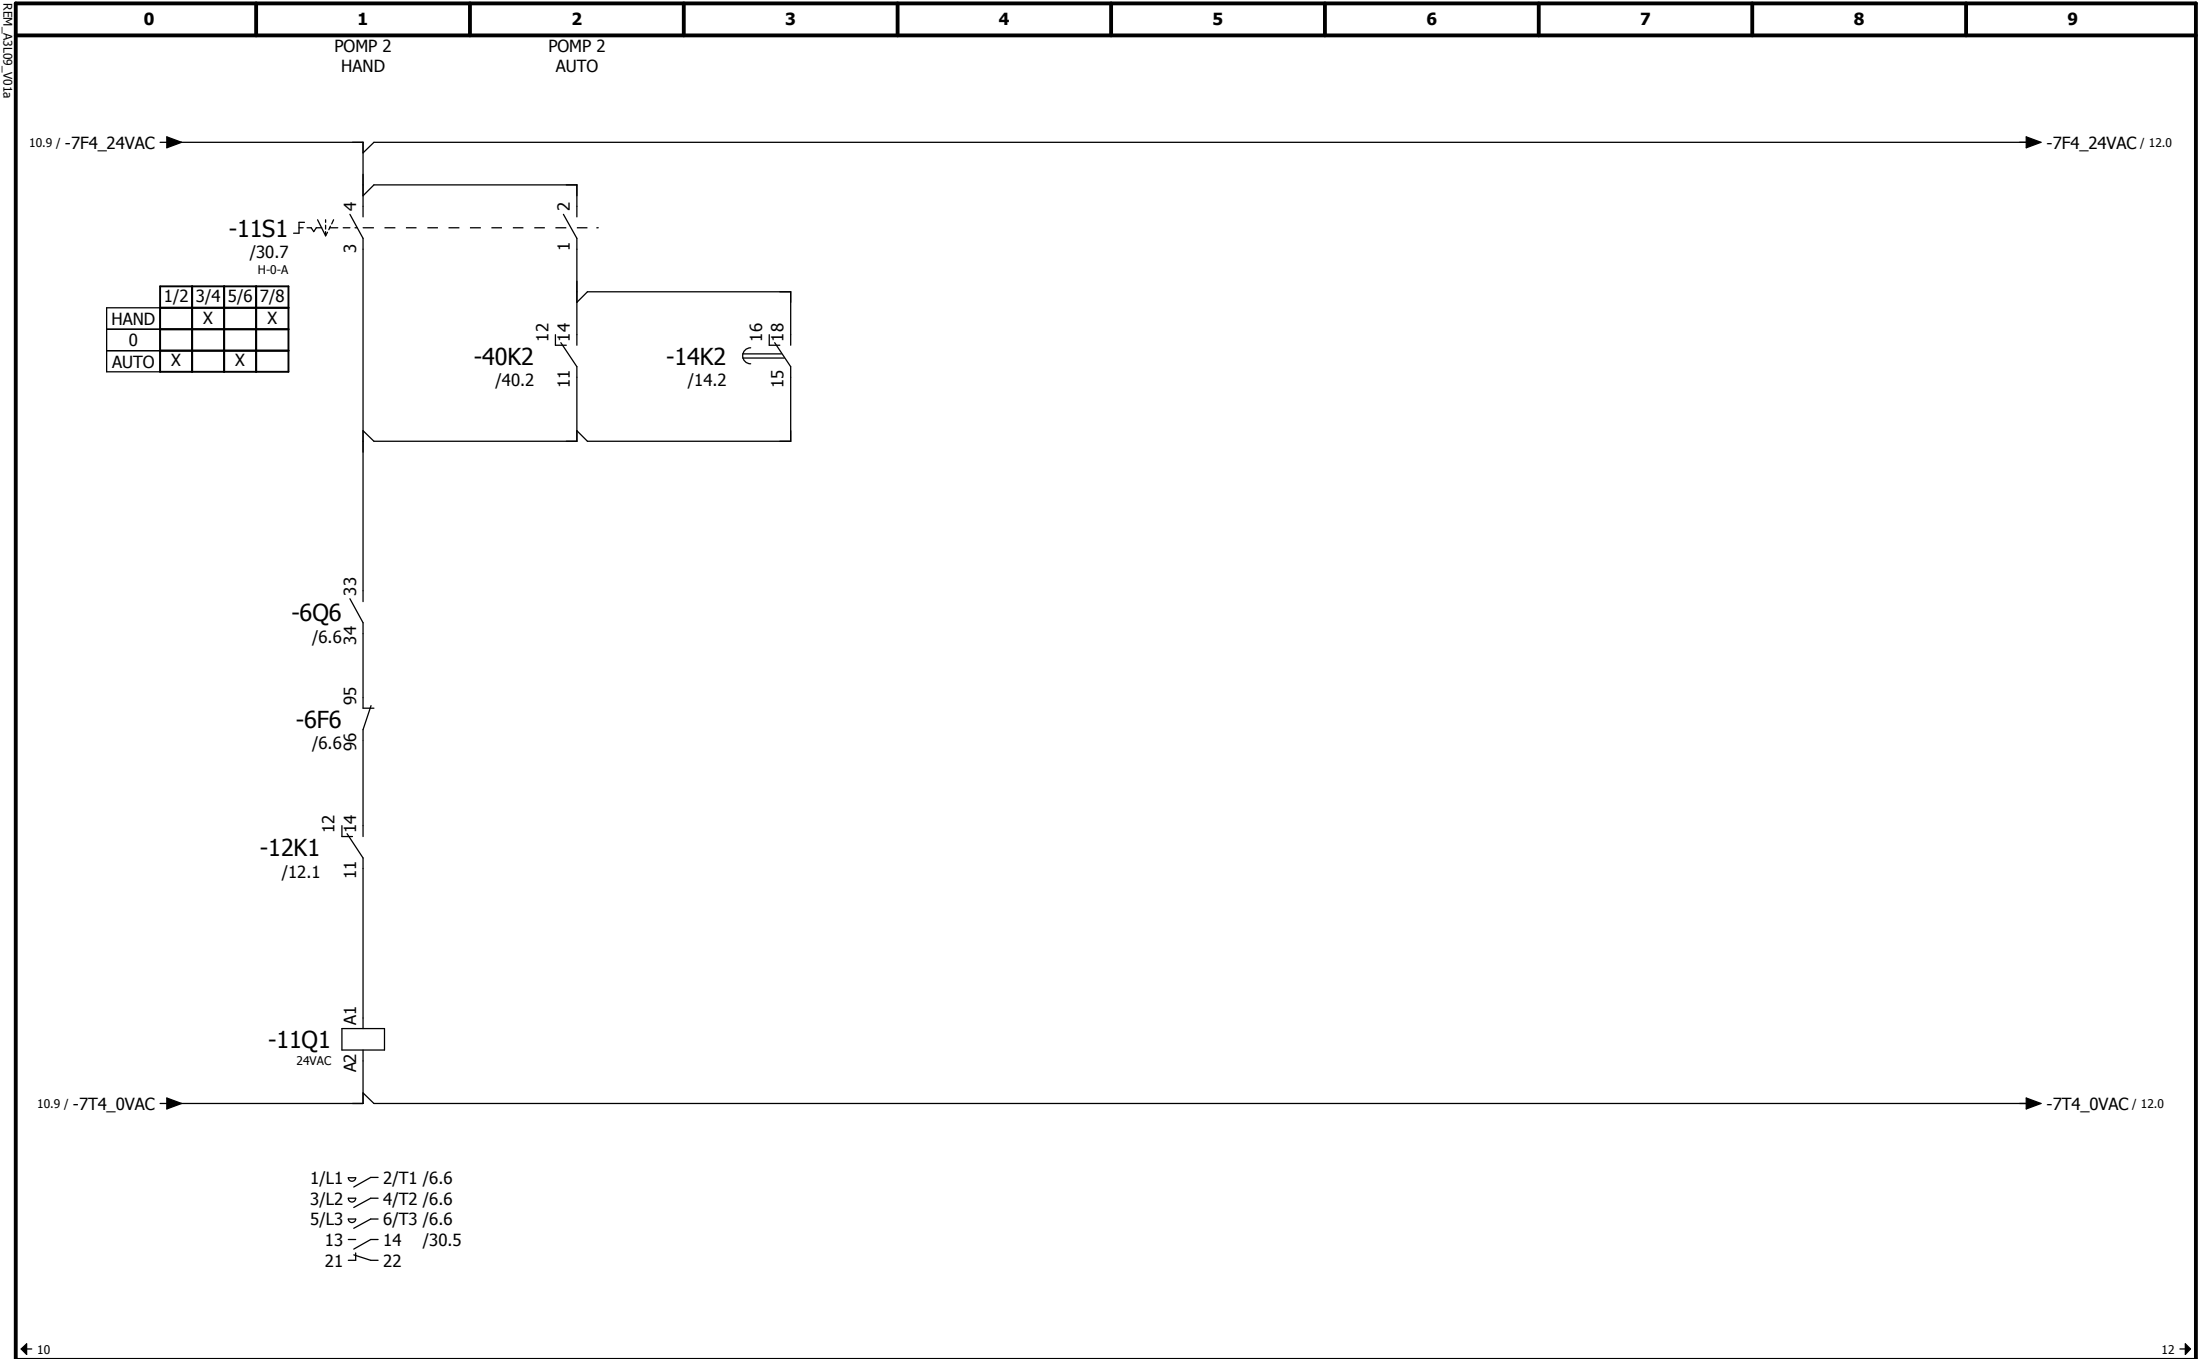


REN_A3109_V01a

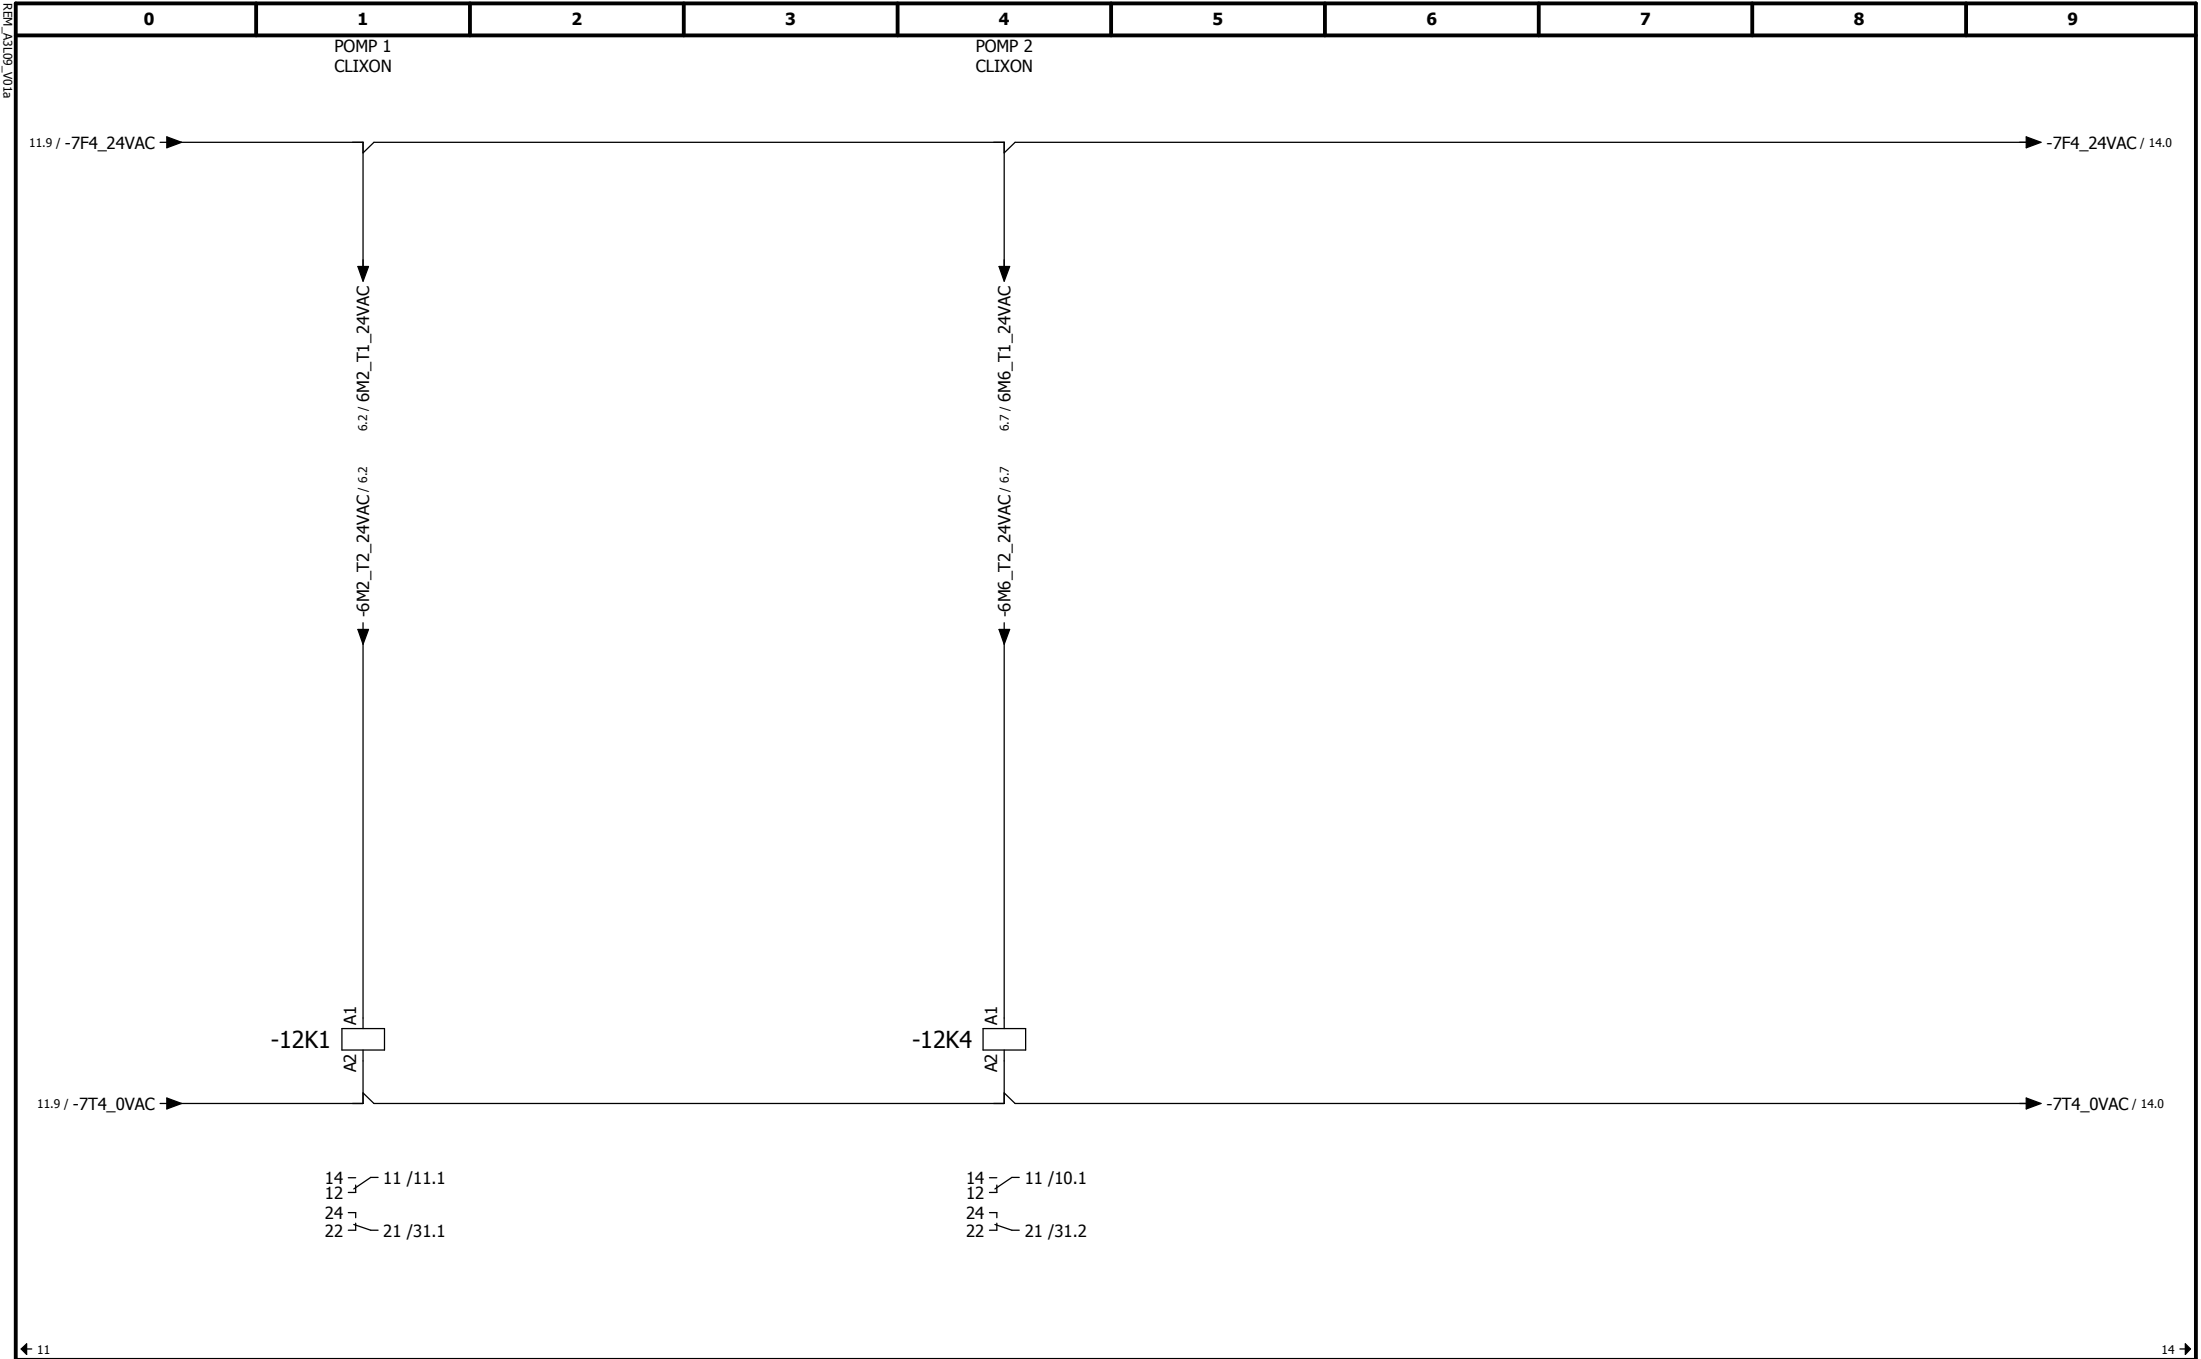

Vestiging : Van der Linden Pomptechniek B.V.				Principaal : Gemeente Rucphen		Status:		==		PI			
REMONDIS® WORKING FOR THE FUTURE	Rev.:	Datum:	Door:	Functie : Rioolgemaal		AS-BUILT				=		RG	
				Locatie : RG1018 Industriestraat Rucphen		Tek. nr.: 211037				+		BOK.BK01	
				Omschrijving : Stuurstroom		Schaal: 1 : 1		Versie :				Pagina nr.: 12	
	-	19-04-2021	F. Hooijmans										

REN_JA109_V01a

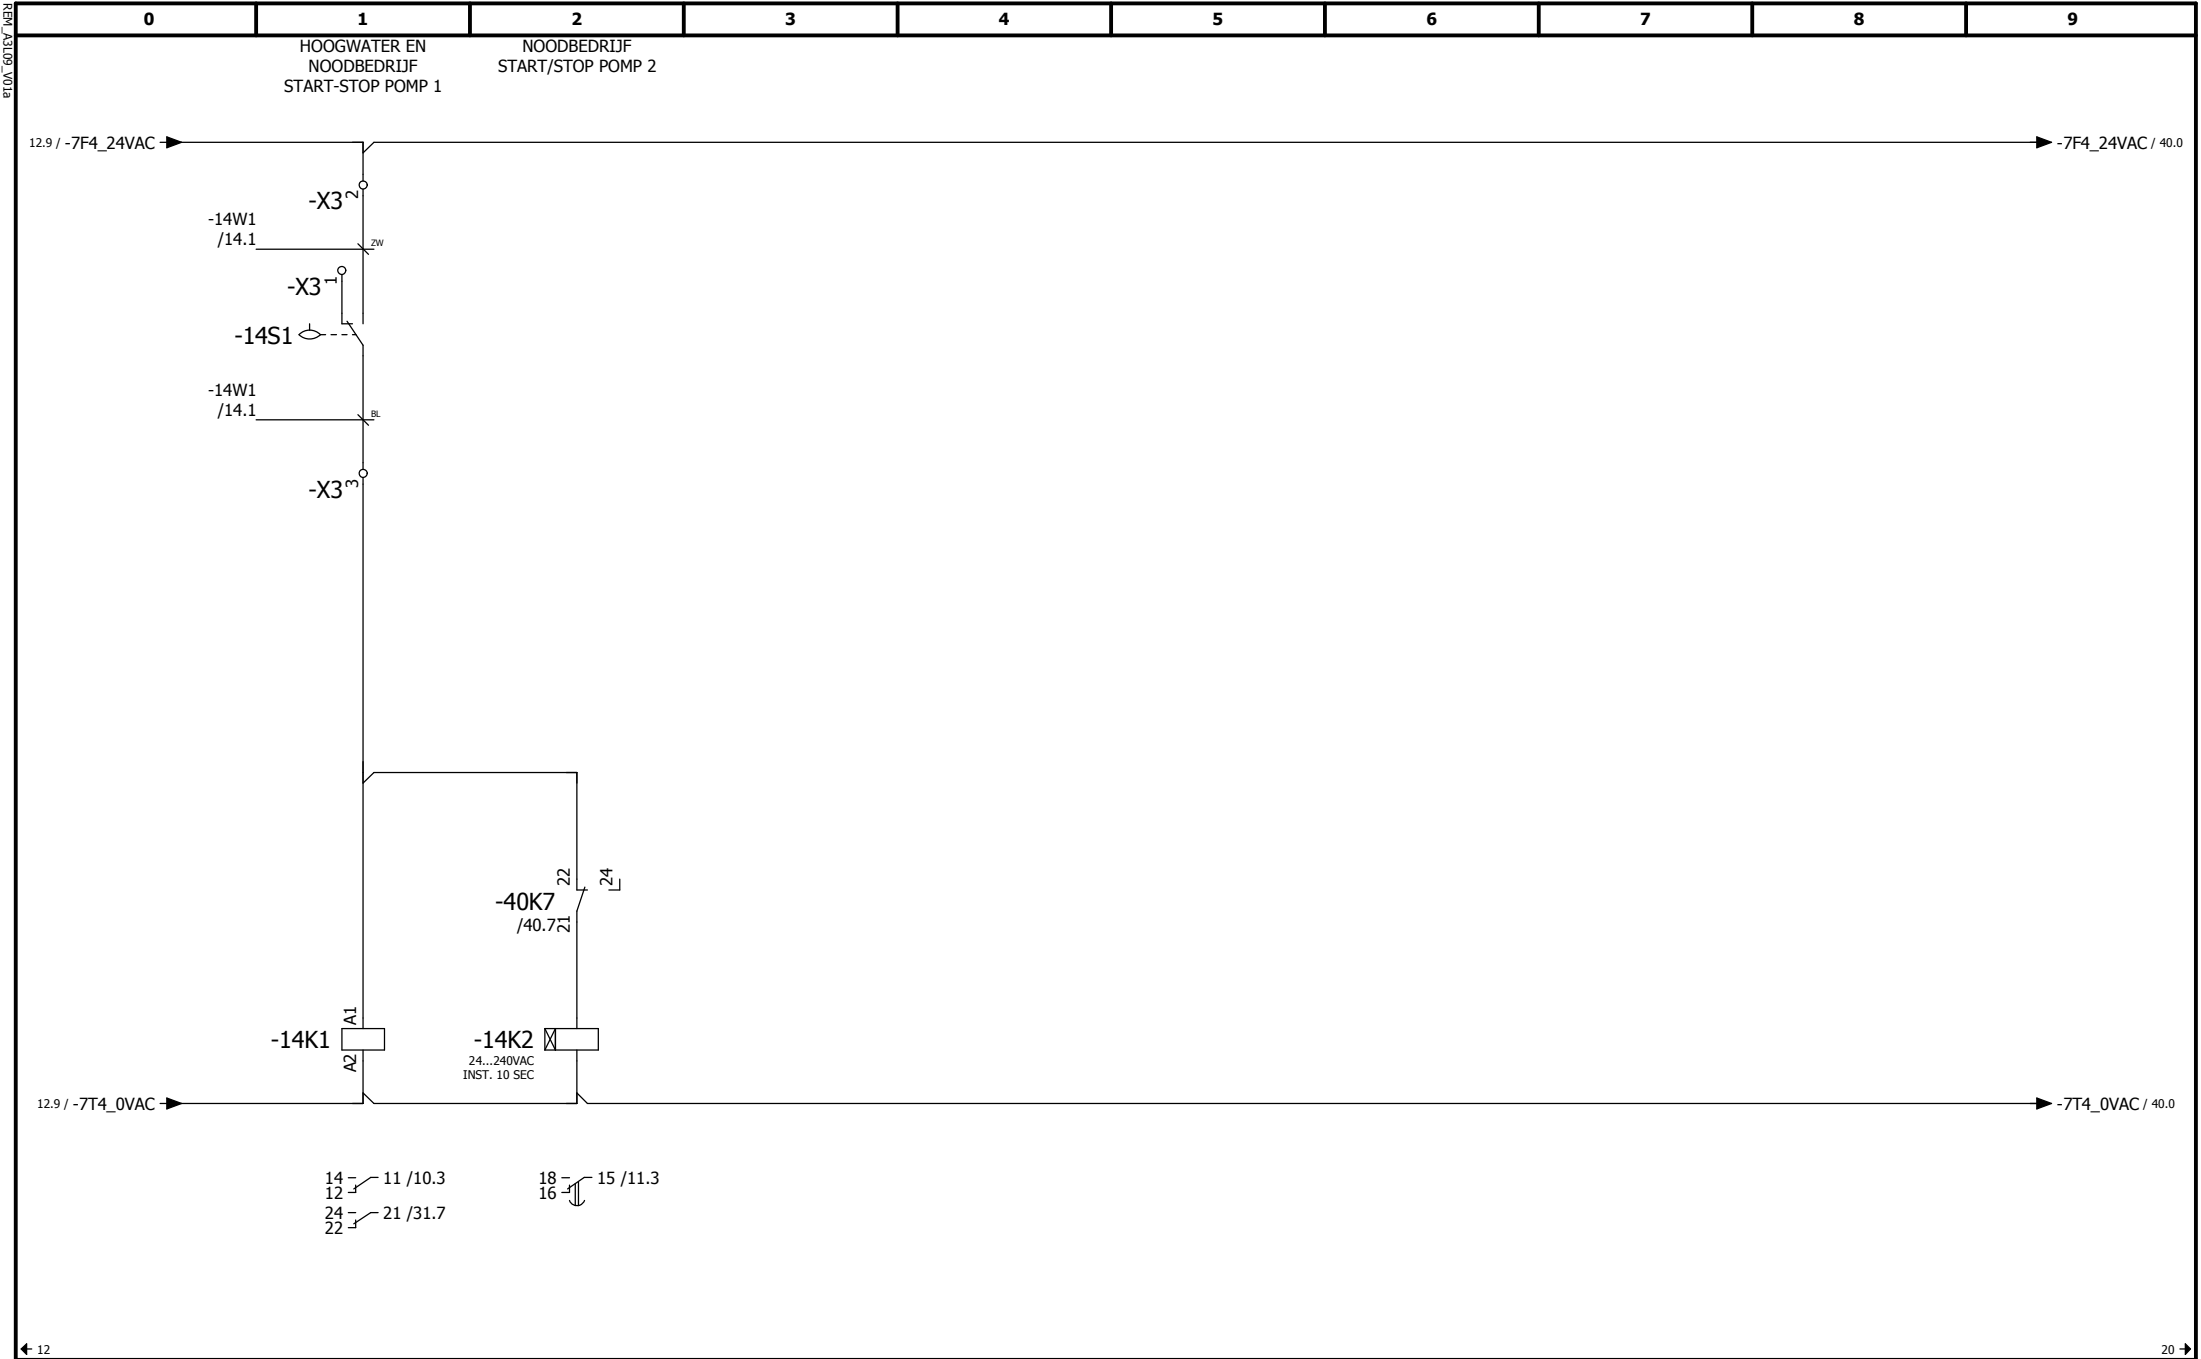


← 12

20 →


Vestiging : Van der Linden Pomptechneek B.V.				Principaal : Gemeente Rucphen		Status:		== PI	
REMONDIS® WORKING FOR THE FUTURE	Rev.:	Datum:	Door:	Functie : Rioolgemaal		AS-BUILT		= RG	
				Locatie : RG1018 Industriestraat Rucphen		Tek. nr.: 211037		+ BOK.BK01	
				Omschrijving : Stuurstroom		Schaal: 1 : 1		Pagina nr.: 14	
	-	19-04-2021	F. Hooijmans			Versie :			

14-04-2020

14-04-2020

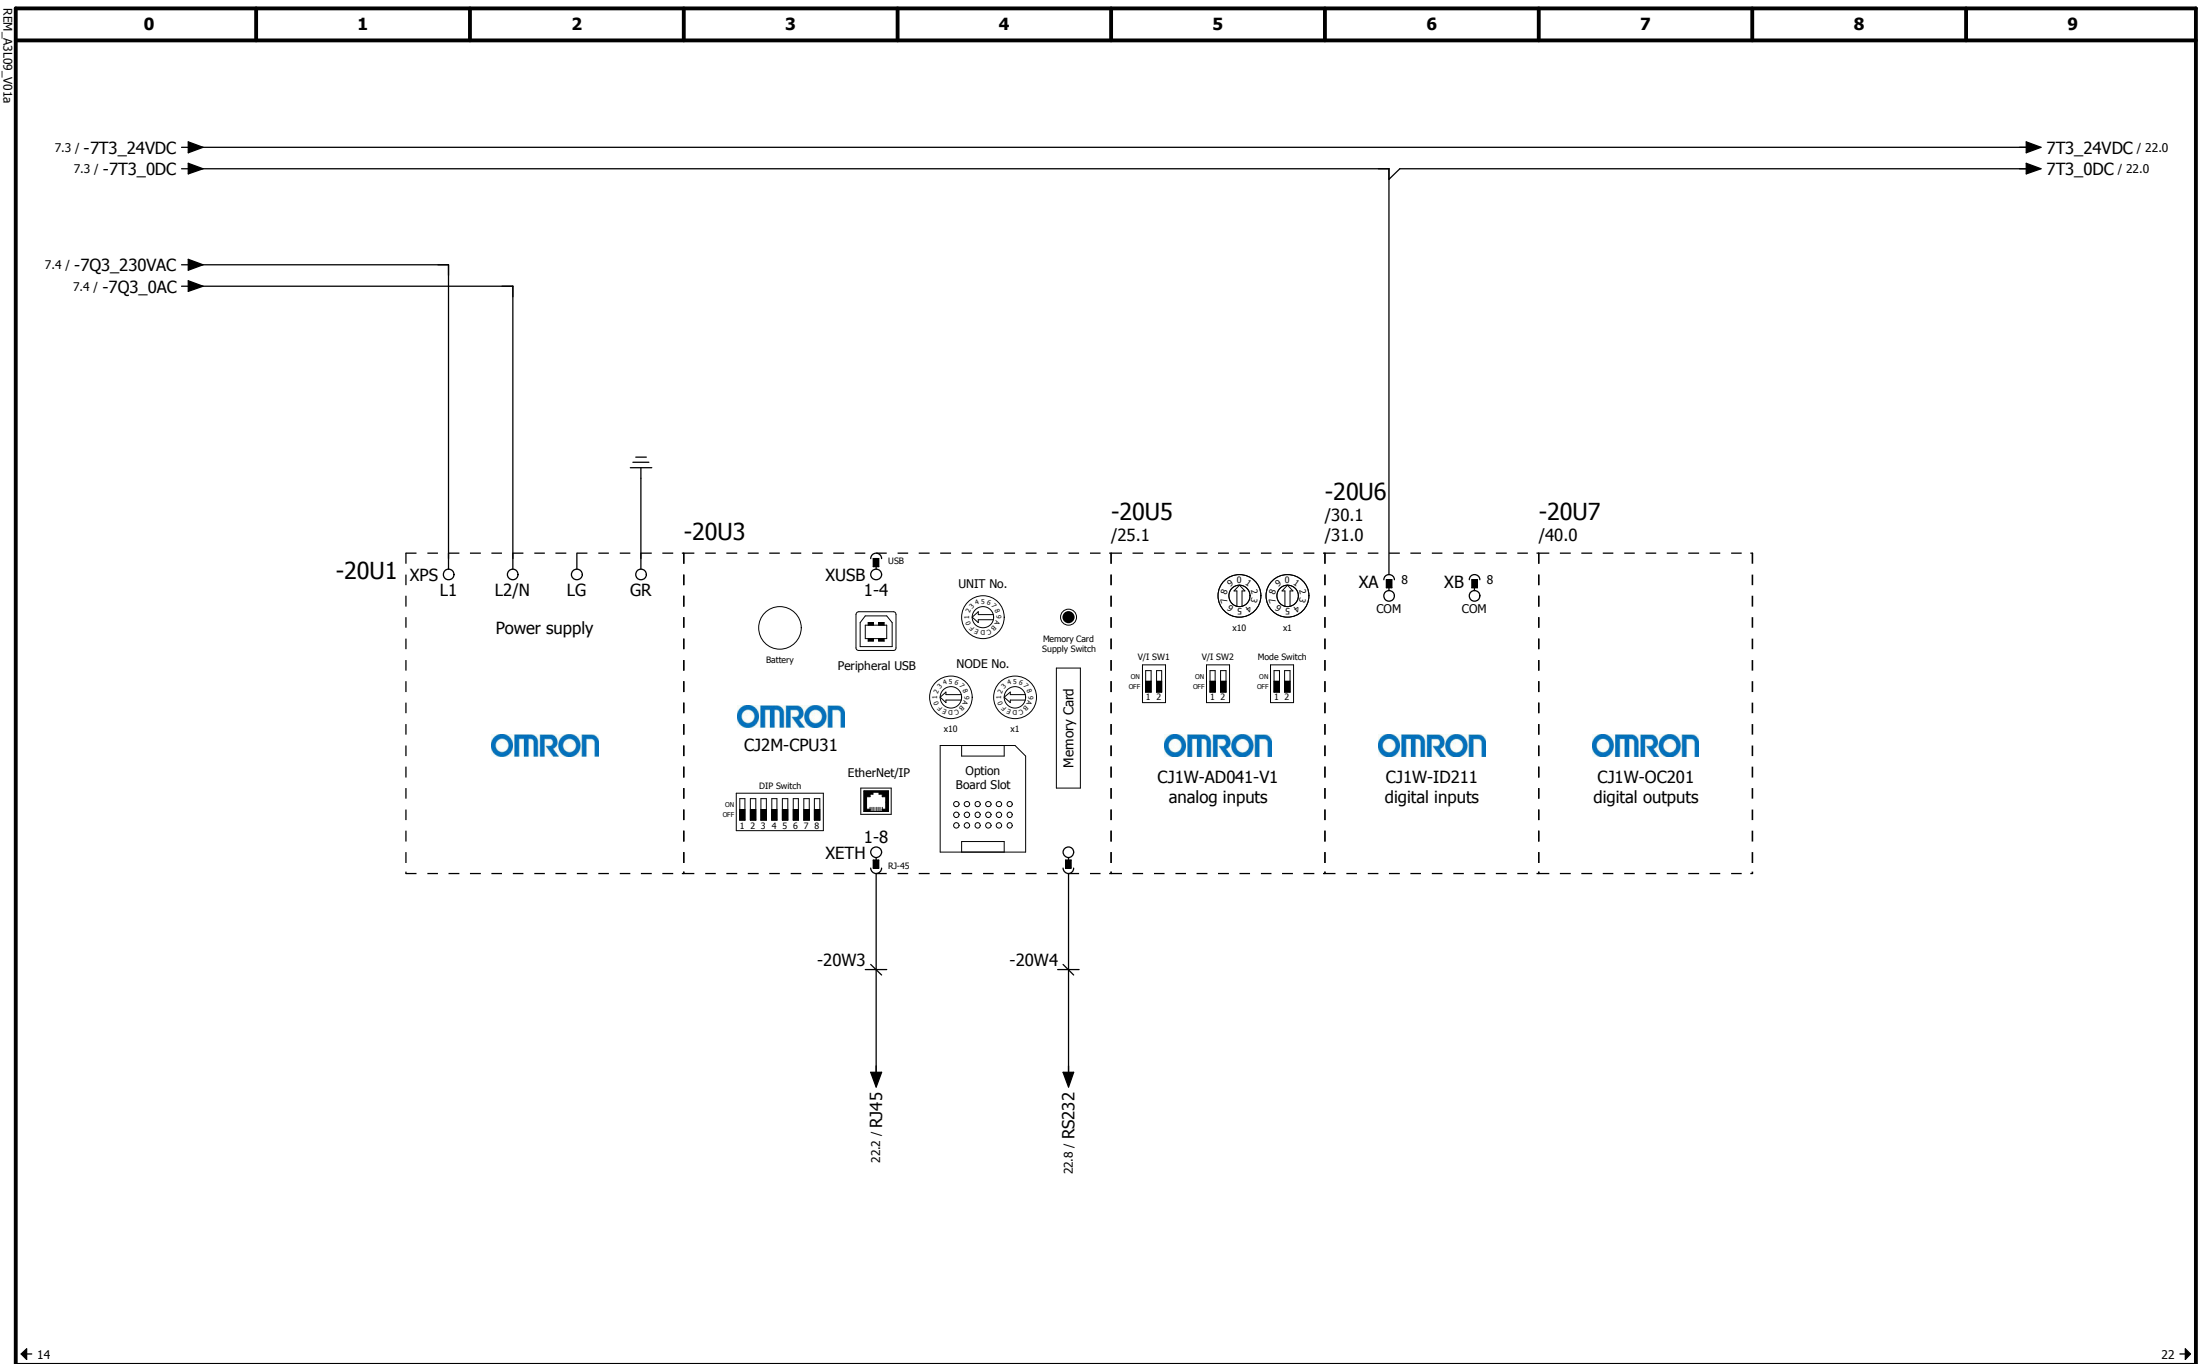


REN_A3109_V01a

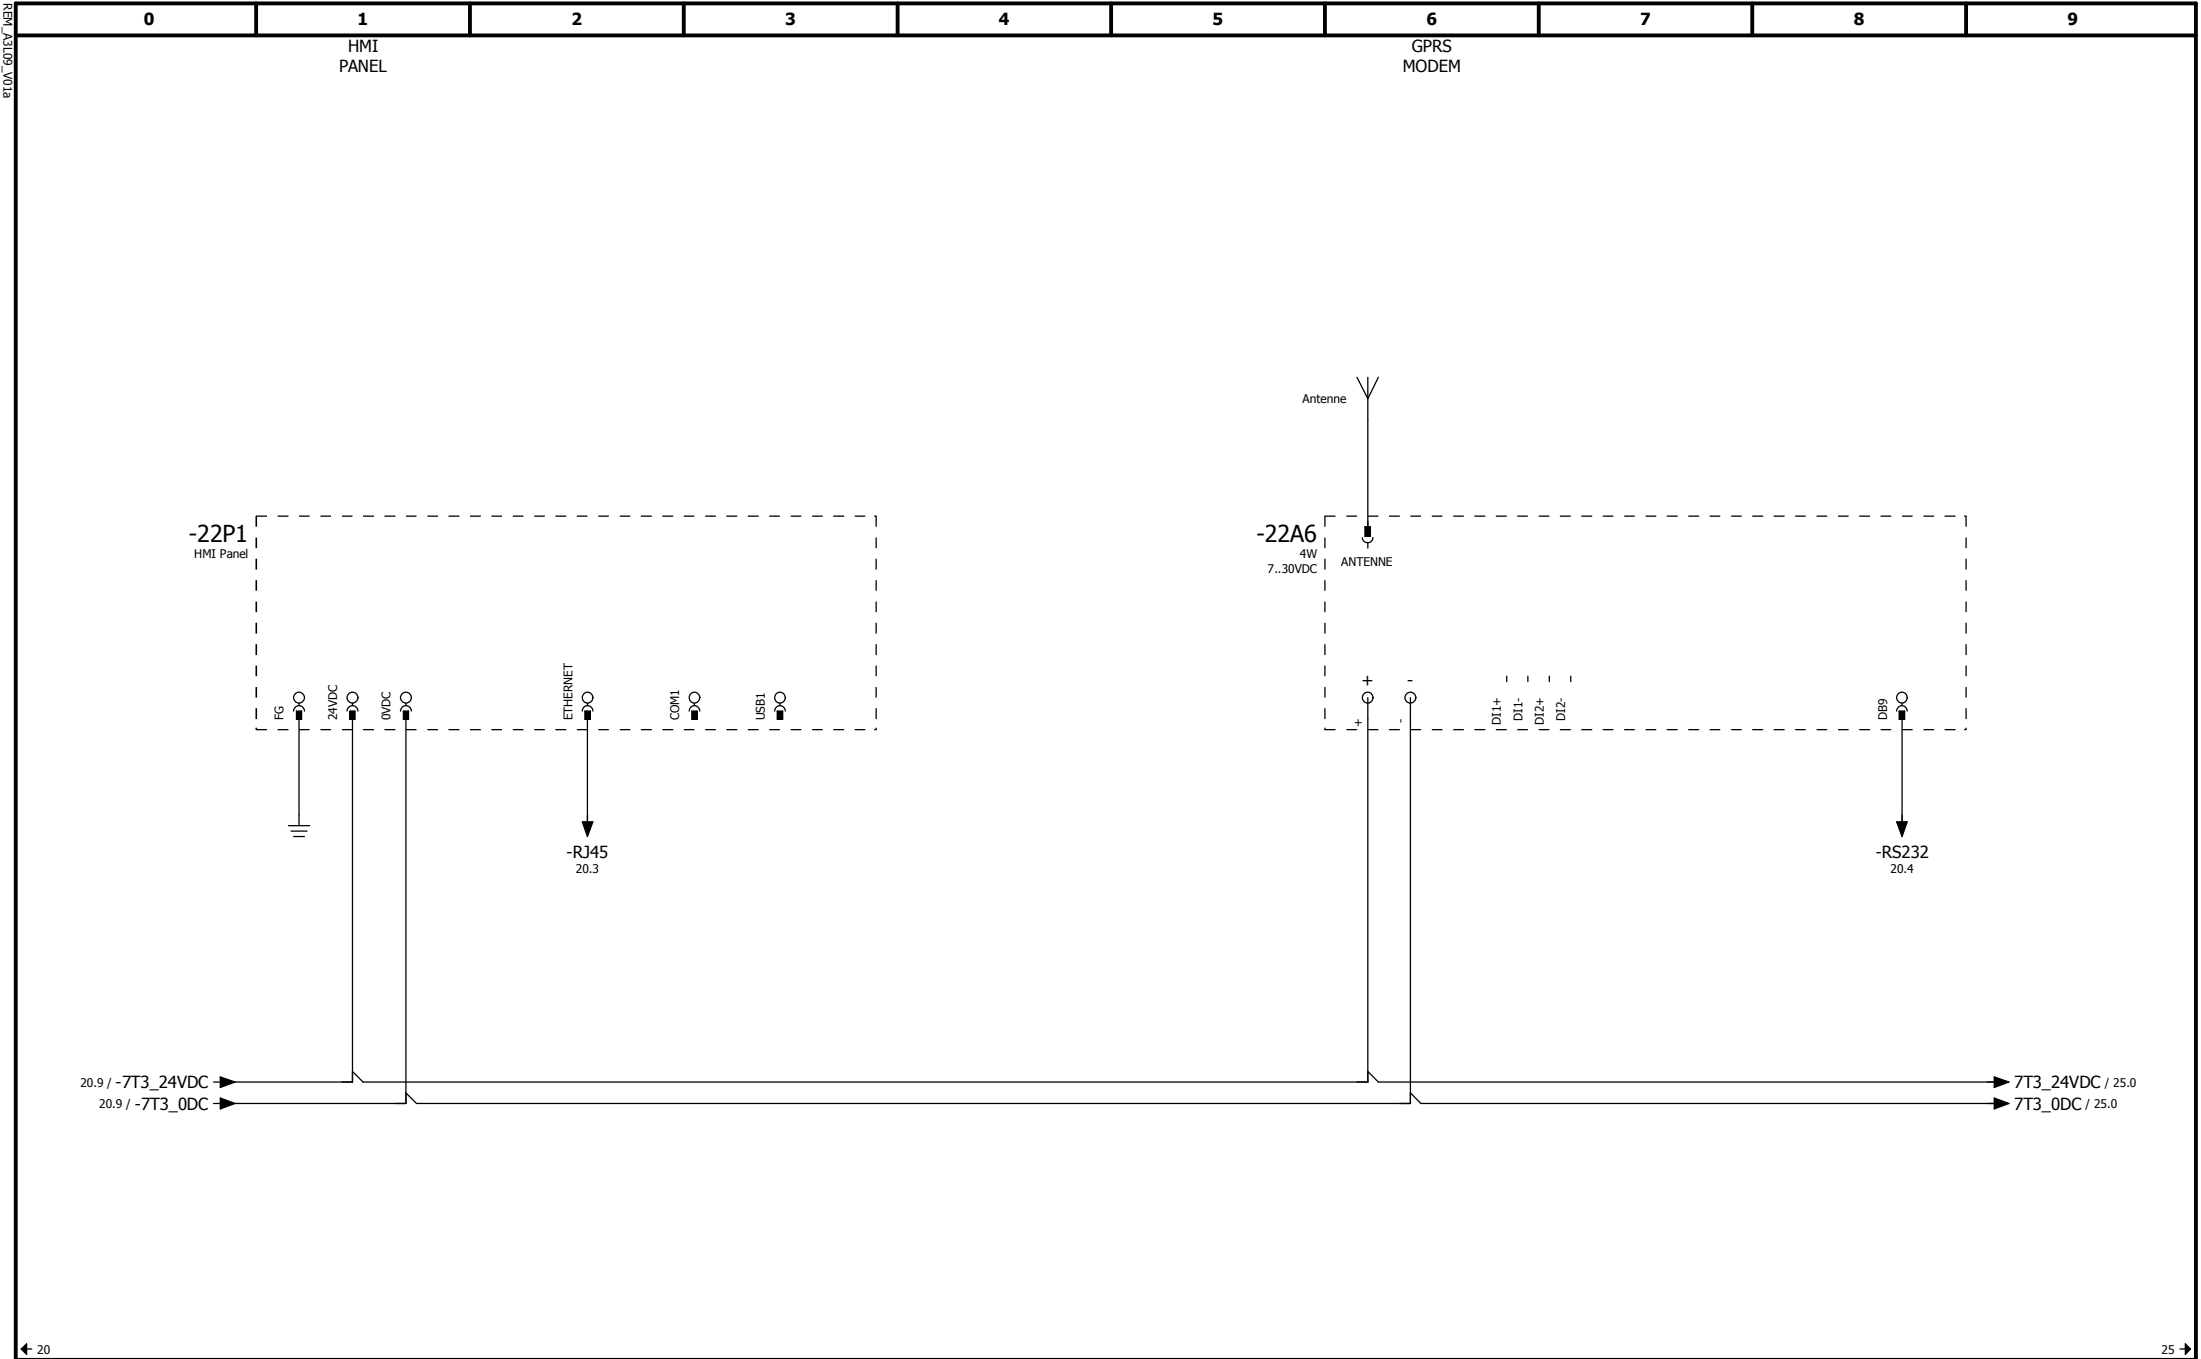


← 20				25 →			
Vestiging : Van der Linden Pomptechiek B.V.				Principaal : Gemeente Rucphen		Status:	
REMONDIS® WORKING FOR THE FUTURE	Rev.:		Datum:	Functie : Rioolgemaal		AS-BUILT	
				Locatie : RG1018 Industriestraat Rucphen		Tek. nr.: 211037	
				Omschrijving : HMI + MODEM		+ BOK.BK01	
-		19-04-2021	F. Hooijmans	Schaal: 1 : 1		Pagina nr.: 22	

Vestiging : Van der Linden Pomptechiek B.V.				Principaal : Gemeente Rucphen		Status:		== PI	
Rev.: Datum: Door: 19-04-2021 F. Hooijmans				Functie : Rioolgemaal		AS-BUILT		= RG	
				Locatie : RG1018 Industriestraat Rucphen		Tek. nr.: 211037		+ BOK.BK01	
Omschrijving : PLC AI				Schaal: 1 : 1		Versie :		Pagina nr.: 25	

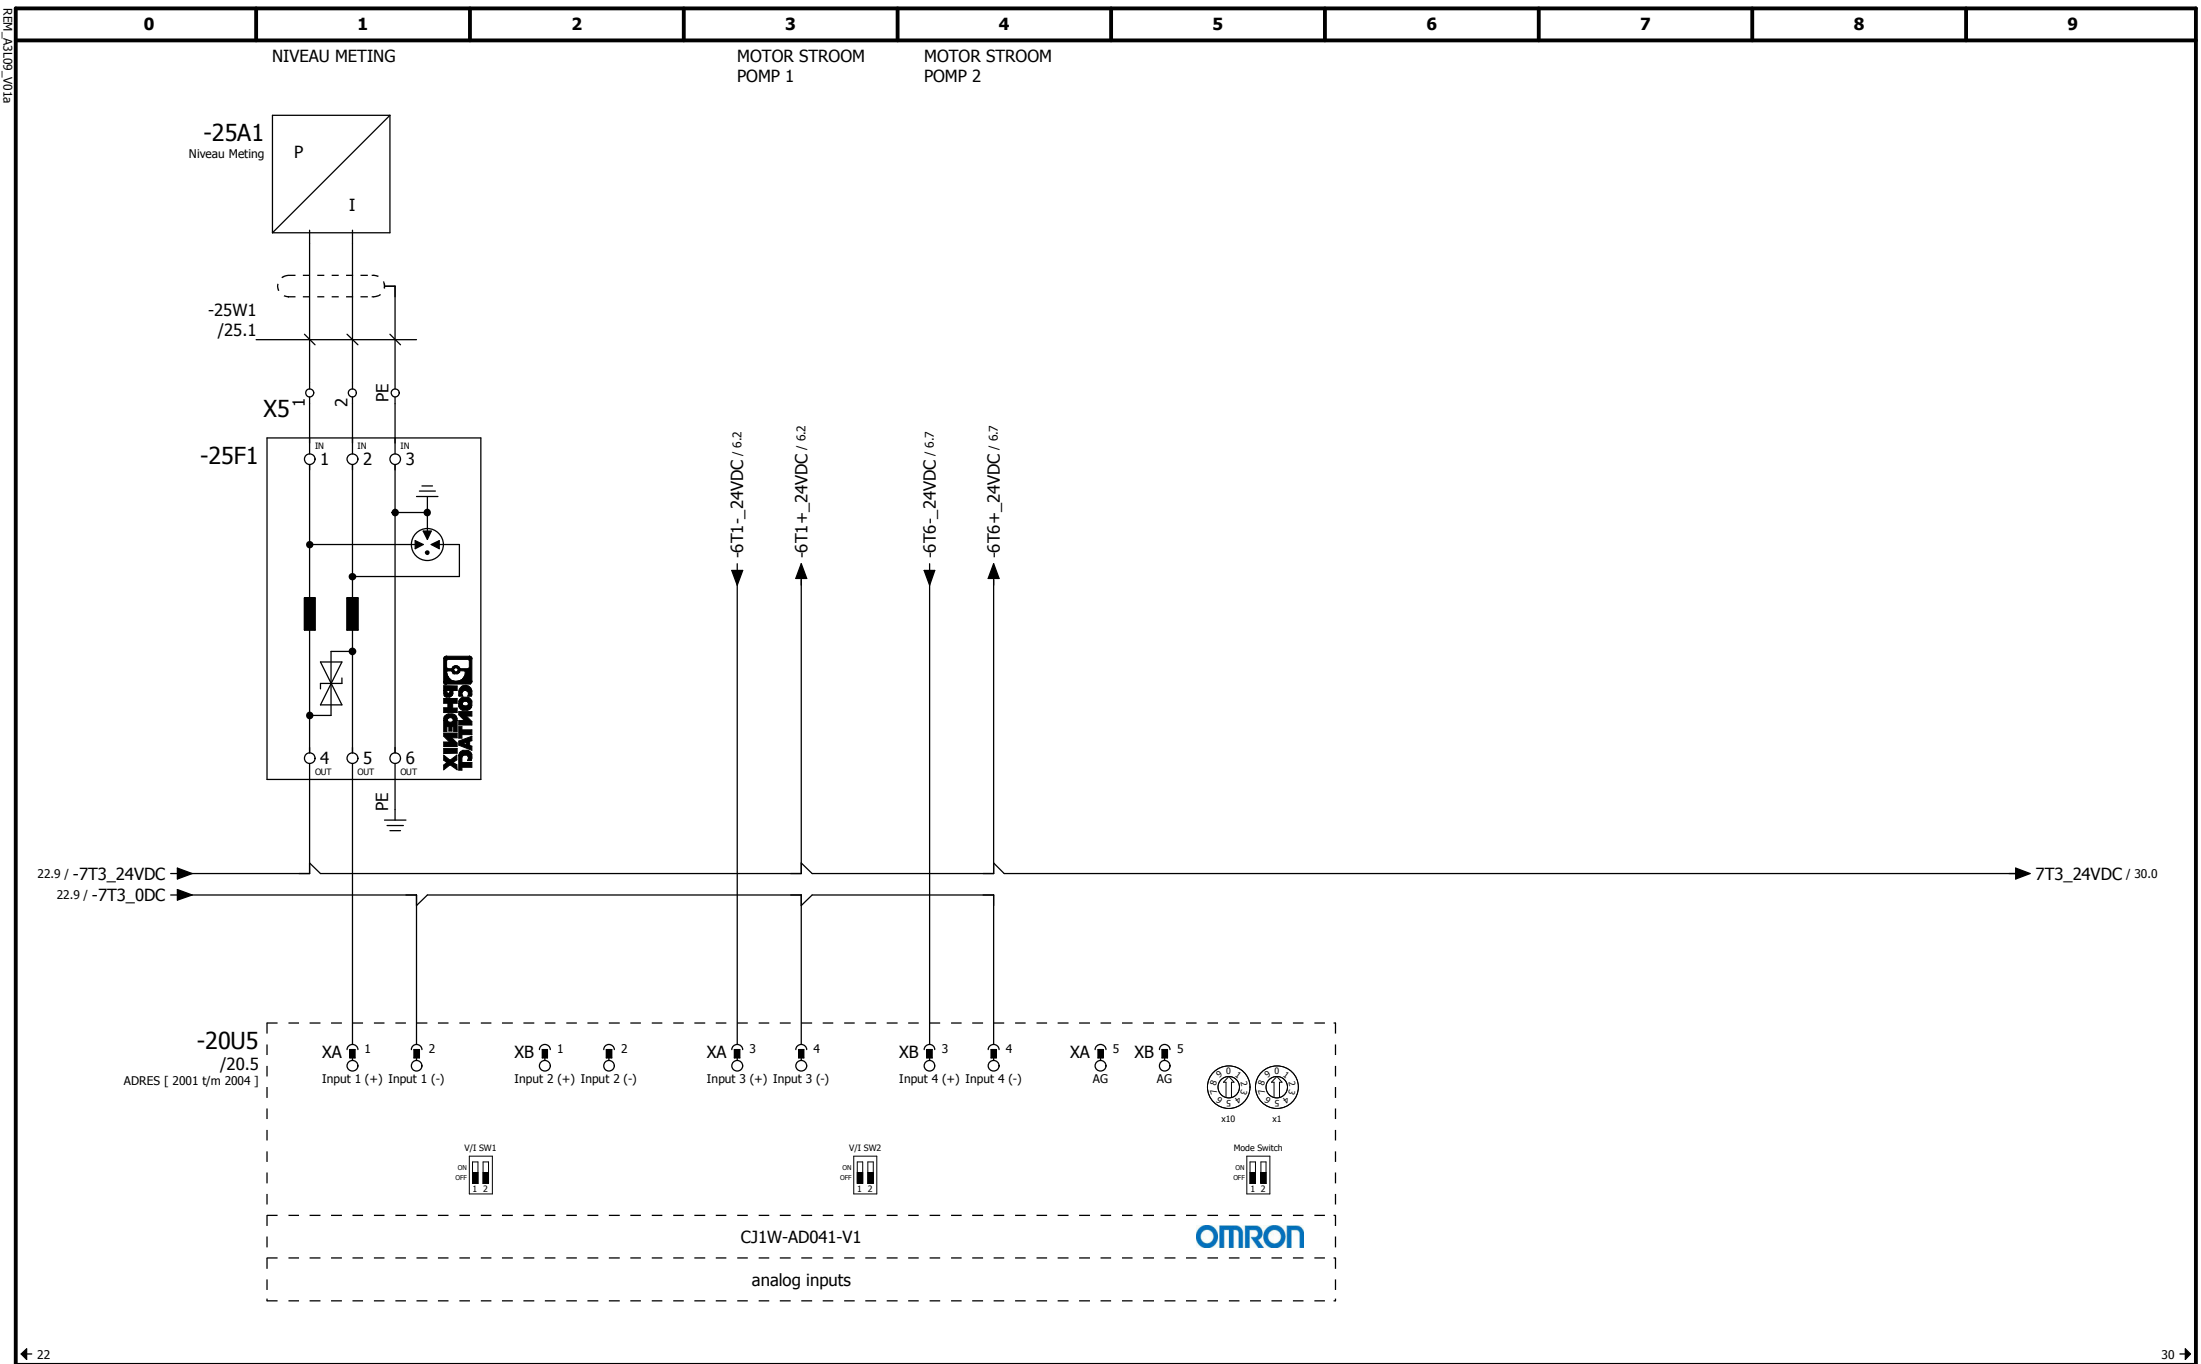

REN_JA109_V01a

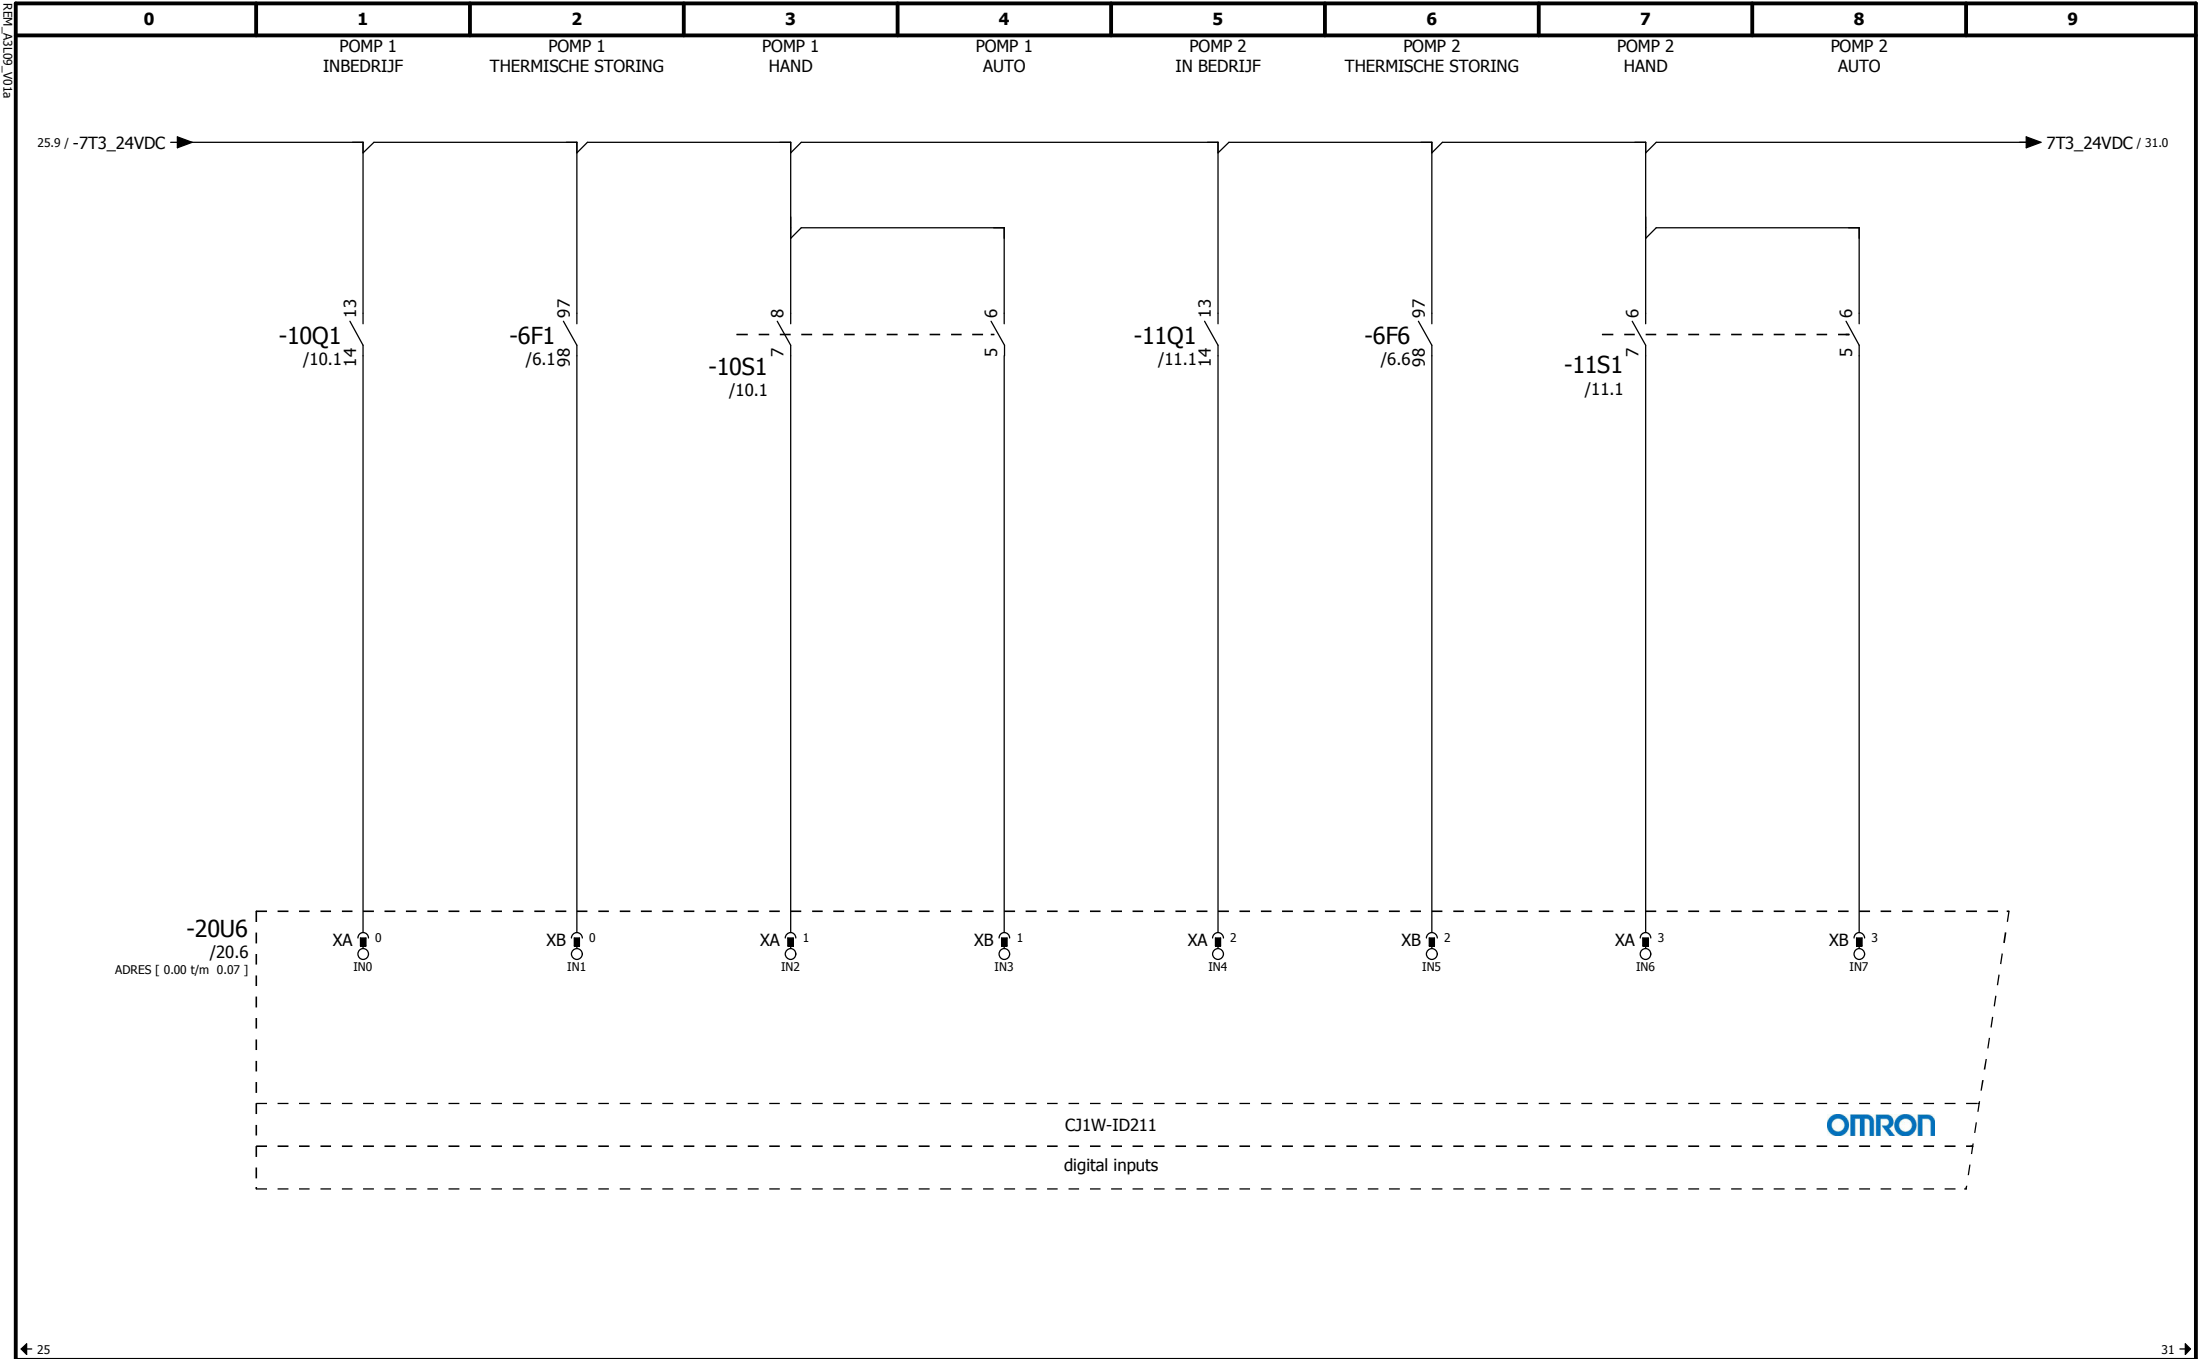


← 25

31 →

Vestiging : Van der Linden Pomptechniek B.V.				Principaal : Gemeente Rucphen		Status:		==		PI	
REMONDIS® WORKING FOR THE FUTURE	Rev.:	Datum:	Door:	Functie : Rioolgemaal		AS-BUILT		=		RG	
				Locatie : RG1018 Industriestraat Rucphen		Tek. nr.: 211037		+		BOK.BK01	
				Omschrijving : PLC DI		Schaal: 1 : 1		Versie :		Pagina nr.: 30	
	-	19-04-2021	F. Hooijmans								

14-04-2020

REN_JA109_V01A

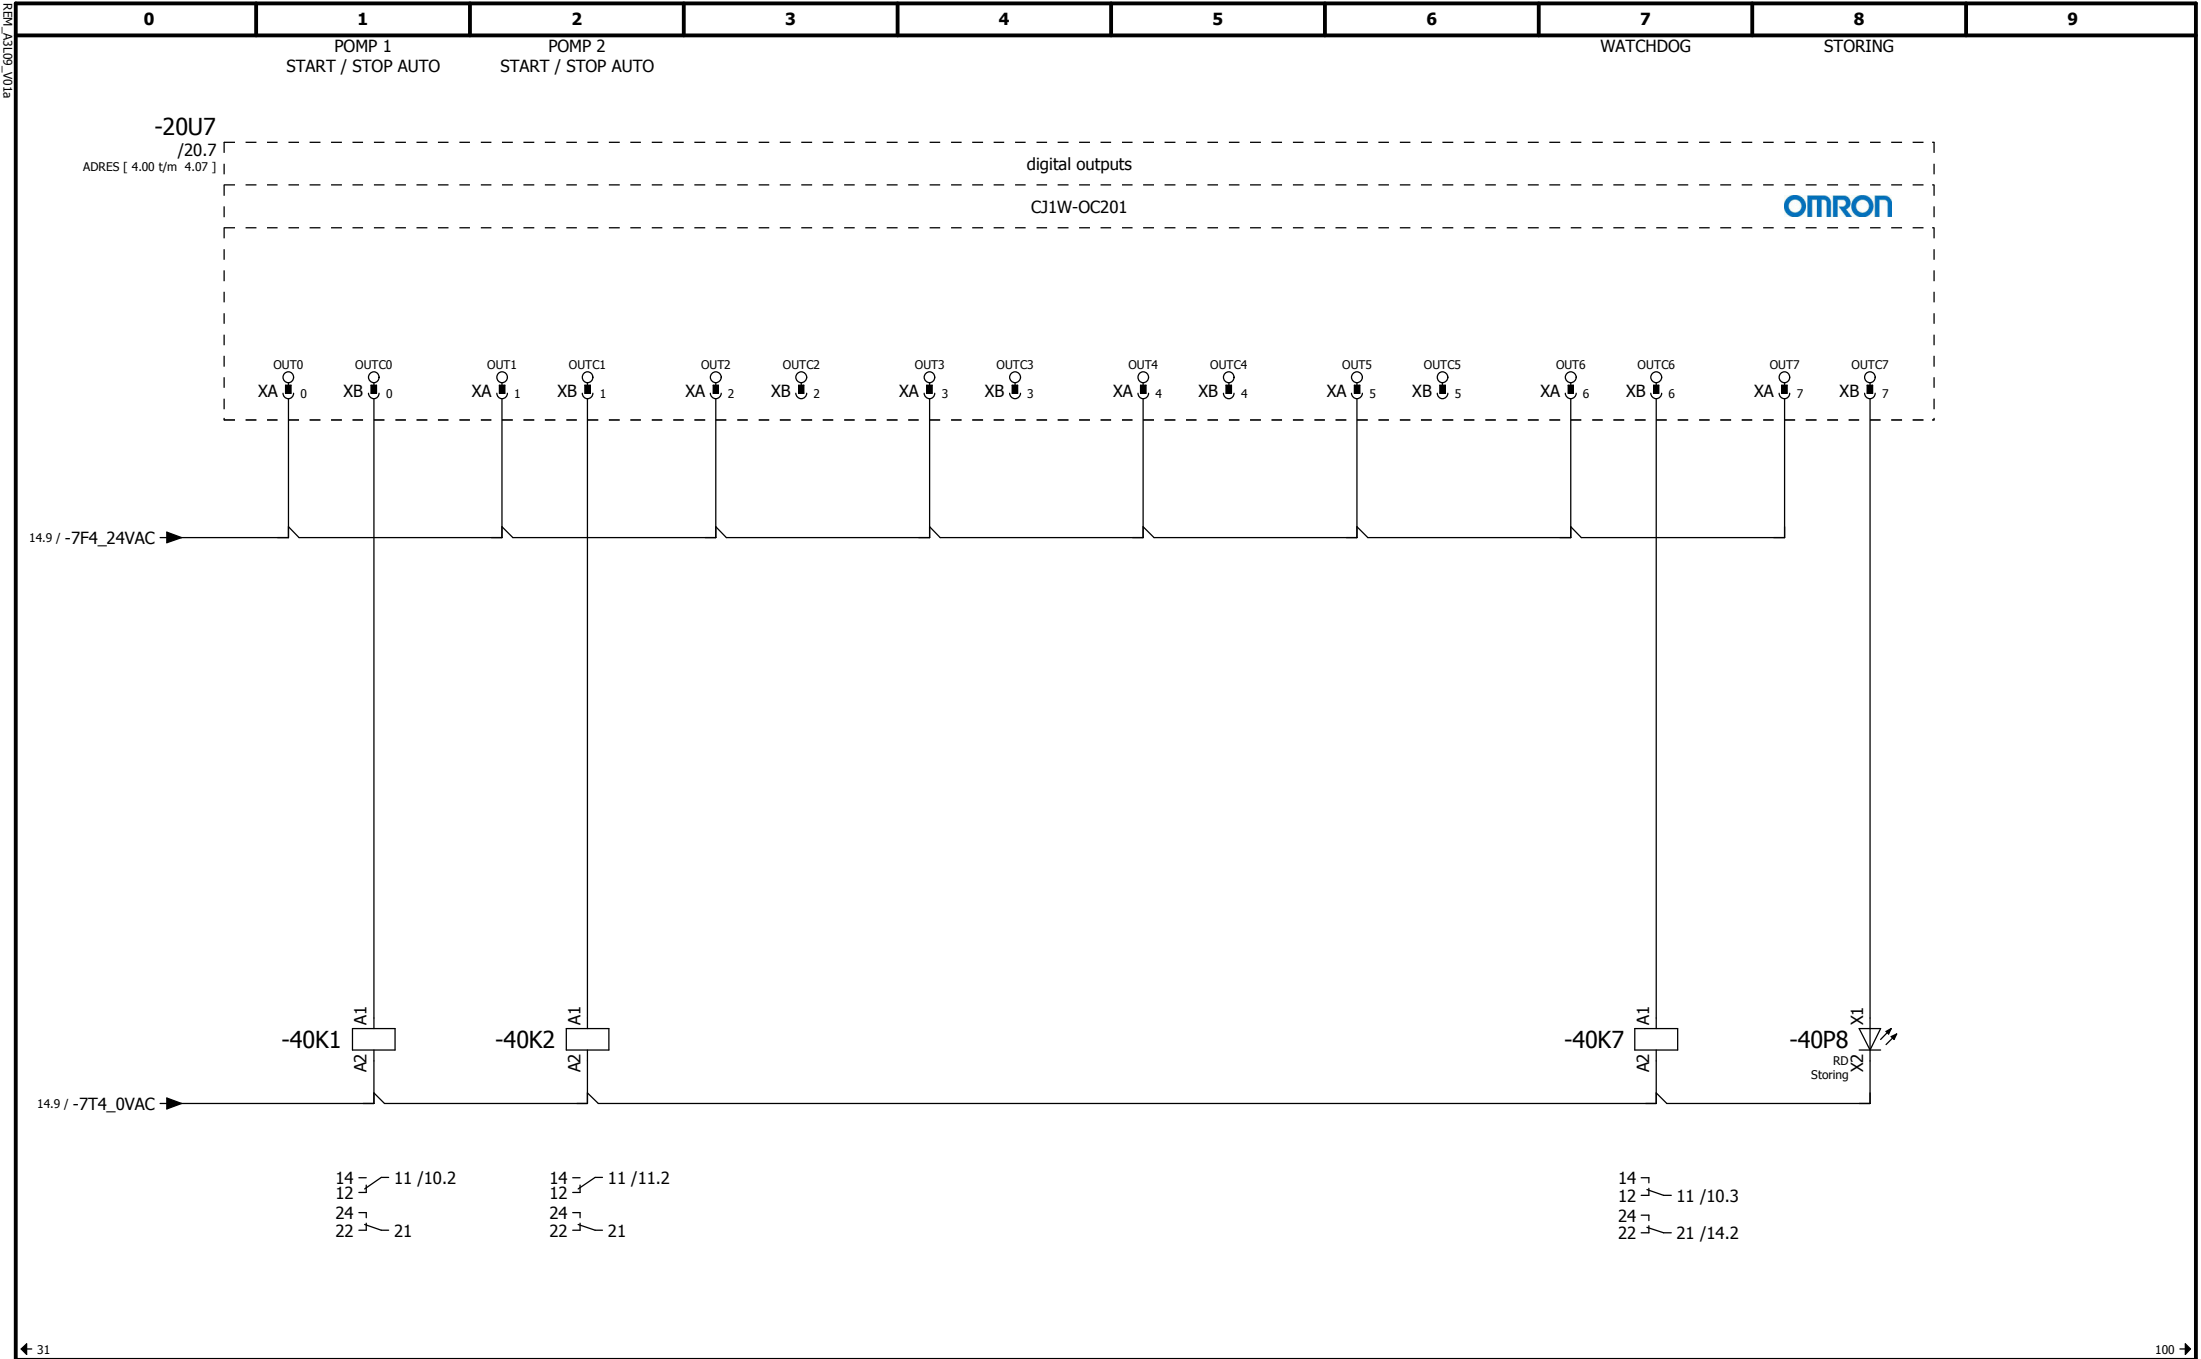


← 31

100 →


Vestiging : Van der Linden Pomptechiek B.V.				Principaal : Gemeente Rucphen		Status:		==	PI
REMONDIS WORKING FOR THE FUTURE	Rev.:	Datum:	Door:	Functie : Rioolgemaal		AS-BUILT		=	RG
				Locatie : RG1018 Industriestraat Rucphen		Tek. nr.: 211037		+	BOK.BK01
	-	19-04-2021	F. Hooijmans	Omschrijving : PLC DO		Schaal: 1 : 1	Versie :	Pagina nr.: 40	

14-04-2020

REP/	0	1	2	3	4	5	6	7	8	9
------	---	---	---	---	---	---	---	---	---	---

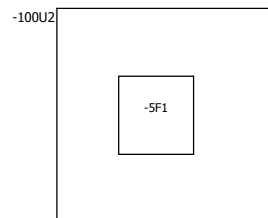


KUNSTSTOF 200X195X112 mm

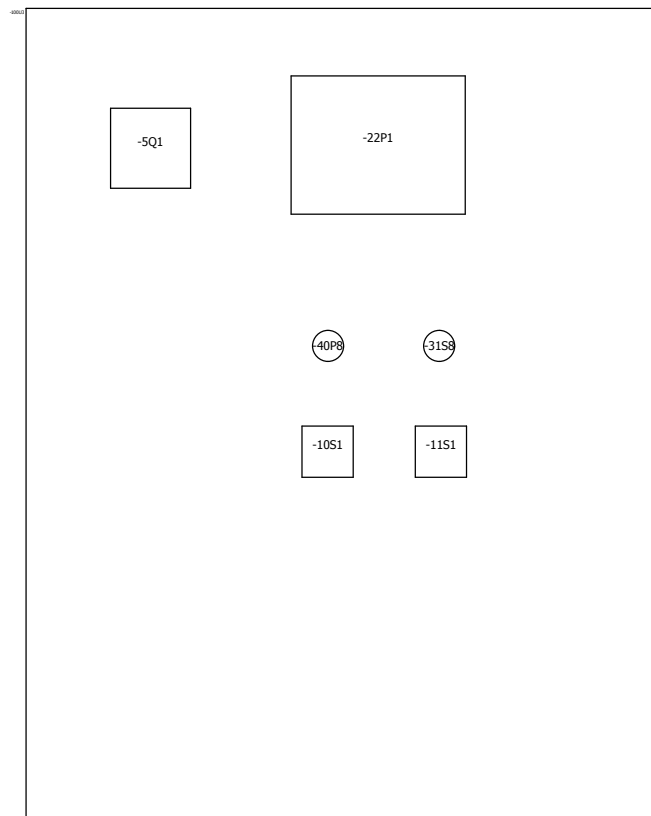

PLAATSTAAL 760X600X210 mm

Vestiging : Van der Linden Pomptechniek B.V.				Principaal : Gemeente Rucphen		Status:		==		PI							
REMONDIS® WORKING FOR THE FUTURE				Rev.:		Datum:		Door:		Functie : Rioolgemaal		AS-BUILT		=		RG	
										Locatie : RG1018 Industriestraat Rucphen		Tek. nr.: 211037		+		BOK.BK01	
				-		19-04-2021		F. Hooijmans		Omschrijving : Schakelkast Overzicht		Schaal: 1 : 5		Versie :		Pagina nr.:	

0	1	2	3	4	5	6	7	8	9
---	---	---	---	---	---	---	---	---	---

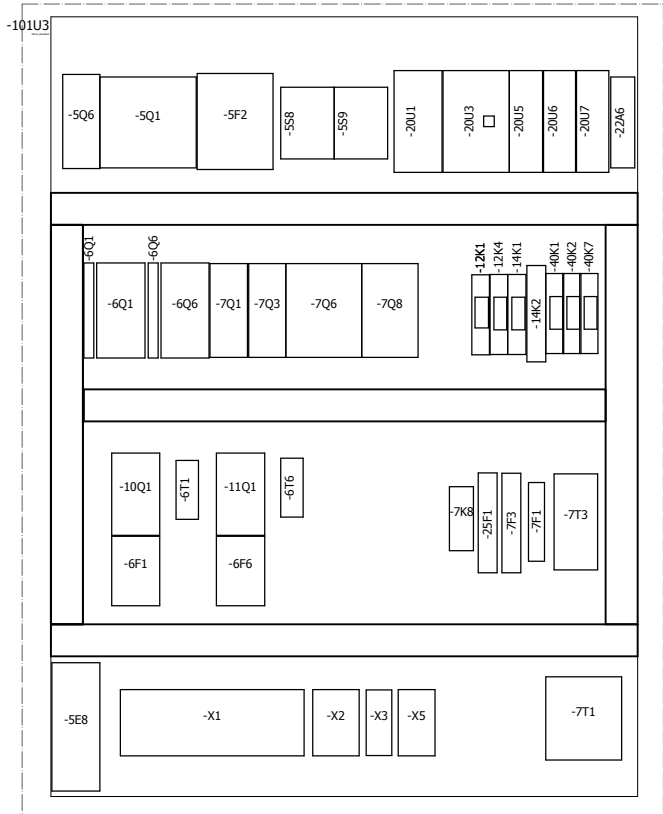

REN_JA109_V01a

14-04-2020

0	1	2	3	4	5	6	7	8	9
Artikellijst									
Remondis Artikellijst A3L00_V01									
Onderdeelcode	Aantal	Artikelnummer	Typenummer	Omschrijving			Fabrikant	Opmerking	ERP nummer
+BOK.BK01	2	282-607	282-607	2-draads aardklem			WAGO		
+BOK.BK01	1	2016-1307	2016-1307				WAGO		
+BOK.BK01	1	2016-1391	2016-1391				WAGO		
+BOK.BK01-5W1	1	835524	VULT Dca-S2	VULT Dca-S2 0,6/1kV gy# 5G10 mm2			DRA		
+BOK.BK01-20W3	1	IB6402	IB6402	ETHERNETKABEL 2xRJ45, 8(8), 2M			ACT		
+BOK.BK01-20W4	1	ST-K012	ST-K012	Kabel GPRS/MODEM - Omron CJ1 / CQM1			RSI		
+BOK.BK01-X1	4	282-317	282-317	Afsluit- en tussenplaat			WAGO		
+BOK.BK01-X1	4	249-116	249-116	Wago 249116 Eindplaat rijgklem			WAGO		
+BOK.BK01-X1	14	281-631	281-631	3-draads rijgklem			WAGO		
+BOK.BK01-X1	3	282-607	282-607	2-draads aardklem			WAGO		
+BOK.BK01-X2	3	281-313	281-313	Afsluit- en tussenplaat			WAGO		
+BOK.BK01-X2	2	249-116	249-116	Wago 249116 Eindplaat rijgklem			WAGO		
+BOK.BK01-X2	4								
+BOK.BK01-X2	2	282-607	282-607	2-draads aardklem			WAGO		
+BOK.BK01-X3	2	281-631	281-631	3-draads rijgklem			WAGO		
+BOK.BK01-X5	2	249-116	249-116	Wago 249116 Eindplaat rijgklem			WAGO		
+BOK.BK01-X5	1	281-313	281-313	Afsluit- en tussenplaat			WAGO		
+BOK.BK01-X5	2	281-631	281-631	3-draads rijgklem			WAGO		
+BOK.BK01-X5	1	282-607	282-607	2-draads aardklem			WAGO		
=RG+BOK.BK01-22A6	1	602532	i-view	i-4G i-view connector			VDLP		
=RG+BOK.BK01-5E8	1	3105320	SK.3105320	SK RTT Verwarming 20W 110-220V			RIT		
=RG+BOK.BK01-5F1	1	274063	PFIM-63/4/03-S/A-MB	Aardlekschakelaar 63A, 3PN, 300mA, Type S/A, 10kA			ETN		
=RG+BOK.BK01-5F2	1	2838209	VAL-MS 230/3+1	Overspanningsbeveiliging Type 2			PXC		
=RG+BOK.BK01-6F1	1	LRD12	TESYS LRD	TOR - 5.5...8 A			SE		
=RG+BOK.BK01-6F6	1	LRD12	TESYS LRD	TOR - 5.5...8 A			SE		
=RG+BOK.BK01-7F1	1	GB2CB07	GB2CB07	Installatieautomaat 1P, 2A , Kar C , 10 kA			SE		
=RG+BOK.BK01-7F3	1	2907919	PLT-SEC-T3-230-FM-UT	Overspanningsbeveiligingsmoduul Type 3			PXC		
=RG+BOK.BK01-25F1	1	2906804	TTC-6-1X2-24DC-PT	Overspanningsbeveiligingsmoduul			PXC		
=RG+BOK.BK01-7K8	1	?	84873020	Fasen Controle Relais voltage monitoring relay			CROUZET		
=RG+BOK.BK01-12K1	1	C12-A21BX/UC24V	C12-A21BX/UC24V	Hulp Relais / Interface Relais 2 hulpcontacten als wisselcontact			COM		
=RG+BOK.BK01-12K1	1	S12	S12	Comat Releco S12 RELAISVOET Relaisvoet 8-PINS			COM		
=RG+BOK.BK01-12K4	1	C12-A21BX/UC24V	C12-A21BX/UC24V	Hulp Relais / Interface Relais 2 hulpcontacten als wisselcontact			COM		
=RG+BOK.BK01-12K4	1	S12	S12	Comat Releco S12 RELAISVOET Relaisvoet 8-PINS			COM		
=RG+BOK.BK01-14K1	1	C12-A21BX/UC24V	C12-A21BX/UC24V	Hulp Relais / Interface Relais 2 hulpcontacten als wisselcontact			COM		
=RG+BOK.BK01-14K1	1	S12	S12	Comat Releco S12 RELAISVOET Relaisvoet 8-PINS			COM		
=RG+BOK.BK01-14K2	1		88827105	Time relais MUR1 24VDC/24..240VAC			CROUZET		
=RG+BOK.BK01-40K1	1	C12-A21BX/UC24V	C12-A21BX/UC24V	Hulp Relais / Interface Relais 2 hulpcontacten als wisselcontact			COM		

← 101

400.1 →

Vestiging : Van der Linden Pomptechneik B.V.				Principaal : Gemeente Rucphen		Status:		== PI	
REMONDIS® WORKING FOR THE FUTURE	Rev.:	Datum:	Door:	Functie : Rioolgemaal		AS-BUILT		= RG	
				Locatie : RG1018 Industriestraat Rucphen				Tek. nr.: 211037 + BOK.BK01	
				Omschrijving : Artikellijst		Schaal: 1 : 1		Versie :	Pagina nr.: 400
	-	18-05-2021	FH F. Hooijmans						

REN_JA100_V01A

0	1	2	3	4	5	6	7	8	9
---	---	---	---	---	---	---	---	---	---

Artikellijst

Remondis Artikellijst A3L00_V01

Onderdeelcode	Aantal	Artikelnummer	Typenummer	Omschrijving	Fabrikant	Opmerking	ERP nummer
=RG+BOK.BK01-40K1	1	S12	S12	Comat Releco S12 RELAISVOET Relaisvoet 8-PINS	COM		
=RG+BOK.BK01-40K2	1	C12-A21BX/UC24V	C12-A21BX/UC24V	Hulp Relais / Interface Relais 2 hulpcontacten als wisselcontact	COM		
=RG+BOK.BK01-40K2	1	S12	S12	Comat Releco S12 RELAISVOET Relaisvoet 8-PINS	COM		
=RG+BOK.BK01-40K7	1	C12-A21BX/UC24V	C12-A21BX/UC24V	Hulp Relais / Interface Relais 2 hulpcontacten als wisselcontact	COM		
=RG+BOK.BK01-40K7	1	S12	S12	Comat Releco S12 RELAISVOET Relaisvoet 8-PINS	COM		
=RG+BOK.BK01-22P1	1	HMISTU855	HMISTU855	Aanraakscherm 5.7 kleur	SE		
=RG+BOK.BK01-40P8	1	ZB4BVB4		Harmony XB4 Signaallamp frontelement	SE		
=RG+BOK.BK01-40P8	1	ZB4BV043			SE		
=RG+BOK.BK01-5Q1	1	28903	28903	Lastscheider Compact INS63 - 4 polen - 63A	SE		
=RG+BOK.BK01-5Q1	1	SE.LV428941	SE.LV428941	Draaibediening+verlengas - Voorkant - Zwart - Accessoires Compact INS40-160	SE		
=RG+BOK.BK01-5Q6	1	2CSR255180R1105	DS201 B10 0,03	Aardlekautomaat 10A, 1PN, Kar. B, 30mA, Type A, 10 kA	ABB		
=RG+BOK.BK01-6Q1	1	GV2LE14	GV2LE14	Magnetic Motor Curcuit Breaker TeSys GV2LE - 3P - 10A	SE		
=RG+BOK.BK01-6Q1	1	GVAN20	GVAN20	TeSys GVAN20 - hulpcontactblok - 2 NO	SE		
=RG+BOK.BK01-6Q6	1	GV2LE14	GV2LE14	Magnetic Motor Curcuit Breaker TeSys GV2LE - 3P - 10A	SE		
=RG+BOK.BK01-6Q6	1	GVAN20	GVAN20	TeSys GVAN20 - hulpcontactblok - 2 NO	SE		
=RG+BOK.BK01-7Q1	1	2CDS251103R0064	S201-C6NA	Installatieautomaat 6A, 1PN, Kar. C, 10 kA	ABB		
=RG+BOK.BK01-7Q3	1	2CDS251103R0064	S201-C6NA	Installatieautomaat 6A, 1PN, Kar. C, 10 kA	ABB		
=RG+BOK.BK01-7Q6	1	2CSR256140R1164	DS203NC C16 0,03	Aardlekautomaat 16A, 3PN, Kar. C, 30mA, Type A, 10 kA	ABB		
=RG+BOK.BK01-7Q6	1	2CSR256140R1165	DS203NC B16 A30		ABB		
=RG+BOK.BK01-7Q8	1	2CDS253001R0064	S203-C6	Installatieautomaat 6A, 3P, Kar. C, 10 kA	ABB		
=RG+BOK.BK01-10Q1	1	LC1D09B7	LC1-D 3P 9A	Magneetschakelaar 3-polig 1m+1v, 9A	SE		
=RG+BOK.BK01-11Q1	1	LC1D09B7	LC1-D 3P 9A	Magneetschakelaar 3-polig 1m+1v, 9A	SE		
=RG+BOK.BK01-5S8	1	191470551900	SSR-E6905	Kast thermostaat	EBERLE		
=RG+BOK.BK01-5S9	1	879070004000	SSHYG	Kast hygrostaat	EBERLE		
=RG+BOK.BK01-10S1	1	CH10A211621TF2	CH10A211621TF2	Stappenschakelaar 3 standen 2 polig met tekstplaat H-0-A	K&N		
=RG+BOK.BK01-11S1	1	CH10A211621TF2	CH10A211621TF2	Stappenschakelaar 3 standen 2 polig met tekstplaat H-0-A	K&N		
=RG+BOK.BK01-31S8	1	ZB4BA6	SE.ZB4BA6	Drukknop, vlak, blauw, terugverend	SE		
=RG+BOK.BK01-31S8	1	ZB4BZ101	ZB4BZ101	Lichaam voor drukknop Ø22mm - 1NO	SE		
=RG+BOK.BK01-6T1	1	E832050	E832050	Stroommeettransformator Instelbaar 0 - 5 t/m 50A	Carlo		
=RG+BOK.BK01-6T6	1	E832050	E832050	Stroommeettransformator Instelbaar 0 - 5 t/m 50A	Carlo		
=RG+BOK.BK01-7T1	1	ETI.10572 230/24V 63VA CT126NN	ETI.10572 230/24V 63VA CT126NN	Stuurtransformator 63VA primair 230VAC secundair 24VAC	ETI		
=RG+BOK.BK01-7T3	1	SPD24601B	SPD24601B	SPD 24 Voeding 85 ~ 264Vac, 24Vdc, 2.5 A, 60W	Carlo		
=RG+BOK.BK01-22T7	1	20-CCLPR08S2		Antenne met 3m RG174 en SMA-Male Recht	DDS		
=RG+BOK.BK01-20U1	1	CJ1W-PA202	CJ1W-PA202		OMR		
=RG+BOK.BK01-20U3	1	CJ2M-CPU31	CJ2M-CPU31	Omron CJ2M CJ2M-CPU31 PLC basiseenheid	OMR		
=RG+BOK.BK01-20U3	1	CP1W-CIF01	CP1W-CIF01	RS232 Interface Kaart	Omron		
=RG+BOK.BK01-20U5	1	CJ1W-AD041-V1	CJ1W-AD041-V1	Omron CONTROL SYSTEMS CJ1 PLC analoge in- en uitgangsmodule	OMR		

← 400

400.2 →

Vestiging : Van der Linden Pomptechneik B.V.

Rev.:

Datum:

Door:

REMONDIS®

WORKING FOR THE FUTURE

Functie : Rioolgemaal

Locatie : RG1018 Industriestraat Rucphen

Omschrijving : Artikellijst

Principaal : Gemeente Rucphen

Principaal : Gemeente Rucphen

Omschrijving : Artikellijst

Status: AS-BUILT

Tek. nr.: 211037

Schaal: 1 : 1

== PI

= RG

+ BOK.BK01

Versie :

Pagina nr.: 400.1

14-04-2020

Remondis Artikellijst A3L00_V01

KEN_A3100_V01A

14-04-2020

0	1	2	3	4	5	6	7	8	9
---	---	---	---	---	---	---	---	---	---

Kabelaansluitlijst

Remondis Kabelaansluitlijst A3L00_V02

Kabelnaam +BOK.BK01-5W1			Kabeltype YMvK				Wartel	
Functietekst HOOFDSCHAKELAAR			Aantal aders 5G			Dwarsdoorsnede10		Kabellengte
Functietekst	Pagina / kolom	Bron (van)	Aansluiting	Ader	Doel (tot)	Aansluiting	Pagina / kolom	Functietekst
	==PI=RG++REM+BOK.BK01/5.1	-5F1	1	BN	-5Q1	2	==PI=RG++REM+BOK.BK01/5.1	
	==PI=RG++REM+BOK.BK01/5.1	-5F1	3	BK	-5Q1	4	==PI=RG++REM+BOK.BK01/5.1	
	==PI=RG++REM+BOK.BK01/5.1	-5F1	5	GY	-5Q1	6	==PI=RG++REM+BOK.BK01/5.1	
	==PI=RG++REM+BOK.BK01/5.1	-5F1	7N	BU	-5Q1	8	==PI=RG++REM+BOK.BK01/5.1	
				GNYE				
	==PI=RG++REM+BOK.BK01/5.1	-5F1	3	BK		L2	==PI=RG++REM+BOK.BK01/5.3	
	==PI=RG++REM+BOK.BK01/5.1	-5F1	1	BN		L1	==PI=RG++REM+BOK.BK01/5.2	
	==PI=RG++REM+BOK.BK01/5.1	-5F1	7N	BU		N	==PI=RG++REM+BOK.BK01/5.3	
	==PI=RG++REM+BOK.BK01/5.1	-5F1	5	GY		L3	==PI=RG++REM+BOK.BK01/5.3	

Kabelnaam +BOK.BK01-14W1			Kabeltype AANGEGOTEN				Wartel	
Functietekst HOOGWATER EN NOODBEDRIJF START-STOP POMP 1			Aantal aders			Dwarsdoorsnede		Kabellengte
Functietekst	Pagina / kolom	Bron (van)	Aansluiting	Ader	Doel (tot)	Aansluiting	Pagina / kolom	Functietekst
HOOGWATER EN NOODBEDRIJF START-STOP POMP 1	==PI=RG++REM+BOK.BK01/14.1	-X3	2		-14S1		==PI=RG++REM+BOK.BK01/14.1	
=	==PI=RG++REM+BOK.BK01/14.1	-X3	3		-14S1		==PI=RG++REM+BOK.BK01/14.1	

Kabelnaam +BOK.BK01-20W3			Kabeltype ETHERNET KABEL				Wartel	
Functietekst ETHERNET KABEL			Aantal aders			Dwarsdoorsnede		Kabellengte
Functietekst	Pagina / kolom	Bron (van)	Aansluiting	Ader	Doel (tot)	Aansluiting	Pagina / kolom	Functietekst
ETHERNET KABEL	==PI=RG++REM+BOK.BK01/20.3		XETH:1-8			ETHERNET	==PI=RG++REM+BOK.BK01/22.2	

← 400.2

510.1 →

Vestiging : Van der Linden Pomptechneik B.V.				Principaal : Gemeente Rucphen		Status:		== PI	
 WORKING FOR THE FUTURE	Rev.:	Datum:	Door:	Functie : Rioolgemaal		AS-BUILT		= RG	
				Locatie : RG1018 Industriestraat Rucphen				Tek. nr.: 211037 + BOK.BK01	
				Omschrijving : Kabelaansluitlijst		Schaal: 1 : 1		Versie :	
	-	18-05-2021	FH F. Hooijmans					Pagina nr.: 510	

REN_JA109_V01a

0	1	2	3	4	5	6	7	8	9
---	---	---	---	---	---	---	---	---	---

Kabelaansluitlijst

Remondis Kabelaansluitlijst A3L00_V02

Kabelnaam +BOK.BK01-20W4			Kabeltype RS232 KABEL				Wartel		
Functietekst RS232 KABEL			Aantal aders				Dwarsdoorsnede	Kabellengte	
Functietekst	Pagina / kolom	Bron (van)	Aansluiting	Ader	Doel (tot)	Aansluiting	Pagina / kolom	Functietekst	
ETHERNET KABEL	==PI=RG++REM+BOK.BK01/20.3		XETH			DB9	==PI=RG++REM+BOK.BK01/22.8		

Kabelnaam +BOK.BK01-25W1			Kabeltype AANGEGOTEN				Wartel		
Functietekst NIVEAU METING			Aantal aders				Dwarsdoorsnede	Kabellengte	
Functietekst	Pagina / kolom	Bron (van)	Aansluiting	Ader	Doel (tot)	Aansluiting	Pagina / kolom	Functietekst	
NIVEAU METING	==PI=RG++REM+BOK.BK01/25.1	X5	1				==PI=RG++REM+BOK.BK01/25.1		
	==PI=RG++REM+BOK.BK01/25.1		2				==PI=RG++REM+BOK.BK01/25.1		
=	==PI=RG++REM+BOK.BK01/25.1		PE		-25W1		==PI=RG++REM+BOK.BK01/25.1	NIVEAU METING	

← 510

600 →

Vestiging : Van der Linden Pomptechniek B.V.				Principaal : Gemeente Rucphen		Status:		== PI	
REMONDIS® WORKING FOR THE FUTURE	Rev.:	Datum:	Door:	Functie : Rioolgemaal		AS-BUILT		= RG	
				Locatie : RG1018 Industriestraat Rucphen				Tek. nr.: 211037 + BOK.BK01	
				Omschrijving : Kabelaansluitlijst		Schaal: 1 : 1		Pagina nr.: 510.1	
	-	20-04-2021	FH F. Hooijmans			Versie :			

14-04-2020

← 510.1

601 →

Vestiging : Van der Linden Pomptechneek B.V.				Principaal : Gemeente Rucphen		Status:		== PT	
REMONDIS® WORKING FOR THE FUTURE	Rev.:	Datum:	Door:	Functie : Rioolgemaal		AS-BUILT		= RG	
				Locatie : RG1018 Industriestraat Rucphen					
				Omschrijving : Klemmenaansluitlijst +BOK.BK01		Tek. nr.: 211037		+ BOK.BK01	
	-	21-04-2021	FH F. Hooijmans			Schaal: 1 : 1		Versie :	

Vestiging : Van der Linden Pomptechneik B.V.				Principaal : Gemeente Rucphen	Status:		==		PI
REMONDIS® WORKING FOR THE FUTURE	Rev.:	Datum:	Door:	Functie : Rioolgemaal	AS-BUILT		=		RG
				Locatie : RG1018 Industriestraat Rucphen	Tek. nr.: 211037		+		BOK.BK01
				Omschrijving : Klemmenaansluitlijst +BOK.BK01-X1	Schaal: 1 : 1		Versie :		Pagina nr.: 601
	-	18-05-2021	FH F. Hooijmans						

Remondis klemmenaansluitlijst A3L00_V00

Vestiging : Van der Linden Pomptechneik B.V.				Principaal : Gemeente Rucphen	Status:		==	PI
 REMONDIS ® WORKING FOR THE FUTURE	Rev.:	Datum:	Door:	Functie : Rioolgemaal	AS-BUILT		=	RG
				Locatie : RG1018 Industriestraat Rucphen	Tek. nr.: 211037		+	BOK.BK01
				Omschrijving : Klemmenaansluitlijst +BOK.BK01-X5	Schaal: 1 : 1	Versie :	Pagina nr.: 604	
	-	20-04-2021	FH F. Hooijmans					