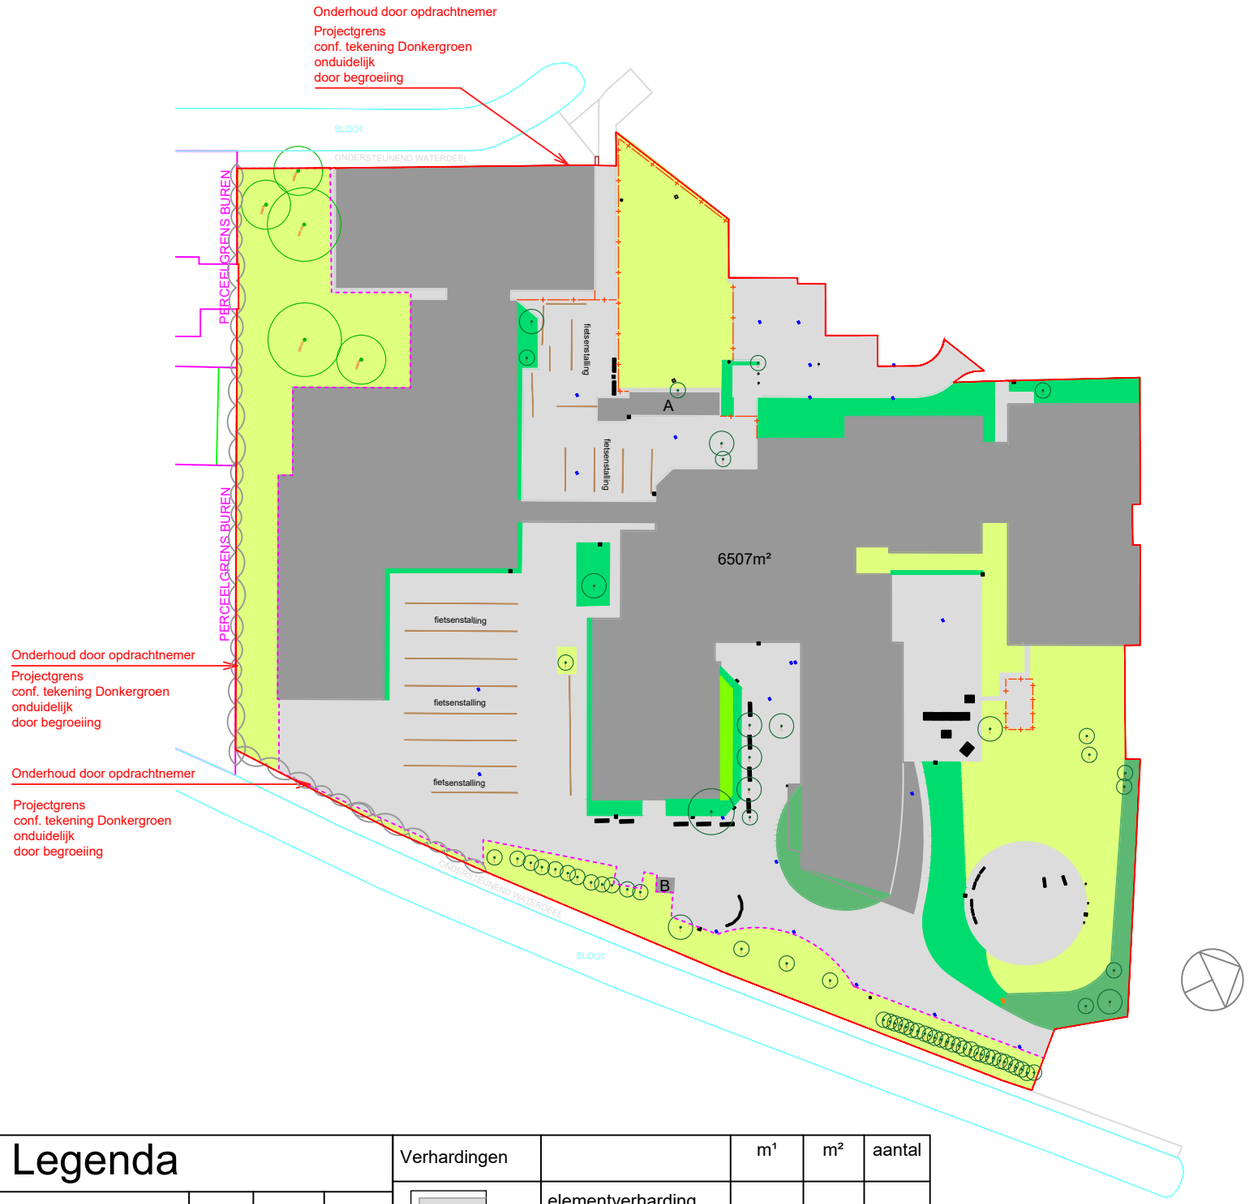


Legenda

Algemeen		m¹	m²	aantal
	werkgrens/projectgrens	567	16550	
	hoofdgebouw	820	6507	
Groenvoorziening				
70/200	boom, sta,- / kroondiameter			71
	(blok)haag	667	797	
	vasteplanten/siergrassen	42	35	
	gazon	988	3670	
	Bosplantsoen	185	319	

Verhardingen		m¹	m²	aantal
	elementverharding (tegels, klinkers)	1109	5253	
	berging	A: 50 B: 10	A: 80 B: 6	

Terreininrichting		m¹	m²	aantal
	kolken, putten en lijngoten			24
	bank			24
	lantaarnpaal/lichtmast			2
	hekwerk	167		
S	speeltoestellen			
	afvalbak			16

Opdrachtgever: NUOVO SCHOLEN

Nuovo scholen
Postbus 1415 (Orteliuslaan 871)
3500 BK Utrecht
030-2969040
nuovo@nuovo.nl
www.nuovo.nl

Revisiedatum 5-10-2026 A:
:

Datum: 5-10-2026 A:

Projectnaam: Beheertekeningen Nuovo

Projectadres: Anna van Rijn College, Albatros 1, Nieuwegein

Opdrachtgever: Nuovo Scholengroep

Getekend: A.C.

Status:

Formaat: A3

Schaal: 1:1000

Inhoud tekening: Beheertekening terrein

Projectnummer: 260346

Fase:

Tekeningnummer: 200594_BEH_01_16

Opsteller: NOVUM NETWORK

Novum Network
Kerkenbos 1077-F
6546 BB Nijmegen
+31 (0)85 273 49 78
info@novumnetwork.nl
www.novumnetwork.nl

VOORSPRONG IN BOUWEN

A3-LIGGEND