

PLATTEGROND


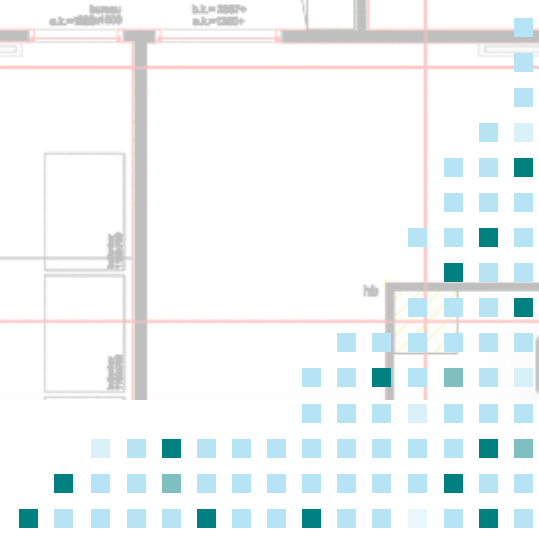


FOTO BELAADZIJDE

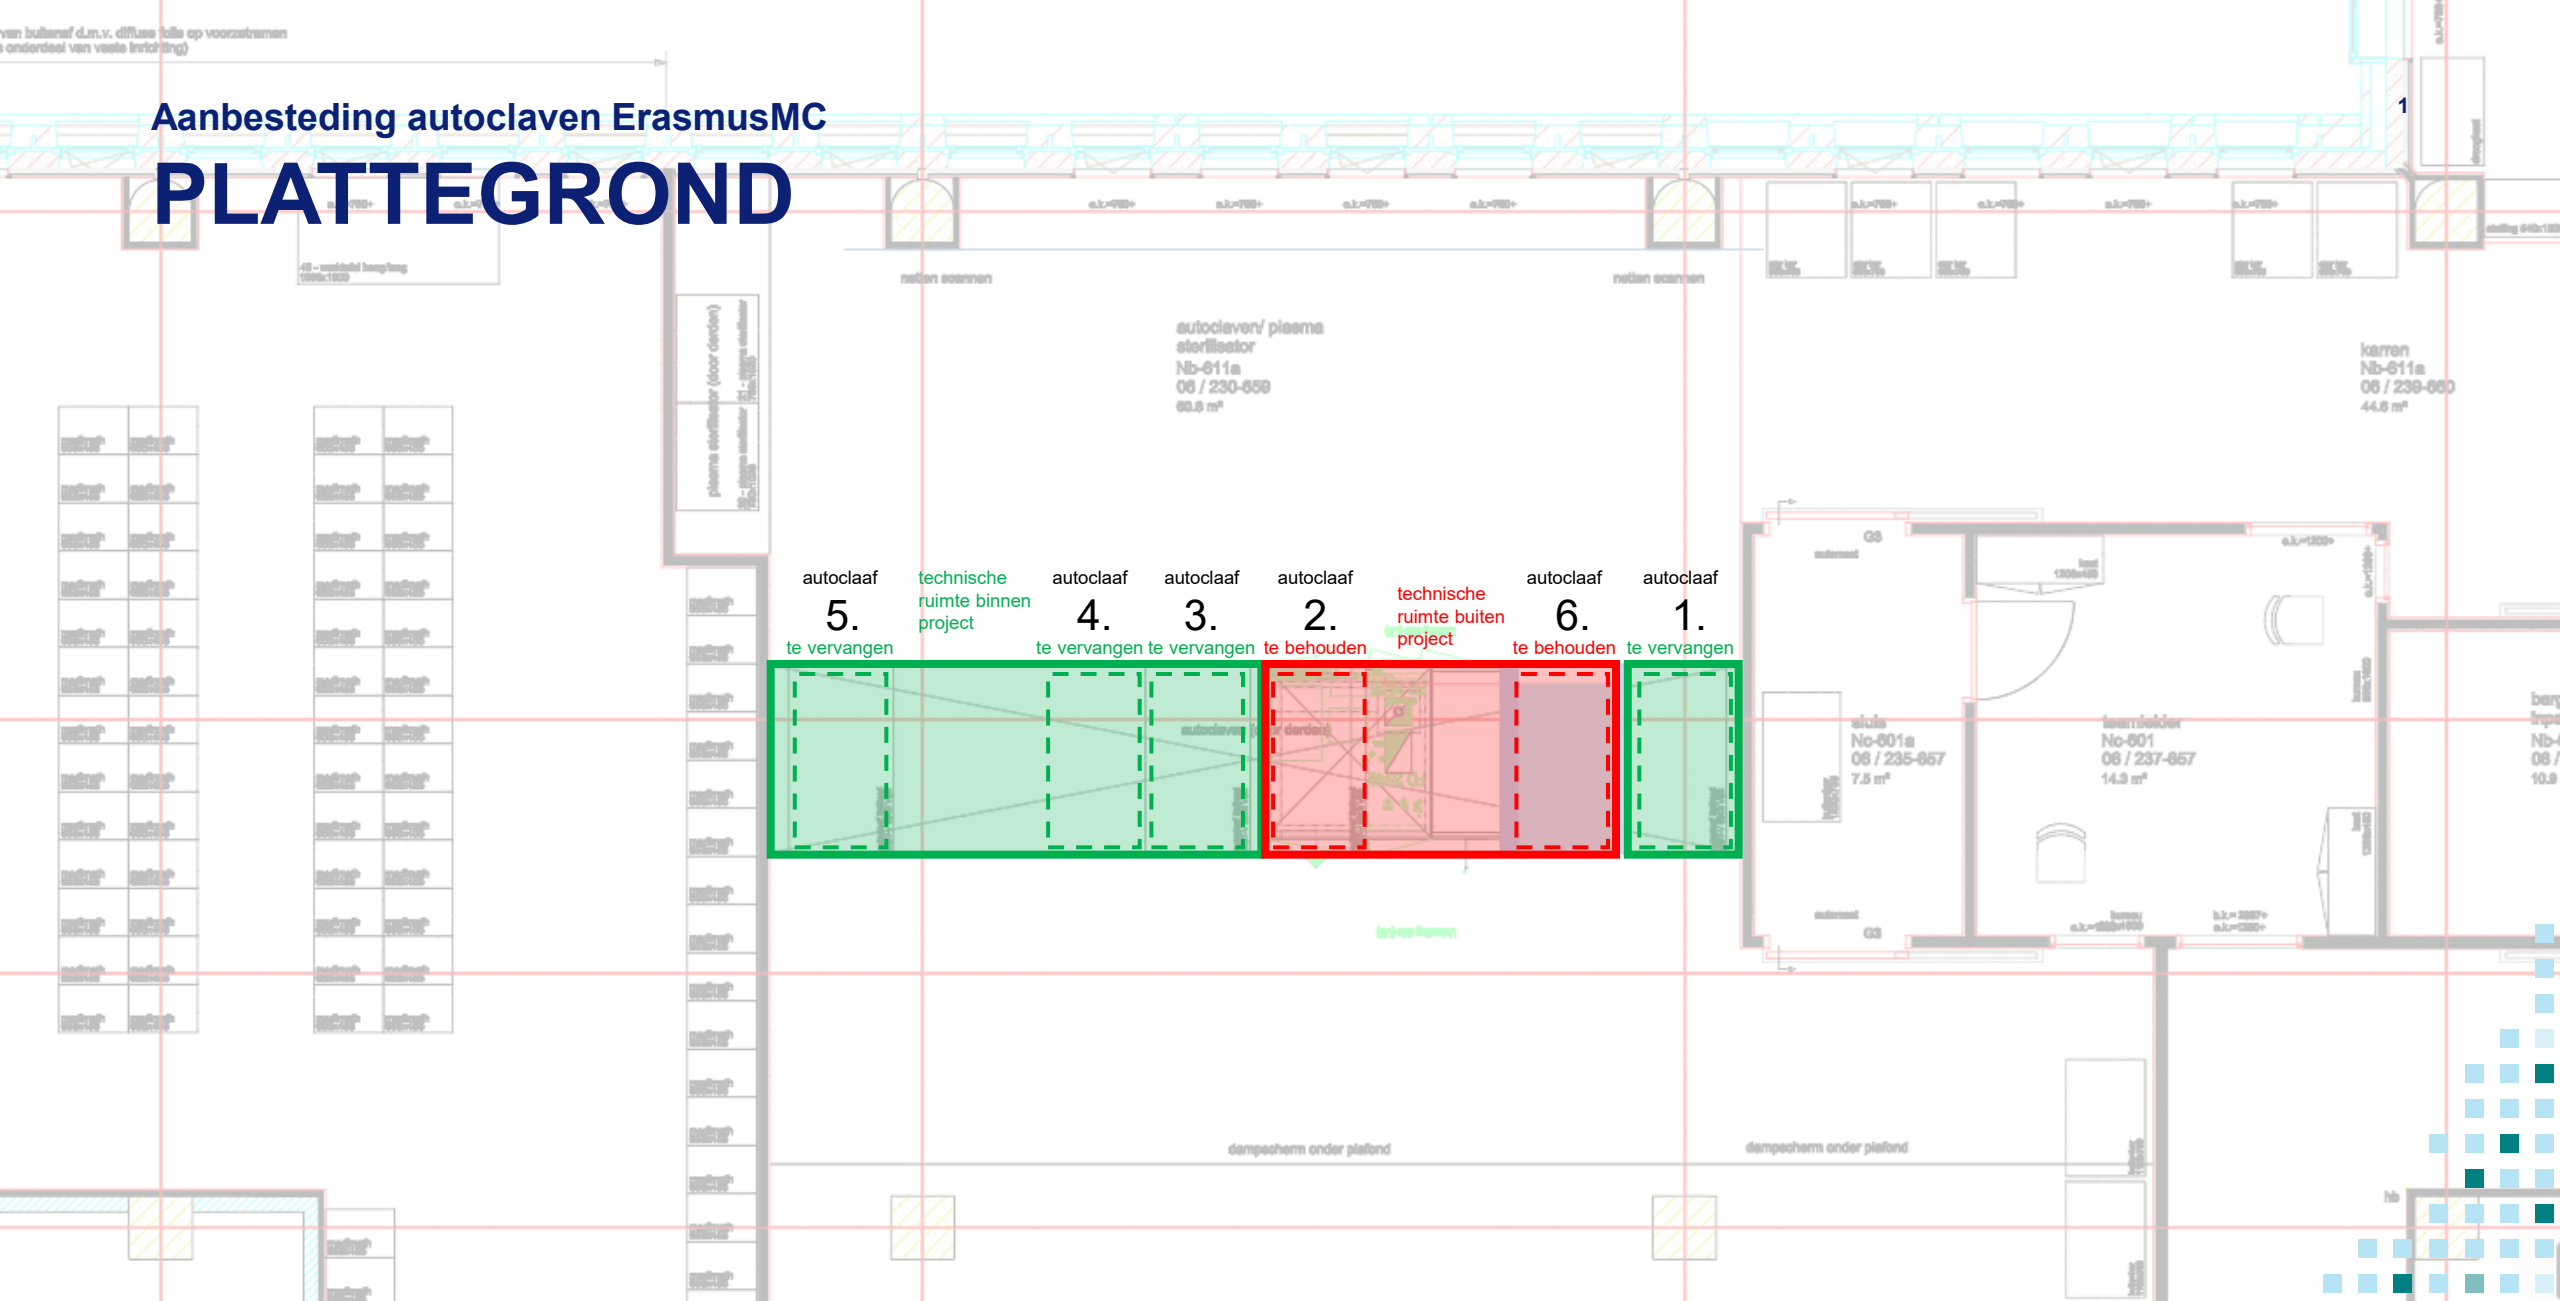

Te vervangen:

Autoclaaf 1, 3, 4, 5

Technische ruimte tussen 4 en 5
ter beschikking van nieuwe
autoclaven.

Te behouden:

Autoclaaf 2 en 6

Technische ruimte tussen
autoclaaf 2 en 6

