

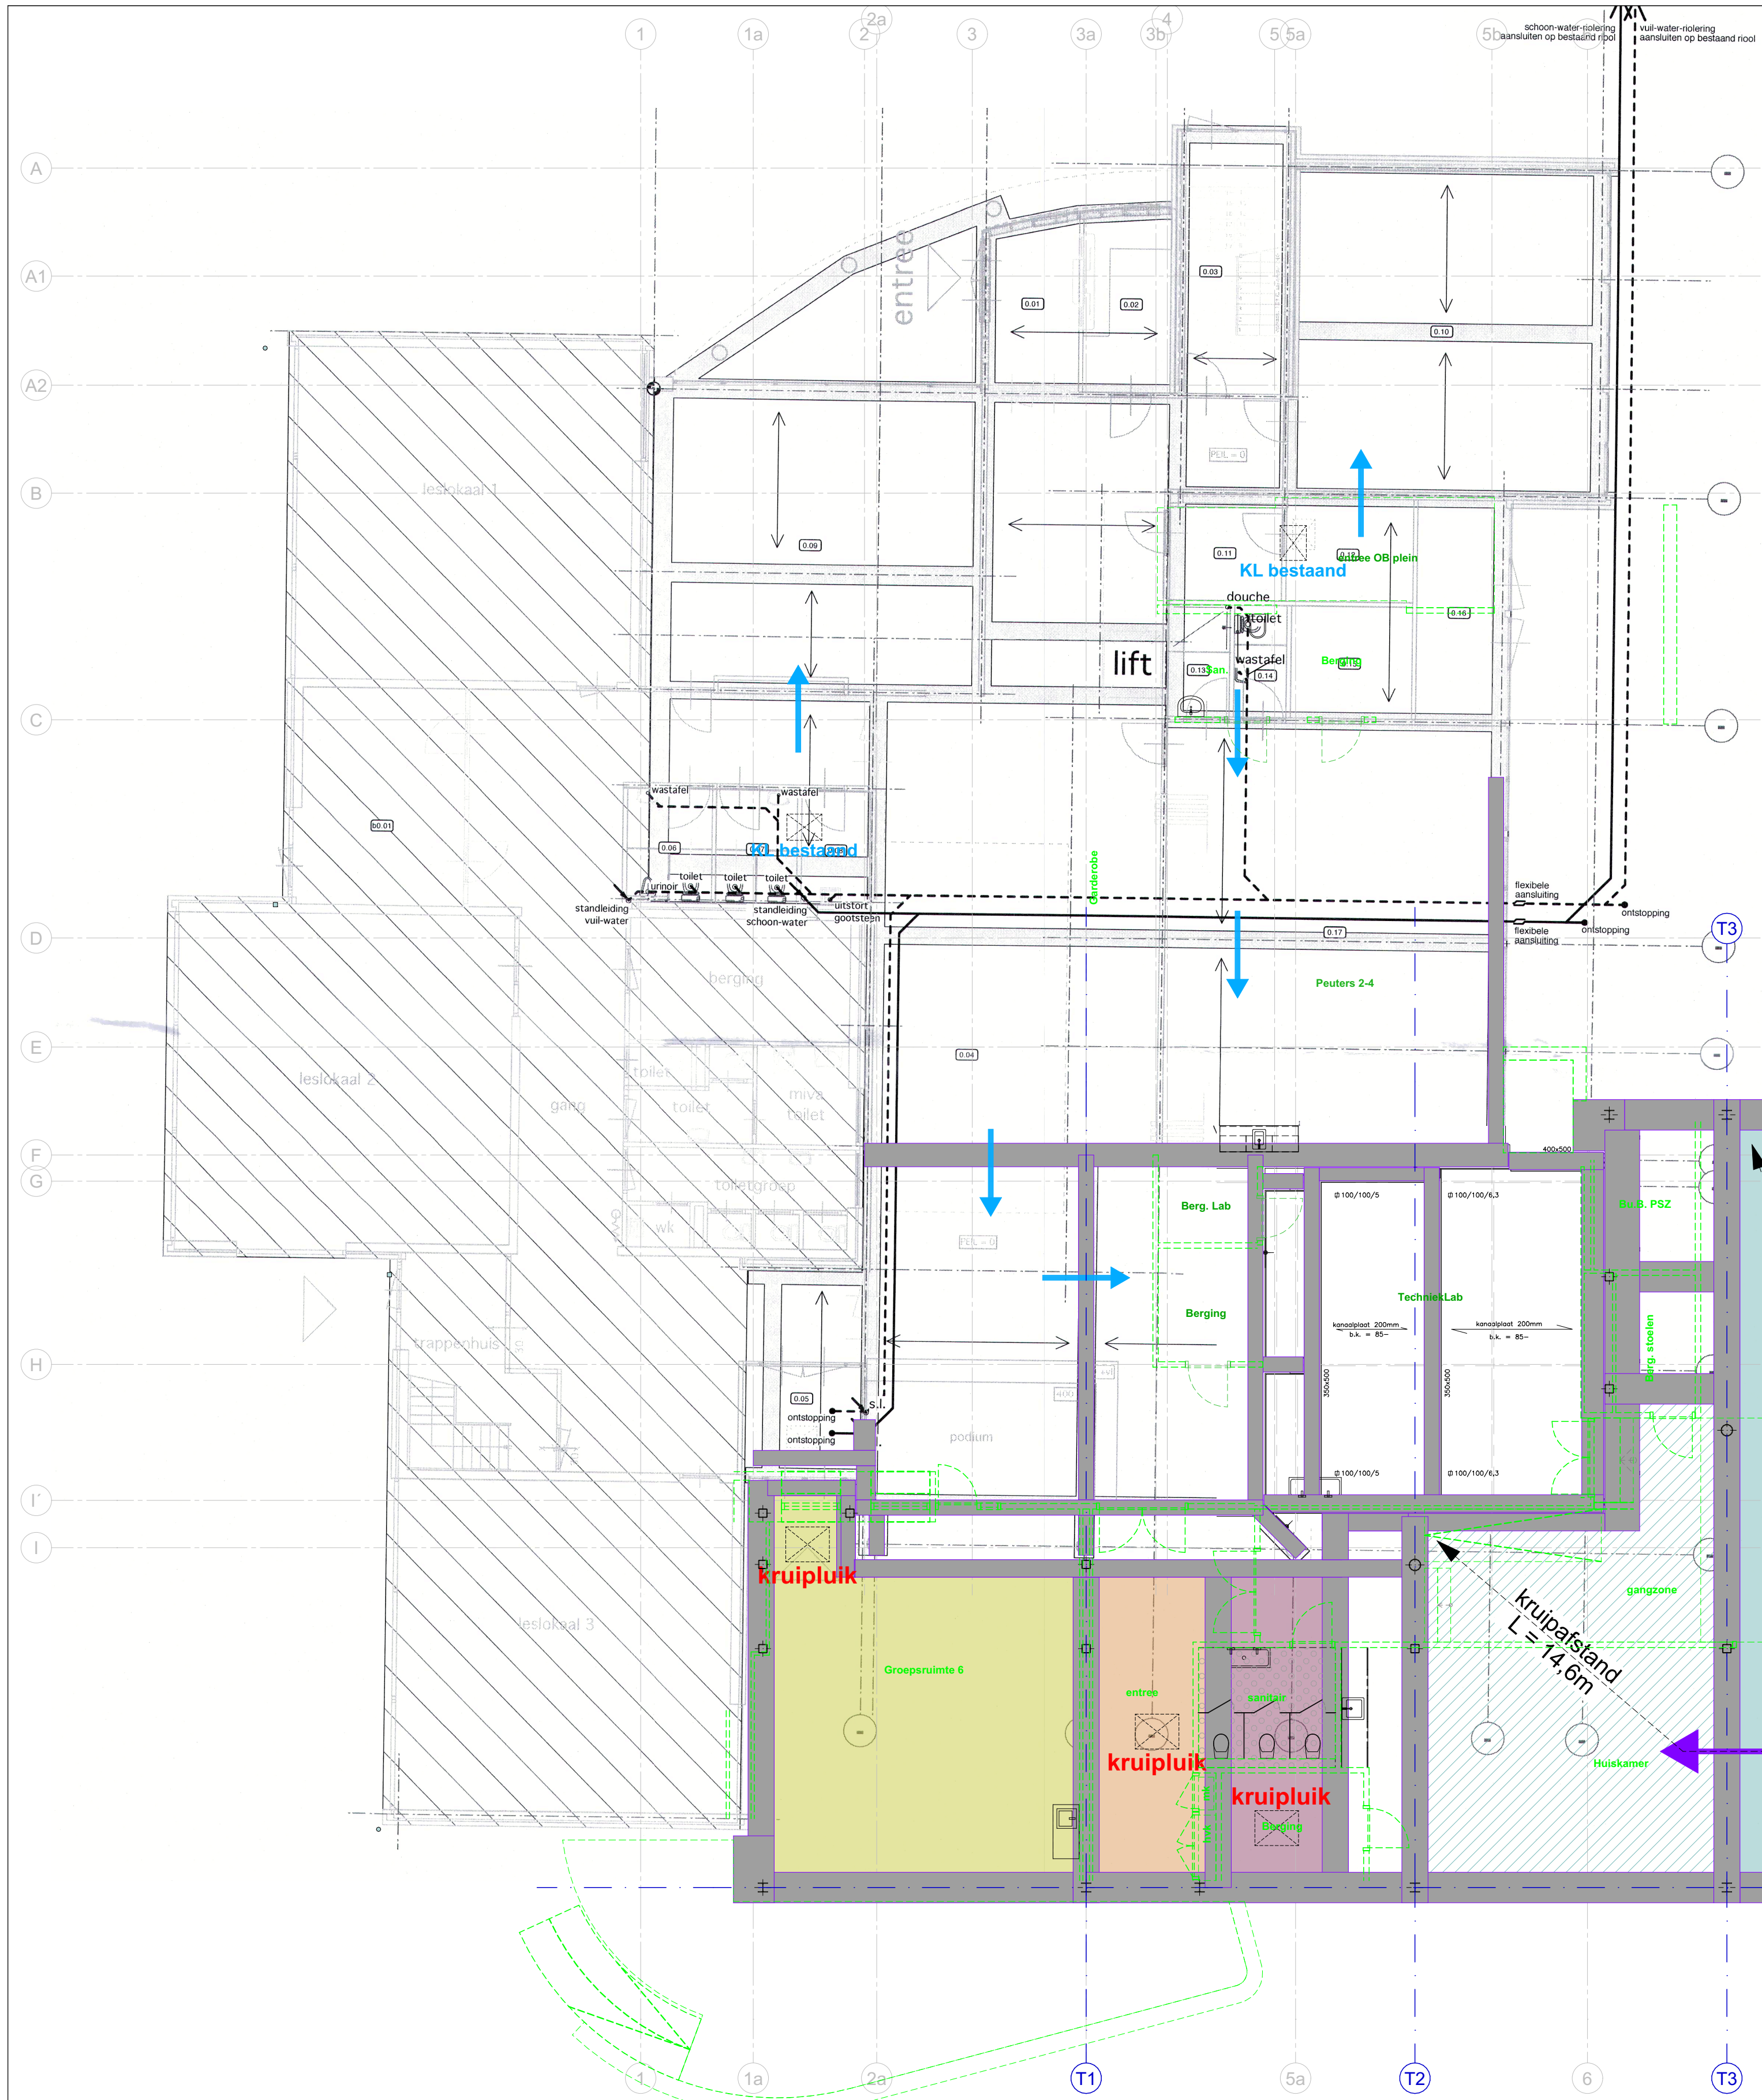


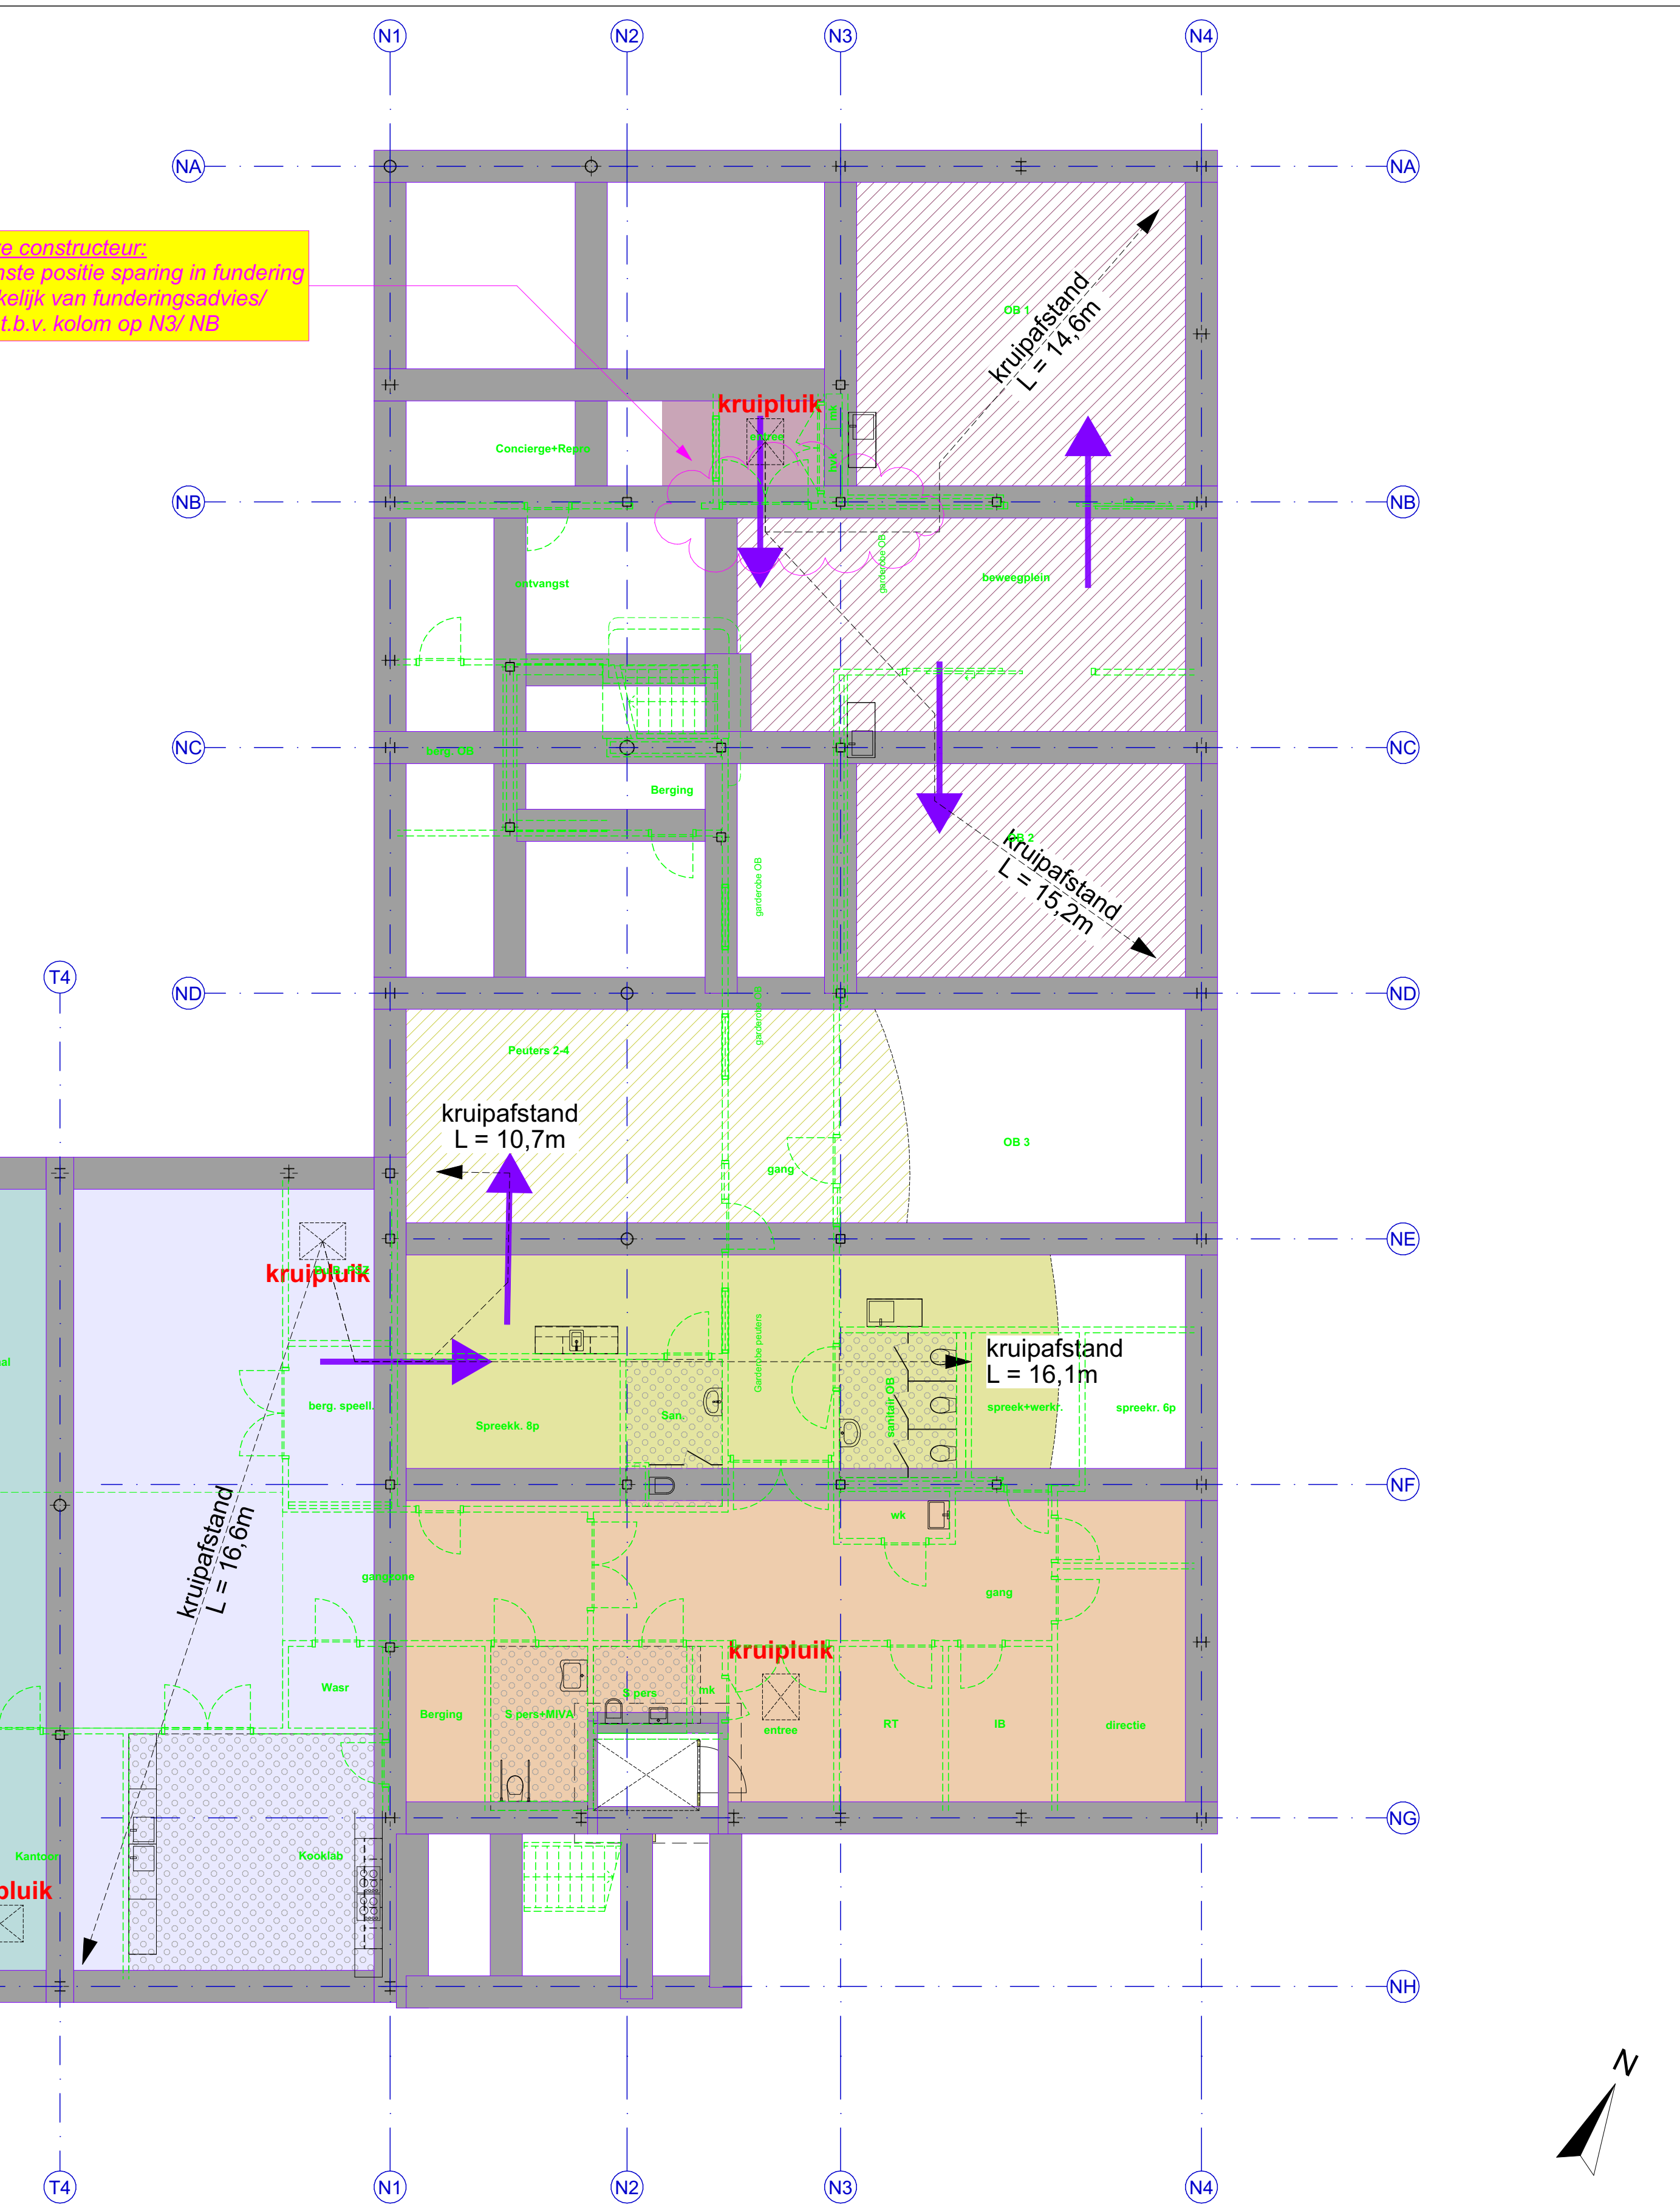

opgave constructeur:
gewenste positie sparring in fundering
afhankelijk van funderingsadvies/
palen t.b.v. kolom op N3/ NB

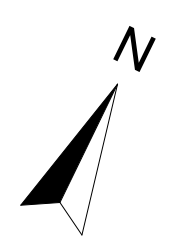

Onderlegger Montessori:
090605 Begane grond Riool+Water.pdf

Onderlegger t.b.v. kruipruiken/-gaten Montessori:

Onderlegger fundering aanbouw:
C1-2016095-A-Model-1.pdf

Constructiemodel: (excl. buitentrap)
5248-DO-Meeuwensingel.1fc d.d. 27-08-2026.

Wet- en regelgeving Kruipruimte
<https://www.artotechniek.nl/wet-en-regelgeving/arbocatalogus/kruipruimte/>

RENVOOI

Bestaande vloerluiken Montessori cf. tekening d.d. 2009 600x800mm, kruipgaten in de fundering (b= 600mm, vloer ligt op L-profielen).

- Geïsoleerde vloerluis, afm: 800x1.000mm, preciese positie af te stemmen op kanaalplaat door leverancier
- Aanduiding sanitaire ruimte/ keuken
- Aanduiding begane grond
- Direct bereikbaar - via luik
- Indirect bereikbaar - via funderingsbalk
- Sparring in funderingsbalken of. opg. constr., preciese positie n.t.b. na funderingsadvies

Adres: Reigerlaan 64,
2903 LL Capelle aan den IJssel

PEIL = BG-vloer bestaande Montessori-school, P=1,23m - NAP (cf. puntenwolk)

wijz. D
wijz. C
wijz. B
wijz. A
versie: datum:

KC Meeuwensingel te Capelle aan den IJssel

Aanvraag omgevingsvergunning
datum: 25-09-2026
schaal: 1:100

Plattegrond kruipruimte

FRENCKEN | SCHOLL
ARCHITECTEN

Petrus Regoutplein 1F01- 6211 XX Maastricht - T: 043.350 29 40 - www.frenckenscholl.nl

Formaat : A1 Datum plot : vrijdag 25 september 2026