
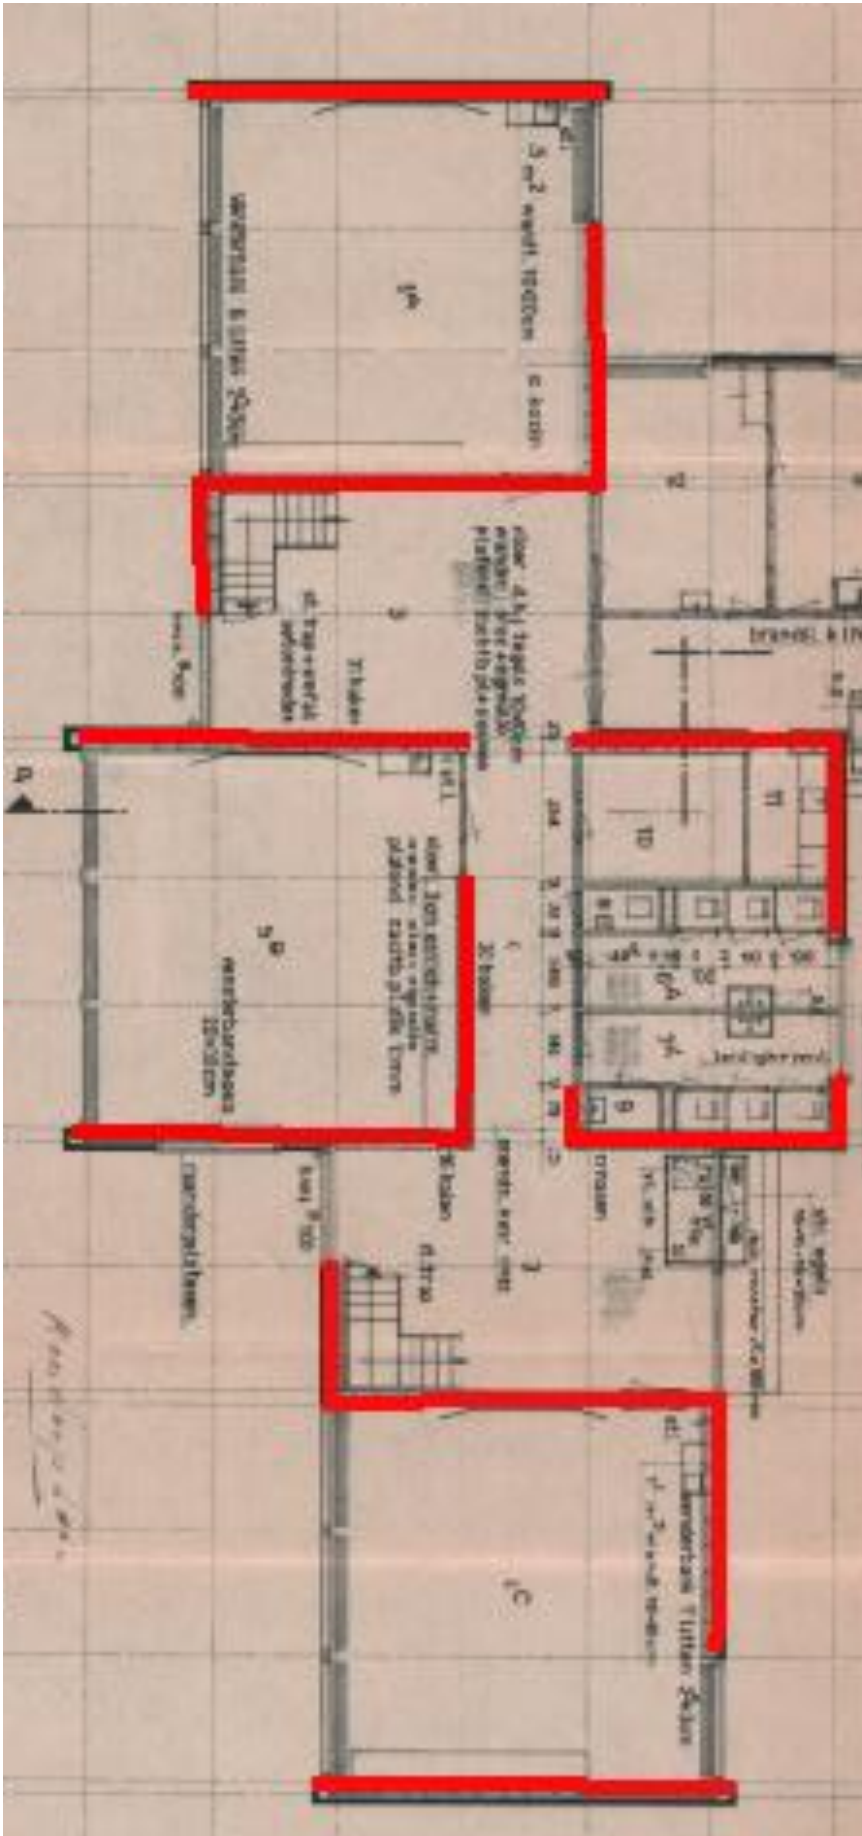


Rapport pagina 22

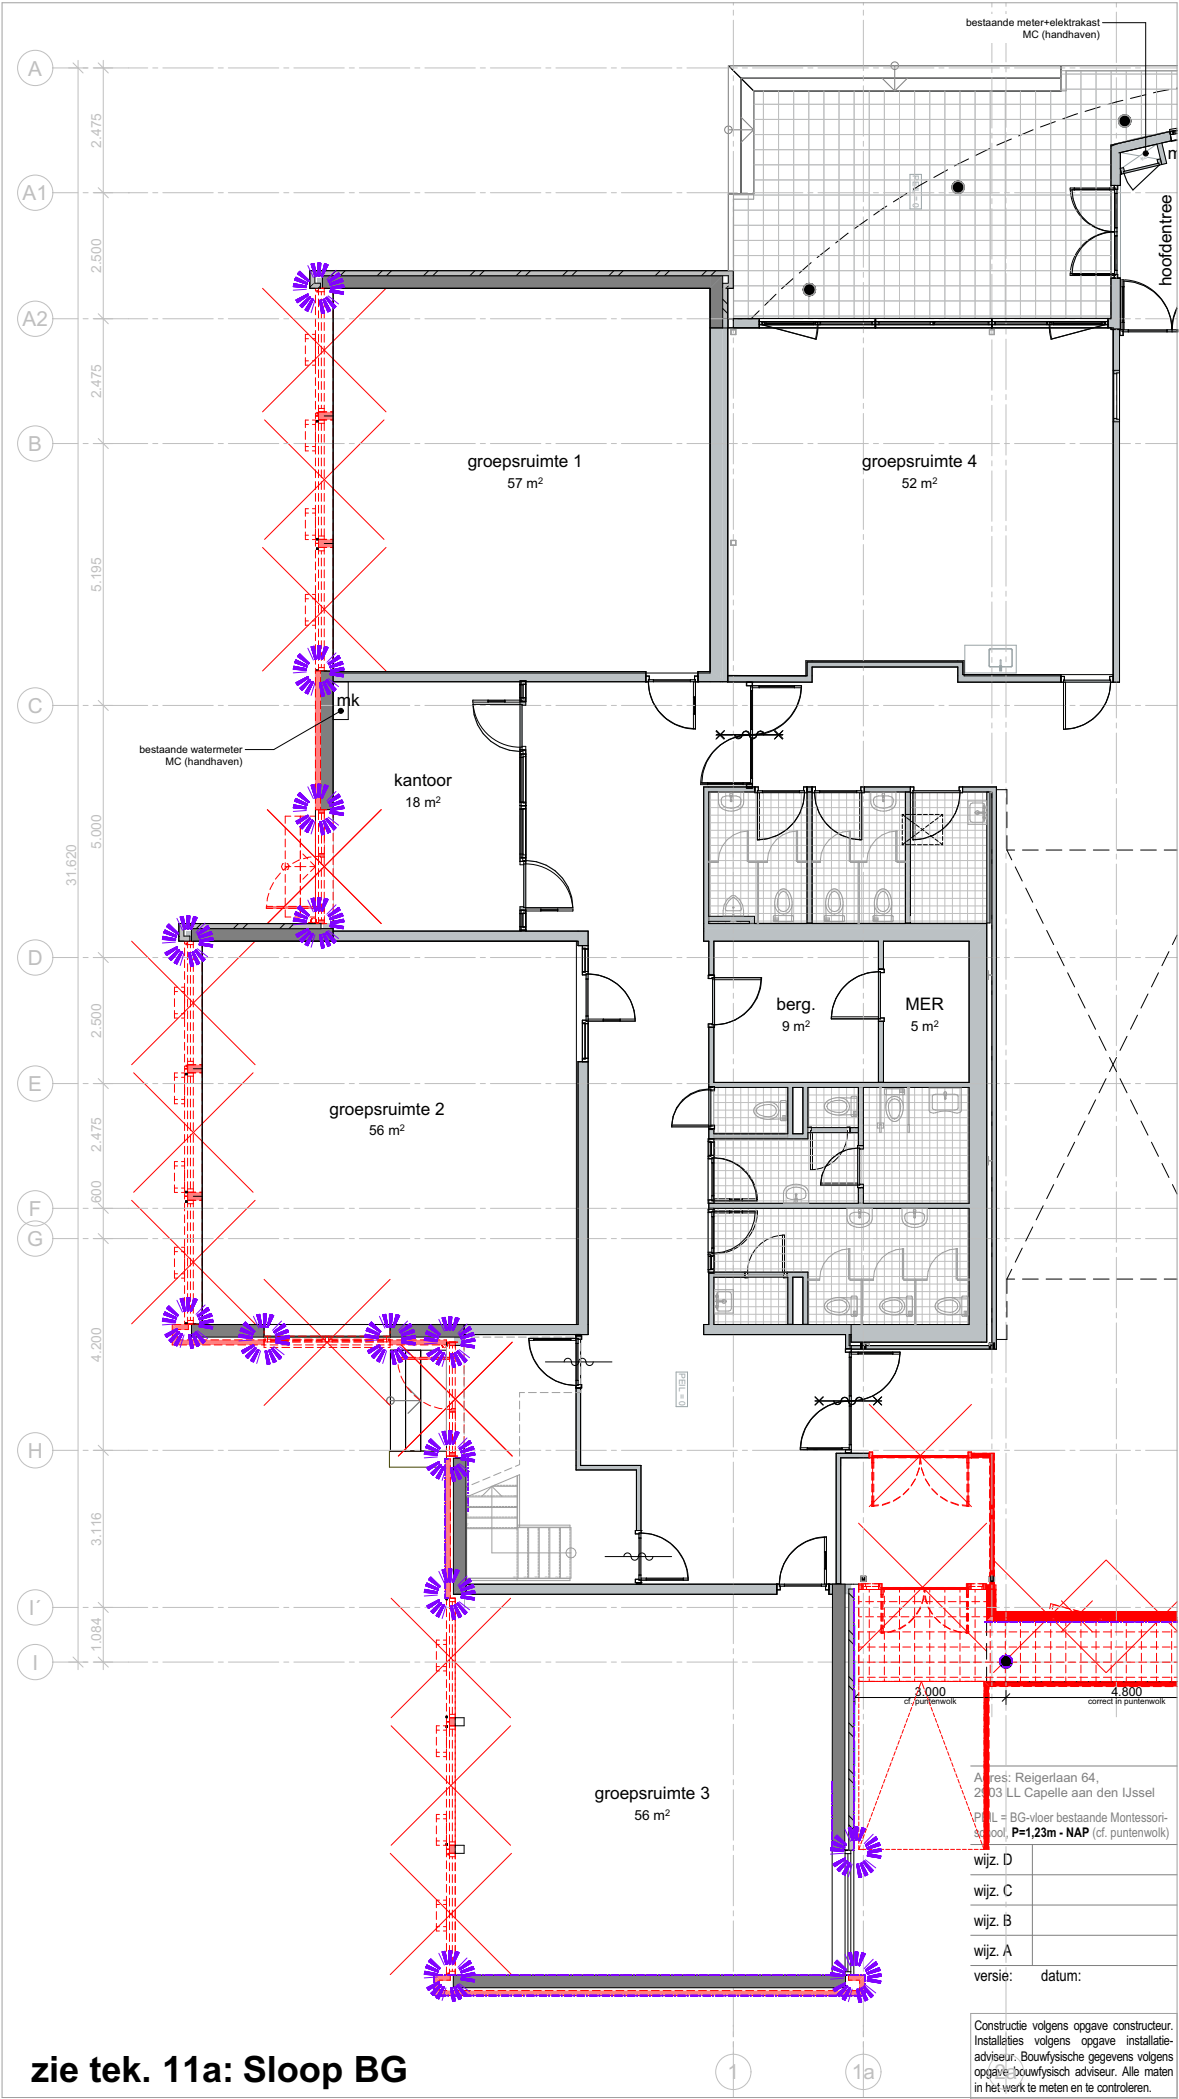

zie tek. 11a: Sloop BG

RENVOOI

Asbestinventarisatie  
Asbestplan projectnummer: 26.0453  
Datum onderzoek: 17 juni 2026  
Datum rapportage: 19 juni 2026

**Beschrijving van de beperkingen rapport:**  
De school was ten tijde van het onderzoek nog in gebruik, derhalve is destructief onderzoek niet toegestaan. Als men de boeiboorden wil laten vervangen wordt aangeraden hier een destructief onderzoek op te doen. Uit andre “Muwi scholen” is gebleken dat hier asbesthoudende beplating, kit en bitumen achter kan zitten.

Te slopen i.v.m. uitbreiding/ verduurzaming (hergebruik Goflow ventilatieunits)

Bron 1: stelplaatjes binnenwanden (zie pagina 10 asbestrapport)

--> geen werkzaamheden

Bron 2: spouwblad langs gevelkozijnen (zie pagina 11/ 24 asbestrapport)

Bron 3: doorvoer kruipruimte (zie pagina 12 asbestrapport)

KC Meeuwensingel te Capelle aan den IJssel

Aanvraag omgevingsvergunning  
datum: 25-09-2026  
schaal: 1:150



1613 OV

Asbestinventarisatie - BG

FRENCKEN | SCHOLL  
ARCHITECTEN

Petrus Regoutplein 1F01- 6211 XX Maastricht - T: 043.350 29 40 - www.frenckenscholl.nl

Rapport pagina 23

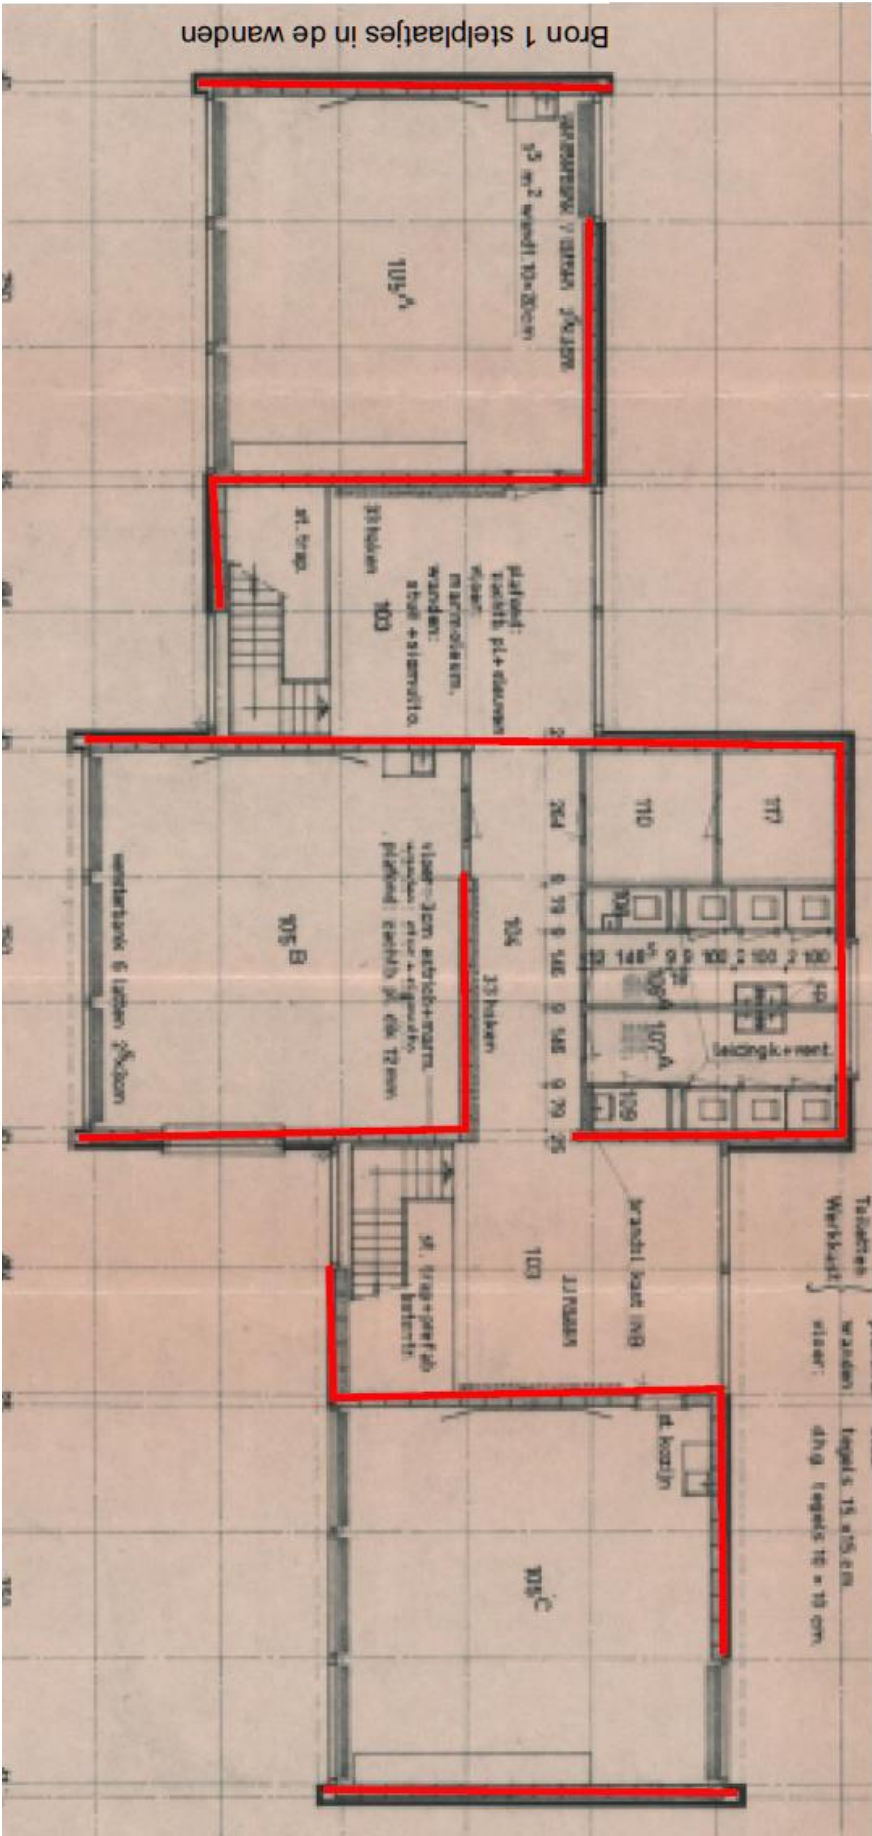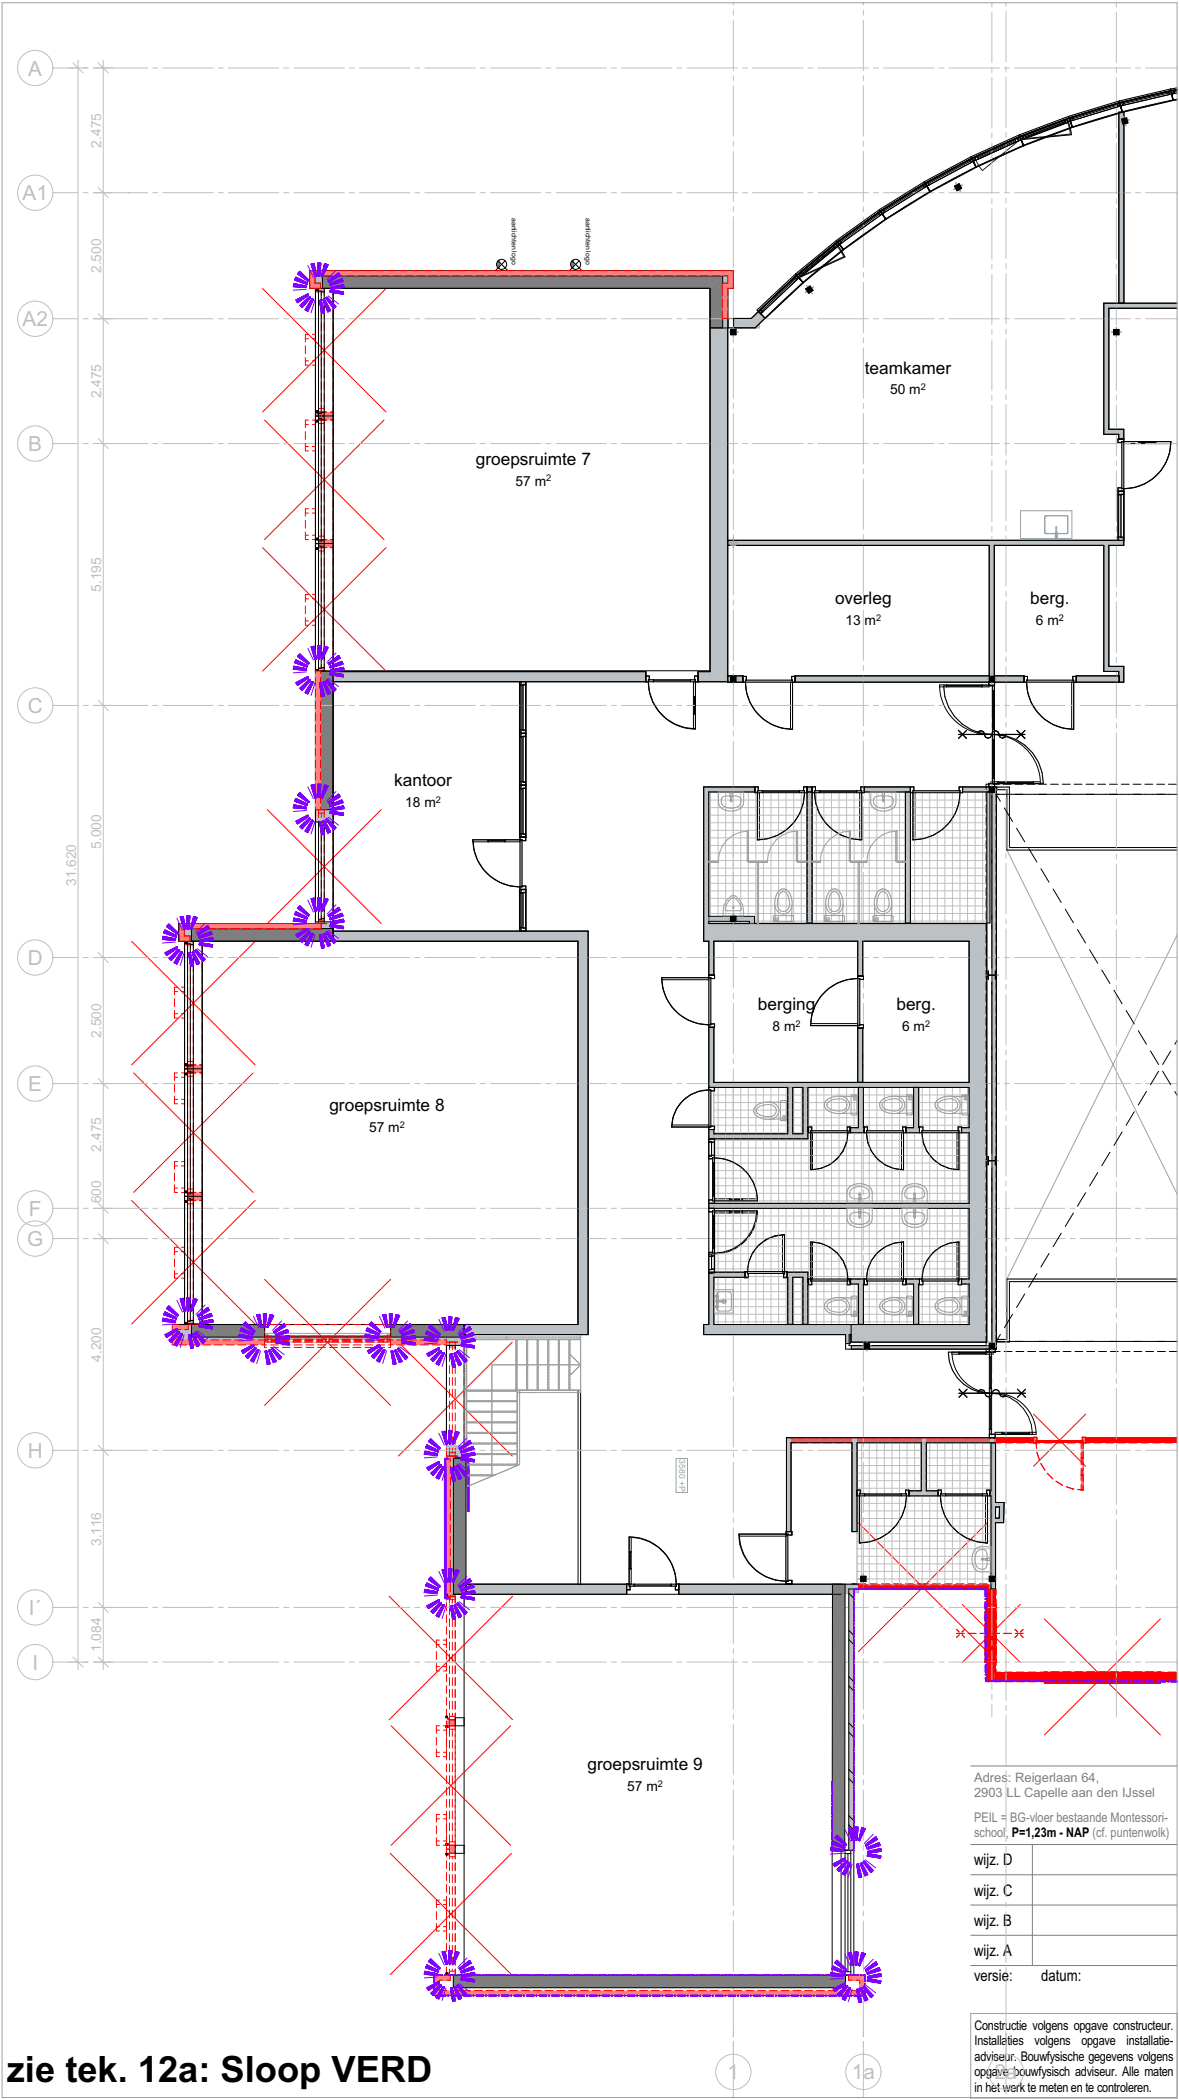

zie tek. 12a: Sloop VERD

RENVOOI

Asbestinventarisatie  
Asbestplan projectnummer: 26.0453  
Datum onderzoek: 17 juni 2026  
Datum rapportage: 19 juni 2026

Beschrijving van de beperkingen rapport:  
De school was ten tijde van het onderzoek nog in gebruik, derhalve is destructief onderzoek niet toegestaan. Als men de boeiboorden wil laten vervangen wordt aangeraden hier een destructief onderzoek op te doen. Uit andre “Muwi scholen” is gebleken dat hier asbesthoudende beplating, kit en bitumen achter kan zitten.

Te slopen i.v.m. uitbreiding/ verduurzaming (hergebruik Goflow ventilatieunits)

Bron 1: stelplaatjes binnenwanden (zie pagina 10 asbestrapport)

--> geen werkzaamheden

Bron 2: spouwblad langs gevelkozijnen (zie pagina 11/ 24 asbestrapport)

Bron 3: doorvoer kruipruimte (zie pagina 12 asbestrapport)

KC Meeuwensingel te Capelle aan den IJssel

Aanvraag omgevingsvergunning  
datum: 25-09-2026  
schaal: 1:150



1613 OV

Asbestinventarisatie - Verdieping

FRENCKEN | SCHOLL  
ARCHITECTEN

Petrus Regoutplein 1F01- 6211 XX Maastricht - T: 043.350 29 40 - www.frenckenscholl.nl

Rapport pagina 25

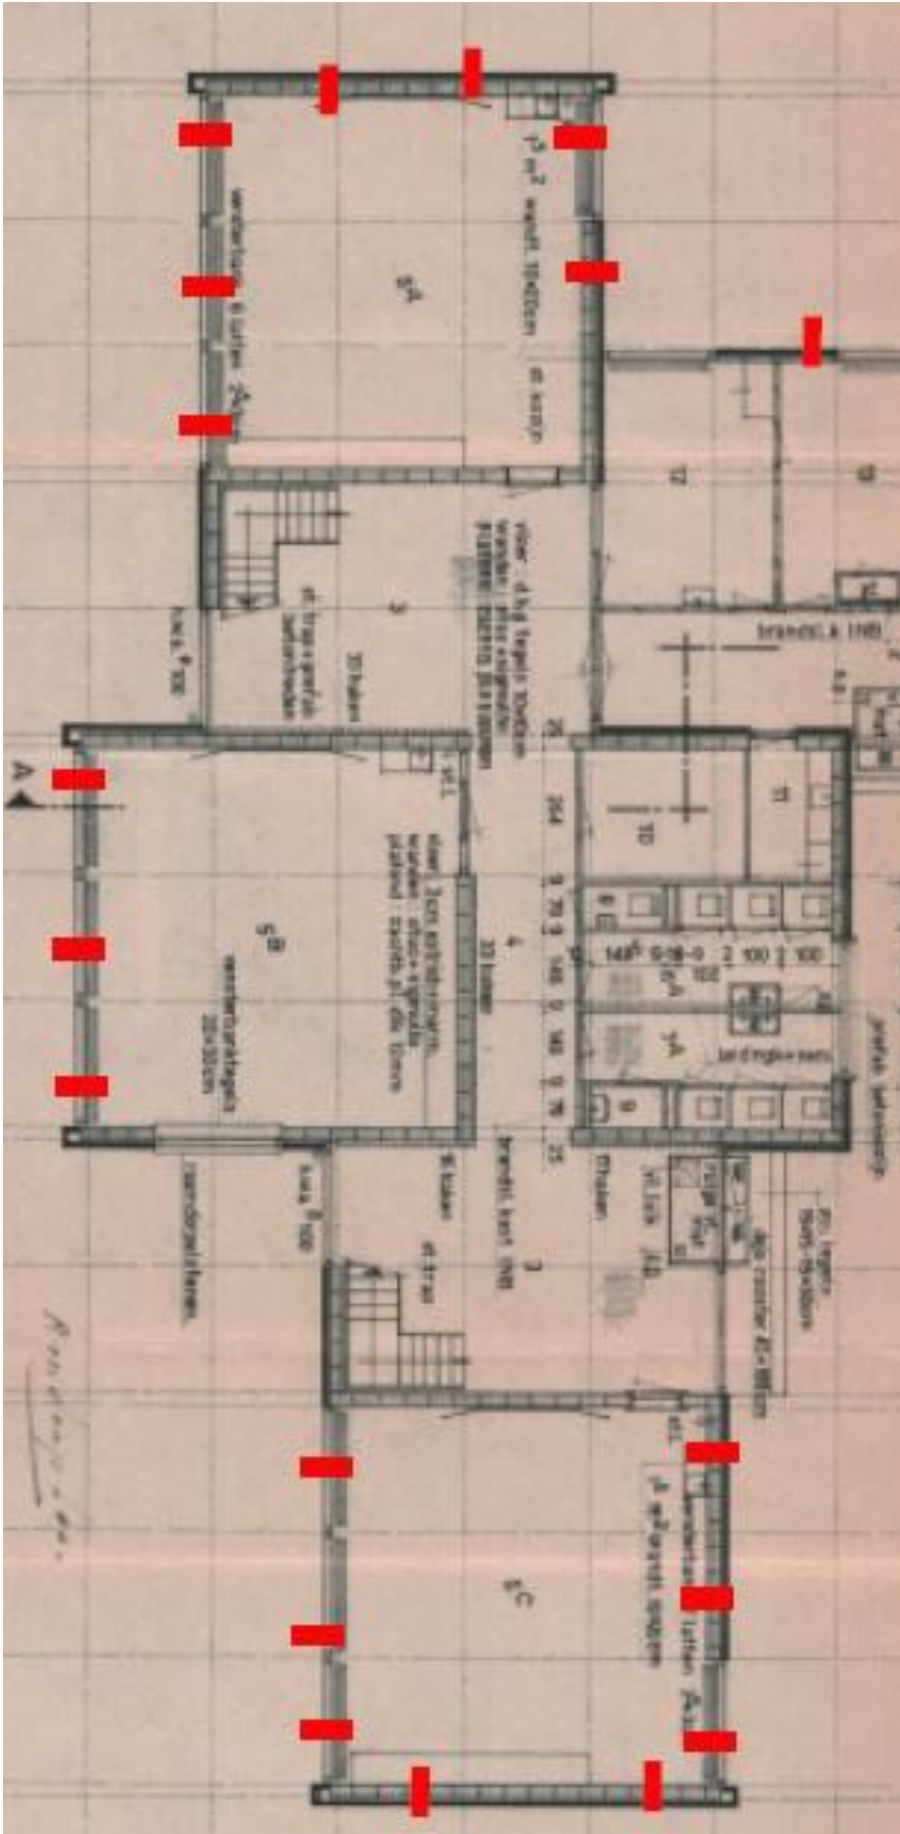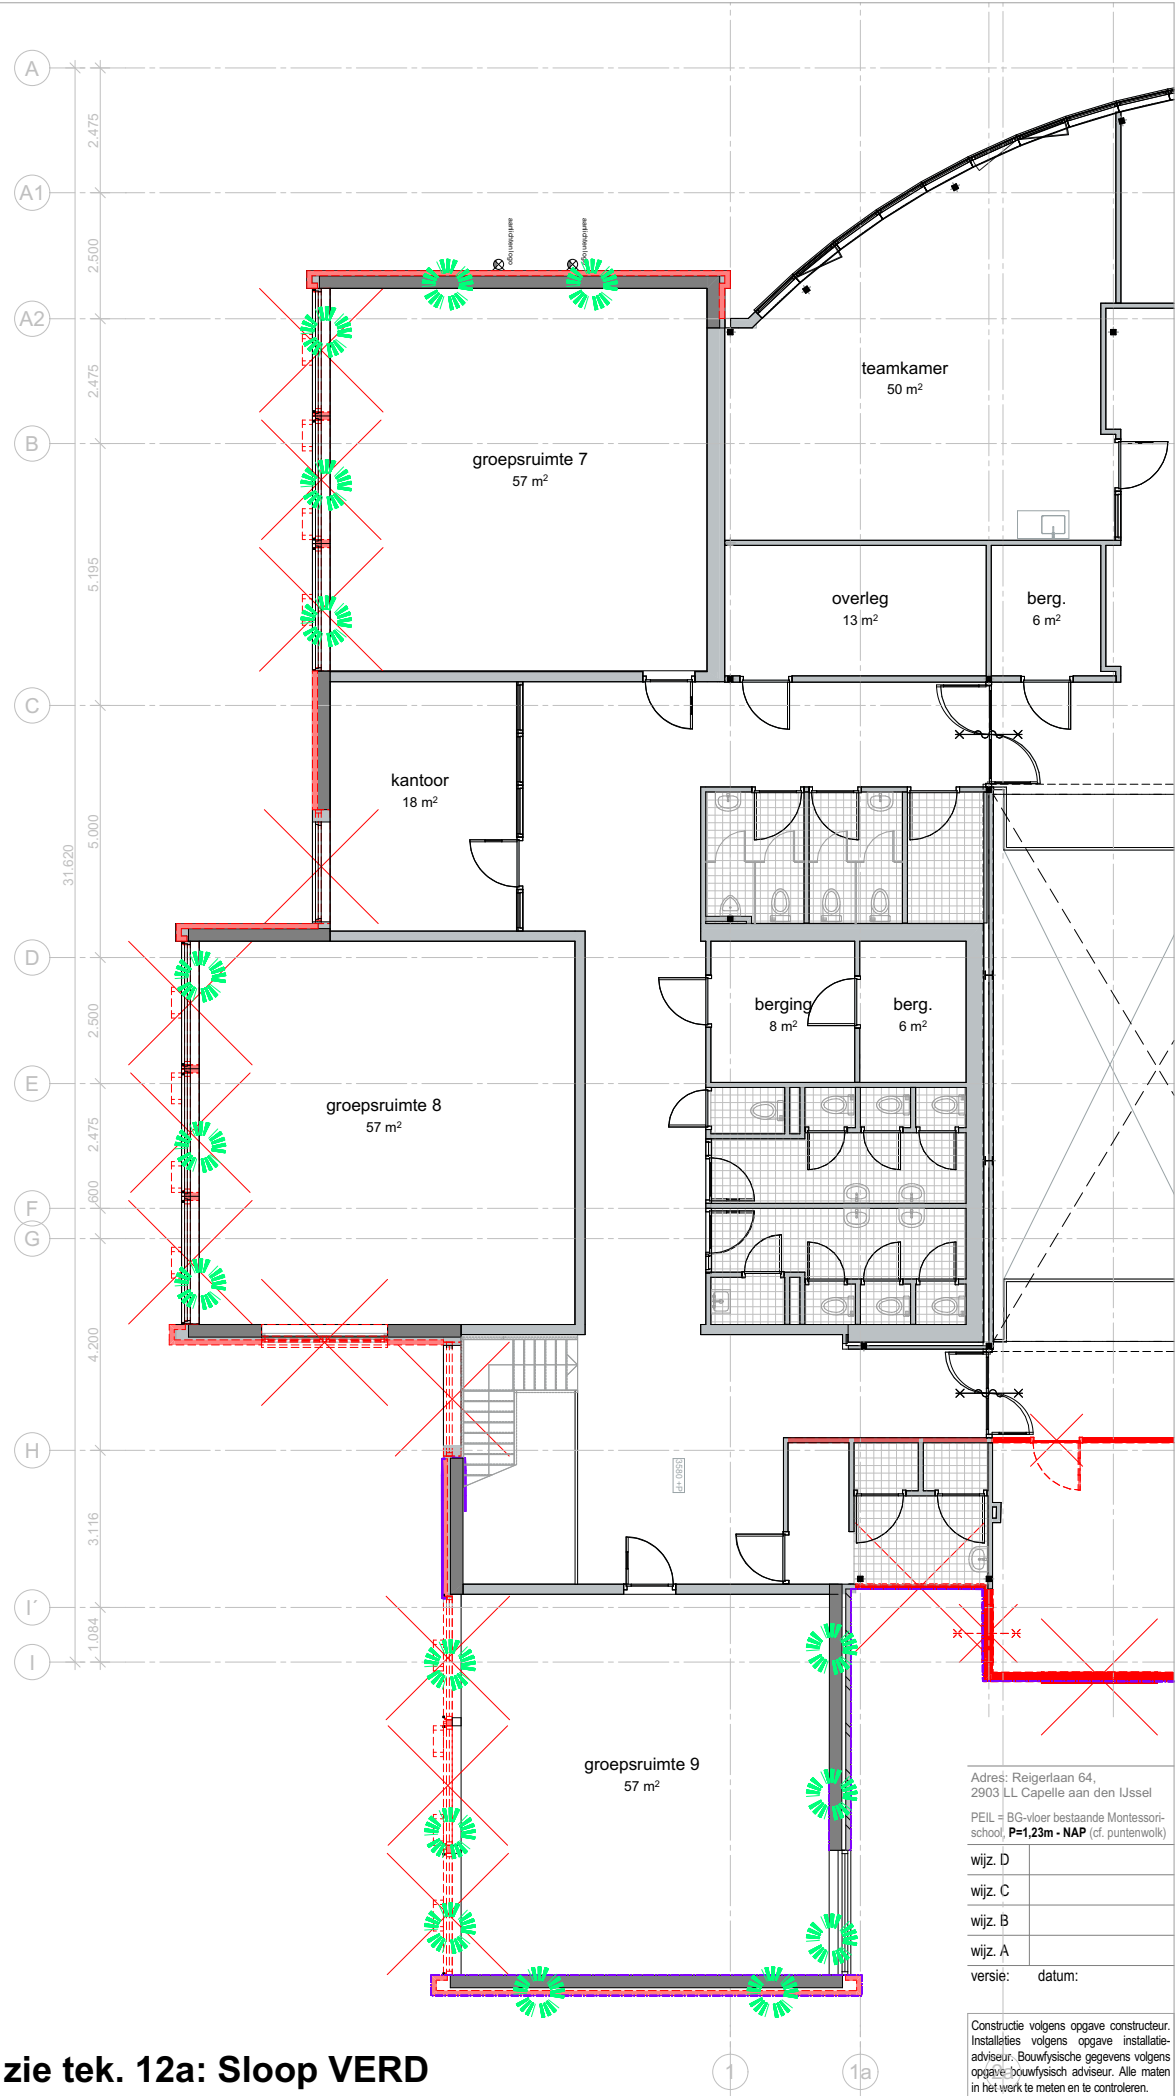

zie tek. 12a: Sloop VERD

RENVOOI

Asbestinventarisatie  
Asbestplan projectnummer: 26.0453  
Datum onderzoek: 17 juni 2026  
Datum rapportage: 19 juni 2026

Beschrijving van de beperkingen rapport:  
De school was ten tijde van het onderzoek nog in gebruik, derhalve is destructief onderzoek niet toegestaan. Als men de boeiboorden wil laten vervangen wordt aangeraden hier een destructief onderzoek op te doen. Uit andere “Muwi scholen” is gebleken dat hier asbesthoudende beplating, kit en bitumen achter kan zitten.

Te slopen i.v.m. uitbreiding/ verduurzaming (hergebruik Goflow ventilatieunits)

Bron 1: stelplaatjes binnenwanden (zie pagina 10 asbestrapport)

--> geen werkzaamheden

Bron 2: spouwblad langs gevelkozijnen (zie pagina 11/ 24 asbestrapport)

Bron 3: doorvoer kruipruimte (zie pagina 12 asbestrapport)

Adres: Reigerlaan 64,  
2903 LL Capelle aan den IJssel  
PEIL = BG-vloer bestaande Montessori-  
school, P=1,23m - NAP (cf. puntenwolk)  
wijz. D  
wijz. C  
wijz. B  
wijz. A  
versie: datum:

Constructie volgens opgave constructeur.  
Installaties volgens opgave installatie-  
adviseur. Bouwfysische gegevens volgens  
opgave: Bouwfysisch adviseur. Alle maten  
in het werk te meten en te controleren.

KC Meeuwensingel te Capelle aan den IJssel

Aanvraag omgevingsvergunning  
datum: 25-09-2026  
schaal: 1:150

1613 OV

Asbestinventarisatie - kruipruimte

FRENCKEN | SCHOLL  
ARCHITECTEN

Petrus Regoutplein 1F01- 6211 XX Maastricht - T: 043.350 29 40 - www.frenckenscholl.nl