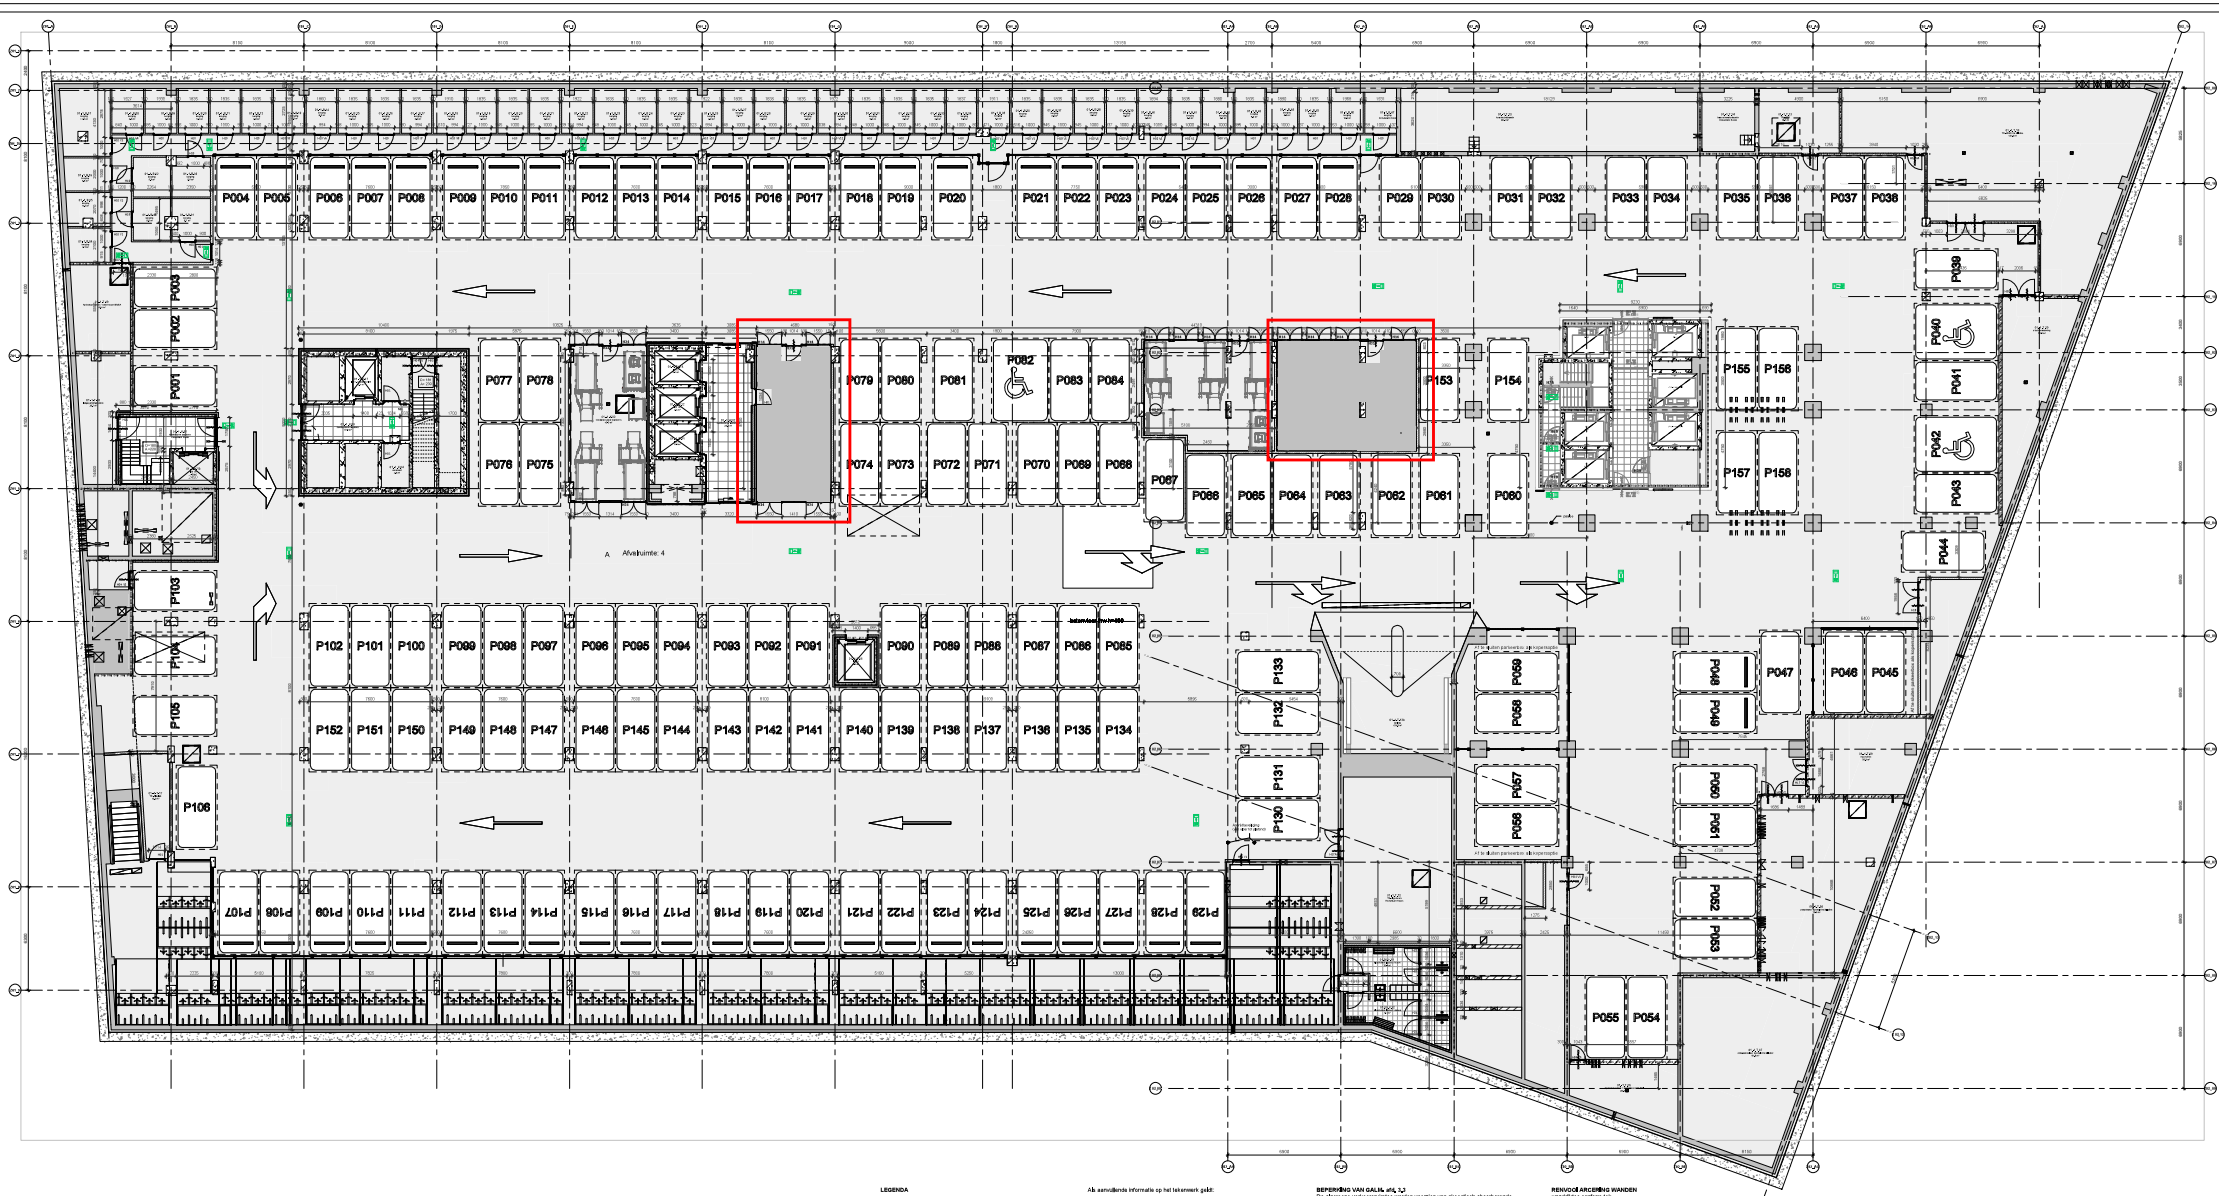


LEGENDA

ALGEMEEN
Maatvoering in mm
Peil = 2,27m +NAP

GEBRUIKSFUNCTIES
- parkeerfunctie
- woonfunctie
- bijeenkomstfunctie
- celfunctie
- overige gebruiksfunctie

THERMISCHE ISOLATIE

· dichte gevelvlakken	Rc ≥ 4.5 m2K/W
· dak	Rc ≥ 6.0 m2K/W
· vloer (grenzend aan parkeergarage)	Rc ≥ 4.5 m2K/W
· glas	Uwwande ≥ 1.0 W/m2K
· glas + kozijn	Uwwande ≥ 1.4 W/m2K

Materialen volgens kleur- en materiaalstaat WW-MVSA-Z03-XX-RP-AR-0400

Bij tegenstrijdigheden in het landschappelijke ontwerp is het ontwerp van Arcadis noodgedwongen

Het plan dient te voldoen aan het Bouwbesluit 2012.

Als aanvullende informatie op het tekenwerk geldt:

ALGEMENE STERKTE BOUWCONSTRUCTIES- afd. 2,1
Constructieve berekeningen en tekeningen zijn opgane constructeur
Totaal aantal noodtrappen cf. opgave constructeur: 83 stuks. Exacte positie n.t.b.

VLOERAFSCHEIDENDE- afd. 2,2
Akoestische eisen zullen voldoen aan art. 2.17 (aanvaardbaarheid), art. 2.18 (hinderwet), art. 2.24 (openingen) en art. 2.20 (opslagruimte/installaties).
Verdiepingshoge puien zullen worden voorzien van doorval- en/of brandwerig glas cf. NEN 3569.

TRAPPEN - afd. 2,3
Trappen bedoeld voor het ontsluiten of ontvluchten van gebruiksfuncties voldoen aan art. 2.23.

BRANDVEILIGHEID- afd. 2,6 tim 2,10
Voor brandveiligheid zie ook rapportage EFPC & tekeningen
brandveiligheid (WW-MVS-Z01-D-DR-AR-0171)

INBRAAKWERENDHEID- afd. 2,15
Deuren, ramen, kozijnen etc. in de uitwendige scheidingsconstructie die volgens NEN 2897 beveiligbaar zijn voor inbraak, zullen voldoen aan een inbraakweerstand volgens de in NEN 5096 aangegeven weerstandsklasse 2.

BEPERKING VAN GALM- afd. 2,3
De algemene verkeersruimtes worden voorzien van akoestisch absorberende wand- en/of plafondafwerkingen, zodanig dat ze voldoen aan de vereiste beperking van nagalm. (zie rapportage Arcadis)

WERING VAN VOCHT- afd. 2,5
De uitwendige scheidingsconstructie van een verblijfsgebied, tolletruimte en een bedrijfsruimte dient adequaat te zijn conform NEN 2778. Tolplet- en bedrijfsruimte worden voorzien van regelbare tot minimaal 1,2m, hoogte en p.v. stootje 2,1m, boven de vloer.

BESCHERMING TEGEN BATTEN EN HULDEN- afd. 2,12
De uitwendige scheidingsconstructie van het gebouw heeft openingen die verkeren tussen de 0,01 en 0,03m.

DAGLICHTTOETREDING- afd. 2,11
Dagtichttoetreding is bepaald conform NEN 2057. Zie rapportage Arcadis.

BINNENHOLERING- afd. 6,1
Uitvoeren als geschieden stijgend, principe riolering conform NEN 3215 / NTR 3216

eenduidig vluchtweg armatuur

BENVOEGDE ARCERING WANDEN
verwijzing conform tek.
- GIBO GNL
- GIBO GHL (Hydro)
- GIBO GZL (zwaar)
- Kalkzandsteen
- Metselput enkelwandig enkelsteig
- Metselput enkelwandig
- Metselput enkelwandig meerzijdig Rigidur
- Metselput dubbelwandig
- Metselput dubbelwandig eenzijdig Rigidur
- Constructieve wanden
- Isolatie

1	Revisie	-	-	13-01-2023
Versie	Omschrijving	Gecontroleerd	Vrijgegeven	Datum

Opdrachtgever
Team MVSA

Project	Wandenweods
Projectnr.	17XXX
Gebouw	Auteur
Onderdeel	Z03 Parkeergarage
Schaal	1 : 100
Formaat	A0+
Status	definitief
Tekeningnr.	WW-MVS-Z03-XX-DR-AR-2181
Versie	5