

details schaal n.v.t.

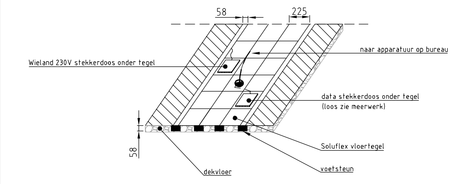


detail vloergoot (Soluflex)

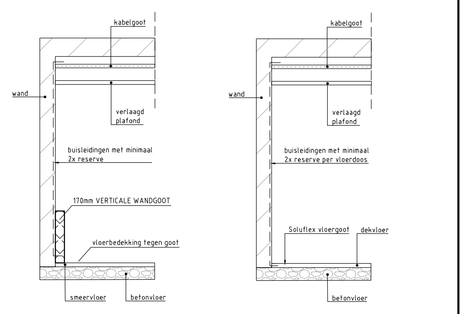

detail zak/ stijgen

fbv zakgoot kolommen zie tekening: UGO-PO-01 AGS Detail-01 28-03-2012

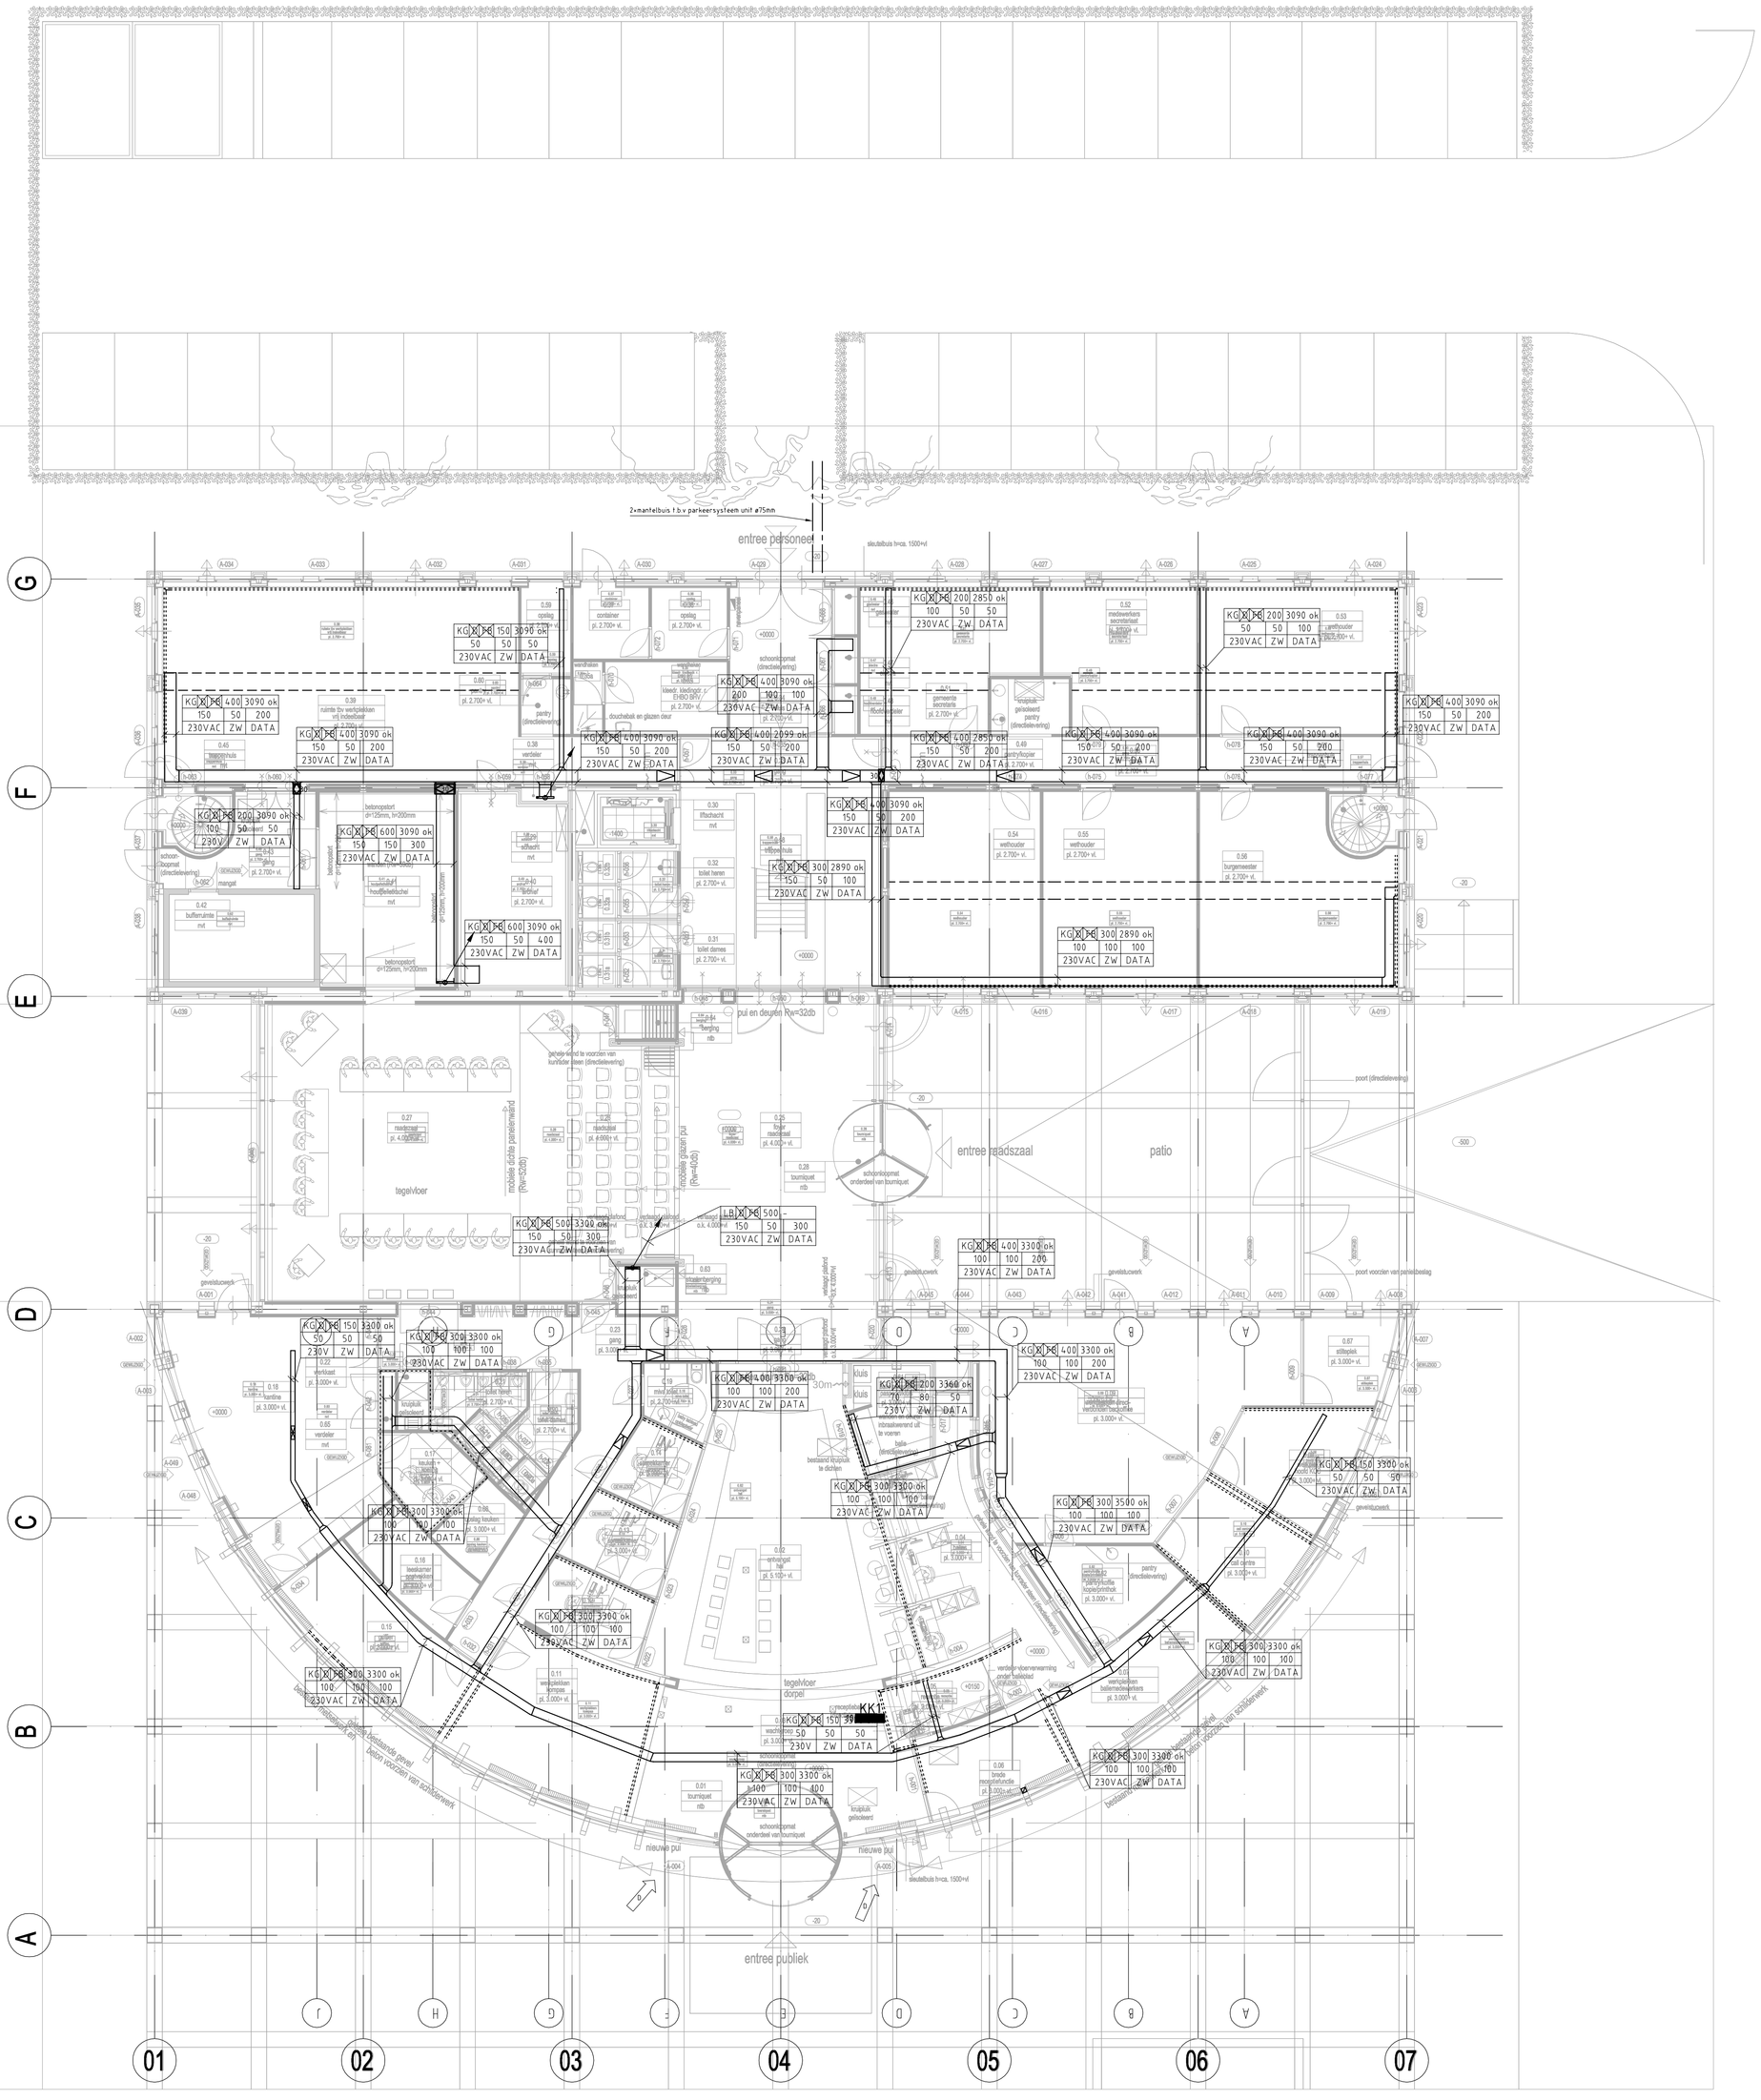

Vermogenscodelijst

Vermogenscode	Omschrijving
ALG	Wcd's algemeen
BK	Buskachel
BMC	Brandmeldcentrale
BMP	Brandmeldpaneel
BO	Boiler
CB	Centrale inbraakbeveiliging
CS	Combi steam
EA	Elektrische auto.
EF	Elektrische fiets
EV	Evenementen
EZ	Wcd Energiepool
FE	Festiviteiten
FR	Frituur
FV	Feest verlichting
HO	Horeca
IBC	Inbraakcentrale
KA	Koffie automaat
KA	Koffie automaat
KC	Koelcel
KK	Keukenkast
KM1	Koelmachine algemeen
KM2	Koelmachine archief
KO	Kopieerapparaat
KP	Koelopslaat je
LFT	Lift
LV	Ledverlichting (lkz)
LW	Licht wering
MA	Magnetron
MBR	Mobile bar
NA	Naamaanduiding
NP	Nevenpaneel
NSA	Noodstroomaggregaat
P	
PK	Patchkast
PR	Printer
PZ	Parkeerzuil
RES	Reserve
RK1	Regelkast 1 Hoofdaflethet
RK2	Regelkast 2 HVAC
SB	Stoom bevochtiger
SC	Scherm
TGC	Toegangs controle
TNG	Tournuqat
UO	Urinoir
VCD	Vloercontactdoos
VD	Vloerdoos
VNT	Ventilator
VR	Vriezer
VWK	Vaatwasser
VW	Vaatwasser
WCD	Wandcontactdoos
WP	Werkpleklen
ZW	Zon wering

MONTAGE HOOGTE

SCHOONMAAKCONTACTDOZEN :	h= 1050mm + vl.
OVERIGE STERKSTROOMCONTACTDOZEN :	h= 1050mm + vl.
SCHAKELAARS :	h= 1050mm + vl.
SCHAKELMATERIAAL BOVEN AANRECHTEN :	h= 1200mm + vl.
SCHAKELMATERIAAL BOVEN WERKBLADEN :	h= 1200mm + vl.
AFSTELDRUKKNOP MINDERVALIDETOILET :	h= 1050mm + vl.
OPROEPTREKCONTACT MINDERVALIDE TOILET	h= 1050mm + vl.
OPROEPTREKCONTACT MINDERVALIDE MET KOORD :	h= 400mm + vl.
HANDBRANDMELDERS, IN DEUR BRANDSLANGHASPELKAST :	h= 1500mm + vl.
WANDTOESTEL TELEFOON :	h= 1500mm + vl.
DEURMAGNEETCONTACT :	h= 2300mm + vl. (in boven dorpel kozijn)
SIGNAALLAMP MINDERVALIDETOILET :	h= 2250mm + vl.
LUIDSPREKERS :	in plafond
TREKSCHAKELAARS :	h= 2500mm + vl.
BEWEGINGSDETECTOREN T.B.V. INBRAAKSIGNALERING :	h= 2500mm + vl. (of 200mm onder (verl.) plaf.)
SLOW-WHOOPS :	h= 200mm onder (verl.) plafond

ONDERLEGGER NIEUWBOUW 18-09-2012
ONDERLEGGER OUDBOUW 11-09-2012
ONDERLEGGER PLAFOND 01-06-2012

Copyright © RIJKERS ERGON bv, Rotterdam. Drawing by AutoCAD

HUISMAN & VAN MUIJEN
adviseur installaties
Dee Binnenhaven 5
Tel.: 0715 648 200
Email: broedersloot@hvm.nl
Postbus 1
2300 AA Leiden

schaal:	1:100	onderwerp:	
datum:	25-1-13		Kabelwegen
getekend:	MJN		Beganegrond + Terrein
gezien:	WJN		
project:			
	Gemeentehuis Voerendaal		
heijmans		projectnummer:	28213092
		tekeningnummer:	EL-013-00-00
		status:	Revisie
		bladnummer:	

datum	wijziging	door
25-1-13	A. Vermogenscode parkeerzuil	MJN