
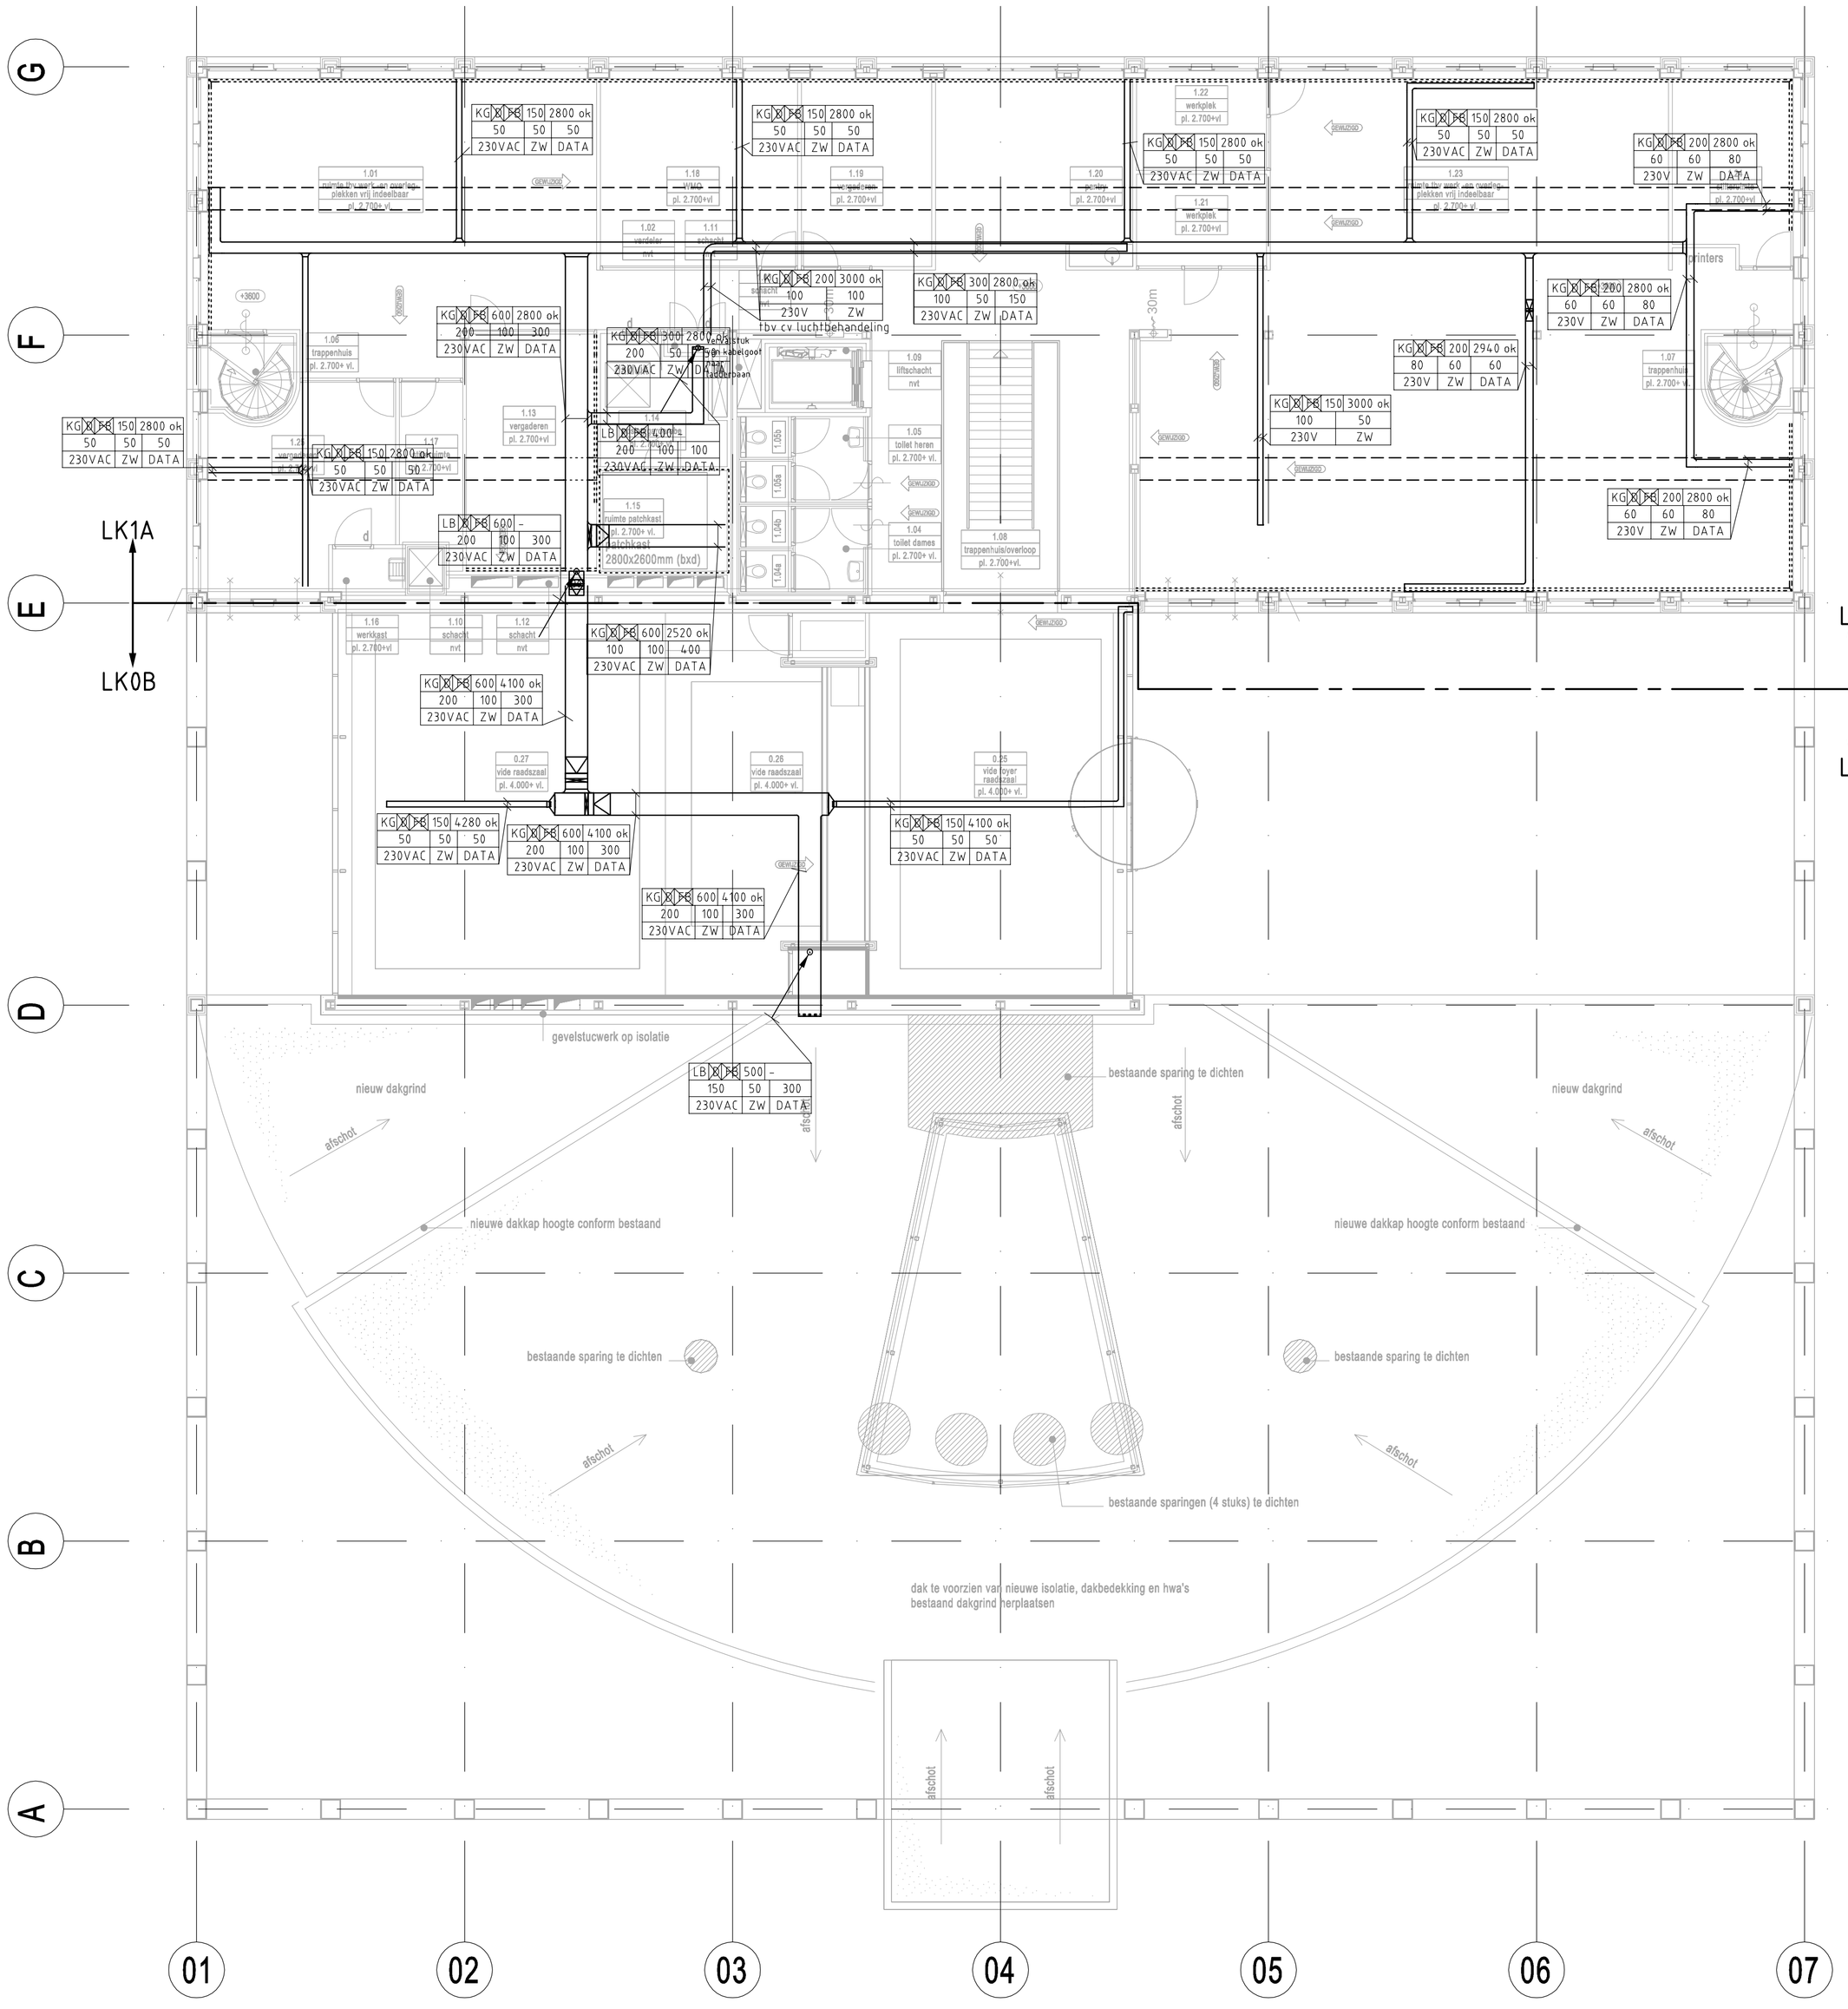



Vermogenscodelijst

Vermogenscode	Omschrijving
ALG	Wcd's algemeen
BK	Buiskachel
BMC	Brandmeldcentrale
BMP	Brandmeldpaneel
BO	Boiler
CB	Centrale inbraakbeveiliging
CS	Combi steam
EA	Elektrische auto
EF	Elektrische fiets
EV	Evenementen
EZ	Wcd Energiezuil
FE	Festiviteiten
FR	Frituur
FV	Feest verlichting
GTV	GTV
HO	Horeca
IBC	Inbraakcentrale
KA	Koffie automaat
KA	Koffie automaat
KC	Koelcel
KK	Koelkast
KM1	Koelmachine algemeen
KM2	Koelmachine archief
KO	Kopieerapparaat
LFT	Lift
LV	Ledverlichting (6x)
LW	Licht wering
MA	Magnetron
MOB	Mobile bar
MOB2	Mobile bar
NA	Naamaanduiding
NP	Nevenpaneel
NSA	Noodstroomaggregaat
P	
PK	Patchkast
PR	Printer
RES	Reserve
RK1	Regelkast 1 Houtpalletketel
RK2	Regelkast 2 HVAC
SB	Stoom bevochtiger
SC	Scherm
TGC	Toegangs controle
TNQ	Tourniquet
UO	Urinoir
VCD	Vloercontactdoos
VD	Vloerdoos
VNT	Ventilator
VR	Vriezer
VR	Vriezer
VW	Vaatwasser
VWK	Vaatwasser
WCD	Wandcontactdoos
WP	Werkplekken
ZW	Zon wering

details schaal n.v.t.

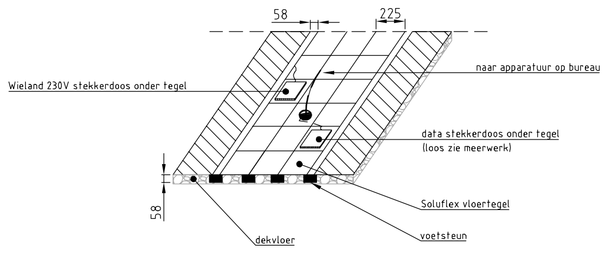

detail vloergoot (Soluflex)

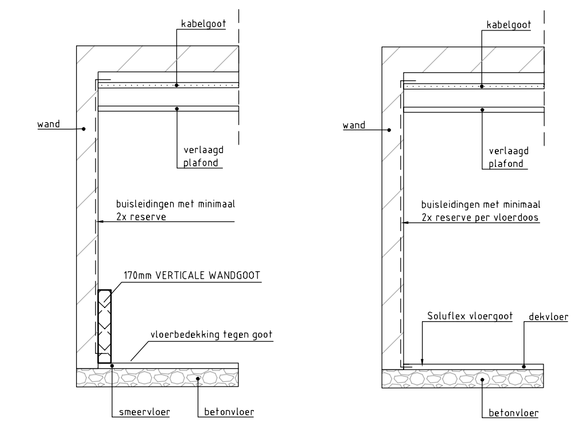

detail zak/ stijgen

tbv zakgoot kolommen zie tekening: UGO-PD-01 AGS Detail-01 28-03-2012

MONTAGE HOOGTE

SCHOONMAAKCONTACTDOZEN :	h= 1050mm + vl.
OVERIGE STERKSTROOMCONTACTDOZEN :	h= 1050mm + vl.
SCHAKELAARS :	h= 1050mm + vl.
SCHAKELMATERIAAL BOVEN AANRECHTEN :	h= 1200mm + vl.
SCHAKELMATERIAAL BOVEN WERKBLADEN :	h= 1200mm + vl.
AFSTELDRUKKNOP MINDERVALIDETOILET :	h= 1050mm + vl.
OPROEPTREKCONTACT MINDERVALIDE TOILET	h= 1050mm + vl.
OPROEPTREKCONTACT MINDERVALIDE MET KOORD :	h= 400mm + vl.
HANDBRANDMELDERS, IN DEUR BRANDSLANGHASPELKAST :	h= 1500mm + vl.
WANDTOESTEL TELEFOON :	h= 1500mm + vl.
DEURMAGNEETCONTACT :	h= 2300mm + vl. (in boven dorpel kozijn)
SIGNAALLAMP MINDERVALIDETOILET :	h= 2250mm + vl.
LUIDSPREKERS :	in plafond
TREKSCHAKELAARS :	h= 2500mm + vl.
BEWEGINGSDETECTOREN T.B.V. INBRAAKSIGNALERING :	h= 2500mm + vl. (of 200mm onder (verl.) plaf.)
SLOW-WHOOPS :	h= 200mm onder (verl.) plafond

ONDERLEGGER NIEUWBOUW 28-03-2012
ONDERLEGGER OUDBOUW 28-03-2012
ONDERLEGGER PLAFOND 01-06-2012

Copyright
Ontwerp by architect

HUISMAN & VAN MUIJEN
adviseur installaties
Den Bosch
Tel : 073-6432255
Email : hvmdenbosch@hvm.nl
Eindhoven

schaal:	1:100
datum:	25-01-13
getekend:	MJN
gezien:	WJN
onderwerp:	Kabelwegen 1e verdieping
project:	Gemeentehuis Voerendaal
projectnummer:	28213092
tekeningnummer:	EL-013-01-00
status:	Revisie
bladnummer:	

plaats: wijziging: datum:

heijmans