
2490 - 59300 MS LS

W.K. 51 ZIE D.6 BLAD 26

TR. ST. STADSWEG
O.

ST. FABRIEK RUSTHOVEN
W.

DAMSTERDIEP

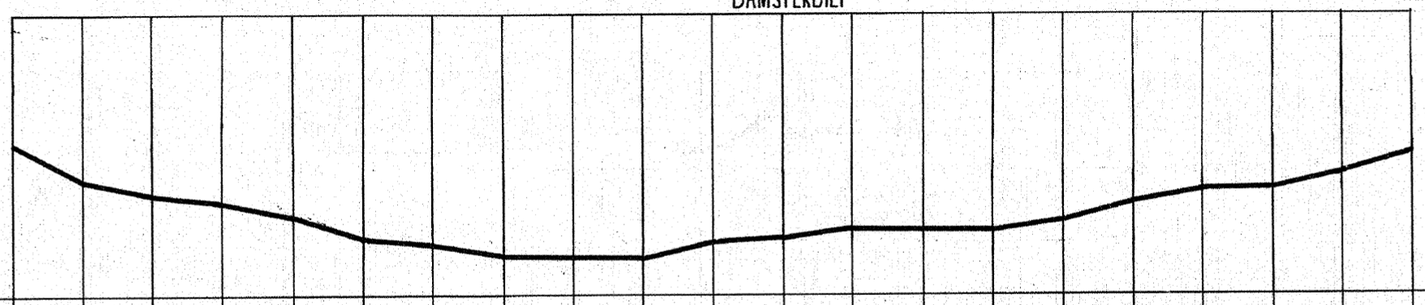

BODEM T.O.V. WATERSPIEGEL																					GEPEILD:
KABEL T.O.V. WATERSPIEGEL	1.85	2.35	2.55	2.65	2.85	3.15	3.25	3.45	3.45	3.45	3.35	3.15	3.05	3.05	3.05	2.95	2.65	2.45	2.45	2.25	1.95	GEPEILD: 14-2-'68
AFSTAND VAN UIT NULPUNT	0	1	2	3	4	5	6	7	8	9	10	11	12	13	14	15	16	17	18	19	20	FP=0 = 1.02 ⁻ NAP.

3x120 AL. B.D

egd GRONINGEN	WATERKRUISINGEN	D	SCHAAL 1:100	WIJZ.	DATUM	WIJZ	DATUM	WIJZ.	DATUM	WIJZ.	DATUM	WIJZ	DATUM	WIJZ	DATUM	WIJZ.	DATUM
WK D 12			GET: WALDMANN		12-5-'67	4	24-3-'80	7	10-4-'91								
			DATUM: 28-12-'64		29-2-'68	5	22-1-'87	8	14-4-'99								
					8-12-'77	6	5-10-'87										