
W.K. DOOR DAMSTERDIEP 2495 - 59300 MS WK 186 ZIE D6_26

Z.

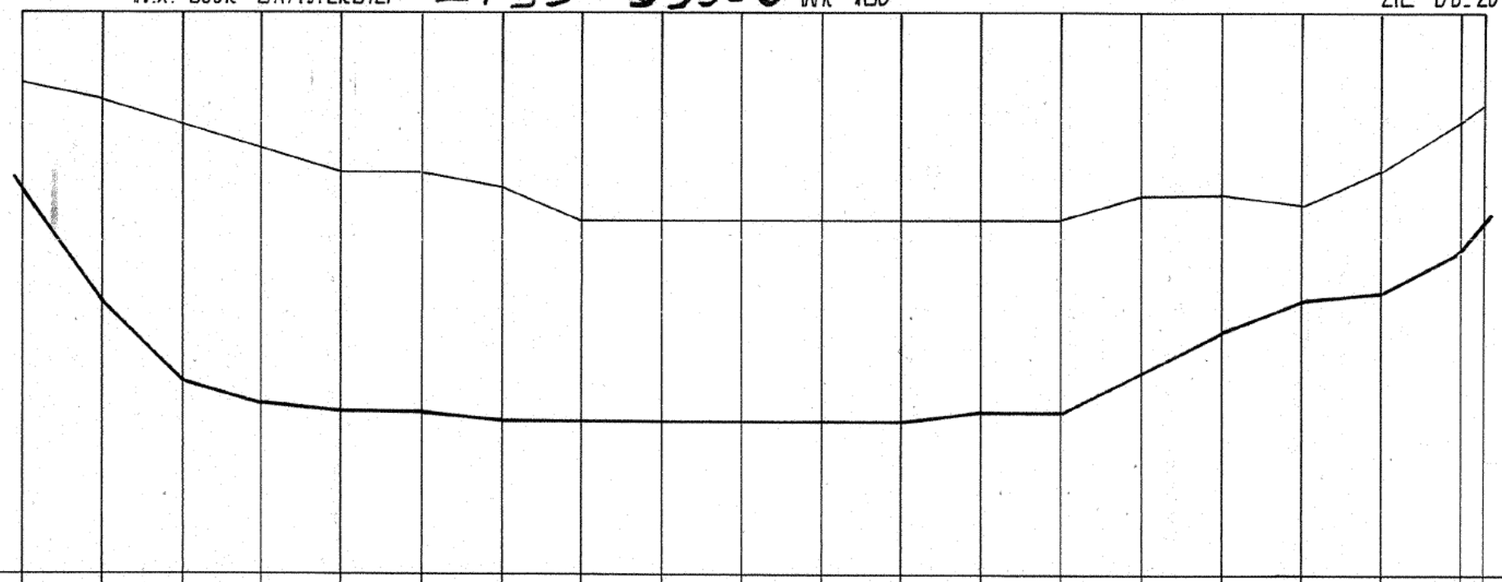

TR.ST. EKENSTEIN

N.

BODEM T.O.V. KANAALPEIL 0.90	1.10	1.40	1.70	2.-	2.-	2.20	2.60	2.30	2.60	2.60	2.60	2.60	2.60	2.30	2.30	2.40	2.-	1.40	1.20	GEPEILD 9_12_'81
KABEL T.O.V. KANAALPEIL 2.40	3.60	4.60	4.90	5.-	5.-	5.10	5.10	5.10	5.10	5.10	5.10	5.10	5.-	5.-	7.50	4.-	3.60	3.60	3.-	2.60 GEPEILD 9_12_'81
AFSTAND UIT NULPUNT 0	1	2	3	4	5	6	7	8	9	10	11	12	13	14	15	16	17	18		18.30 PEIL=KP-1.20=N.A.P.

2x3x 120 AL.

egd ELEKTRICITEITSBEDRIJF VOOR GRONINGEN EN DRENTHE			WATERKRUISINGEN SECTIE D.		Schaal 1:100	Wijz.	A	B	C	D	E	F
Nr. WK.D Bl. 38	Aant. bl.	Form. R			Get. B.	Dat.	1_10_1980	1_10_'87				
					Datum 30_10_'79	Code	26_11_81					
						Par.	22_1_'87					