

1:500

BOORRICHTING

# Dwarsprofiel
# Wirdum
# Rijksweg 43

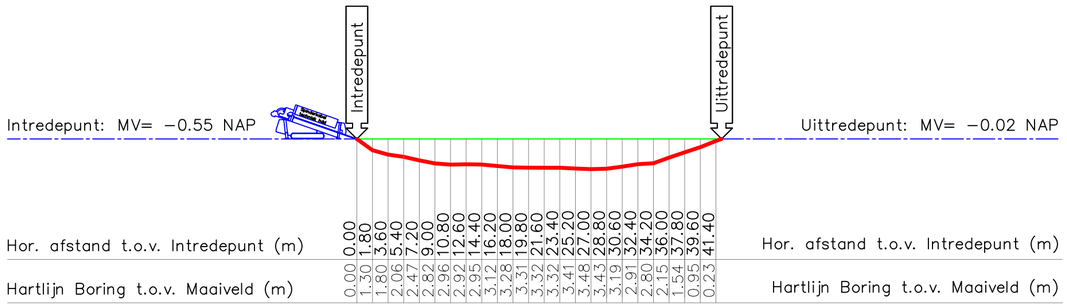


| BORING COÖRDINATEN LIJST OP BASIS VAN RD−GRID DIGITALE ONDERGROND | | | |
|---|---|---|---|
| | X | Y | Z (NAP) |
| INTREDEPUNT | 249529.294 | 593272.377 | −0.55 |
| UITTREDEPUNT | 249542.925 | 593235.344 | −0.02 |

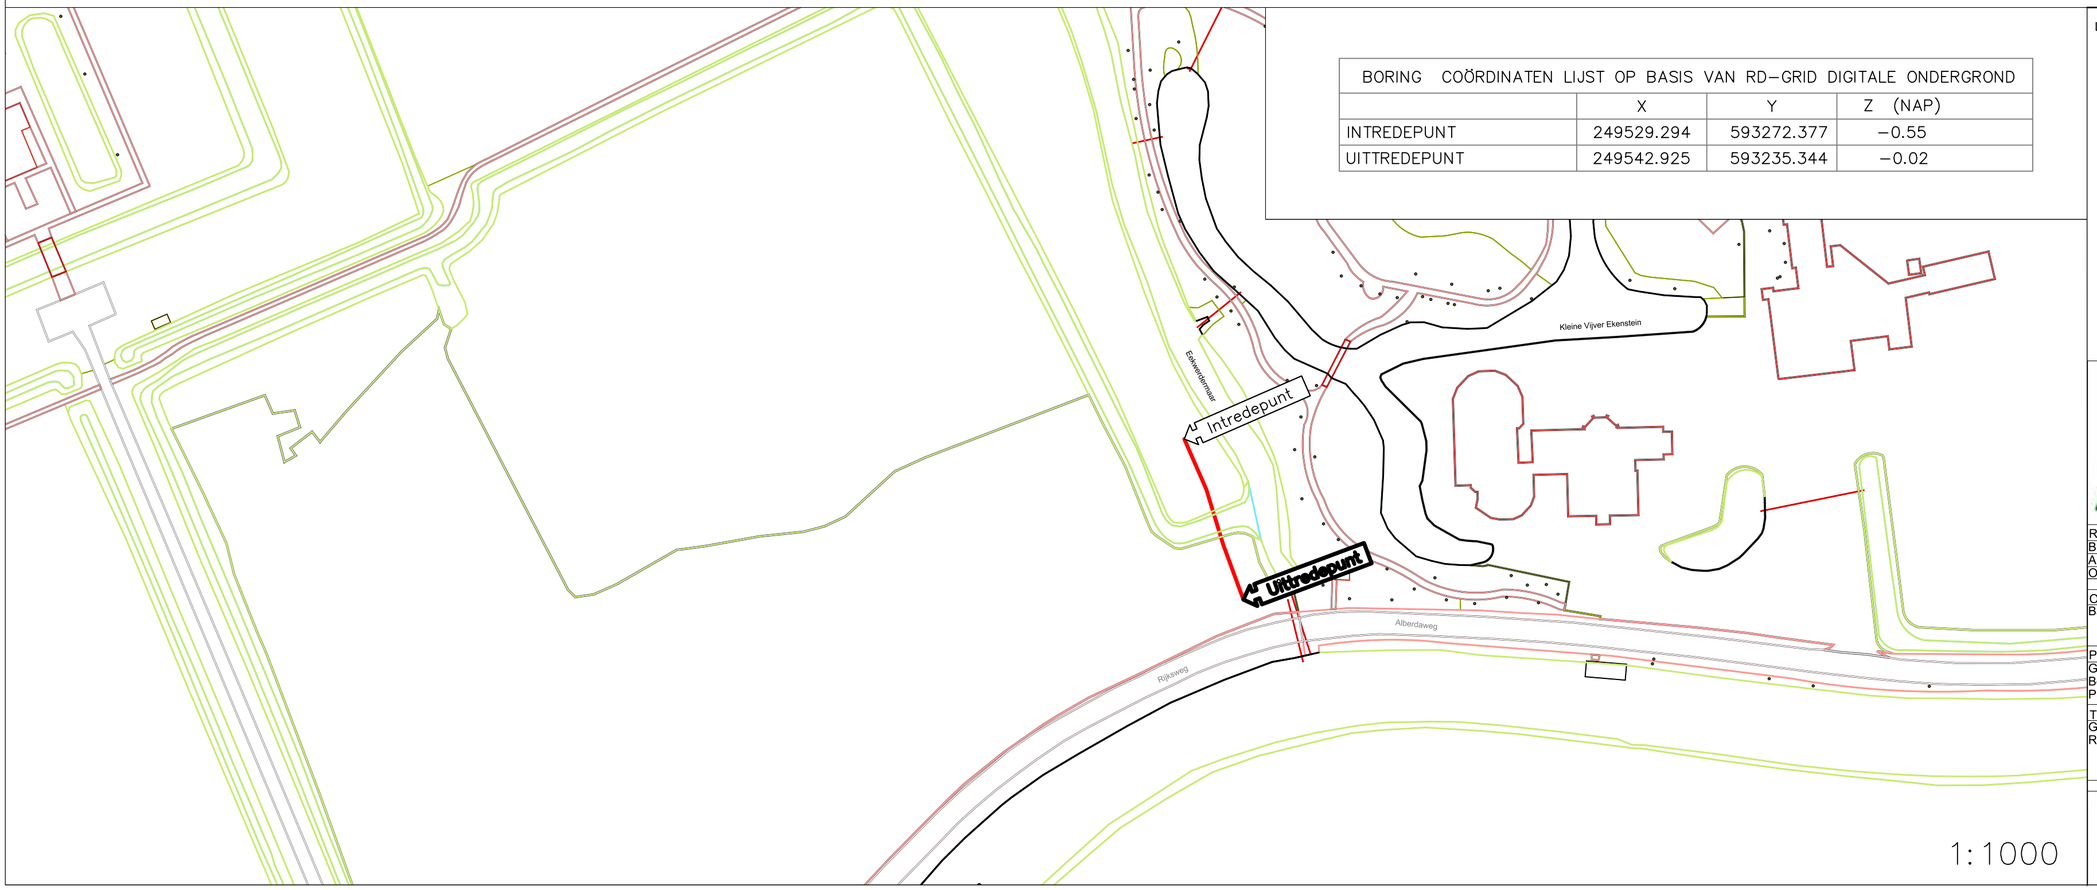


1:1000

Legenda

Spinder kabeltechniek Harkema

| Rev | Omschrijving | Datum | Get |
|---|---|---|---|
| B | - | - | - |
| A | - | - | - |
| O | Orgineel | | |

Opdrachtgever
Baas B.V.

Project
Gestuurde boring
Boring Ø160 PE 42m d.d. 1-12-2020
Projectnummer intern: 20980225 49

Titel
Gestuurde boring Wirdum
Rijkswegweg 43

N

| Getekend | Gezien | Schaal |
|---|---|---|
| fj | rvd | A2 |
| 8-12-2020 | 8-12-2020 | 1:DIV. |
| Projectnummer: | Blad: 1 van1 | Revisie No |
| 20110199 | | O |