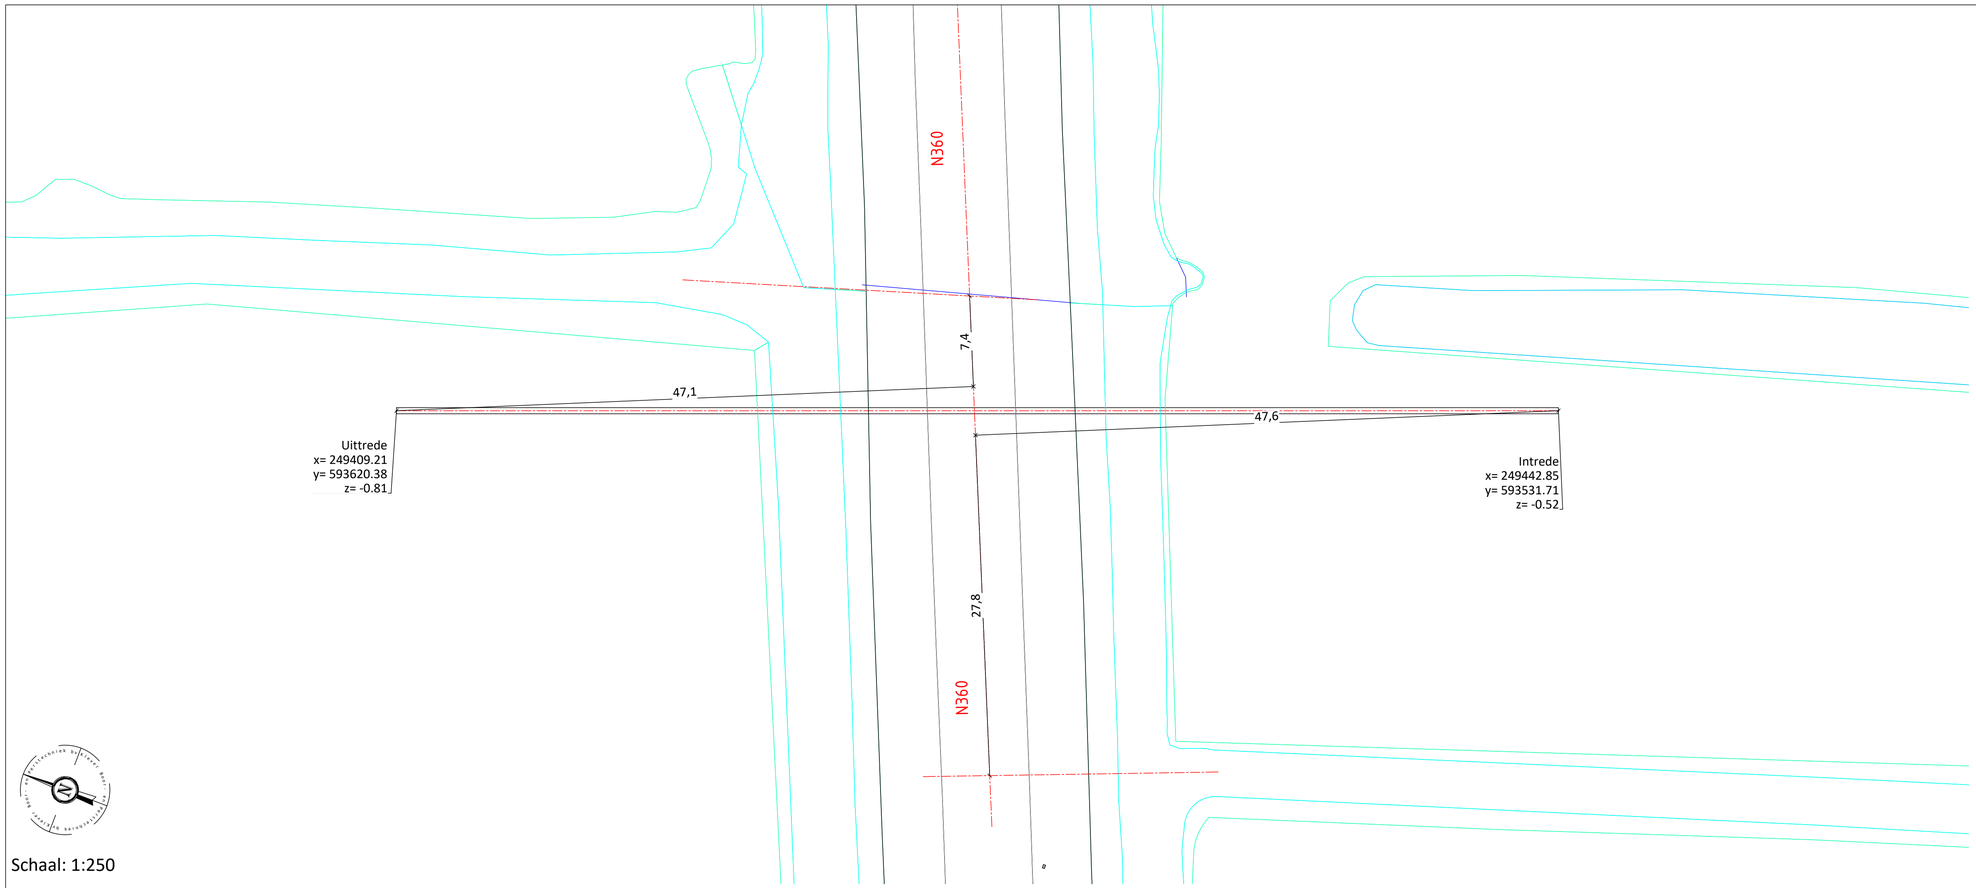
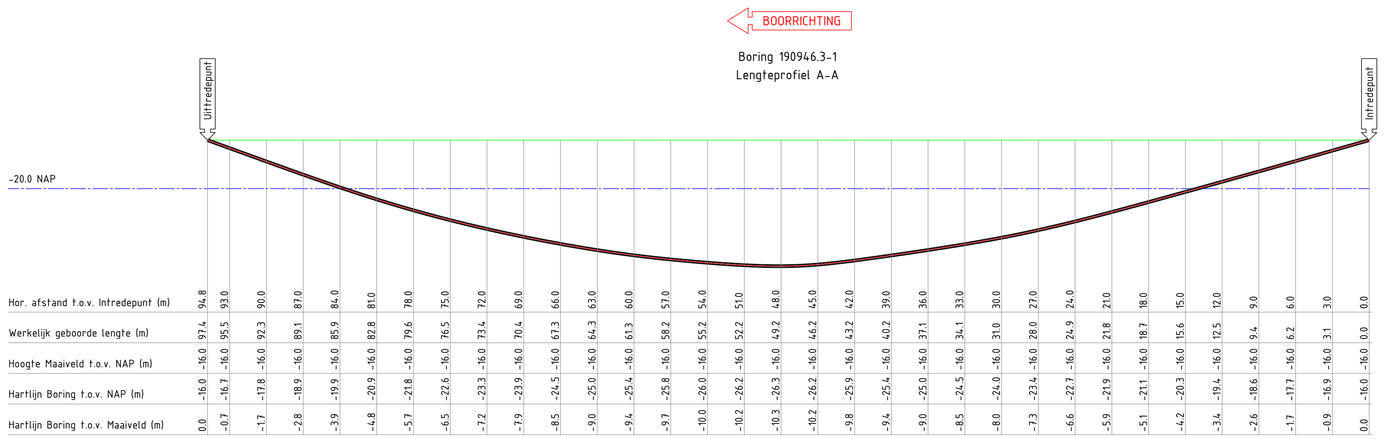

N360
7,4
47,1
47,6
Uittrede
x= 249409.21
y= 593620.38
z= -0.81
Intrede
x= 249442.85
y= 593531.71
z= -0.52
27,8
N360

Schaal: 1:250


BOORRICHTING
Boring 190946.3-1
Lengteprofiel A-A
Uittredepunt
Intredepunt
-20.0 NAP

| | | |