


DRSN
Schaal 1:100

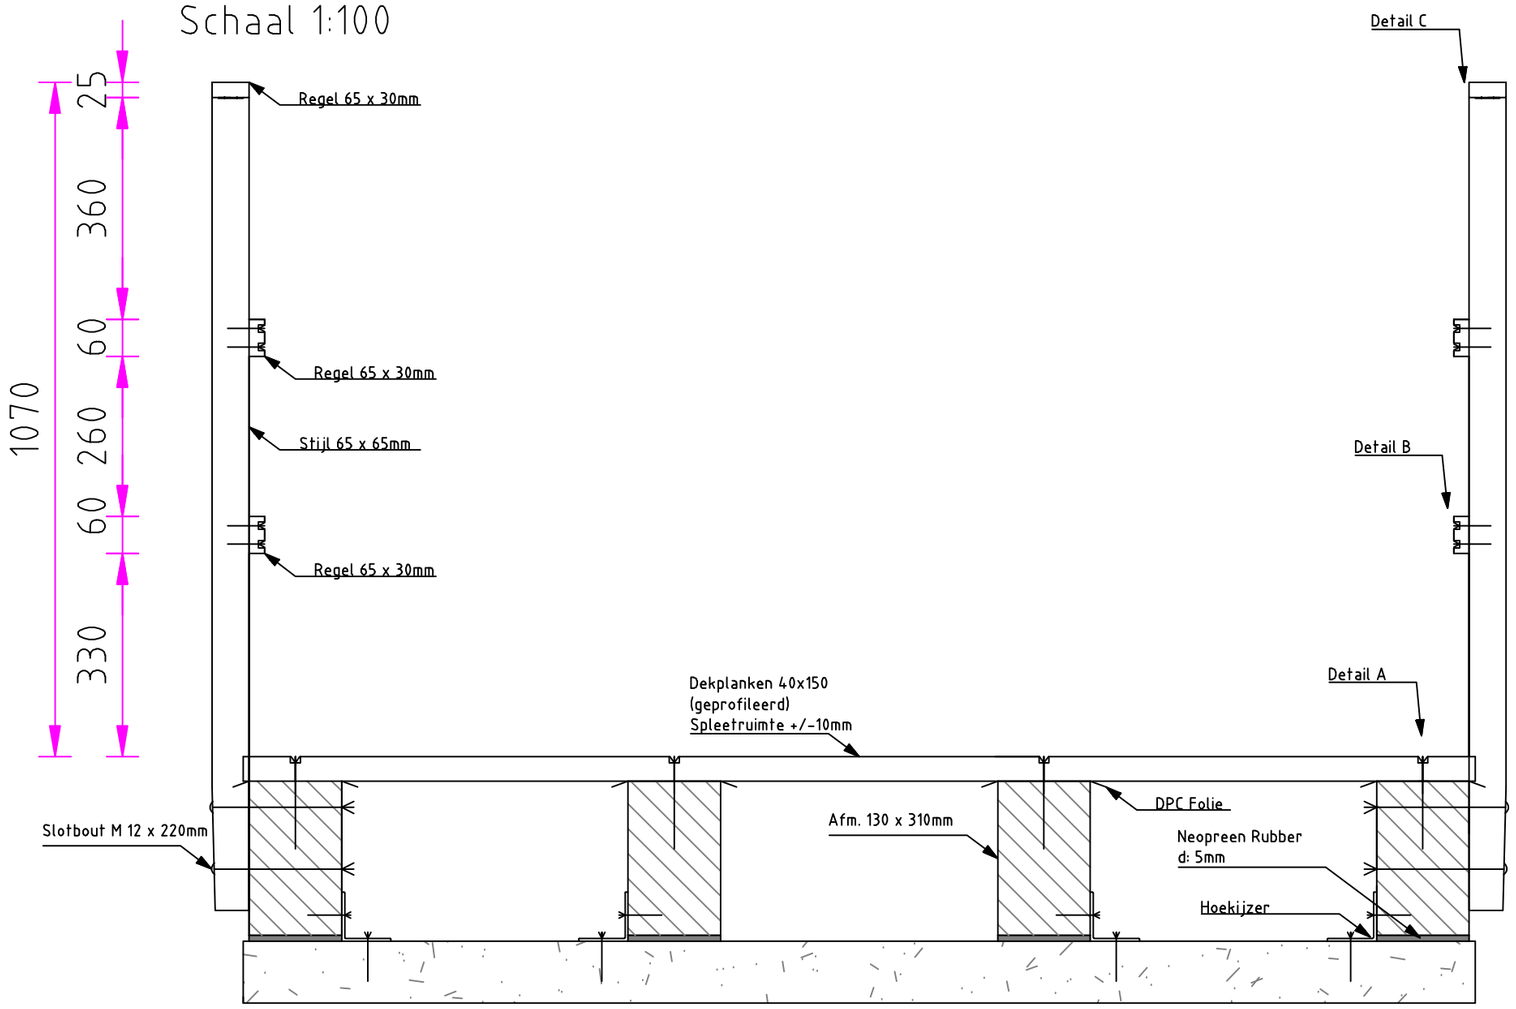


Detail C
Schaal 1:50

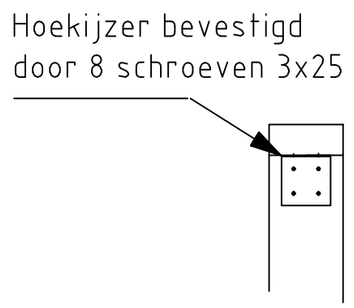


Detail B
Schaal 1:50

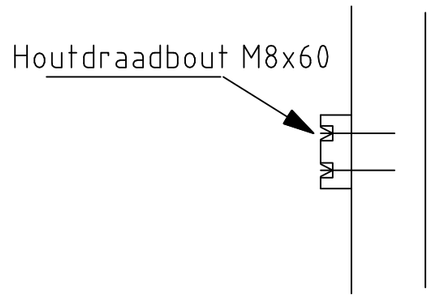

Detail A
Schaal 1:100

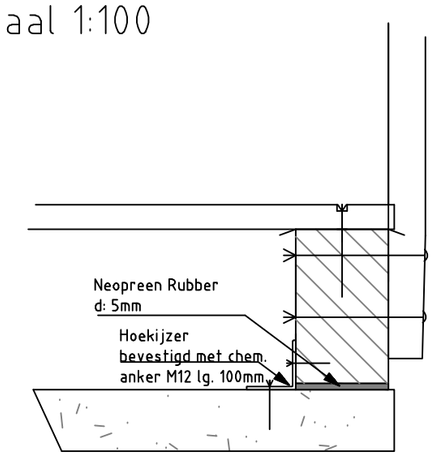

Zij aanzicht
Schaal 1:250

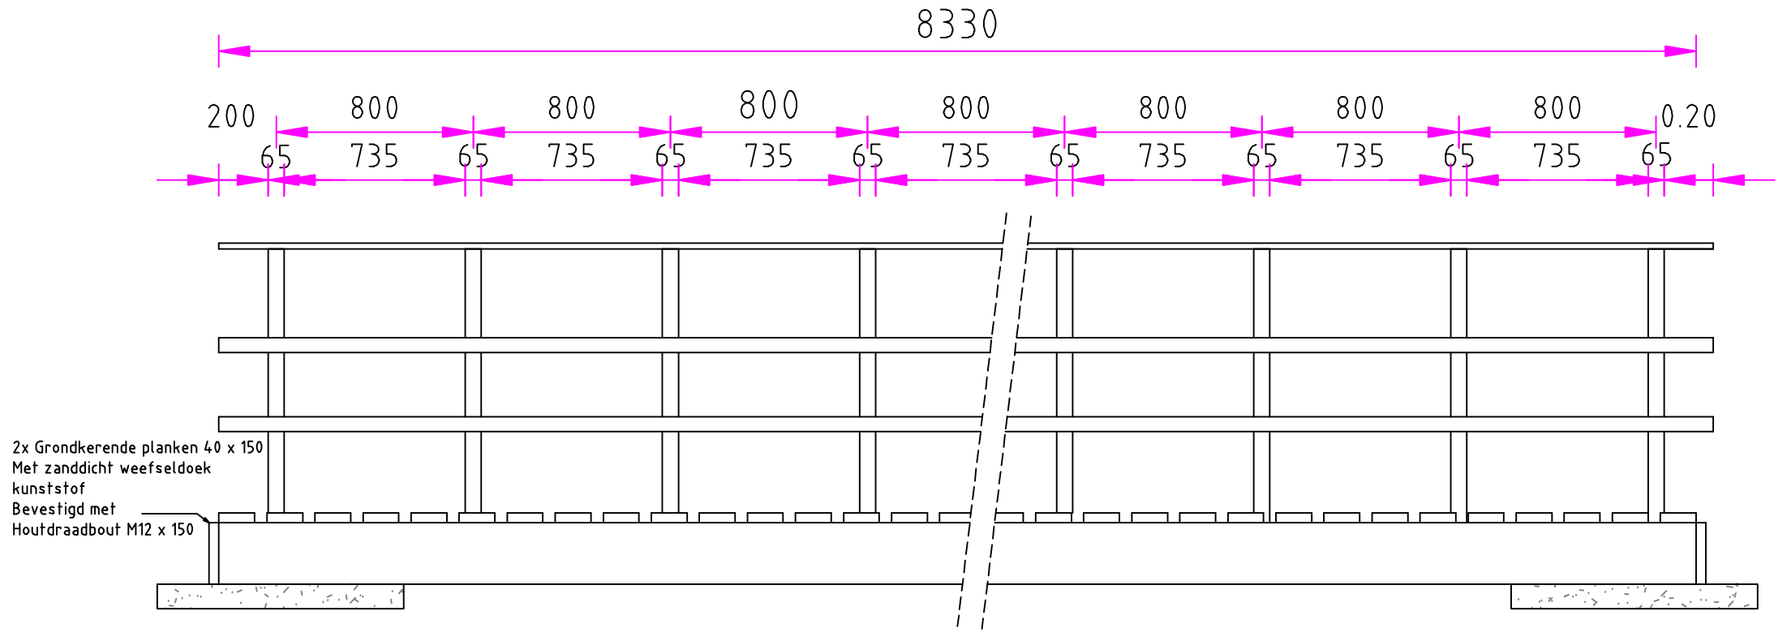

Toegepaste materialen:

Stelcon plaat 2000 x 1000 x 100	materiaal: prefab gewapendbeton
Betonband 250 x 1000 x 120	materiaal: prefab beton
Neopreen rubber 100x10 lg 1000mm	materiaal: celrubber
DPC folie breed 250	
Hoekstaal 100x100x10 lg 50mm	materiaal: S325
Dekplanken	materiaal: Angelim Vermelho
Balluster 65x65	materiaal:Sapucaia
Handregel 65x25	materiaal: Cumaru
Knieregel 65x25 (2 stuks)	materiaal: Cumaru
Grondkerendeplank	materiaal: kunststof (gerecycling)
Zanddichtweefseldoek	materiaal: kunststof
Bevestigingsmaterialen brugligger	materiaal: chemisch anker
Bevestigingsmaterialen dekdelen	materiaal: thermisch verzinkt
Bevestigingsmaterialen leuningwerk	materiaal: thermisch verzinkt

Wijz.:	Datum:	Get.:	Gec.:	Aard der wijziging:

Project:
Bruggen, LandgoedEkenstein

Schaal: **zie tek.**
Formaat: **A2**
Blad: **04** van: **07**
Status: **Definitief**

Opdrachtgever:
Gemeente Appingedam

Projectnr.: **09.2212**
Tekeningnr.: **09221204**

Onderdeel:
Brug Landgoed Ekenstein (revisie)
Brug 32

Tekenaar: **W. Wind**
Projectleider: **B. de Vries**
Datum: **19-10-2010**

OOSTERHUIS BV
☎ 0598 - 328034
W.A. SCHOLTENLAAN 1
9815 TG KOLHAM
LOONBEDRIJF
AANNEMERSBEDRIJF GWW
LANDSCHAPSWERK

Telefoon: (0598) 32 80 34
Telefax: (0598) 32 72 73
E-mail: kolham@oosterhuis-bv.nl
Website: www.oosterhuis-bv.nl

9 cm