




zijaanzicht
schaal 1:50

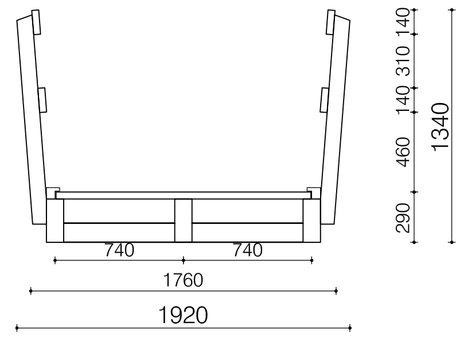

vooraanzicht (zonder grondschot)
schaal 1:50

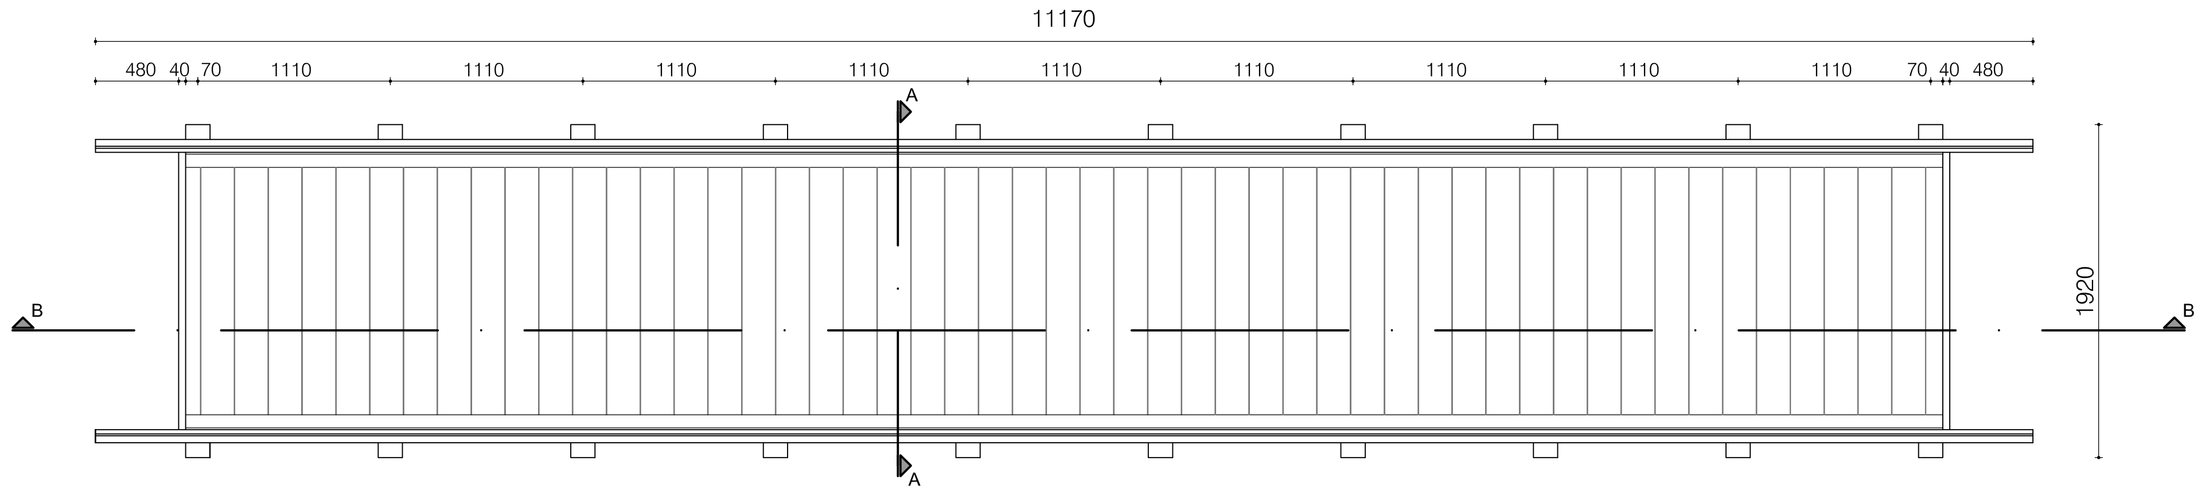

bovenaanzicht
schaal 1:50

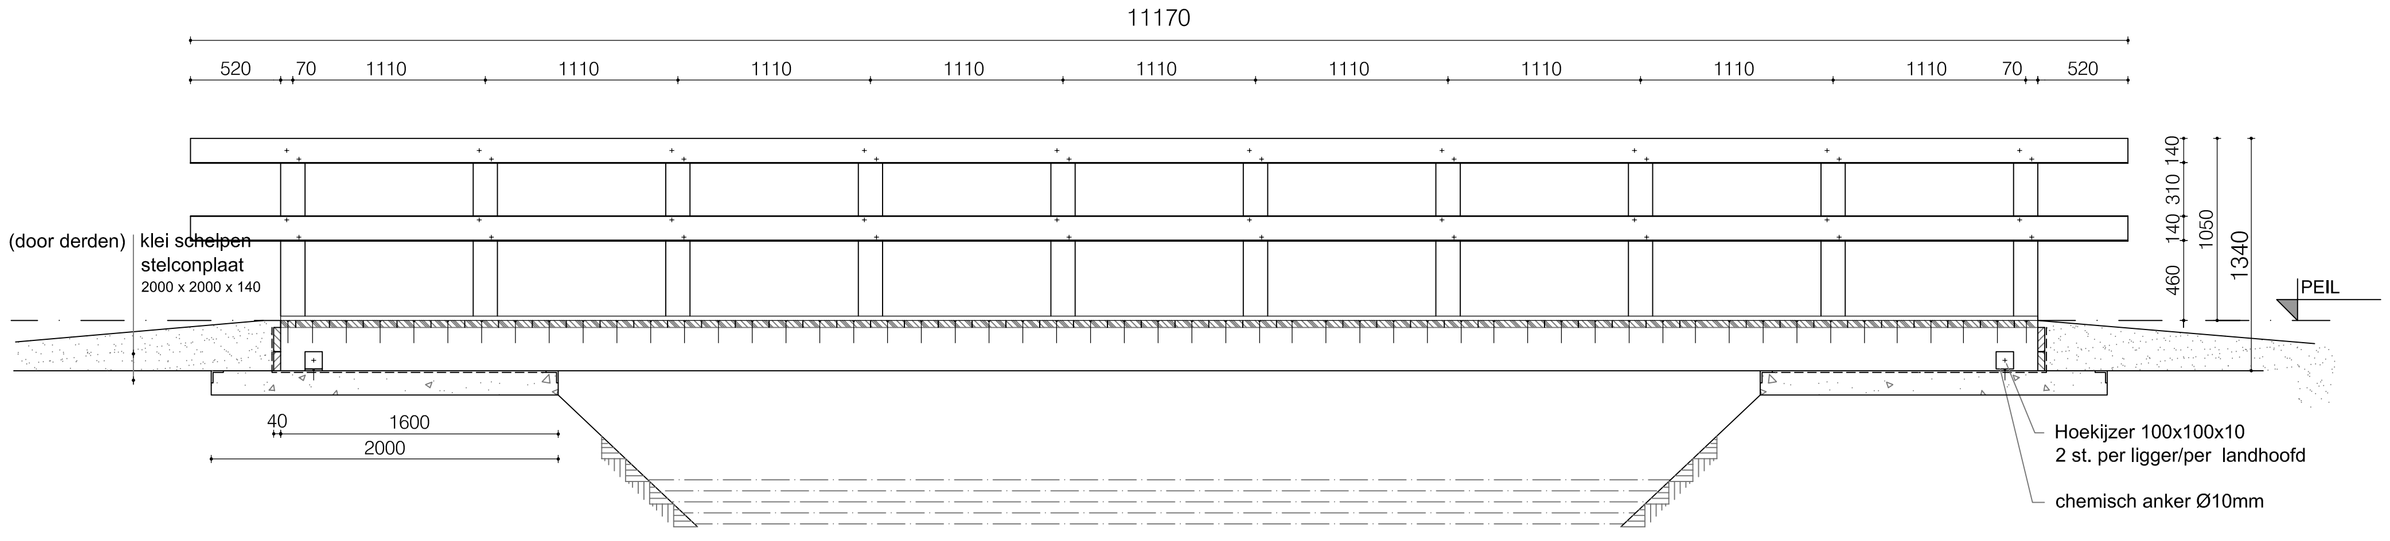

doorsnede B-B
schaal 1:50

doorsnede A-A
schaal 1:100

Houtsoort; Angelim Vermelho (FSC) duurzaamheid klasse 1

Maten in milimeters, tenzij anders aangegeven
Hoogten in milimeters, t.o.v. NAP

wijz.	datum	omschrijving	getek.	gecontr.
4				
3				
2				
1	15/04/2008	Definitief	ARAM	HDE
0	03/03/2008	Concept	ARAM	HDE

Definitief

Project:
Brug Vaargroep vijver Landgoed Ekenstein (code 35)

Onderdeel:
Revisie Brug

Opdrachtgever:
Gemeente Appingedam

afdeling	Infra ontwerp
formaat	A1
schaal	1:schaal
blad 1	van 1
Project nummer	
Tekeningnummer:	
bestandsnaam:	

Projectmanagement
Subsidieadvies
Milieuadvies
Asbestadvies
Infra ontwerp
Bouwmanagement
Detachering

MACG
Management & Advies Collectief Groningen

Bremenweg 7
9723 TC Groningen
Tel: 050-5798750
Fax: 050-5798755
E-mail: Info@macg.nl