




NIEUWE SITUATIE NA OPLEVERING

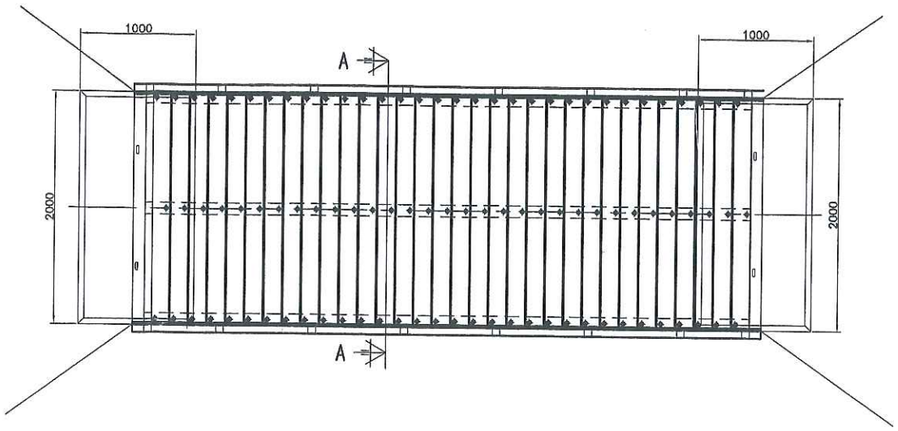


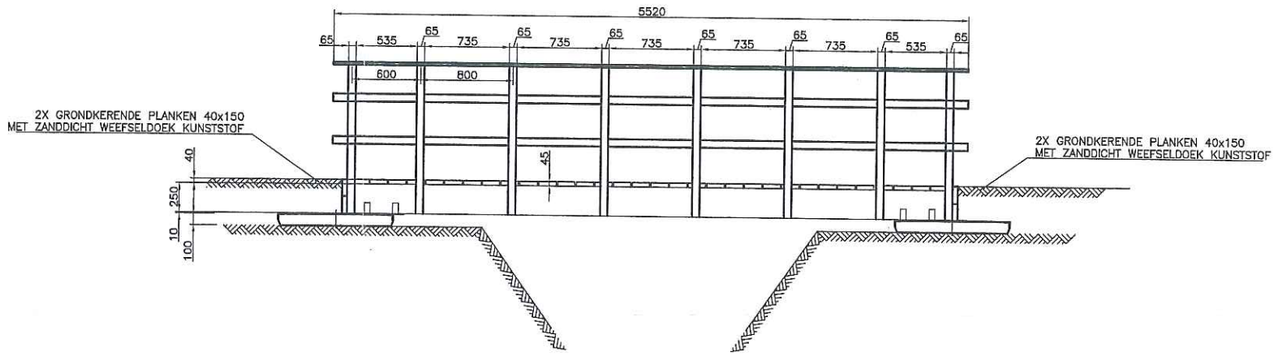

DOORSNEDE A-A

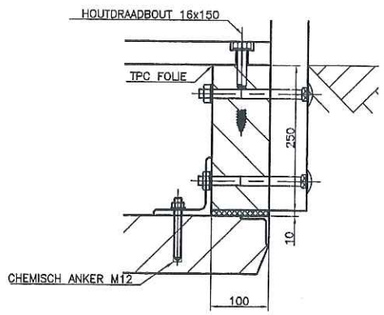

DETAIL A

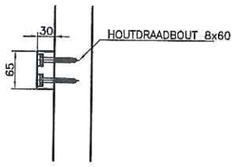

DETAIL B

Toegepaste materialen:

Stelon plaat 2000x1000x100	materiaal: prefab beton
Brugligger 250x100 lg: 5520mm	materiaal: Azobe zonder FSC Duurzaamheid klasse I
Neopreen rubben 100x10 lg: 1000mm	materiaal: celrubber
Hoekstaal 100x100x10 lg: 50	materiaal: S325
TPC folie breed 250	
Dekplanken 40x150 lg: 2000mm	materiaal: Angelim Vermelho met FSC en SKAL c.o.c nummer Duurzaamheid klasse I
Balusters 65x65	materiaal: als dekplanken
Handregel 65x30	materiaal: als dekplanken
Knieregel 65x30	materiaal: als dekplanken
Grondkerende plank 40x150 lg: 2000	materiaal: kunststof
Zandicht weefseldoek breed 1000mm	matreiaal: kunststof
Bevestigingsmaterialen brugligger	materiaal: staal thermisch verzinkt
Bevestigingsmaterialen leuning	materiaal: roest vrij staal

rev.	datum	omschrijving	getekend
0	02-12-2009	AS BUILT	A.K.P.

opdrachtgever: Gemeente Appingedam

Ingenieursbureau kwant bv

projekt: Voetgangersbrug Ekenstein 37

onderwerp: Renovatie voetgangersbrug Revisie

projectie:	getekend: A.K.P.	ref. opdrgeven: 37	schaal: 1 : 25 10 5
formaat: A1	gecontr.: H.B.	order IBK: T09289	bouwfase: AS BUILT
model: -	gezien: -	tek.nr.: A09289-02	revisie: 0