
Project: Naam: project
Deelproject: Voorbeeld
Adviesbureau: -
Projectnummer: -

Traject: Watergangnaam - dwarsprofiel: 1

Referentiepeil:-5,67 mNAP **Beginpunt**: 106516,00| **Eindpunt:** 463599,00| **Repres lengte:** 88,0 m **Inpeiling:** 17-8-2022 **Opnamepeil:** -5,68 mNAP **Opmerking:** Relevante info profiel

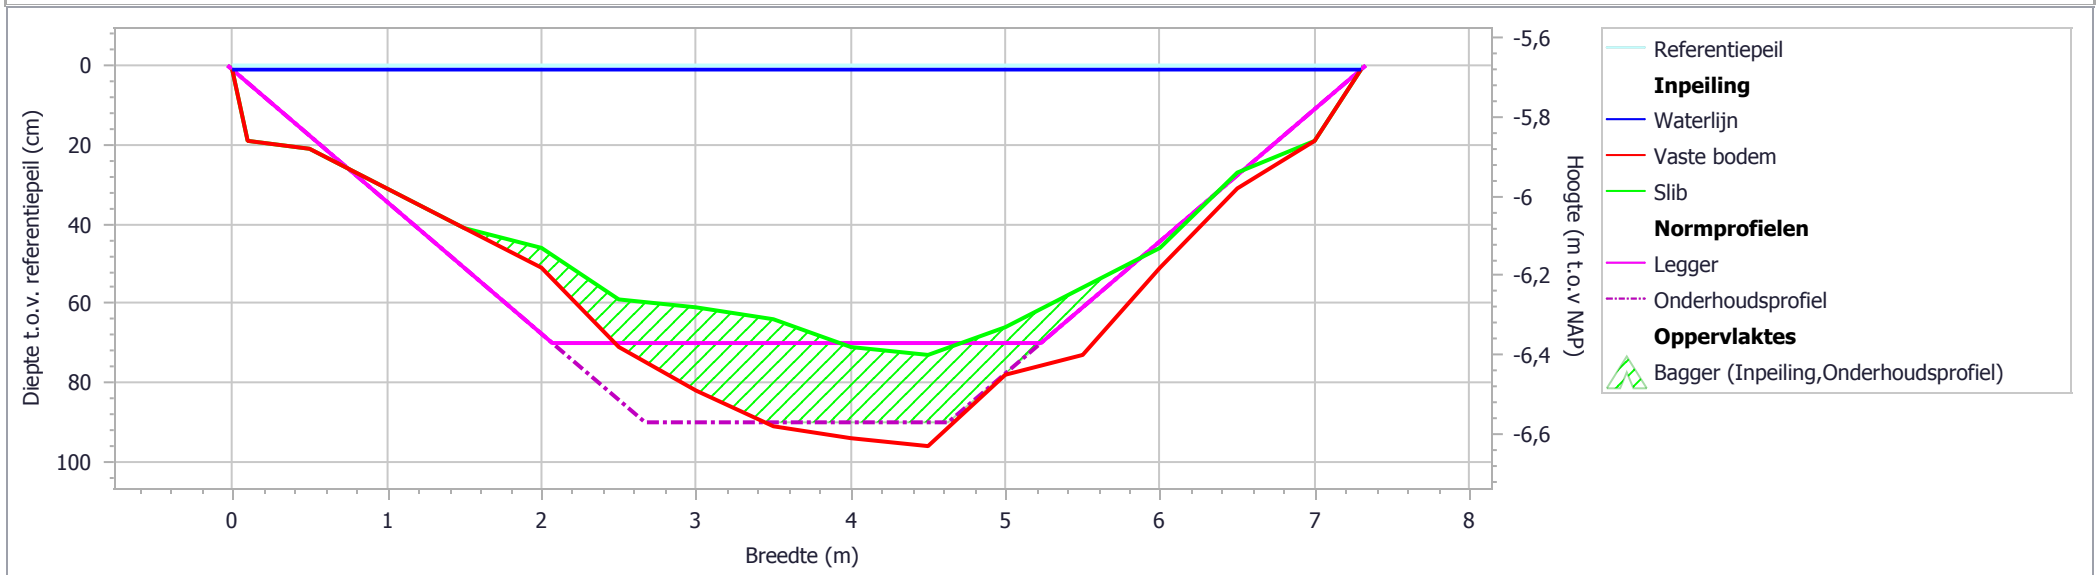

Algemeen	Tot vaste bodem			Legger Naam: Leggerprofiel Waterdiepte (m): 0,7 Talud links|rechts (1:.): 3 | 3			Onderhoudsprofiel Naam: OHprofiel/besteksprofiel Waterdiepte (m): 0,9 Talud links|rechts (1:.): 3 | 3		
Onderdeel	m³/m	m	m³	m³/m	m	m³	m³/m	m	m³
Inpeiling									
Bagger	0,8	0,10	70	0,2	0,03	18	0,6	0,08	53
Grond	-	-	-	0,2	-	18	0,3	-	26
Nat profiel	3,4	-	299	3,3	-	290	3,3	-	290

- niet berekend

Geprint: 25-8-2022 14:52:52