

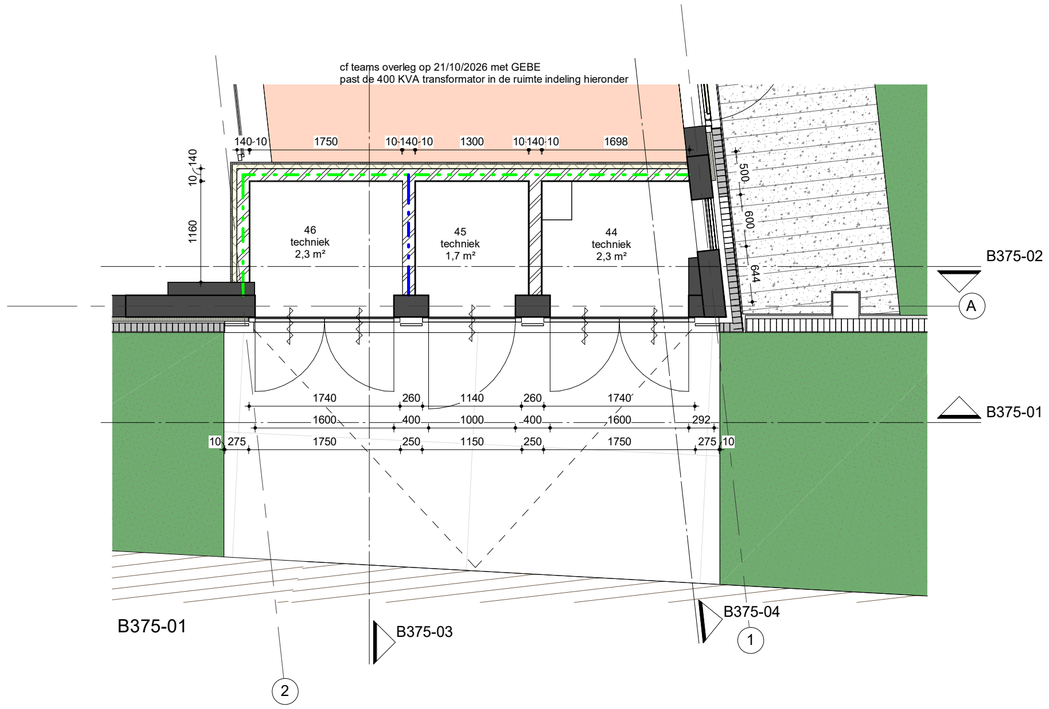



B375-01

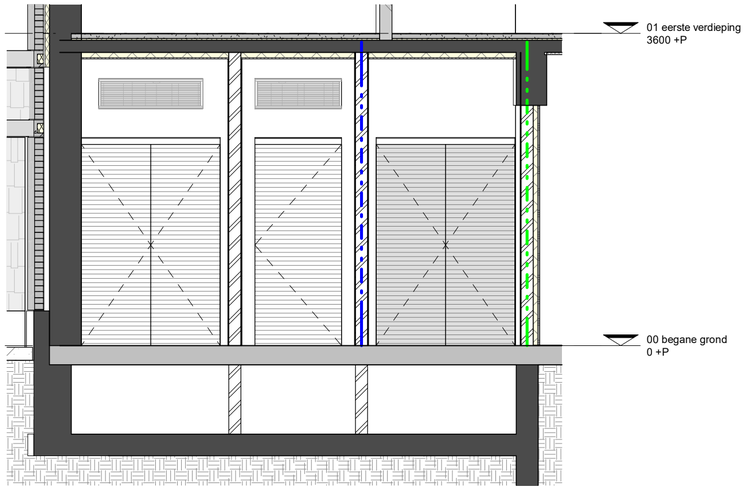


B375-02

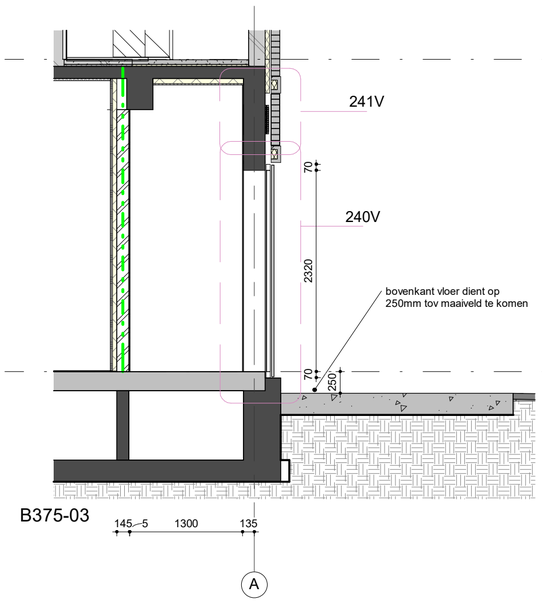

B375-03

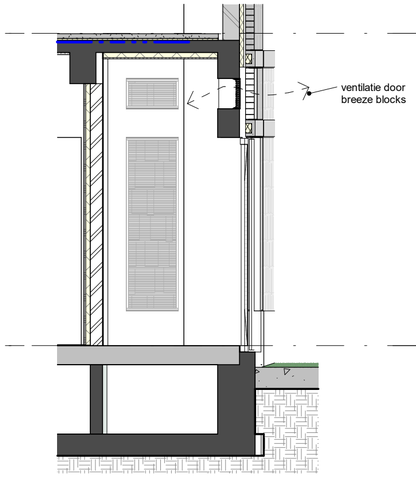

B375-04

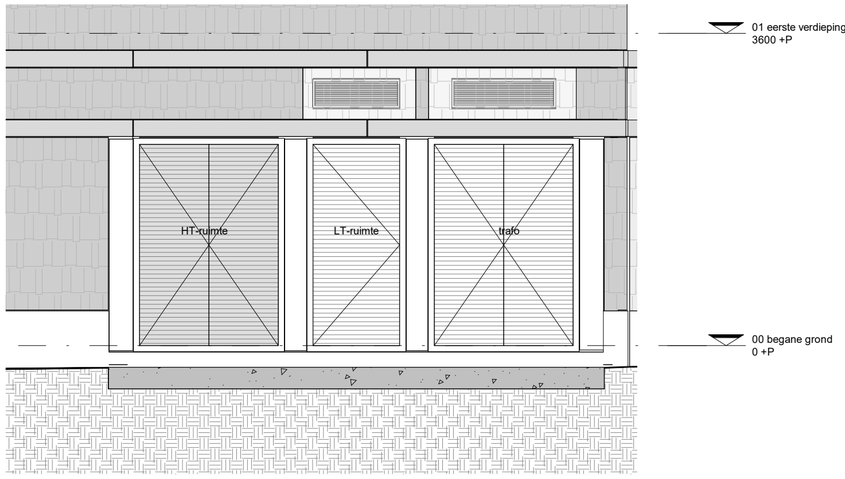

B375-01

Definitief

datum 17-07-2026

TO-B375 **nutsruimtes**

opdrachtgever: Rijksvastgoedbedrijf, directie Vastgoedbeheer
projectmanager: Rob Meloen

RVB project NR: 23960
RVB project naam: realisatie nieuwbouw Sint Maarten
V-code complex: SXM005PMPD
RVB object adres: Juancho Yrausquin Blvd 22 H, Philipsburg, Sint Maarten
V-code bouwwerk: SXM005PMPD_1
RVB object naam: Militair steunpunt

i.s.m.

fase: TO schaal: 1:50 formaat: A2

BIM&BEYOND
Blaak 40 3011 TA Rotterdam bureau@bimandbeyond.nl +31 (0)10 498 92 22