
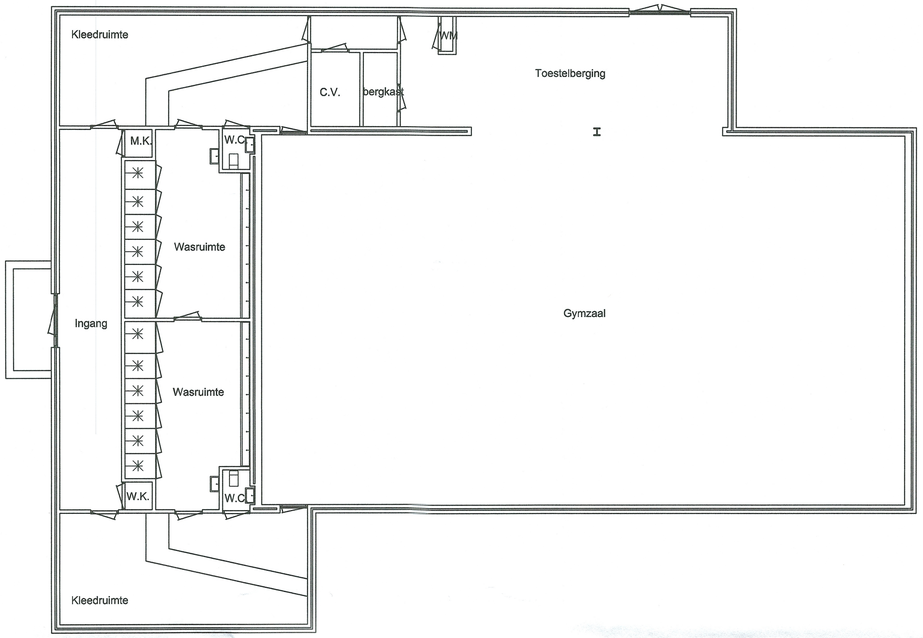


Bestaande plattegrond

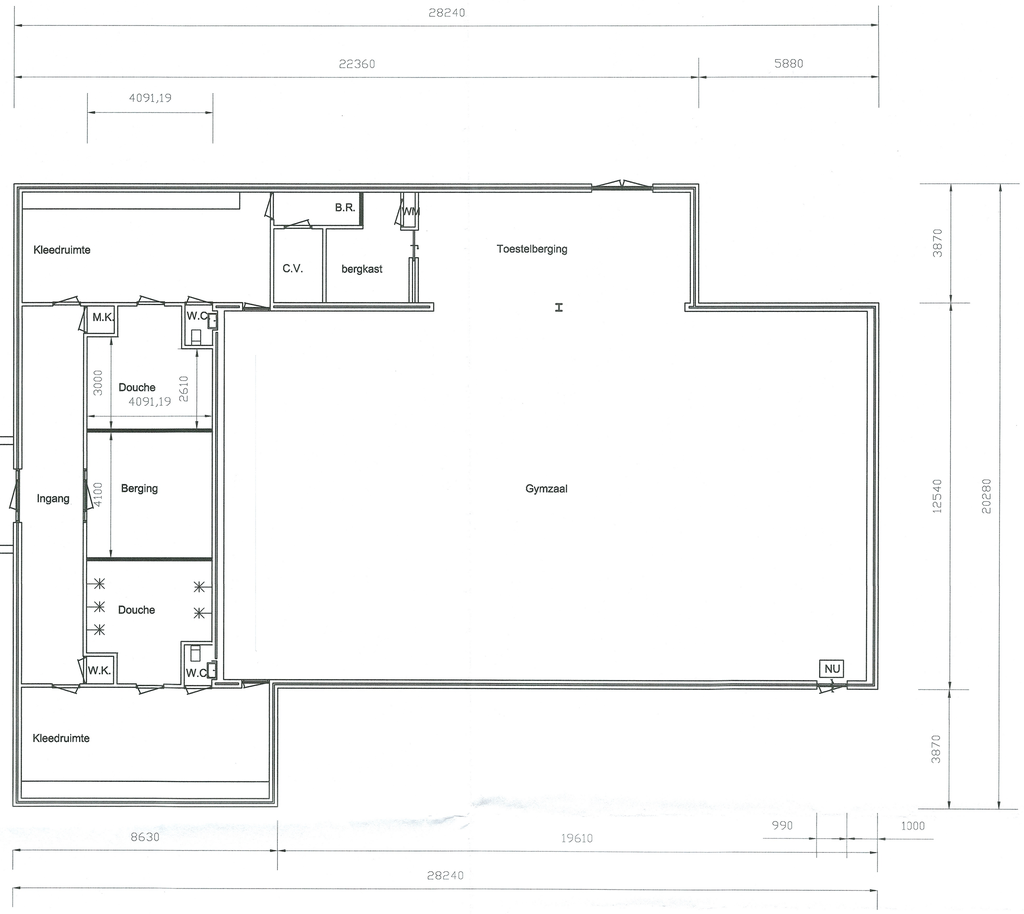

Gewijzigde plattegrond

GEMEENTE KAMPEN

gymzaal Lelystraat 122 Kampen
aanbrengen Nooduitgang

get	G.H.	10-2-2011	Afdeling	FaMa
gew		3-3-2011	Tekening	
gew		29-06-2011	Layout	
gew			Schaal	1:100
gew			Formaat	A1

Postbus 5009, 8260 GA Kampen, tel: 038-3392999, fax: 038-3392055

G:\bedrijven\Gemeentelijke Gebouwen\Kramer\Lelystraat 122\aanvragen aanbare zalen 2011.dwg