




Westgevel

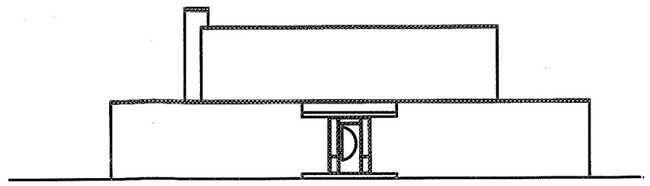


Zuidgevel

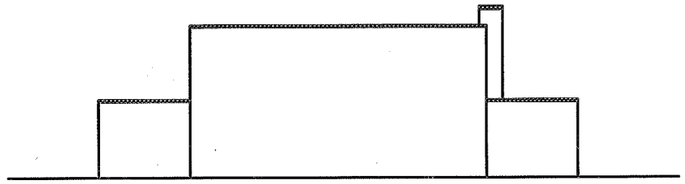


Noordgevel

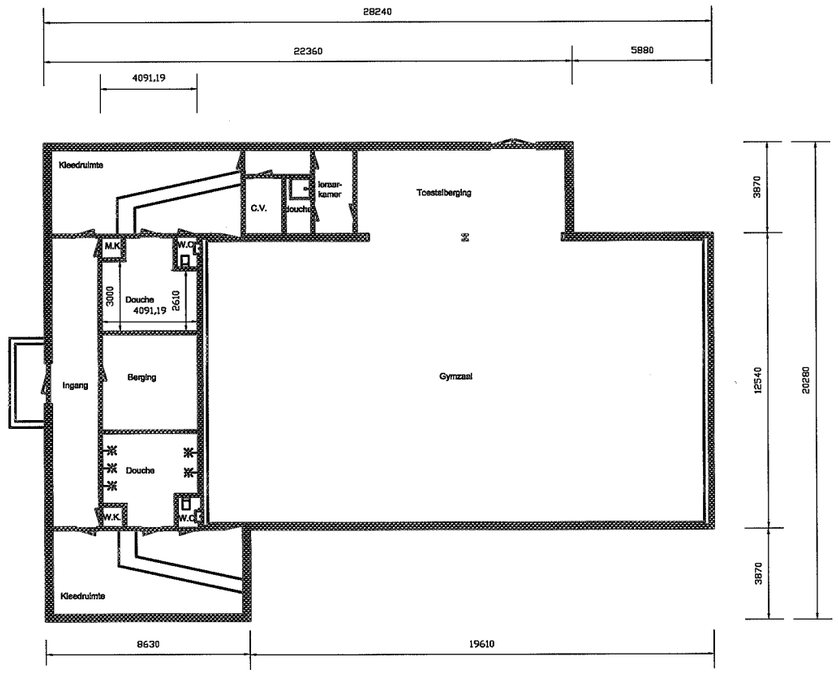

Gewijzigde plattegrond

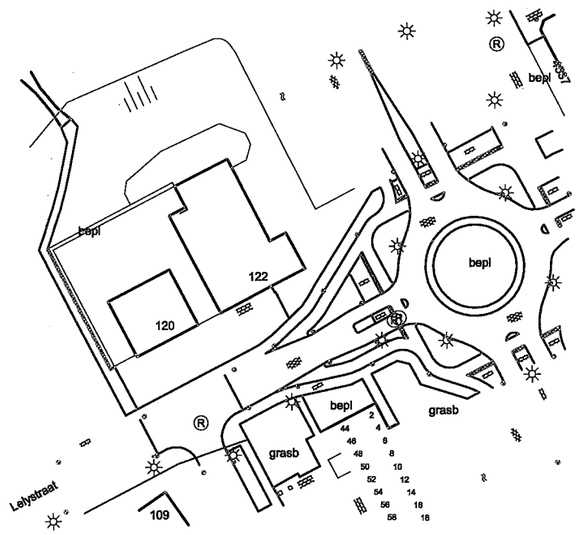

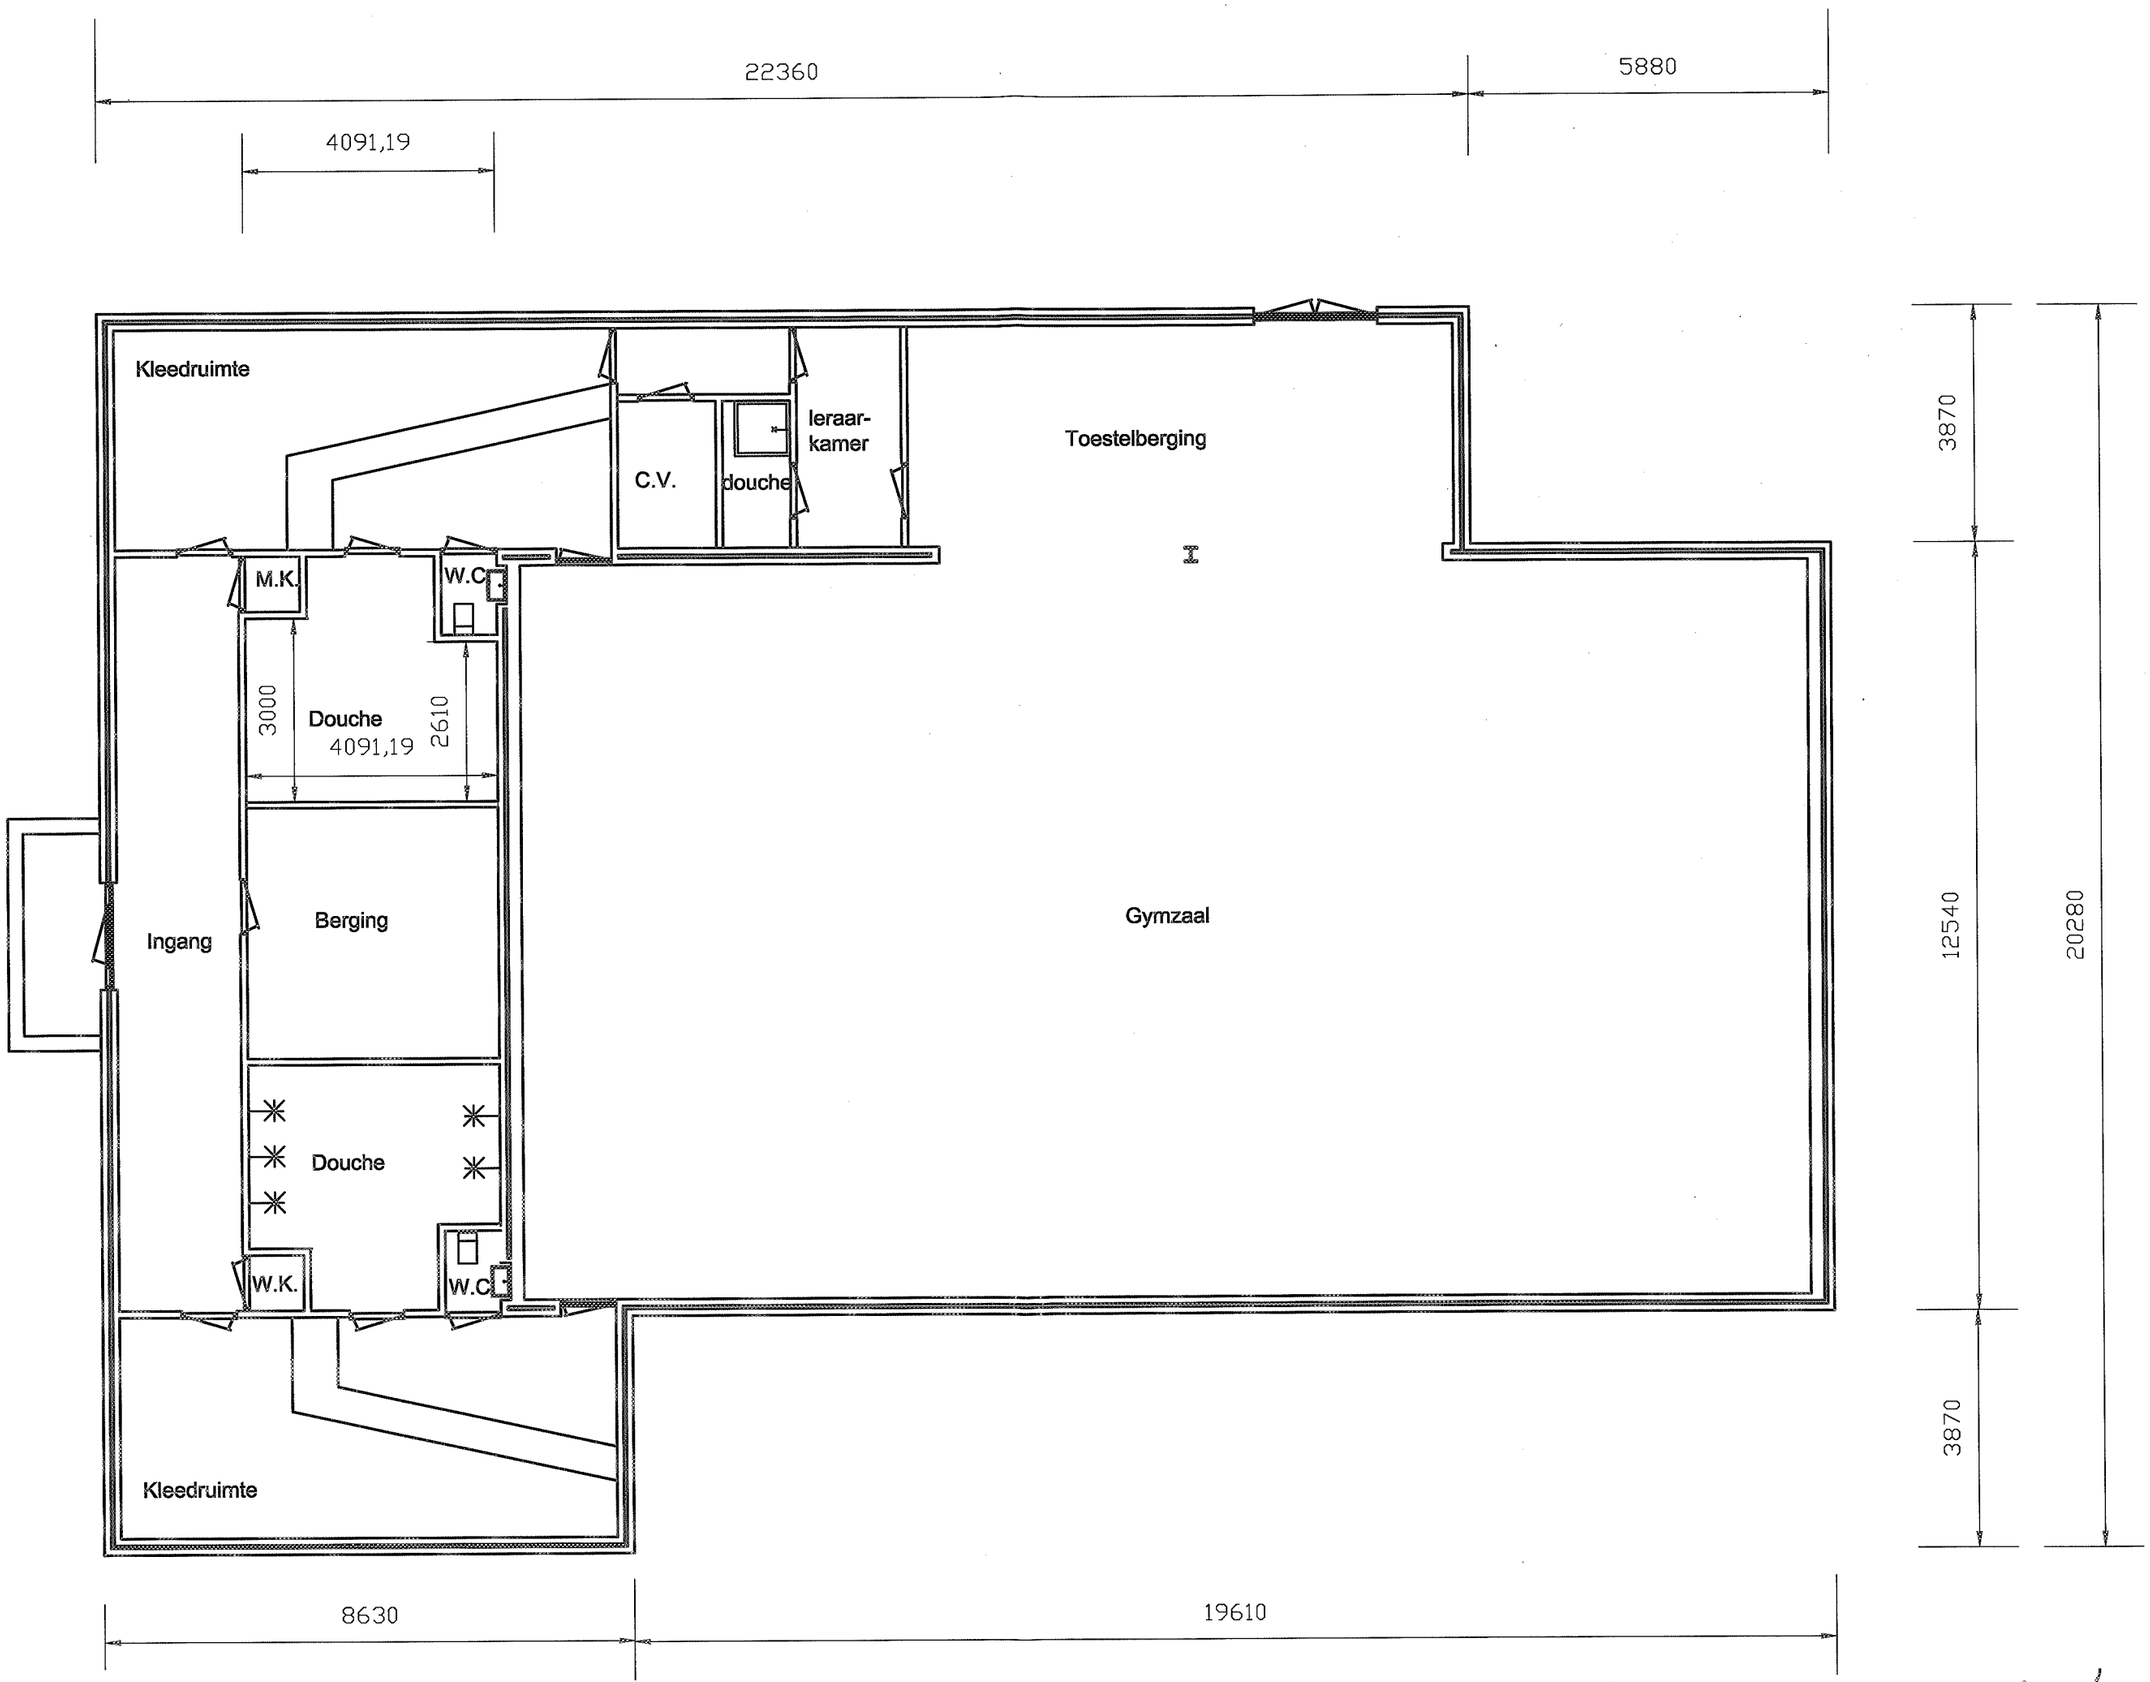

voorstel : aanpassen douche gymzaal Lelystraat