Bouwdeel E

Archeologie

Archeologie Algemeen

Bouwdeel D

Bibliotheek
Algemeen

Bouwdeel C

1

2

3

4

?

Algemeen
Bibliotheek

Algemeen
Archief

Algemeen

Archief

DeltaWonen

Bouwdeel A

Bouwdeel B

Archief DeltaWonen

Symbolenlijst

Symbool	Omschrijving
	Voeding 230V
DC	Deurcontroller in metalen behuizing HxBxD (mm) = 240x200x100
KL	Kaartlezer HxBxD (mm) = 85x85x22
	Kaartlezer buiten IP54
NW	Netwerkcontroller
ES	Elektrische sluitplaat 12Vdc rust- / arbeidstroom
	Metalen overgang tussen kozijn en deur (deurlus)
	PC (leveren door gebruiker)

Montage hoogtes:
- Deurcontroller 100m -plafond
- Kaartlezers op 1200mm +vl
- PIR 300 mm onder plafond

Opmerkingen:
- De voeding van de elektrische sluitplaten zal bij een dubbele deur gebeuren d.m.v. een metalen overgang tussen kozijn en deur. Freeswerk in het kozijn zal gedaan worden door Haleboer.
- DR modules voorzien van 230V voeding.
- Definitieve plaats van de kaartlezers is afhankelijk de definitieve interieurinrichting.
- De bibliotheek aansluiten op een door de gebruiker te leveren PC.
- T.p.v. kaartlezer een inbouwdoos plaatsen.
- Uitgangspunt is dat de deuren in de vluchtroute worden voorzien van bouwkundig hang en sluitwerk dat de vluchtweg garandeert bij spanningsstoring.
- Bouwdeel E dient halogeenvrij uitgevoerd te worden.
- Reguliere deuren zijn arbeidsstroom, vluchtdeuren zijn ruststroom.
- Alle buisleidingen welke opbouw op wanden worden gemaakt dient te worden uitgevoerd in grijze buis.
- In de vooovirkel Bouwdeel A) dienen de buisleidingen aan het plafond als grijze buis te worden uitgevoerd.

Deurcontroller



Deuropener



Kaartlezer



Korte sluitplaat



Deurlus



Revisie	
Datum	
Paraaf	
Gecontr. door	
Datum	
Paraaf	


projekt
Beveiligingsinstallaties Stadskazerne te Kampen

omschrijving
TOEGANGSCONTROLE
BEGANE GROND

HulstFlier Installateurs
Rubberomanstraat 15 8081 ML Elburg
tel. 0525-681210 fax. 0525-684155 email. info@hulstflier.nl

wijz.		gew.
wijz.		gew.
wijz.		gew.
datum	14-3-16	get. DDU
schaal	1:100	formaat A0
projectnr.		tekeningnr.
14852		TC-01

getekend met StabiCAD®

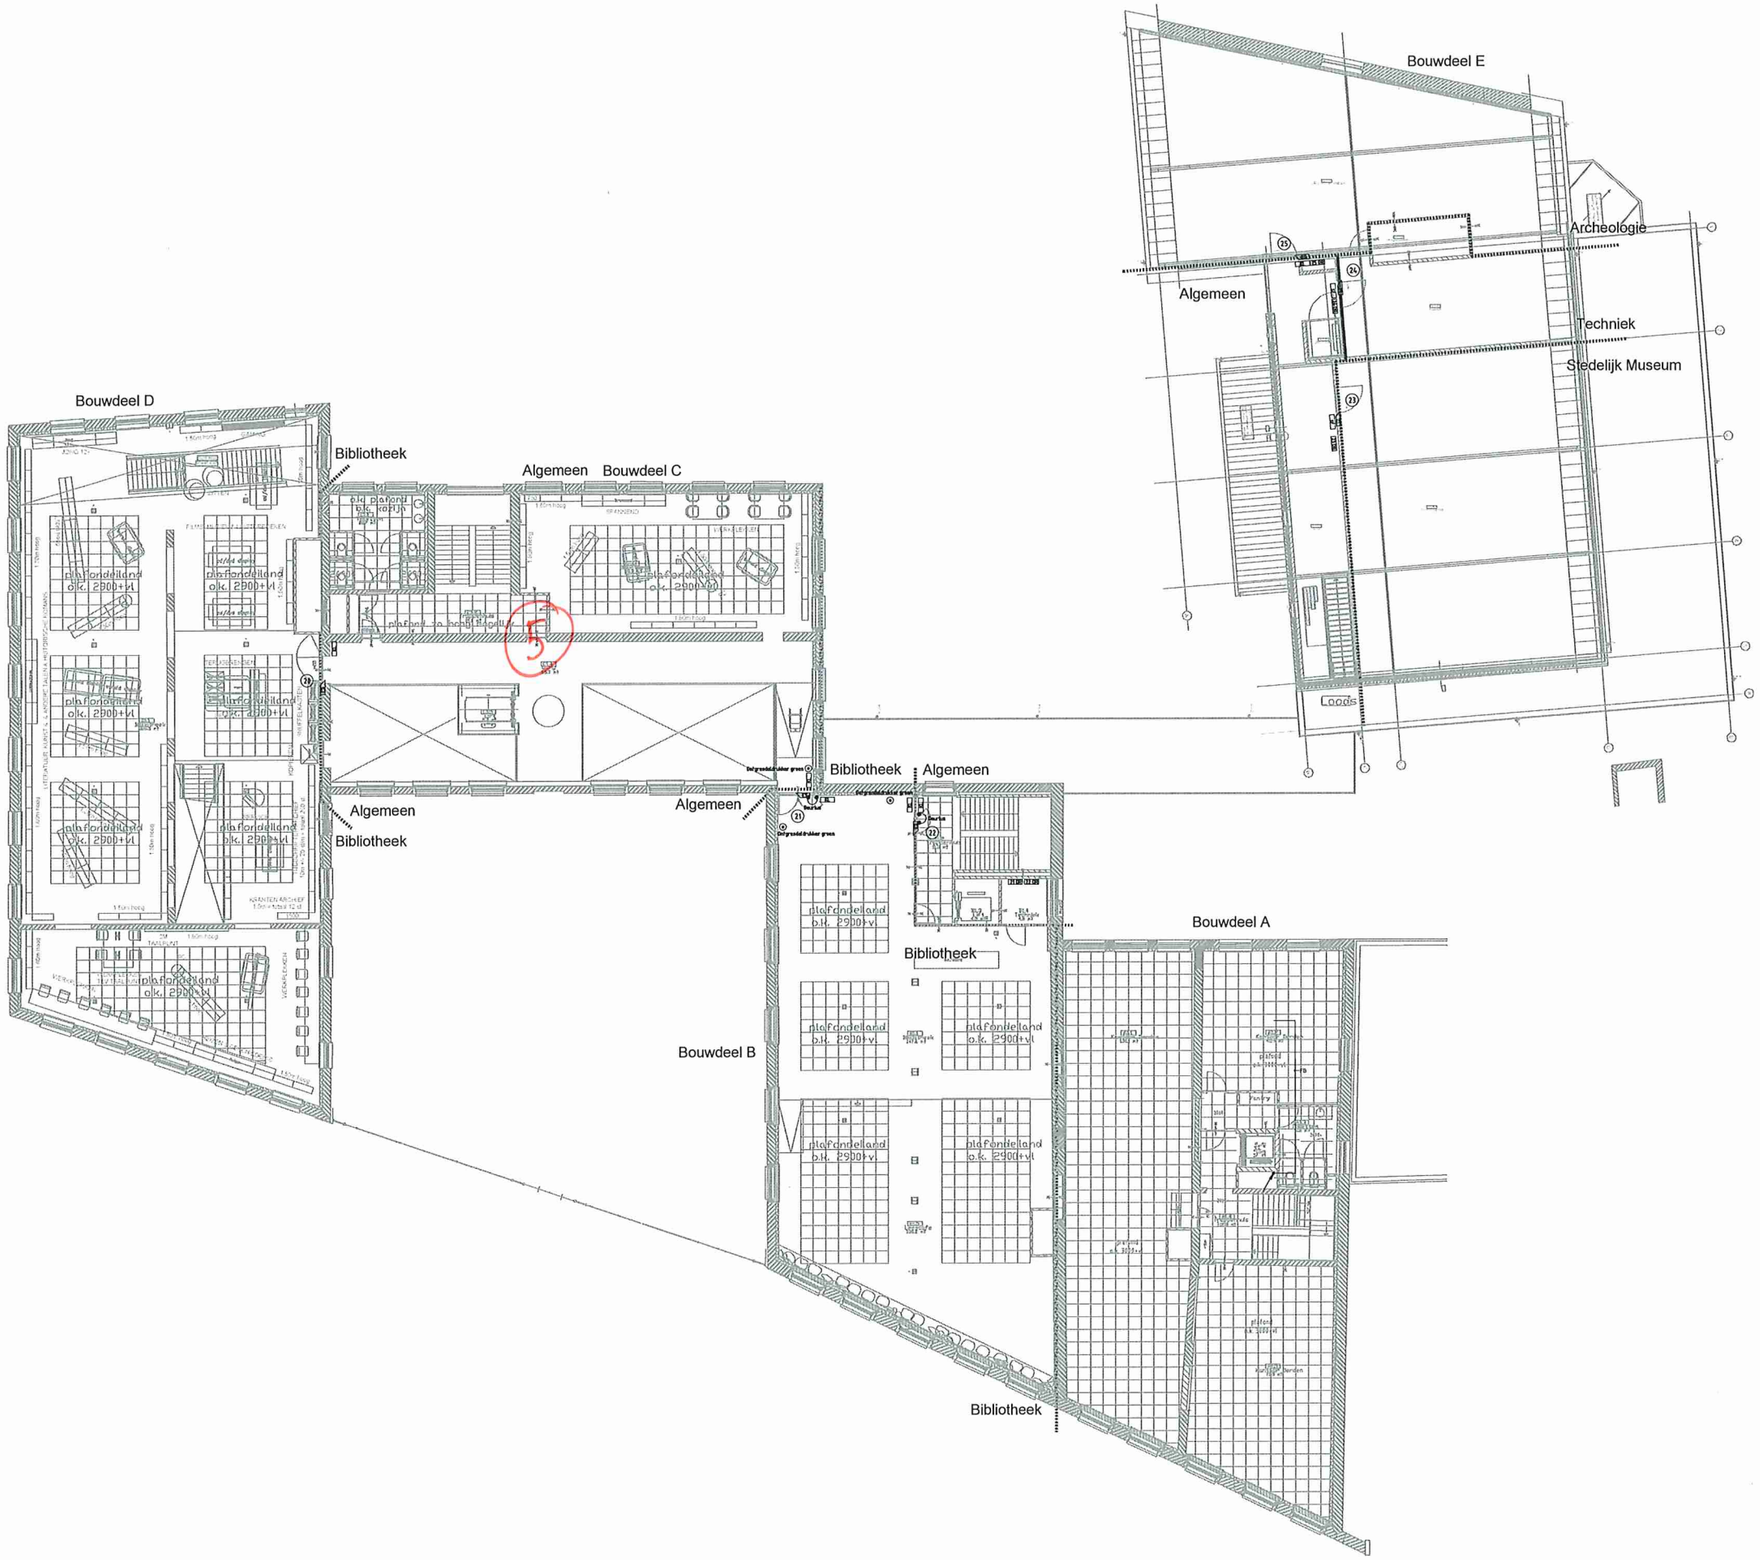

Symbolenlijst

Symbool	Omschrijving
	Voeding 230V
	Deurcontroller in metalen behuizing HxBxD (mm) = 240x200x100
	Kaartlezer HxBxD (mm) = 85x85x22
	Kaartlezer buiten IP54
	Netwerkcontroller
	Elektrische sluitplaat 12Vdc rust- / arbeidsstroom
	Metalen overgang tussen kozijn en deur (deurlus)
	PC (bevaren door gebruiker)

Montage hoogtes:
- Deurcontroller 100m -plafond
- Kaartlezers op 1200mm +vl
- PIR 300 mm onder plafond

Opmerkingen
- De voeding van de elektrische sluitplaten zal bij een dubbele deur gebeuren d.m.v. een metalen overgang tussen kozijn en deur. Freeswerk in het kozijn zal gedaan worden door Matebaar.
- DR modules voorzien van 230V voeding.
- Definitieve plaats van de kaartlezers is afhankelijk de definitieve interieurtekening.
- De linkerkaart aansluiten op een door de gebruiker te leveren PC.
- T.p.v. kaartlezer een inbouwdoos plaatsen.
- Uitgangspunt is dat de deuren in de vluchtroute worden voorzien van bouwkundig hang en sluitwerk dat de vluchtweg garandeert bij spanningsuitval.
- Bouwdeel E dient halogeenvrij uitgevoerd te worden.
- Regulier deuren zijn arbeidsstroom, vluchtdeuren zijn ruststroom.
- Alle buisleidingen welke gebouw op wanden worden gemaakt dient te worden uitgevoerd in grijze buis.
- In de woonvleugel (bouwdeel A) dienen de buisleidingen aan het plafond als grijze buis te worden uitgevoerd.

Deurcontroller



Deuropener



Kaartlezer



Korte sluitplaat



Deurlus



Revisie	
Datum	
Paraaf	
Gecontr. door	
Datum	
Paraaf	

projekt
Beveiligingsinstallaties Stadskazerne te Kampen

omschrijving
TOEGANGSCONTROLE
EERSTE VERDIEPING

HulstFlier Installateurs
Robbertsmaterstraat 15 8081 HL Elburg
tel: 0525-681233 fax: 0525-684555 e-mail: info@hulstflier.nl

wijz.		gew.
wijz.		gew.
wijz.		gew.
datum	14-3-16	get. DDU
schaal	1:100	formaat A0
projectnr.	14852	tekeningnr. TC-11


getekend met StabiCAD®


Bouwdeel D


Bouwdeel C


Bouwdeel B

Bouwdeel A

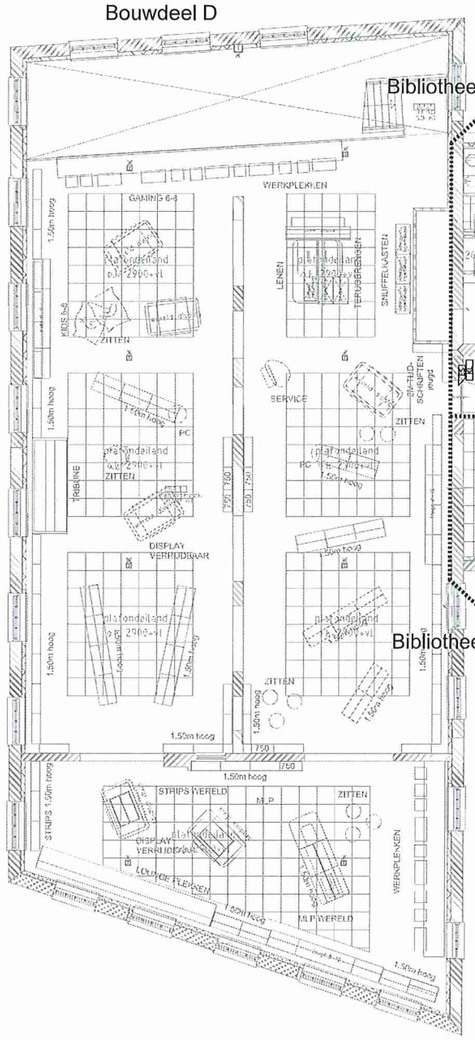

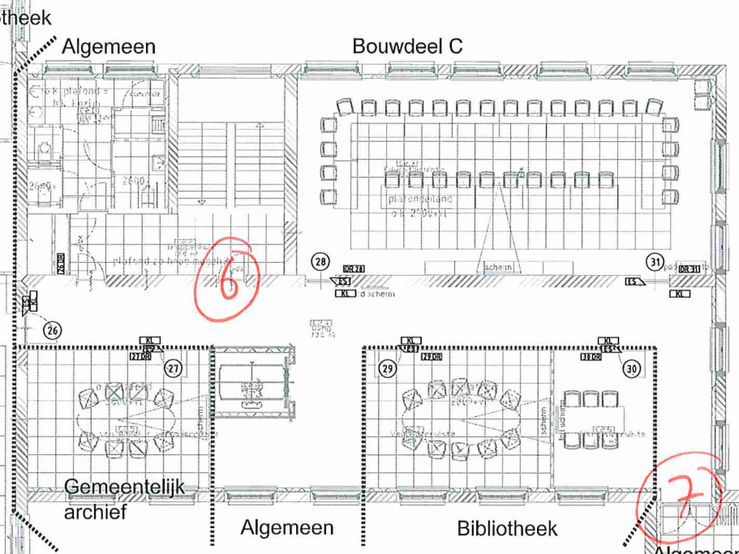

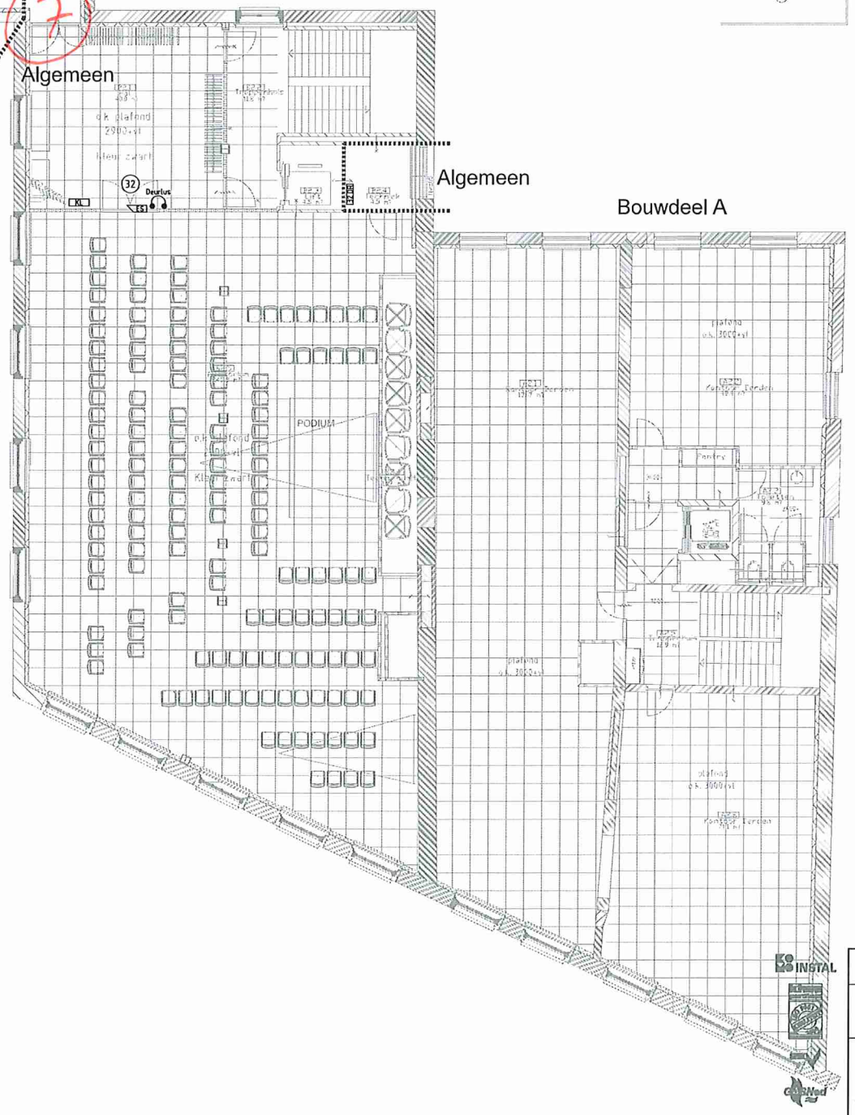

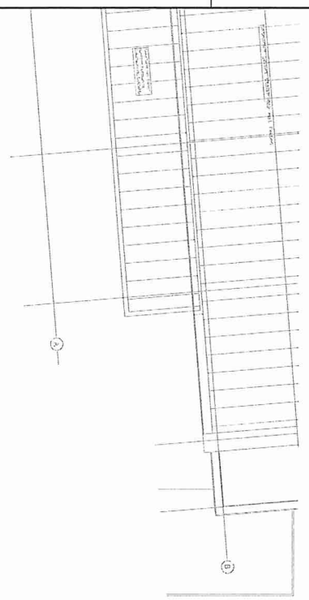

Symbolenlijst

Symbool	Omschrijving
	Voeding 230V
DR	Deurcontroller in metalen behuizing HxBxD (mm) = 240x200x100
KL	Kaartlezer HxBxD (mm) = 85x85x22
	Kaartlezer buiten IP54
KPR32	Netwerkcontroller
ES	Elektrische sluitplaat 12Vdc rust- / arbeidstroom
	Metalen overgang tussen kozijn en deur (deurlus)
	PC (leveren door gebruiker)


Montage hoogtes:
- Deurcontroller 100m -plafond
- Kaartlezers op 1200mm +vl
- PIR 300 mm onder plafond

Opmerkingen:
- De voeding van de elektrische sluitplaten zal bij een dubbele deur gebeuren d.m.v. een metalen overgang tussen kozijn en deur. Freeswerk in het kozijn zal gedaan worden door Mateboer.
- DR modules voorzien van 230V voeding.
- Definitieve plaats van de kaartlezers is afhankelijk de definitieve interieurtekening.
- De inleerkaart aansluiten op een door de gebruiker te leveren PC.
- T.p.v. kaartlezer een inbouwdoos plaatsen.
- Uitgangspunt is dat de deuren in de vluchtroute worden voorzien van bouwkundig hang en sluitwerk dat de vluchtweg garandeert bij spanningsuitval.
- Bouwdeel E dient halogeenvrij uitgevoerd te worden.
- Reguliere deuren zijn arbeidsstroom, vluchtdeuren zijn ruststroom.
- Alle buisleidingen welke opbouw op wanden worden gemaakt dient te worden uitgevoerd in grijze buis.
- In de woonwinkel (bouwdeel A) dienen de buisleidingen aan het plafond als grijze buis te worden uitgevoerd.

Deurcontroller



Deuropener

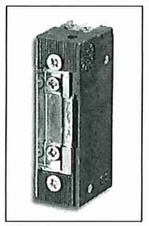

Kaartlezer



Korte sluitplaat



Deurlus



Revisie	
Datum	
Paraaf	
Gecontr. door	
Datum	
Paraaf	


projekt
Beveiligingsinstallaties Stadskazerne te Kampen

omschrijving
TOEGANGSCONTROLE
TWEEDE VERDIEPING

HulstFlier Installateurs
Robbertsmatenstraat 15 8081 HL Elburg
tel: 0525-681210 fax: 0525-684855 email: info@hulstflier.nl

wijz.	gew.
wijz.	gew.
wijz.	gew.
datum 14-3-16	get. DDU
schaal 1:100	formaat A1
projectnr.	tekeningnr.
14852	TC-21

getekend met StabiCAD®

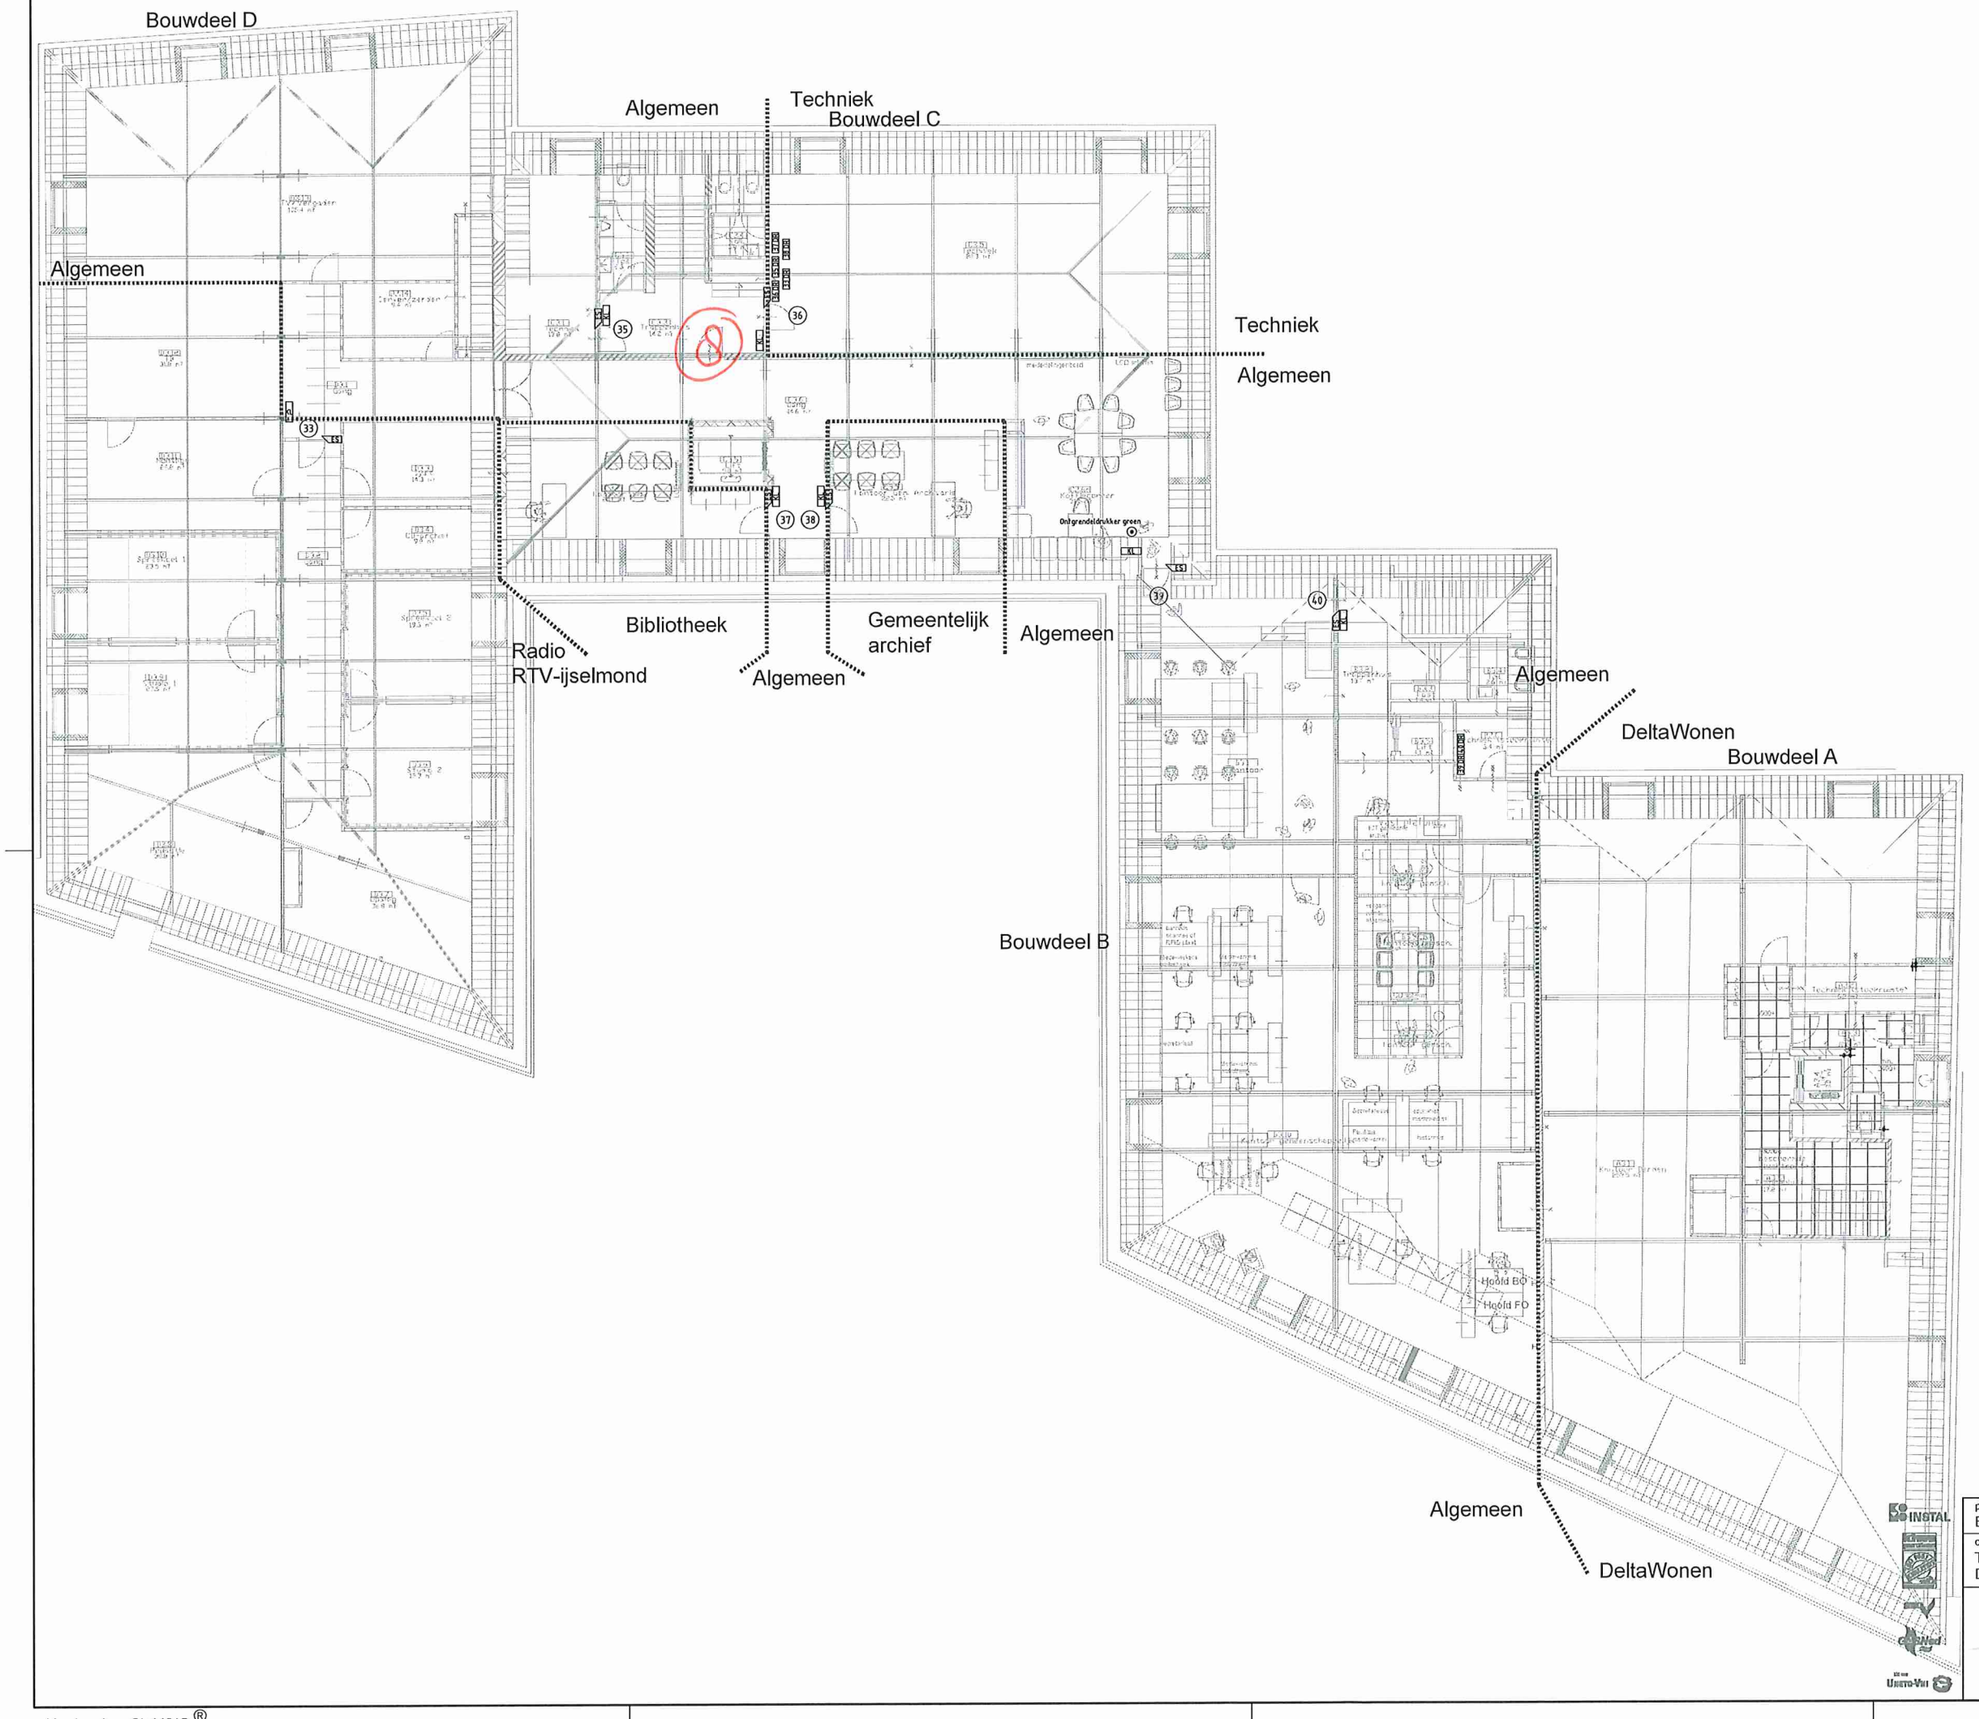

Symbolenlijst

Symbool	Omschrijving
	Voeding 230V
DR	Deurcontroller in metalen behuizing HxBxD (mm) = 240x200x100
KL	Kaartlezer HxBxD (mm) = 85x85x22
	Kaartlezer buiten IP54
CPR32	Netwerkcontroller
ES	Elektrische sluitplaat 12Vdc rust- / arbeidstroom
	Metalen overgang tussen kozijn en deur (deurlus)
	PC (leveren door gebruiker)


Montage hoogtes:
- Deurcontroller 100m -plafond
- Kaartlezers op 1200mm +vl
- PIR 300 mm onder plafond

Opmerkingen:
- De voeding van de elektrische sluitplaten zal bij een dubbele deur gebeuren d.m.v. een metalen overgang tussen kozijn en deur. Freeswerk in het kozijn zal gedaan worden door Mateboer.
- DR modules voorzien van 230V voeding.
- Definitieve plaats van de kaartlezers is afhankelijk de definitieve interieurtekening.
- De inleerkaart aansluiten op een door de gebruiker te leveren PC.
- T.p.v. kaartlezer een inbouwdoos plaatsen.
- Uitgangspunt is dat de deuren in de vluchtroute worden voorzien van bouwkundig hang en sluitwerk dat de vluchtweg garandeert bij spanningsuitval.
- Bouwdeel E dient halogeenvrij uitgevoerd te worden.
- Reguliere deuren zijn arbeidsstroom, vluchtdeuren zijn ruststroom.
- Alle buisleidingen welke opbouw op wanden worden gemaakt dient te worden uitgevoerd in grijze buis.
- In de woonwinkel (bouwdeel A) dienen de buisleidingen aan het plafond als grijze buis te worden uitgevoerd.

Deurcontroller



Deuropener

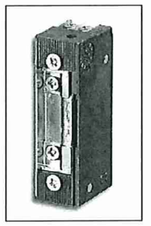

Kaartlezer



Korte sluitplaat



Deurlus



Revisie	
Datum	
Paraaf	
Gecontr. door	
Datum	
Paraaf	

projekt
Beveiligingsinstallaties Stadskazerne te Kampen

omschrijving
TOEGANGSCONTROLE
DERDE VERDIEPING

HulstFlier Installateurs
Robbertsmatenstraat 15 8081 HL Elburg
tel: 0525-681210 fax: 0525-684855 email: info@hulstflier.nl

wijz.	gew.
wijz.	gew.
wijz.	gew.
datum 14-3-16	get. DDU
schaal 1:100	formaat A1
projectnr.	tekeningnr.
14852	TC-31

getekend met StabiCAD®